


Zasobnikowe podgrzewacze wody użytkowej f-my Galmet 2 x SG-W(S) 300I

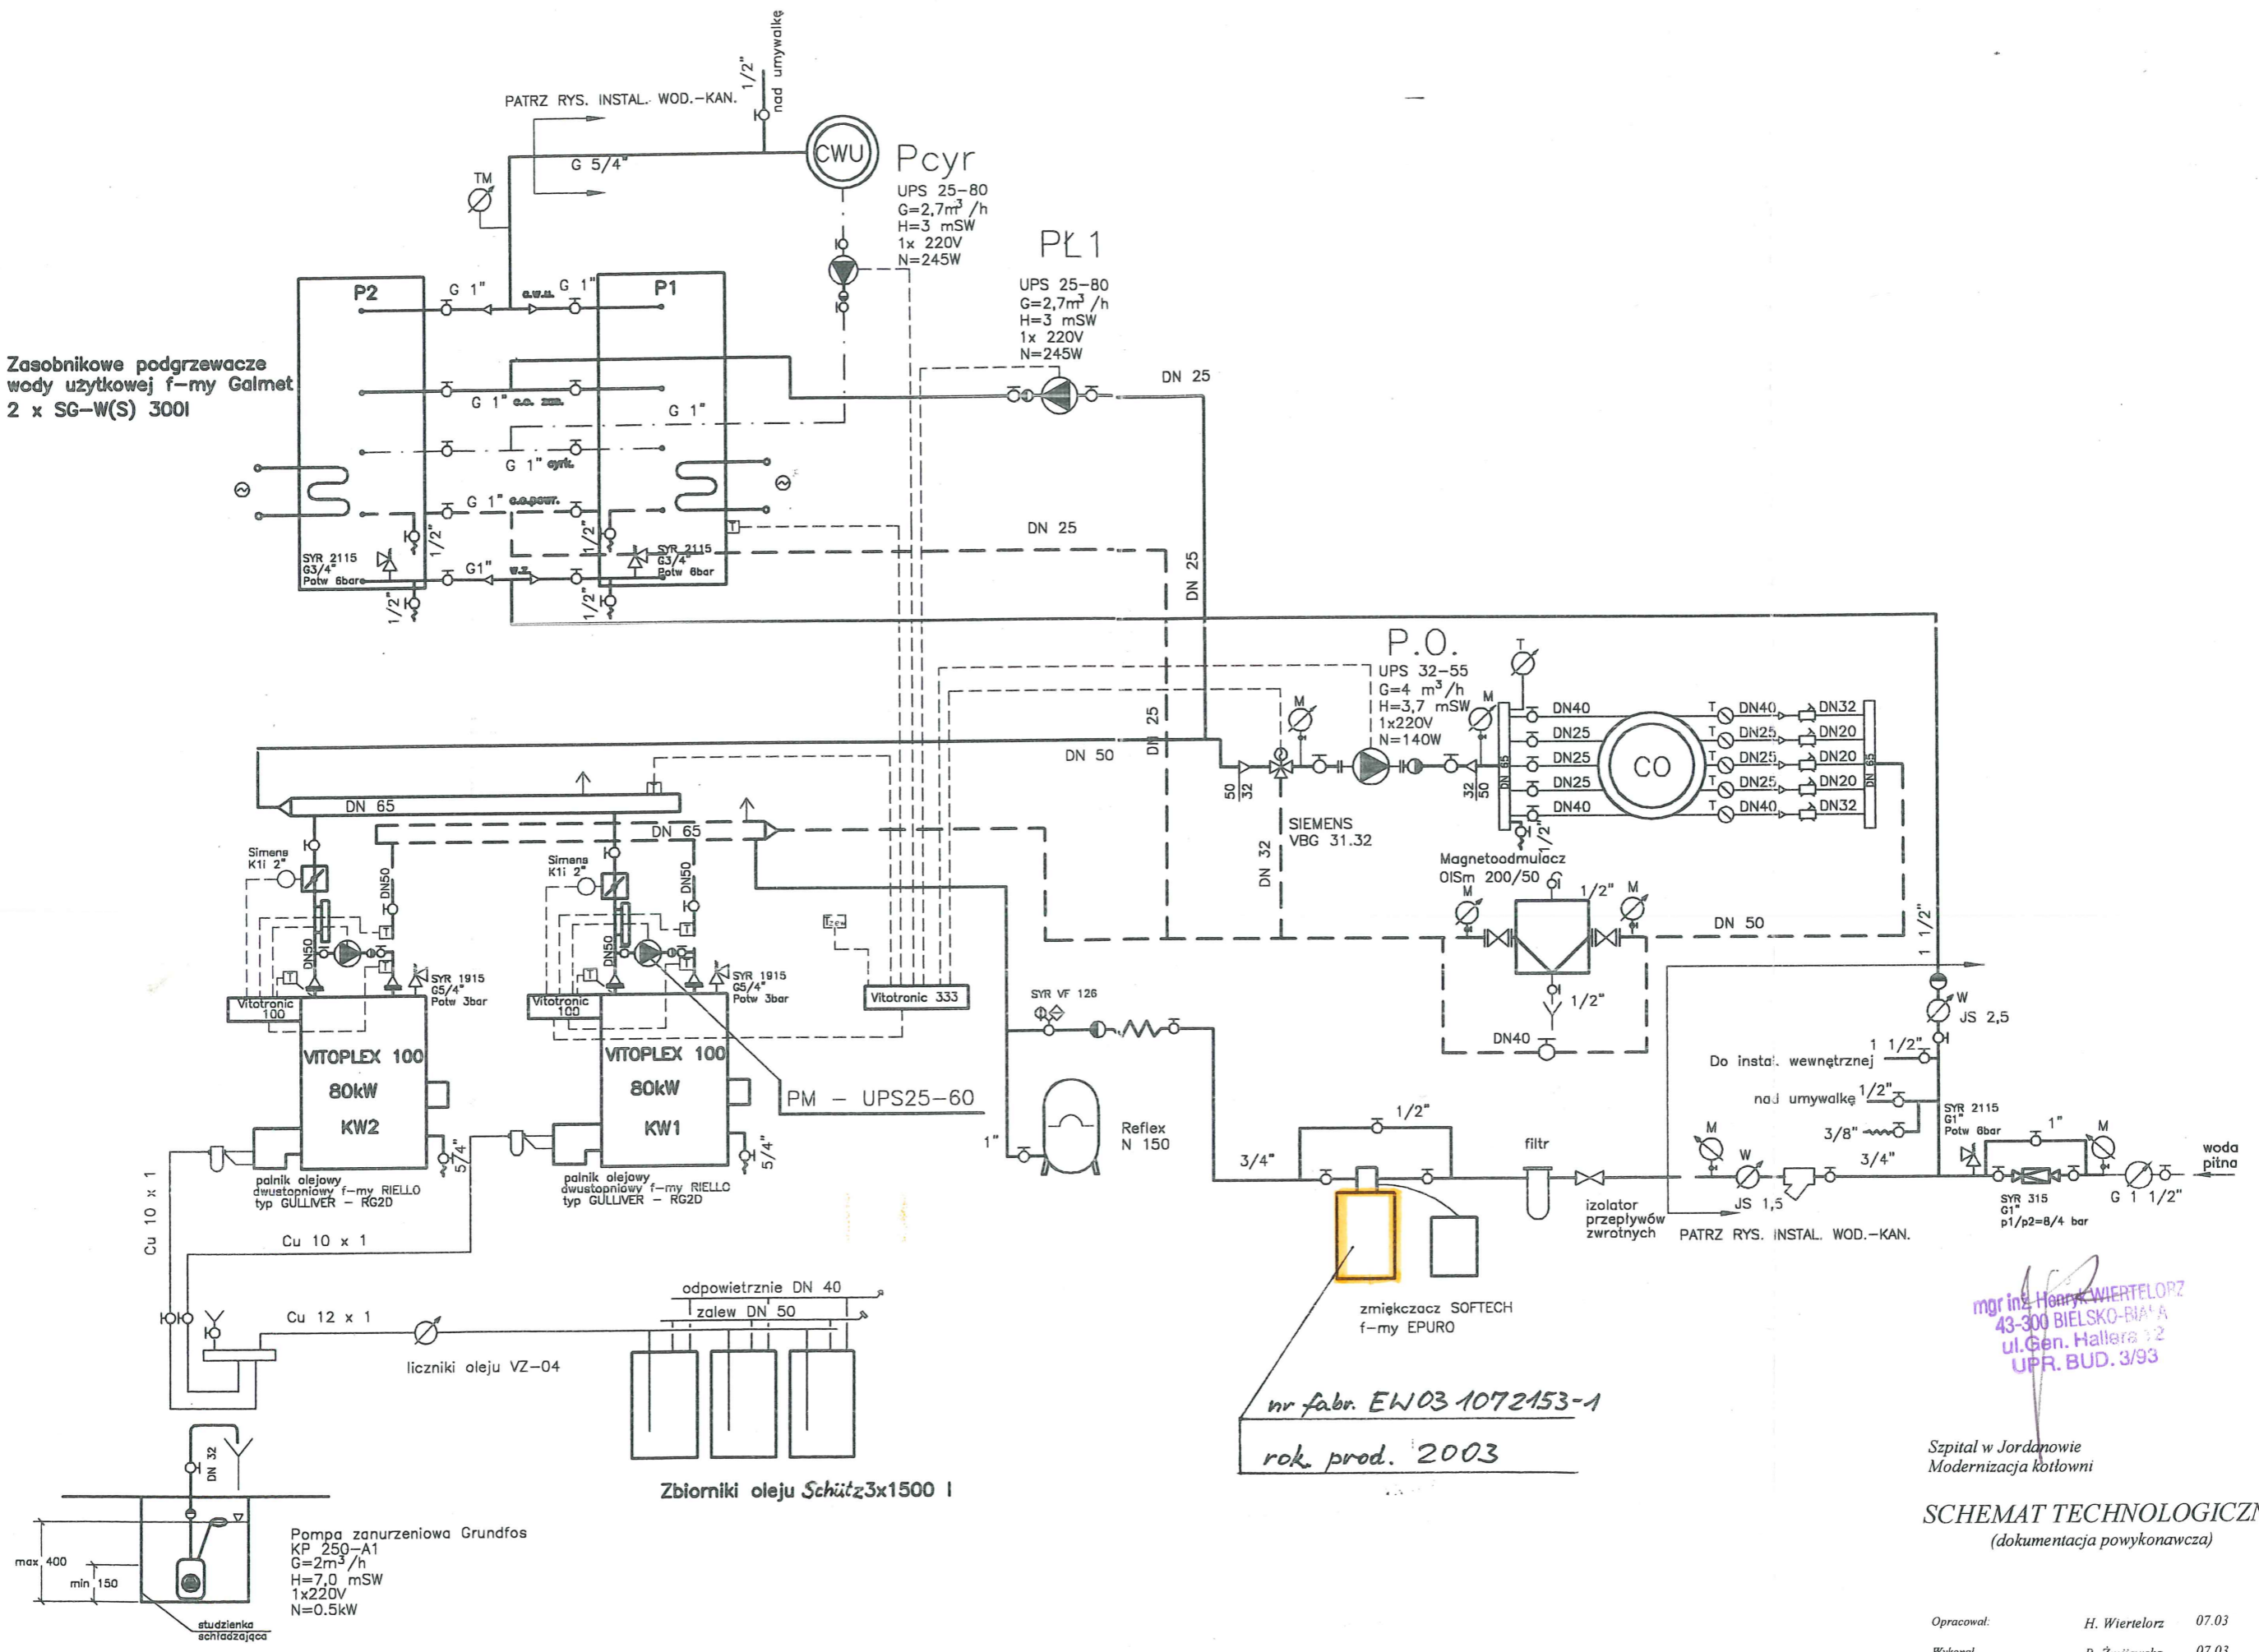

nr fabr. EW03 1072153-1
rok prod. 2003

mgr inż. Henryk WIERTELORZ
43-300 BIELSKO-BIAŁA
ul. Gen. Hallera 12
UPR. BUD. 3/93

Szpital w Jordanowie
Modernizacja kotłowni

SCHEMAT TECHNOLOGICZNY
(dokumentacja powykonawcza)

Opracował: H. Wiertelorz 07.03
Wykonał: B. Żmijewska 07.03