

MAPA Z POMIARU POWYKONAWCZEGO
budynku oraz przyłącza ks, kd, c, eN, t

KOPIA MAPY ZASADNICZEJ
ark. 7.222.12.01.3.1, 7.222.12.01.3.2, 7.222.12.01.3.3, 7.222.12.01.3.4
skala 1 : 500

Olsztyn dn. 27.11.2018r..

GEOTRONIKA

Mariusz Wilamowski
ul. Mickiewicza 21/23 NIP: 569-157-67-44
10-508 Olsztyn REGON:280193306
tel. +48 604 176 605 biuro@geotronika.pl

GEODETA
Mariusz Wilamowski
ul. Zaw. 19525
tel. +48 604 176 605
e-mail: mariusz.wilamowski@geodezja.pl

woj.: warmińsko-mazurskie

pow.: olsztyński

gmina: Braniewo

obręb: 0002 Gronowo

działka: 5, 6,16

KERG: Gk.6640.136.2018

OPIS TECHNICZNY:


RODZAJ PRZEWODU: ks; kd; c; eN; t

ŚREDNICA PRZEWODU: 160; 160, 200, 250; 4x32; 4x120mm²; arot110

MATERIAŁ PRZEWODU: PCV; PCV; PEX; YKY; RG6,UTP6,światłowód

SPOSÓB POMIARU: BEZPOŚREDNI

ROK UŁOŻENIA: 2018

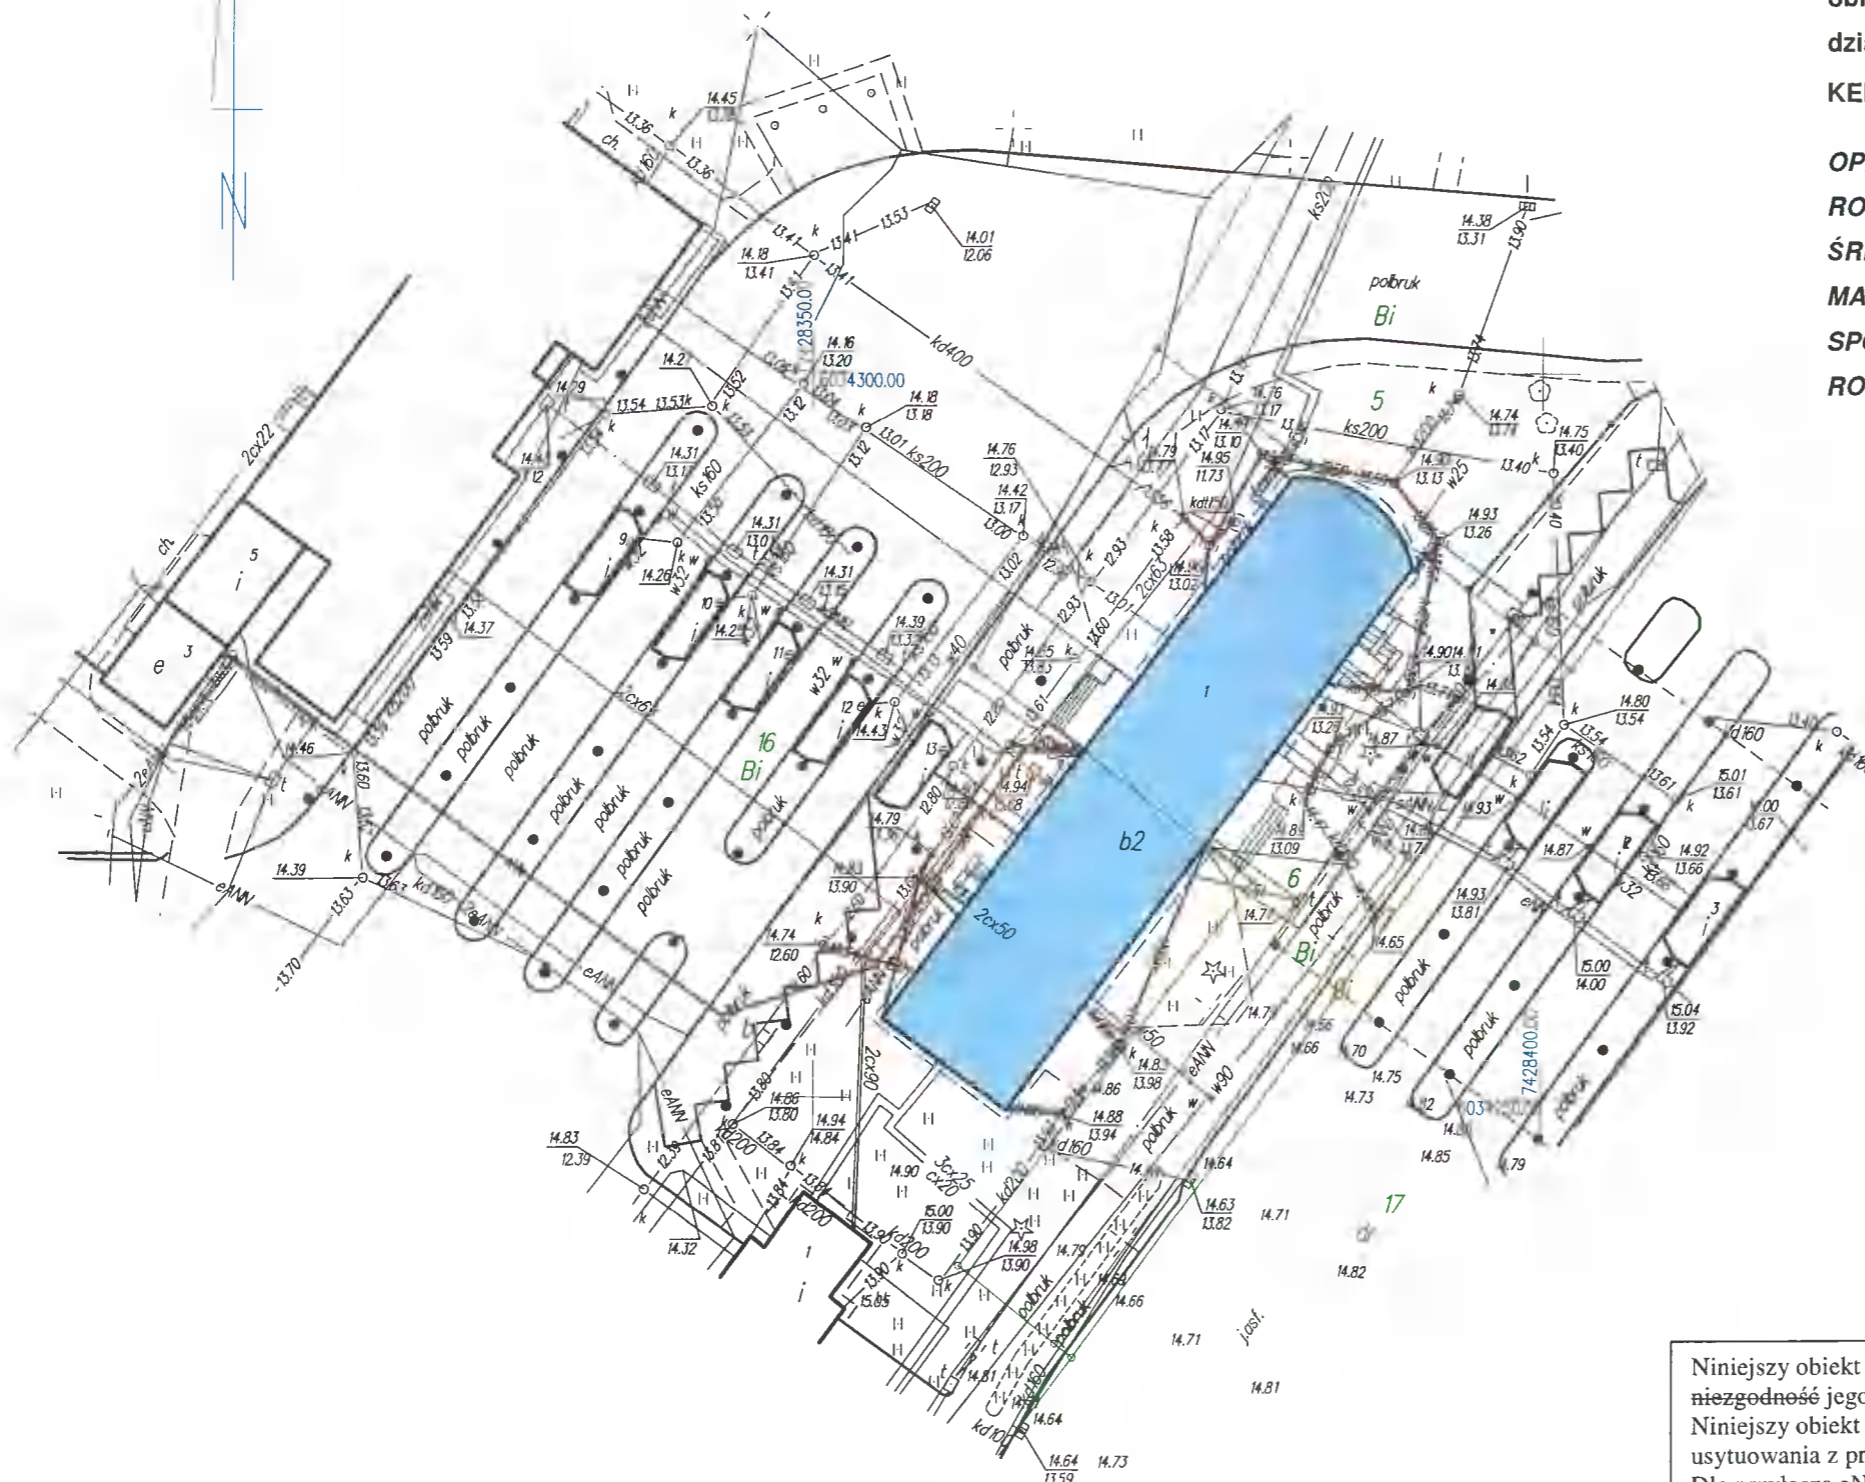

Niniejszy obiekt budowlany (budynek, ks, c, t) zainwentaryzowano i stwierdza się, zgodność / niezgodność jego usytuowania z projektem zagospodarowania działki.
Niniejszy obiekt budowlany (kd) zainwentaryzowano i stwierdza się, zgodność / niezgodność jego usytuowania z projektem zagospodarowania działki.
Dla przyłącza eN brak uzgodnienia ZUDP.