



**ZAKŁAD BUDŻETOWY GOSPODARKI
KOMUNALNEJ I MIESZKANIOWEJ
W RUDZIŃCU**

44-160 Rudziniec, ul. Leśna 6
tel/fax.: (32) 230-32-63
sekretariat@zb.rudziniec.pl
www.zb.rudziniec.pl

ZBGKiM.421.61.2023.W

Rudziniec, dnia 21.09.2023r.

**Gimna Rudziniec
ul. Gliwicka 26
44-160 Rudziniec**

**dotyczy: zapewnienia dostawy wody i wydania warunków technicznych przyłączenia
do sieci wodociągowej działki nr 301/182 w miejscowości Rudziniec w rejonie ulicy
Gliwickiej.**

W odpowiedzi na wniosek z dnia 14.09.2023 r. (wpłynął 19.09.2023 r.), Zakład Budżetowy Gospodarki Komunalnej i Mieszkaniowej w Rudzińcu zapewnia dostawę wody oraz określa warunki techniczne budowy przyłącza wodociągowego do działki nr 301/182 w Rudzińcu w rejonie ulicy Gliwickiej.

Techniczne warunki wykonania przyłącza wodociągowego:

1. przyłączy należy włączyć do sieci wodociągowej wykonanej z rur PCV Ø160 mm (jak wskazano na załączniku mapowym)
2. przyłączy wykonać z rur PE Ø40 mm zgodnie z obowiązującymi normami i przepisami,
3. zalecamy zabudować wodomierz główny w studziencie wodomierzowej standardowej,
4. dla zabezpieczenia układu instalacji wodociągowej przed możliwością zanieczyszczenia wody do picia należy zabudować za wodomierzem zawór zwrotny antyskażeniowy.

Wymagane dokumenty:

- plan sytuacyjny przebiegu przyłącza wodociągowego na kopii aktualnej mapy zasadniczej do celów projektowych
- oświadczenie o prawie dysponowania nieruchomością na cele budowlane

Wykonanie przyłącza wodociągowego wymaga zastosowania jednej z procedur Prawa Budowlanego:

- A) zgodnie z art. 30 ust.1 pkt 1a w związku z art. 29 ust.1 pkt 20 dokonać zgłoszenia do Starostwa Powiatowego w Gliwicach - Wydział Architektury,
- B) zgodnie z art. 29 a bez zgłoszenia do Starostwa Powiatowego w Gliwicach, lecz tylko do tut. Zakładu.

Wykonane przyłączy niezależnie od wybranej procedury należy przed zasypaniem zgłosić do odbioru technicznego. Po wykonaniu całości zadań wykonać operat geodezyjny powykonawczy i nanieść na zasoby geodezyjne w Starostwie Powiatowym w Gliwicach. Następnie zwrócić się do tut. Zakładu o dokonanie odbioru końcowego przyłącza wodociągowego oraz o zawarcie umowy na dostawę wody.

Warunki techniczne tracą swoją ważność po upływie 2 lat jeśli inwestycja w tym czasie nie zostanie rozpoczęta.

Otrzymują:
Adresat

a/a

Do wiadomości:

Pełnomocnik Agnieszka Szoltysek 44-178 Przyszowice ul. Południowa 2

**Z-CA DYREKTORA
ZBGKiM w Rudzińcu**

inż. Adam Sigmundczyk

Opracowanie projektowe podlega ochronie na podstawie ustawy z dnia 4 lutego 1994r. o prawie autorskich i prawach pokrewnych (Dz. U. z 2000r. Nr 80 poz. 904 z późn. zm.)

INWESTYCJA:
BUDOWA MAŁEJ ARCHITEKTURY W POSTACI ALTANKI / TEŻNI SOLANKOWEJ W RUDZIŃCU PRZY ULICY GLIWICKIEJ NA DZIAŁCE NR 301/182

INWESTOR: ZBGMiK w Rudzińcu
44-160 Rudziniec ul. Leśna 6

FAZA PROJEKTU:
ZGŁOSZENIE ROBÓT BUDOWLANYCH

PROJEKTANT:
mgr inż. arch. **Piotr WIECZOREK** PODPIS:
UPRAWNIENIA BUDOWLANE W SPECJALNOŚCI
ARCHITEKTONICZNEJ DO PROJEKTOWANIA I KIEROWANIA
ROBOTAMI BUDOWLANYMI

UPR NR. 147/97 SOIA-SL-0607

mgr inż. **Agnieszka SZOŁTYSEK**

RYSEK:
ZAGOSPODAROWANIE TEREN DZIAŁKI NR 301/182

07.2023 SKALA: 1: 500 NR RYS.: A 02

Wszelkie prawa autorskie zastrzeżone!
RYSUNKI WYKONANO W PROGRAMIE ArcADia PLUS 10.1;

Oświadczam, że niniejszy dokument został opracowany w ramach zgłoszenia id WGI-RZG.6640.1.2054.2022, których wyniki zostały przekazane do państwowego zasobu geodezyjnego i kartograficznego prowadzonego przez Starostę Gliwickiego i pozytywnie zweryfikowane w dniu 20.10.2022r. (protokół weryfikacji nr WGI-RZG.6640.1.2054.2022_23737).


Jestem świadomy odpowiedzialności karnej za złożenie fałszywego oświadczenia.

Wykonawca prac: Pracownia Geodezyjna "DMP" Sp. z o.o. ul. Główna 52 44-144 Nieborowice
Kierownik prac: geodeta uprawniony inż. Paweł Szczerebak nr. upr. 13857

MAPA DO CELÓW PROJEKTOWYCH

| | | |
|--|--|----------------|
| Skala mapy | 1:500 | |
| Położenie obszaru opracowania | Rudziniec, ul. Gliwicka 1 - dz: 301/182 ark. 4 | |
| Nazwa gminy | Rudziniec | |
| Obręb ewidencyjny | identyfikator | 240505_2.0013 |
| | nazwa | Rudziniec |
| Identyfikator zgłoszenia pracy geodezyjnej | WGI-RZG.6640.1.2054.2022 | |
| Nazwa układu współrzędnych | prostokątnych płaskich | 2000/6 |
| | wysokości | PL-EVRF2007-NH |
| Oznaczenie granic obszaru, który był przedmiotem aktualizacji | | |
| Nazwa wykonawcy prac geodezyjnych | PRACOWNIA GEODEZYJNA DMP Sp. z o.o. Nieborowice, ul. Główna 52 | |
| Imię i nazwisko oraz numer uprawnień zawodowych kierownika prac geodezyjnych | inż. PAWEŁ SZCZERBAK nr upr 13857 zakres I i II | |
| Data oraz imię i nazwisko osoby, która opracowała mapę | 12.10.2022 r inż. PAWEŁ SZCZERBAK | |

Dokument opatrzone podpisem elektronicznym

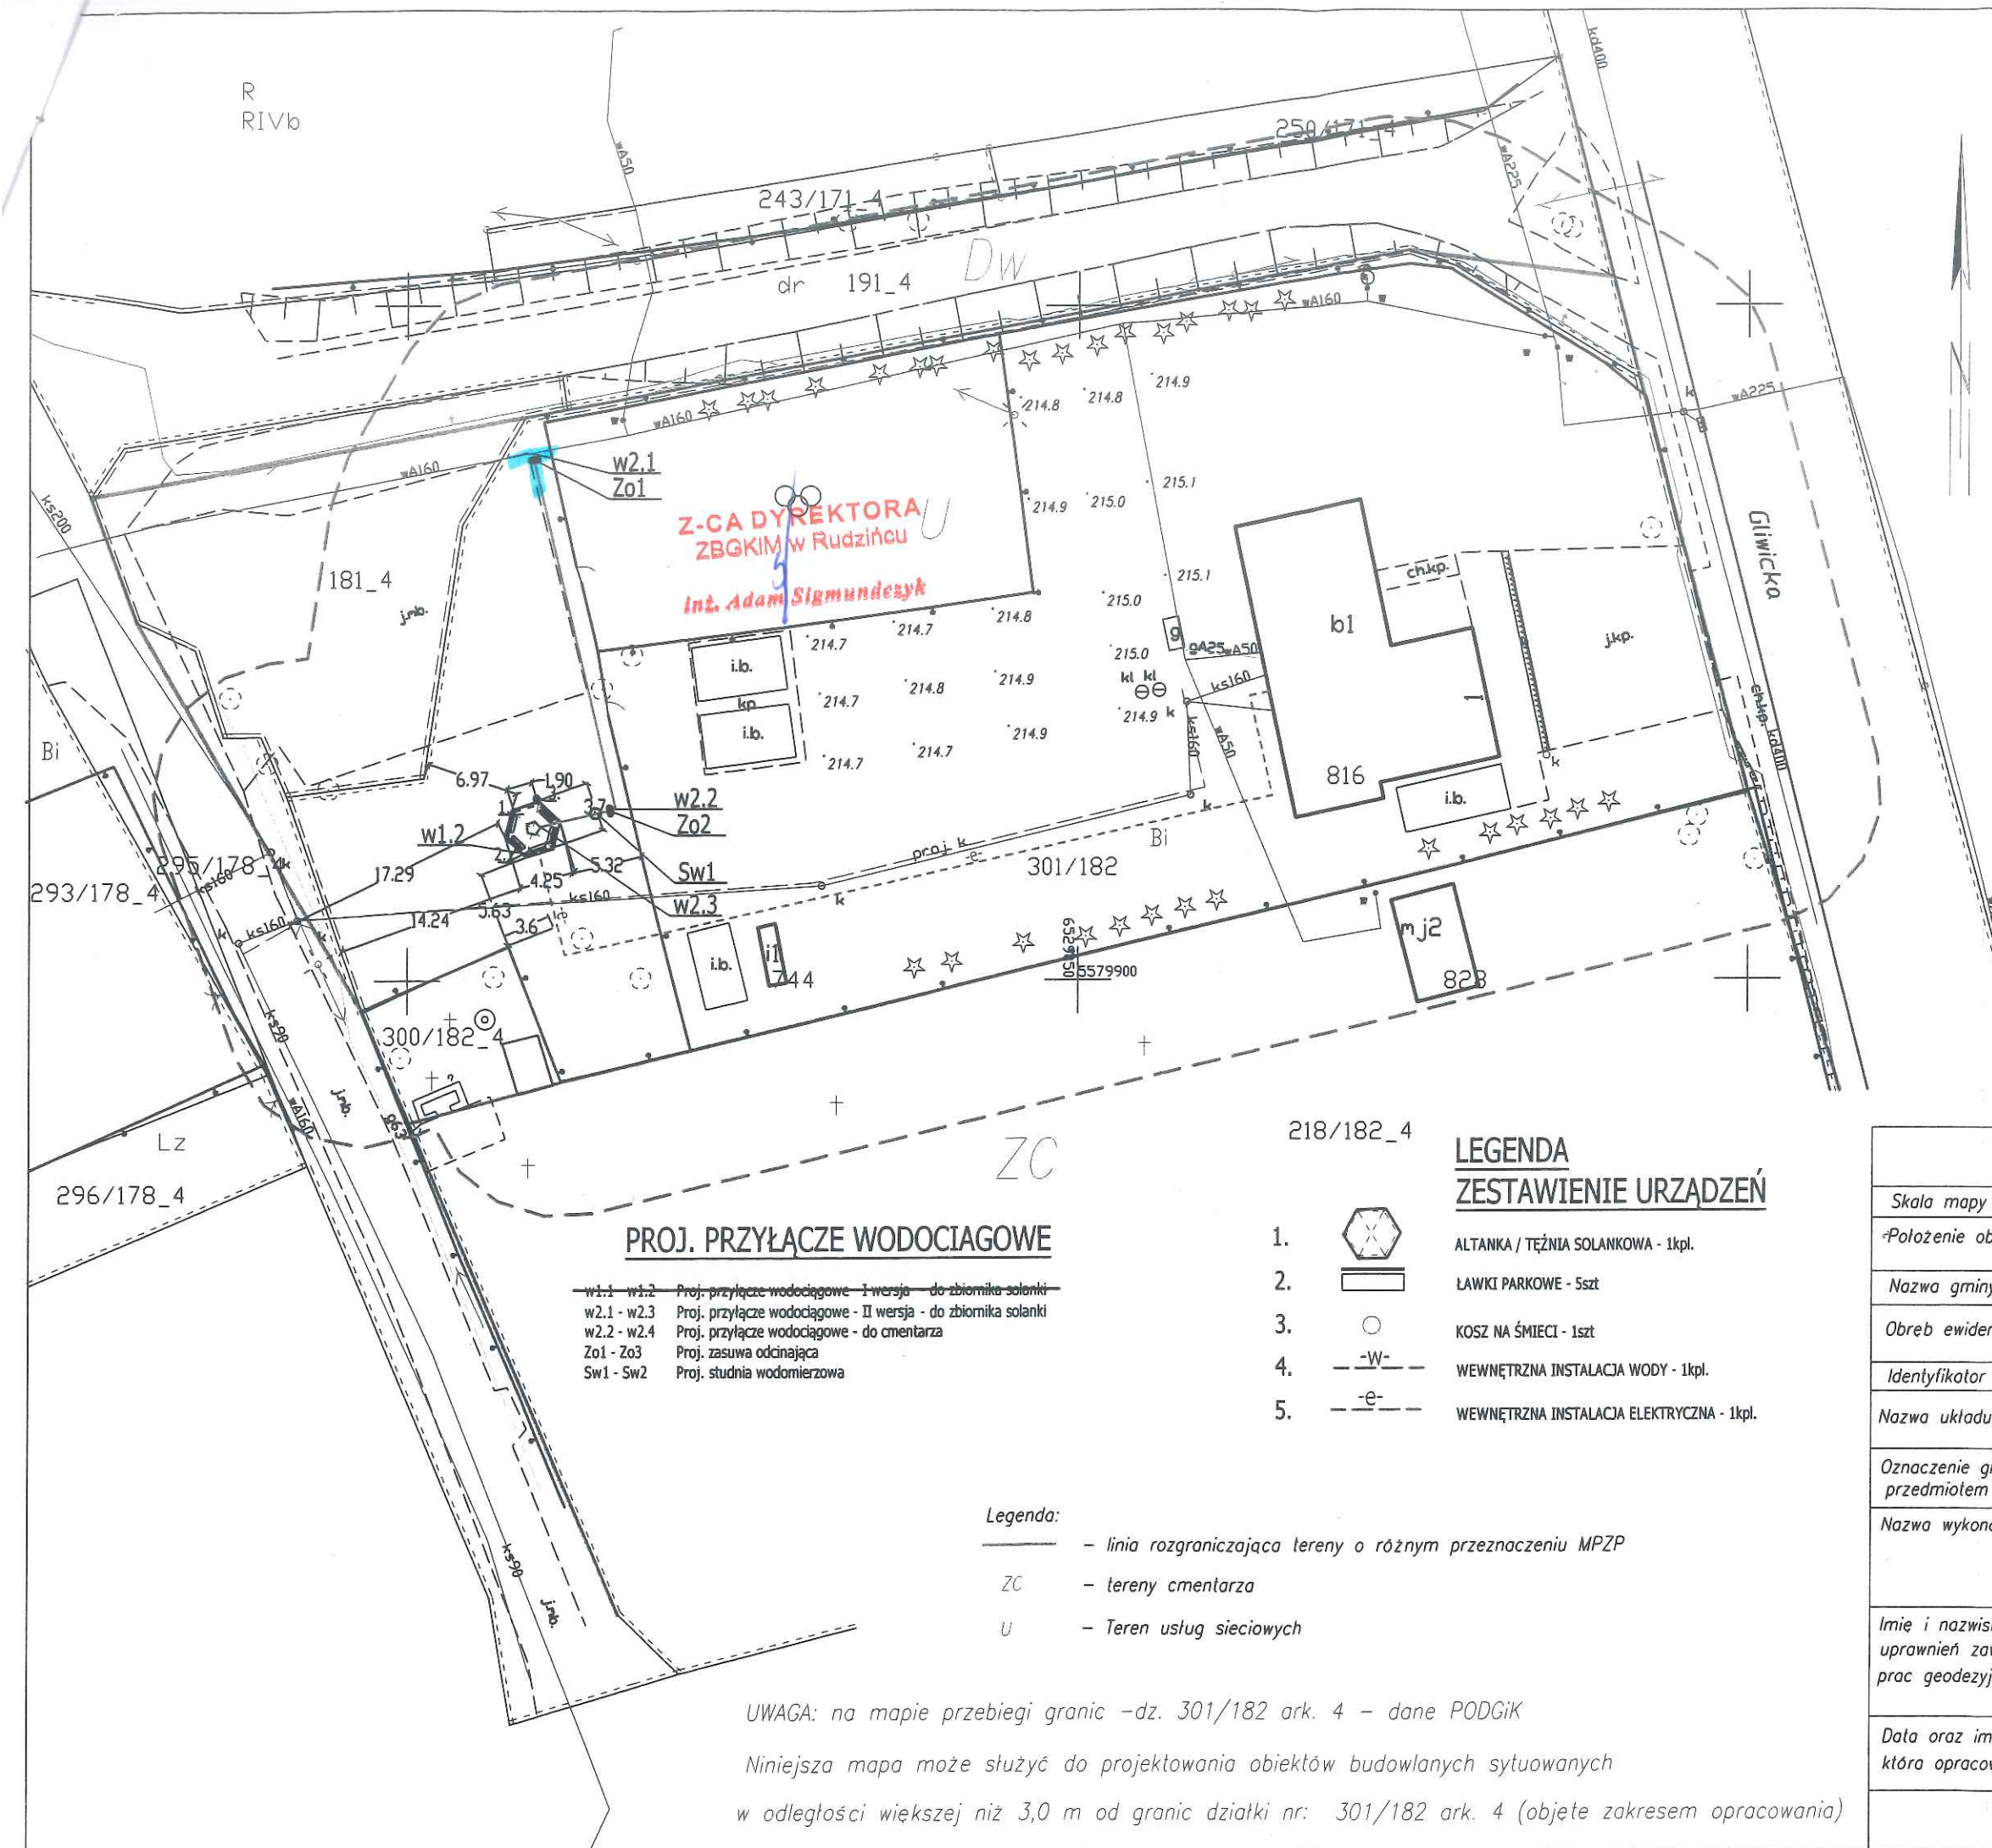

PROJ. PRZYŁĄCZE WODOCIĄGOWE

w1.1 - w1.2 Proj. przyłącze wodociągowe - I wersja - do zbiornika solanki
w2.1 - w2.3 Proj. przyłącze wodociągowe - II wersja - do zbiornika solanki
w2.2 - w2.4 Proj. przyłącze wodociągowe - do cmentarza
Zo1 - Zo3 Proj. zasuwa odcinająca
Sw1 - Sw2 Proj. studnia wodomierzowa

1. ALTANKA / TEŻNIA SOLANKOWA - 1kpl.
2. ŁAWKI PARKOWE - 5szt
3. KOSZ NA ŚMIECI - 1szt
4. WEWNĘTRZNA INSTALACJA WODY - 1kpl.
5. WEWNĘTRZNA INSTALACJA ELEKTRYCZNA - 1kpl.

Legenda:

- linia rozgraniczająca tereny o różnym przeznaczeniu MPZP
ZC - tereny cmentarza
U - Teren usług sieciowych

UWAGA: na mapie przebiegi granic -dz. 301/182 ark. 4 - dane PODGiK

Niniejsza mapa może służyć do projektowania obiektów budowlanych sytuowanych w odległości większej niż 3,0 m od granic działki nr: 301/182 ark. 4 (objęte zakresem opracowania)