
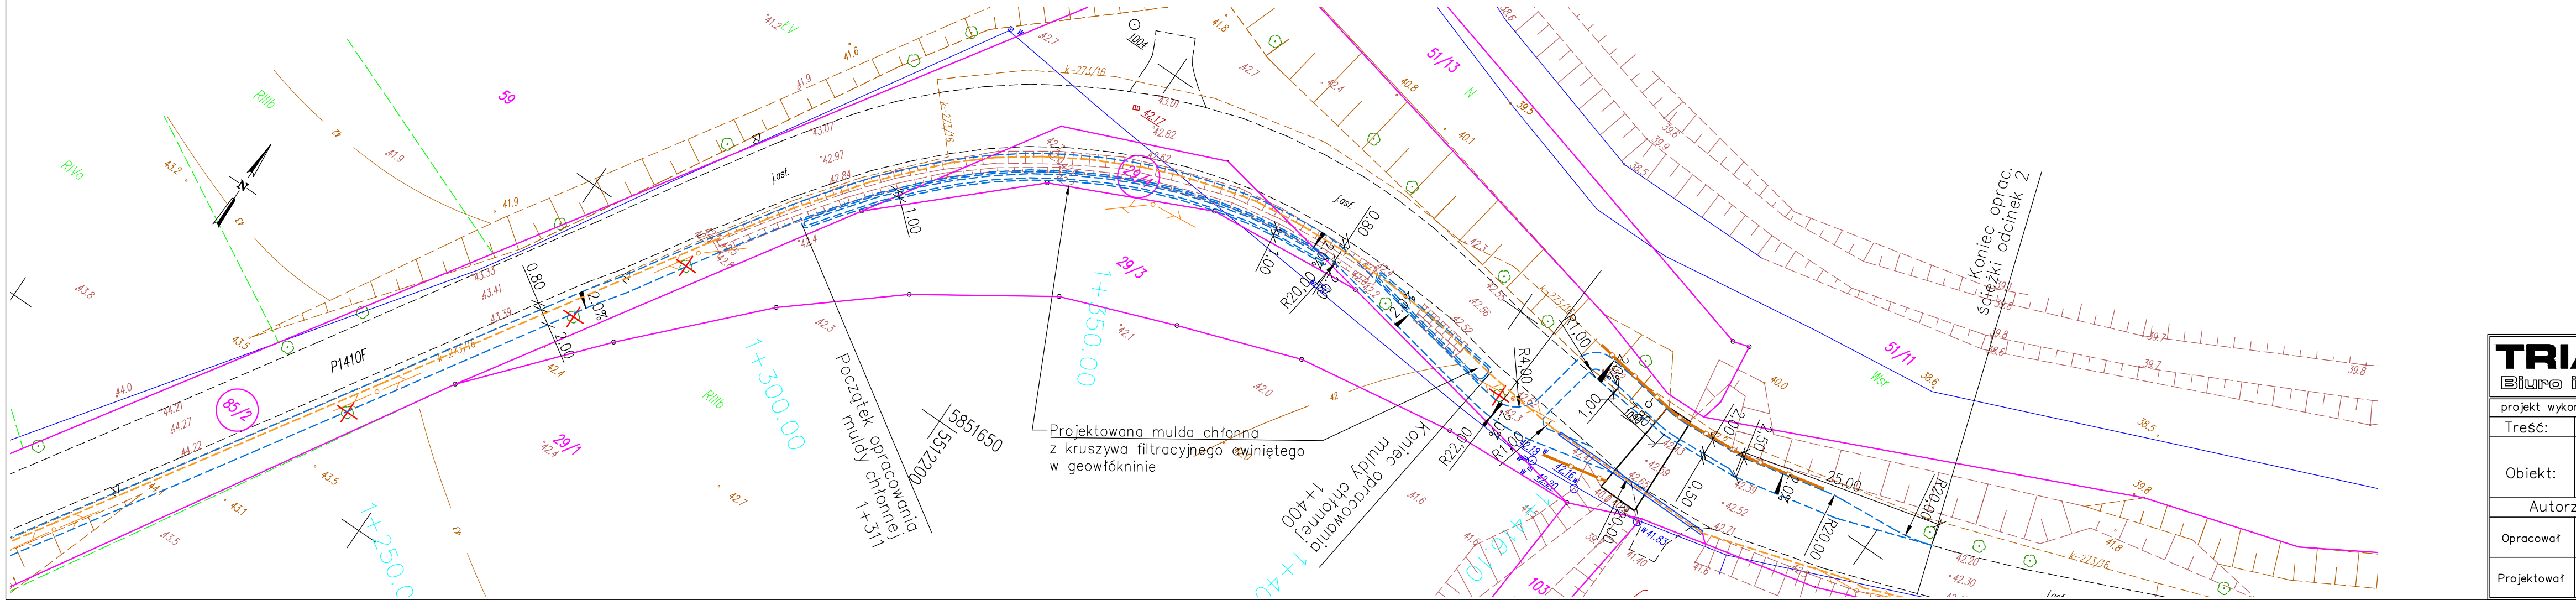


LEGENDA:

- LOKALIZACJA ŚWATŁOWODU – POWYKONAWCZA
- Proj. krawężnik betonowy uliczny 15x30cm
- Proj. opornik betonowy wtopiony 12x25cm
- Proj. krawężnik betonowy najazdowy 15x22cm
- Proj. obrzeże chodnikowe 8x30cm
- Proj. krawędź ścieżki
- Proj. barierka ochronna
- Drzewa przeznaczone pod wycinkę wg odrębnego postępowania
- Numer ewidencyjny działki, na której przeprowadzana jest inwestycja
- Granica działki

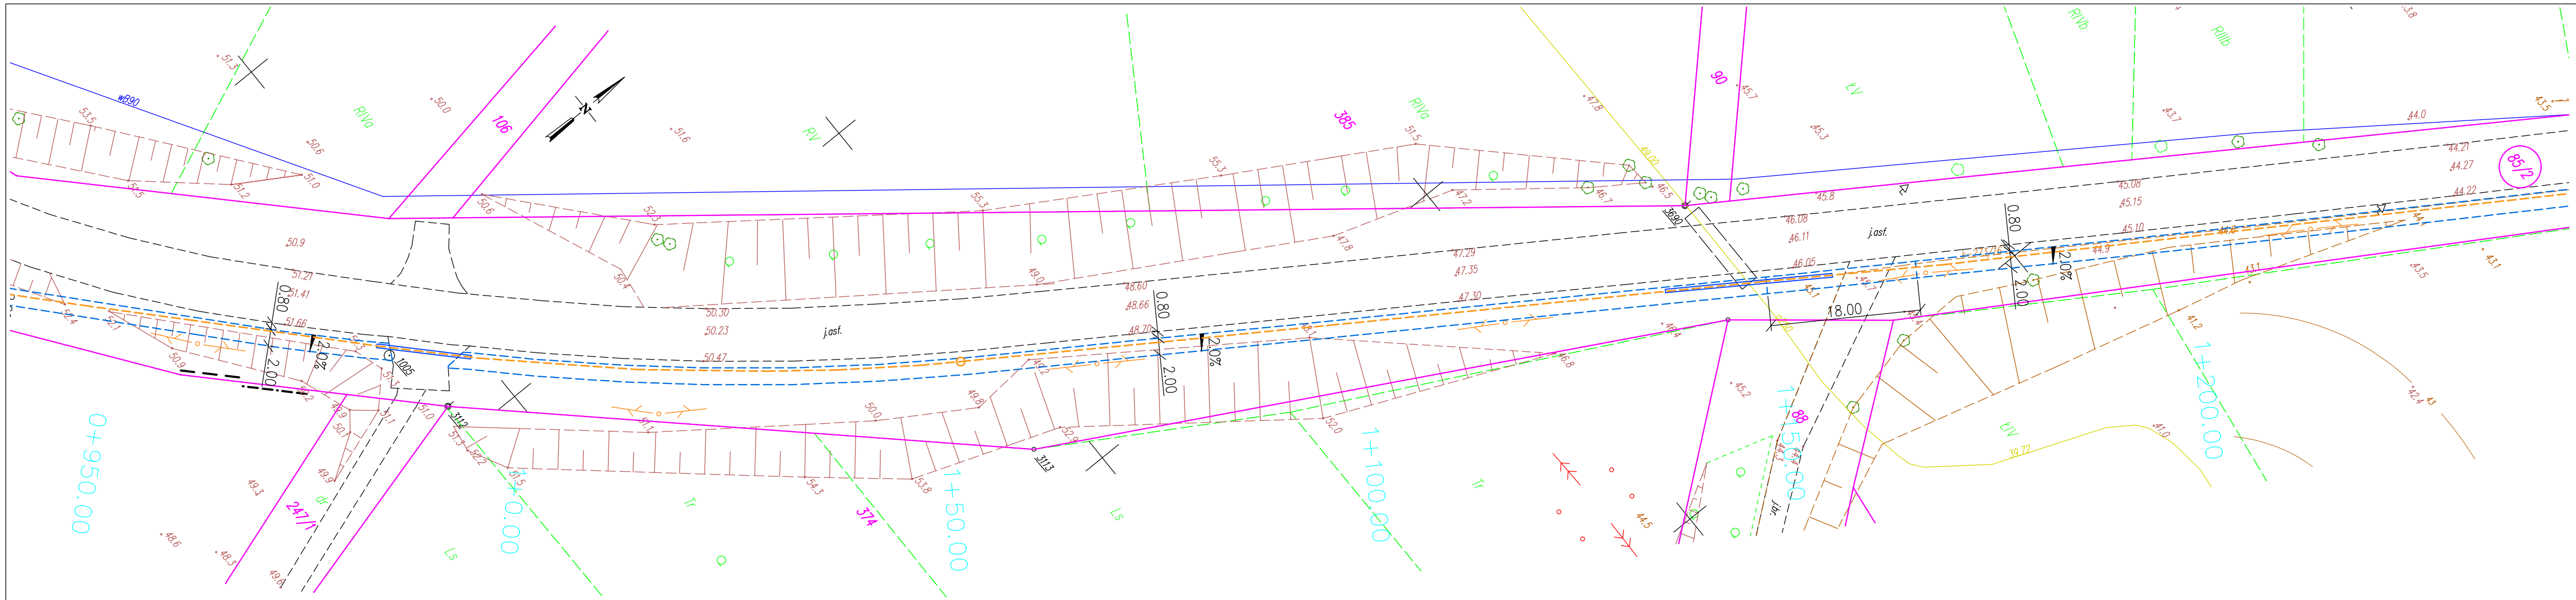

TRIAKTRISA Biuro inżynierii drogowej		Robert Paciorek Biuro: ul. Mieszka I 39/46 66-400 Gorzów Wlkp. tel. 503 77 55 00 robert.paciorek@o2.pl		
projekt wykonawczy		Skala 1:500	Rys. nr 1-2b	
Treść:	Projekt zagospodarowania terenu – ODCINEK 2			
Obiekt:	Budowa ścieżki rowerowej w ramach przebudowy drogi powiatowej nr 1410F na odcinku Kłodawa – Santocko do granicy Gminy Kłodawa			
Autorzy opracowania		Podpis	Nr upr.	Data
Opracował	mgr inż. M. Tarko			02.06.2018
Projektował	mgr inż. R. Paciorek		LBS/0065/PWOD/08 upr. bud. do projektowania bez ogr. w spec. drogowej	02.06.2018