


Dokumentacja
Powykonawcza


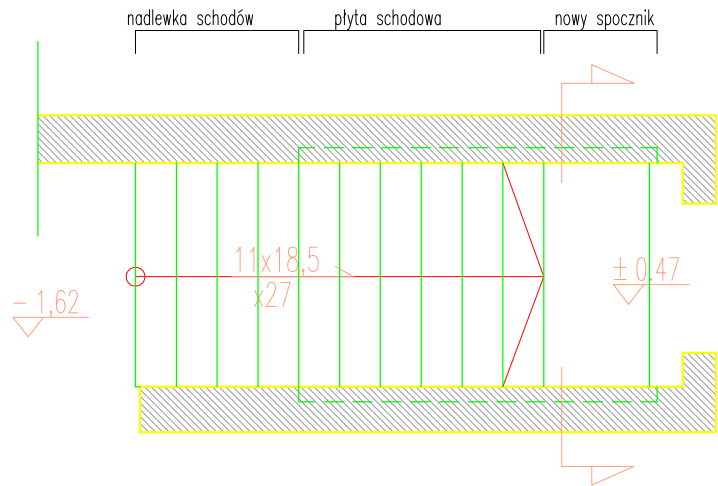



RZUT

Wykaz stali

| POZ. | #[mm] | Szt. | L[m] | L sum[m] | UWAGI... |
|------|-------|------|------|----------|---------------|
| 1 | 12 | 24 | 1.65 | 39.6 | pręt prosty |
| 2 | 12 | 8 | 0.74 | 5.92 | patrz rysunek |
| 3 | 12 | 8 | 2.5 | 20 | patrz rysunek |

PRZEKRÓJ PODŁUŻNY

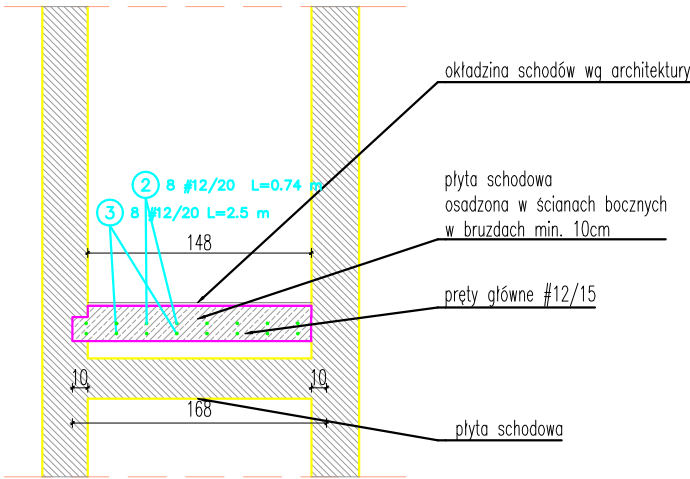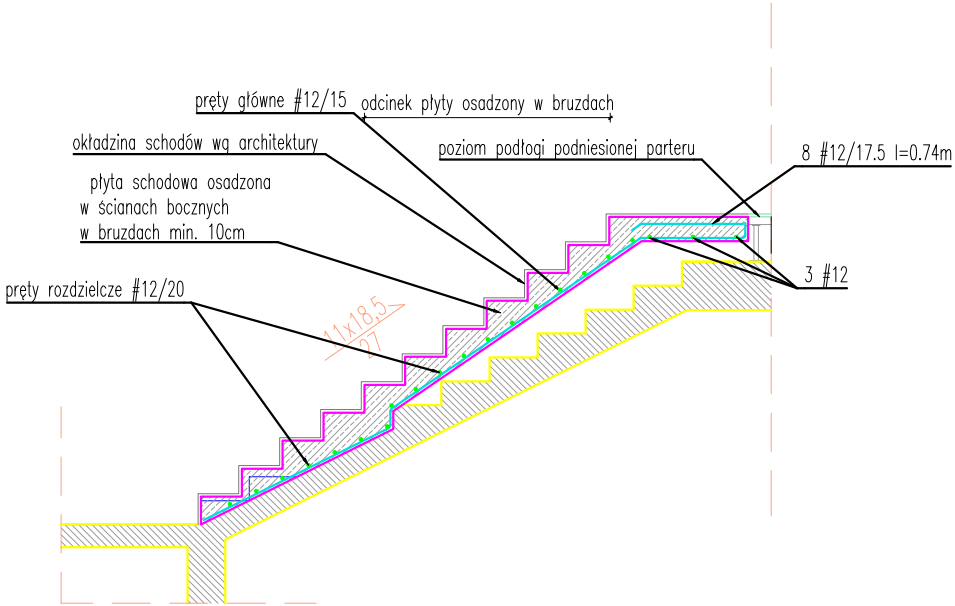

| | | | | | | | |
|--|------------|--|----------------|------------------|--------|---------|-----|
| REWIZJA | | DATA | ZMIANY I UWAGI | | | | |
| INWESTOR: | | | | | | | |
| Narodowe Centrum Badań Jądrowych ul. Andrzeja Sołtana 7 05-400 Otwock | | | | | | | |
| ZAMAWIAJĄCY: | | | | | | | |
| Narodowe Centrum Badań Jądrowych ul. Andrzeja Sołtana 7 05-400 Otwock | | | | | | | |
| BIURO PROJEKTOWE: | | | | | | | |
|  | | AODC Sp. z o.o. ul. Szyszkowa 56 02-285 Warszawa | | | | | |
| INWESTYCJA: | | | | | | | |
| Przebudowa fragmentu budynku nr 39 na terenie ośrodka NCBJ oraz budowa płyt fundamentowych pod towarzyszące urządzenia techniczne ul. Andrzeja Sołtana 7; 05-400 Otwock dz. ew. nr 17 (fragment) z obrębu 0257 | | | | | | | |
| FAZA PROJEKTU: | | | | | | | |
| DOKUMENTACJA POWYKONAWCZA | | | | | | | |
| BRANŻA: | | | | | | | |
| KONSTRUKCJA | | | | | | | |
| RYSUNEK: | | | | | | | |
| NOWE SCHODY DO PIWNICY | | | | | | | |
| ZESPÓŁ PROJEKTOWY | | | | | | | |
| FUNKCJA | | IMIĘ I NAZWISKO | | UPRAWNIENIA | | PODPIS | |
| PROJEKTANT: | | Michał Komińczuk do projektowania bez ograniczeń w specjalności konstrukcyjno-budowlanej | | MAZ/0548/POOK/13 | | | |
| SPRAWDZAJĄCY: | | | | | | | |
| OPRACOWUJĄCY: | | | | | | | |
| OPRACOWUJĄCY: | | | | | | | |
| SKALA: | DATA: | OBIEKT | FAZA | SYSTEM | POZIOM | RYSUNEK | REW |
| 1:50 | 30.06.2023 | CII | DP | K | 0 | 11 | R00 |