



przekrój poprzeczny

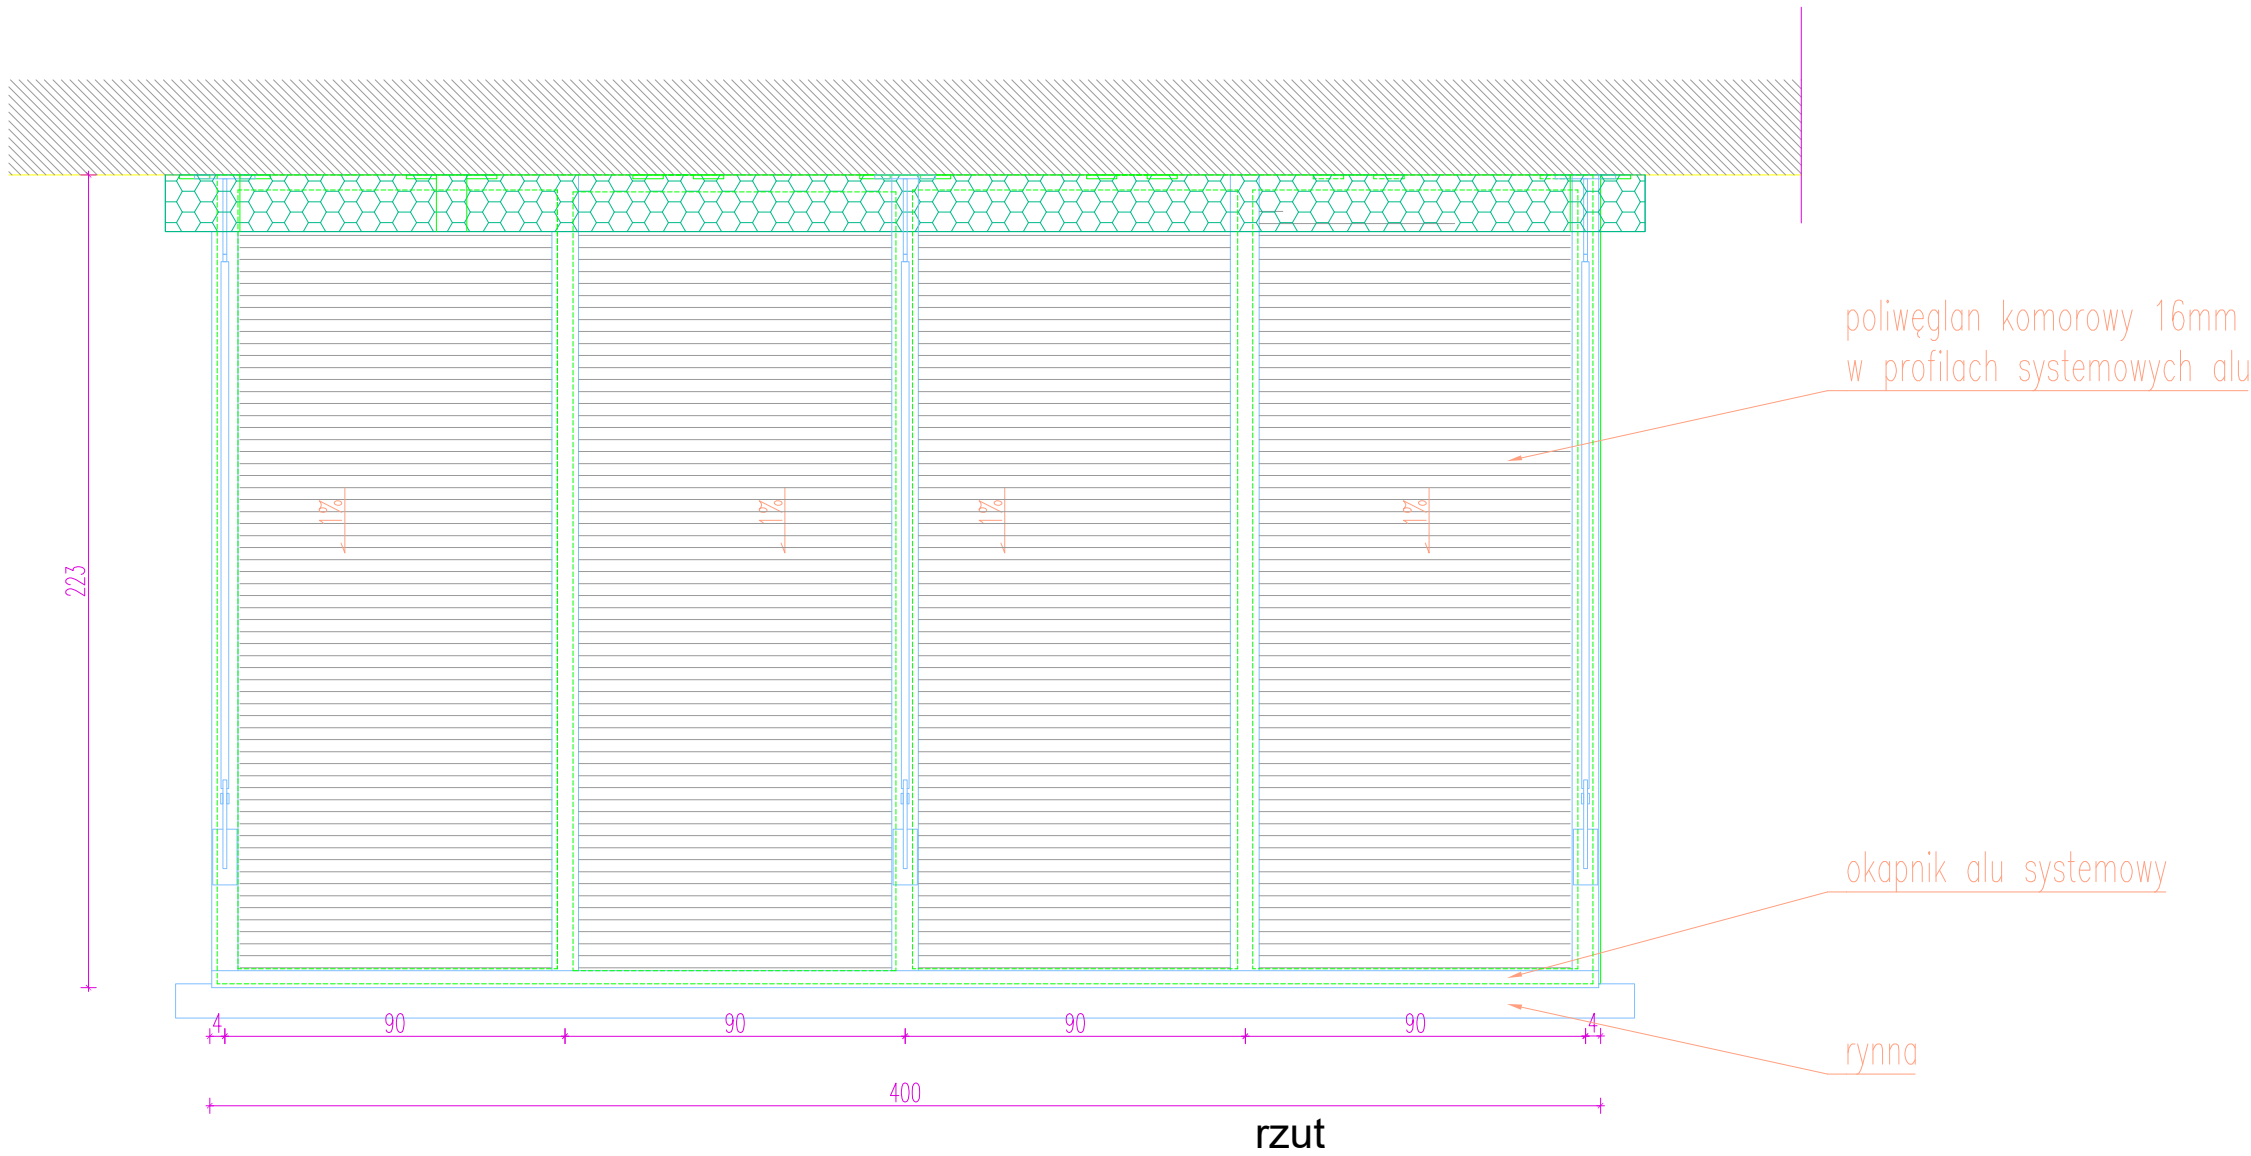

rzut

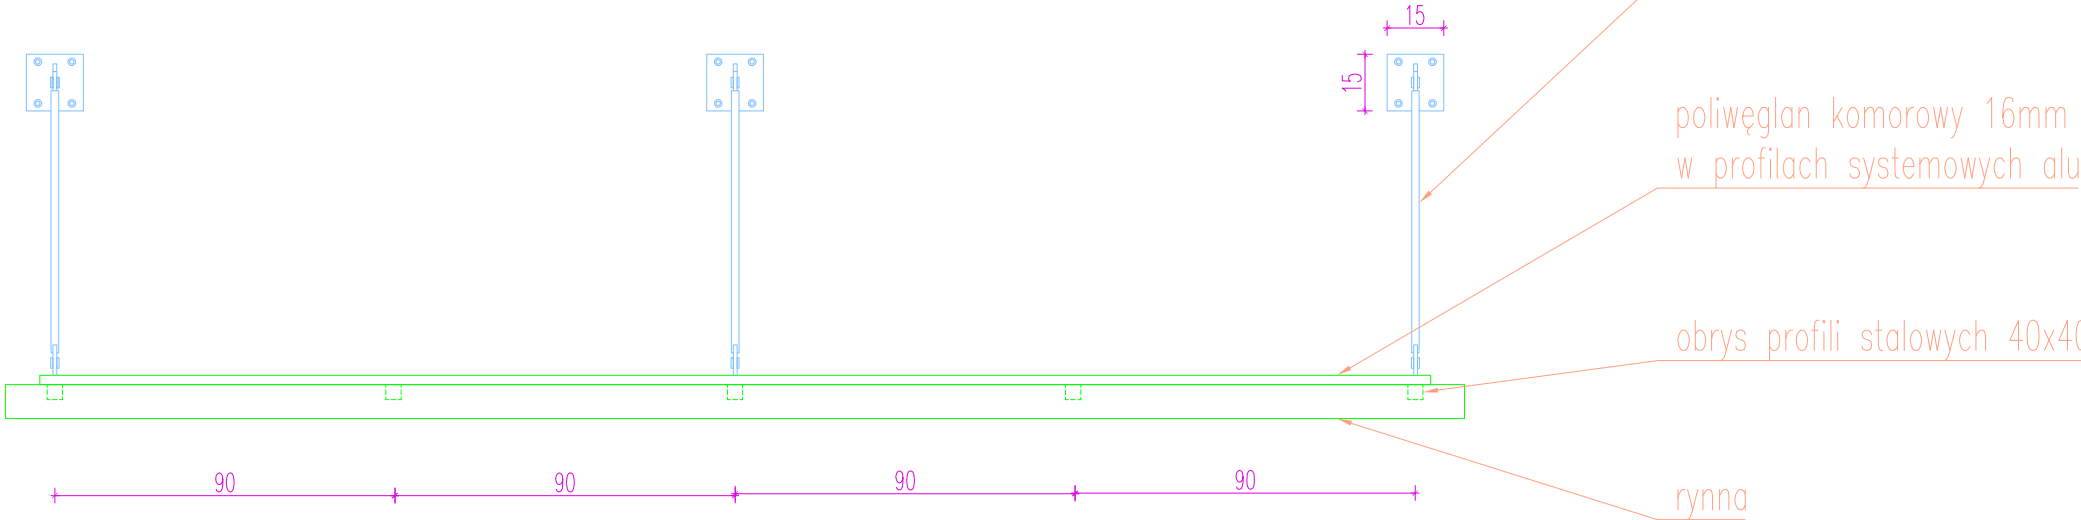

widok

Dokumentacja
Powykonawcza

-	-	-
REWIZJA	DATA	ZMIANY I UWAGI
INWESTOR:		
Narodowe Centrum Badań Jądrowych ul. Andrzeja Sołtana 7 05-400 Otwock		
ZAMAWIAJĄCY:		
Narodowe Centrum Badań Jądrowych ul. Andrzeja Sołtana 7 05-400 Otwock		
BIURO PROJEKTOWE:		
AODC Sp. z o.o. ul. Szyszkowa 56 02-285 Warszawa		
INWESTYCJA:		
Przebudowa fragmentu budynku nr 39 na terenie ośrodka NCBJ oraz budowa płyt fundamentowych pod towarzyszące urządzenia techniczne ul. Andrzeja Sołtana 7; 05-400 Otwock dz. ew. nr 17 (fragment) z obrębem 0257		
FAZA PROJEKTU:		
DOKUMENTACJA POWYKONAWCZA		
BRANŻA:		
ARCHITEKTURA		
RYSUNEK:		
DETAL ZADASZENIA RAMPY		
ZESPÓŁ PROJEKTOWY		
FUNKCJA	IMIĘ I NAZWISKO	UPRAWNIENIA
PROJEKTANT:	Wojciech Wierzbowski do projektowania bez ograniczeń w specjalności architektonicznej	MA/104/21
SPRAWDZAJĄCY:	Roman Popielawski do projektowania bez ograniczeń w specjalności architektonicznej	MA/081/09
OPRACOWUJĄCY:		
OPRACOWUJĄCY:		
SKALA:	DATA:	OBIEKT
1:20	31.05.2023	CIŚ II
FAZA	SYSTEM	POZIOM
DP	A	P
RYSUNEK	REW	
15	R00	