

Mapa z pomiaru powykonawczego

skala 1 : 500

woj. warmińsko - mazurskie
Powiat : piski
Gmina: Pisz
Obręb: 281602_5.0024 Wierzbiny
dz. 428/3

L.ks.zam. 19382/12/2021
KERG G.6642.1.114.2021

Wykonał:
Pisz, dn. 25.01.2021


GEOCAD
ANDRZEJ JUST

ul. Tadeusza Kołciuszki 14/23
Pisz 10-200
NIP: 525-100-510977131
tel. 502 607 398, 87 424 02 90

GEODETA UPRAWNIONY

Inż. Andrzej Just
Świadcotwo nr 19382
12-200 Pisz, ul. Tadeusza Kołciuszki 14/23
tel. 0502 607 398

Just Andrzej

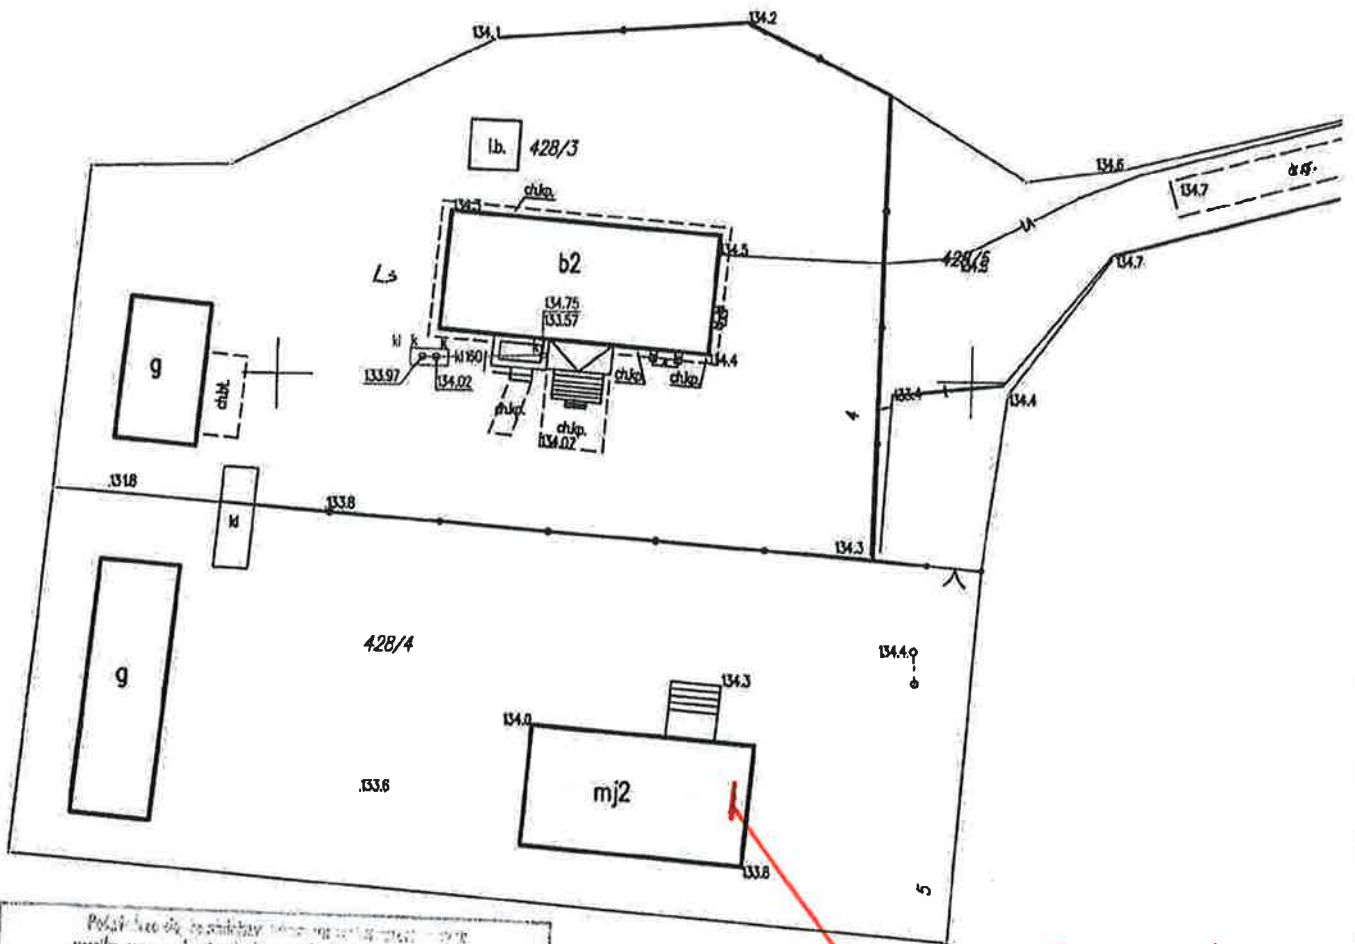

*lokalizacja komina
do fletowania i montażu
składu rowodpornego*

Podpis i pieczęć geodety wykonującego pomiar	
Wypełnia organ gminny/okręgowy/wojewódzki, którego jest członkiem	
Organ gminny/okręgowy/wojewódzki	
Miejscowość, data i podpis geodety wykonującego pomiar	
P. 12816, 2021, 157	
Data wpisania operacji technicznej do księgi wieczystej	
2021-01-29	
Data, miejsce i podpis osoby reprezentującej organ	