


ZESTAWIENIE POWIERZCHNI ELEWACJI :

POWIERZCHNIA ELEWACJI : 156,9 m2  
W TYM POWIERZCHNIA COKOŁU : 15,4 m2

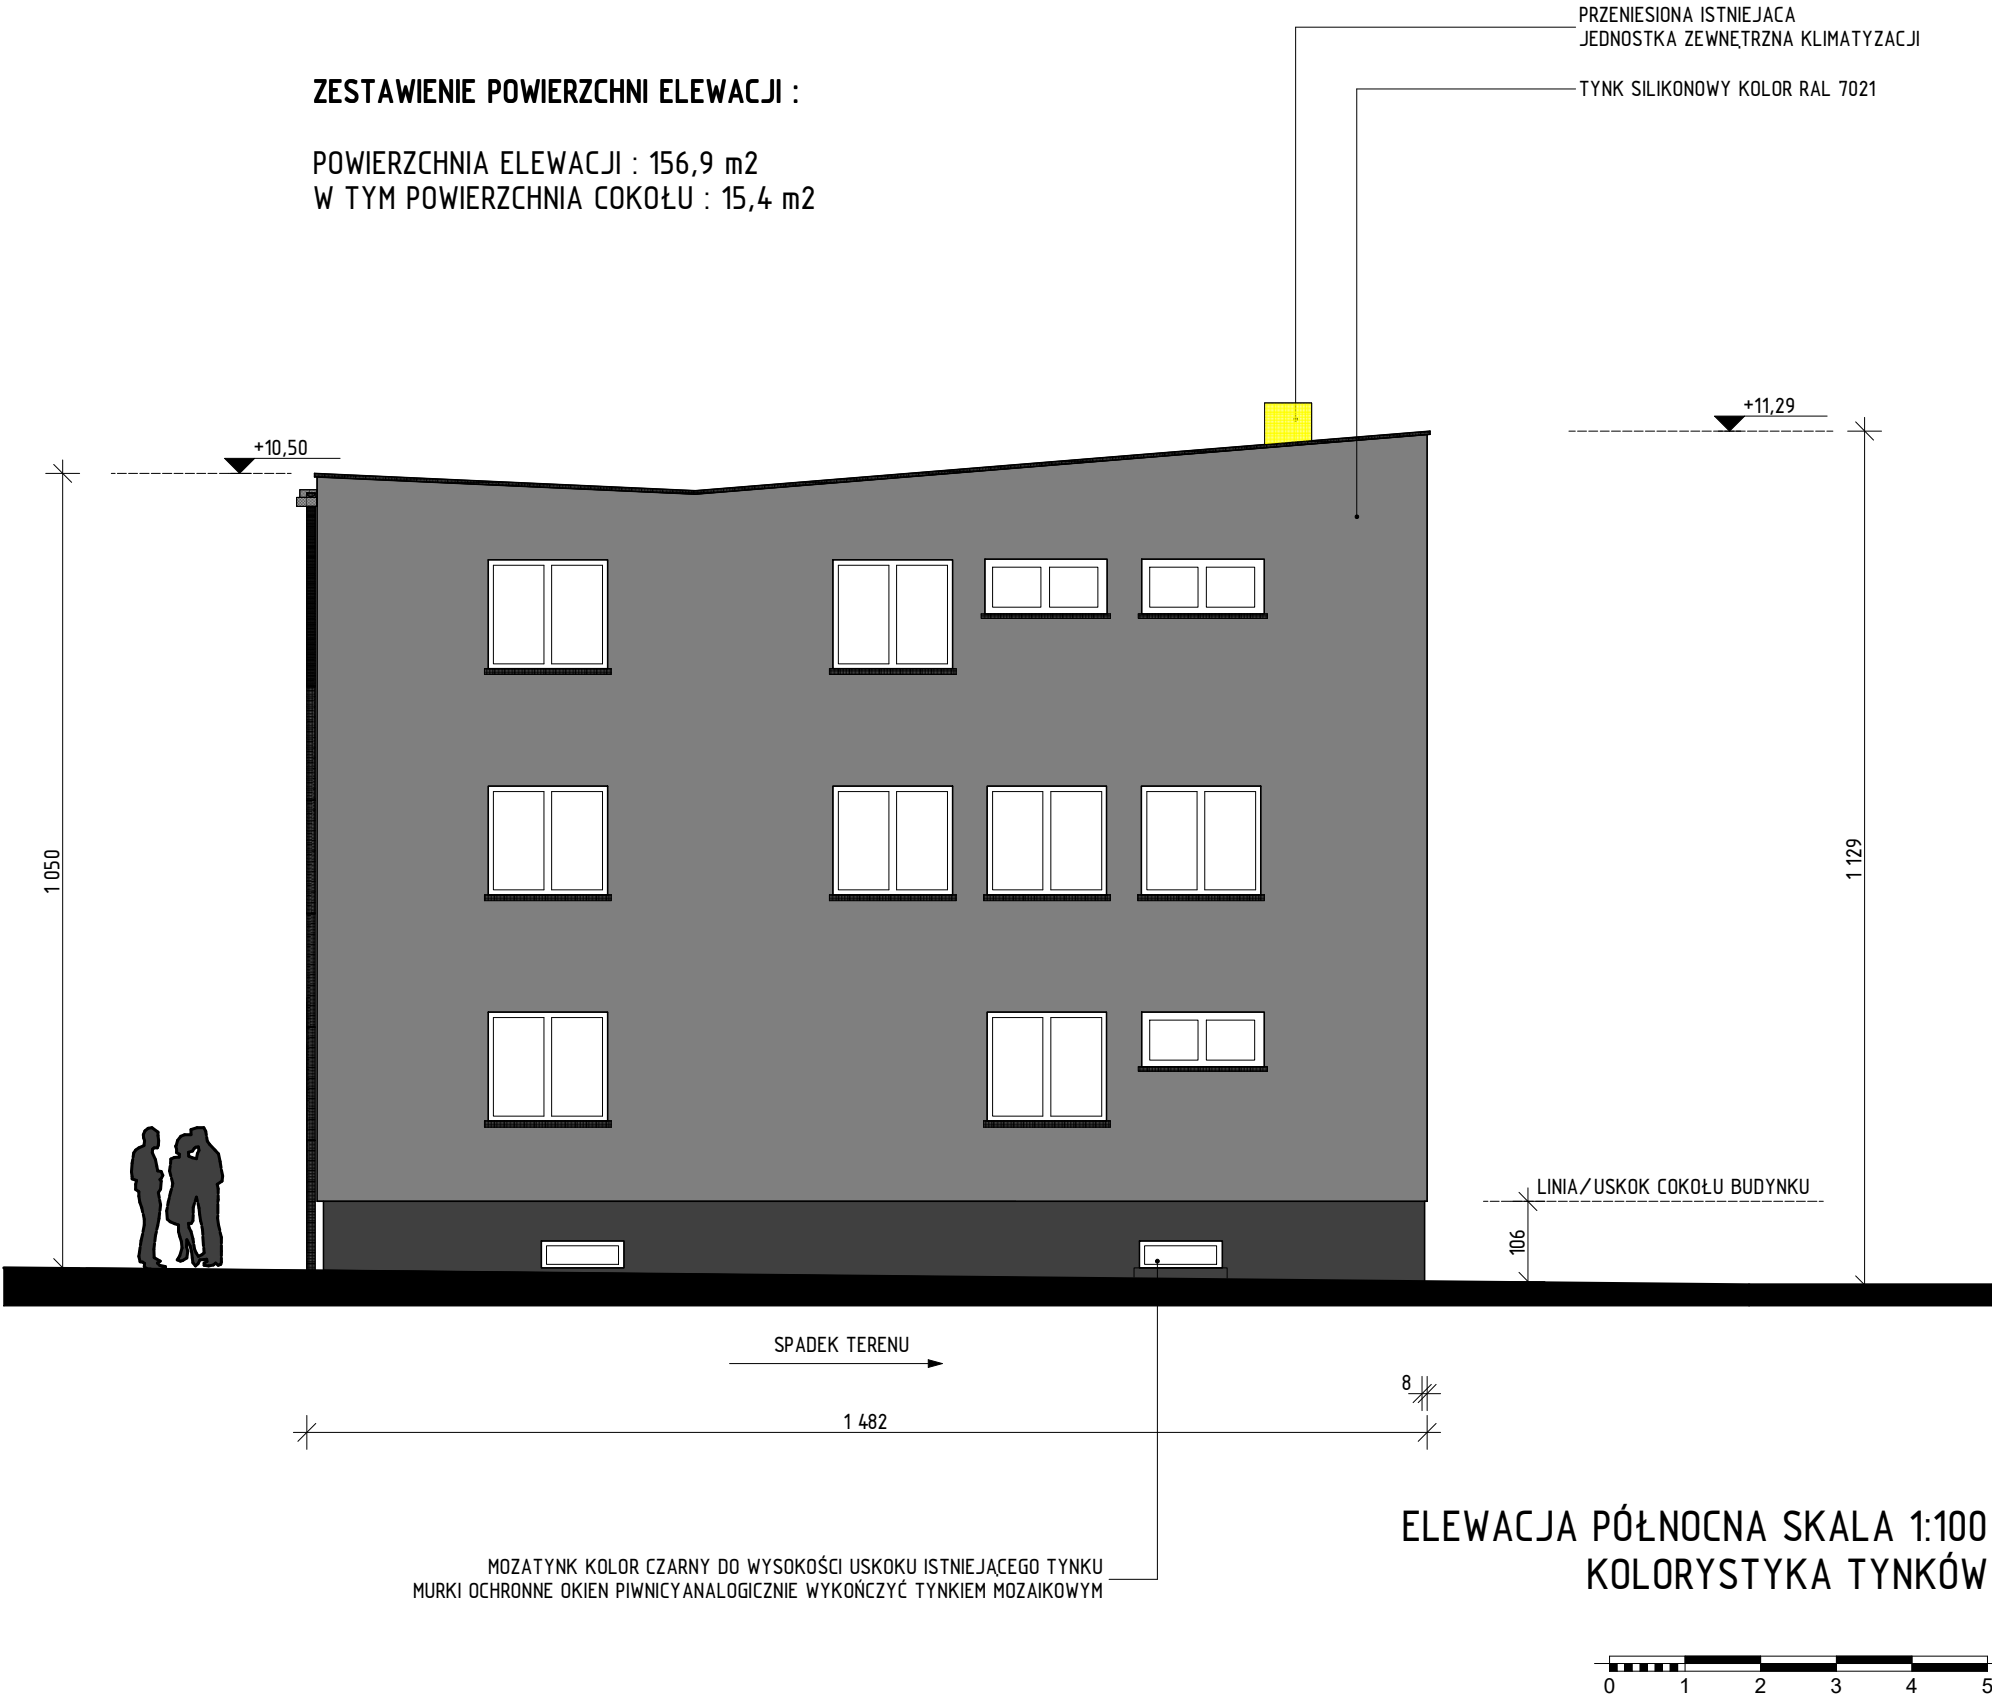

OPIS MATERIAŁÓW ELEWACJI :

- COKÓŁ :  
  
TYNK MOZAIKOWY ~~KREISEL~~  
~~MOZATYNK C-50~~  
KOLOR : TM 214 A [ CZARNY JEDNOLITY ]  
ZIARNO 1,5 m
- TYNK :  
  
NANOTYNK SILIKONOWY ~~KREISEL~~  
~~SILIKON PROTECT 034~~  
KOLOR : RAL 7021 CIEMNY  
BARANEK 1.5 mm
- STOLARKA OTWOROWA :  
  
ALUMINIUM WZMOCNIONE SZKLENIE ANTISOL/STOPSOL ZIELONE  
KOLOR : RAL 9004 CZARNY  
PATRZ RYS ZESTAWIENIA STOLARKI
- PARAPETY I OBRÓBKI DEKARSKIE :  
  
BLACHA POWLEKANA gr.1mm koŁor RAL 9004 CZARNY
- ORYNNOWANIE, RURY SPUSTOWE I OSADNIKI DESZCZOWE BUDYNKU :  
  
~~GALECCO SERRA STAL~~ KOLOR CZARNY RAL 9005  
ŚREDNICE I ROZMIESZCZENIE ZGODNE Z ISTNIEJĄCYM.
- OPRAWY OŚWIETLENIOWE :  
  
~~SPECTRA LIGHTING TYP VIBRIO SURFACE - CZARNY~~  
~~NR. KAT. : 07.150.2001.03.010~~  
3 SZTUKI – MIEJSCE MONTAŻU USTALIĆ Z PROJEKTANTEM.
- KRATKI WENTYLACYJNE I INNE.  
  
WYMIENIĆ NA NOWE W KOLORZE CZARNYM
- SIATKA ELEWACYJNA WALCOWANO-CIĄGNIONA :  
  
ELEWACJA ~~TYN - SCC EL - SCC3~~  
~~PRODUCENT BARIH SYSTEM~~  
TRANSPARENTNOŚĆ >50%  
MONTAŻ NA SYSTEMOWEJ PODKONSTRUKCJI ALUMINIOWEJ  
KOLOR : CZARNY RAL 9004 .
- KASETONY PKM GLIWICE – 3 SZT. :  
  
MONTAŻ NA SZPILKACH DO MURU BUDYNKU.  
PATRZ RYS. 15  
DOPROWADZIĆ ZASILANIE Z CZUJNIKIEM ZMIERZCHOWYM  
Z GRZDZIELNICY GÓWNEJ BUDYNKU.

ELEWACJA PÓŁNOCNA SKALA 1:100  
KOLORYSTYKA TYNKÓW



JEDNOSTKA PROJEKTOWA :		PROJEKTOWAŁ / KRESLIŁ :	DATA	PODPIS	
IPR ARCHITEKTURA JACEK WIDZISZOWSKI ul. Strzelców Bytomskich 45 E ; 44-109 Gliwice tel. : 00 48 603 382 483 e-mail : biuro@iprarchitektura.com		mgr inż.arch. upr.: 27/07/SLOKK/II Jacek WIDZISZOWSKI	08.09.22		
TEMAT		TREŚĆ RYSUNKU		PROJEKTOWAŁ / KRESLIŁ :	
PROJEKT REMONTU ELEWACJI BUDYNKU ADMINISTRACYJNEGO PKM GLIWICE SP. Z O.O.		ELEWACJA PÓŁNOCNA PROJEKT KOLORYSTYKI TYNKÓW.			
INWESTOR		ADRES INWESTYCJI		NR RYS.	SKALA
PKM GLIWICE Sp. z o.o. ul. Chorzowska 150 44-100 GLIWICE		44-100 GLIWICE ul. Chorzowska 150 ( teren PKM Gliwice )		6	1:100
				NR DZIAŁKI	689