

MAPA INWENTARYZACJI POWYKONAWCZEJ

Sieci wodociągowej śr.110 PE

Wojev

skala 1:500
m. Jaworzyna Śląska
ul. Rotmistrza Witolda Pileckiego


Jednostka ewic

KOPIA MAPY ZASADNICZEJ
Sekcje mapy: 5.144.33.13.4.2

GKIV.4020.1.2107.2019
Op. Jaworzyna Śląska 0001: dz. 460/9, 487/6

SKALA 1:500

USŁUGI GEODEZYJNO-KARTOGRAFICZNE
JERZY SALATA
GEODETA UPRAWNIONY
58-112 Grodziszcz 54 a, tel. 605 136 089
Zaświadczenie Nr 2577 z dn. 23. 10. 1985 r.
wyd. przez Komisję Kwalifikacyjną
G.U.G.I.K. w Warszawie
Regon: 880361384 NIP: 602.105.60.55
S-RV

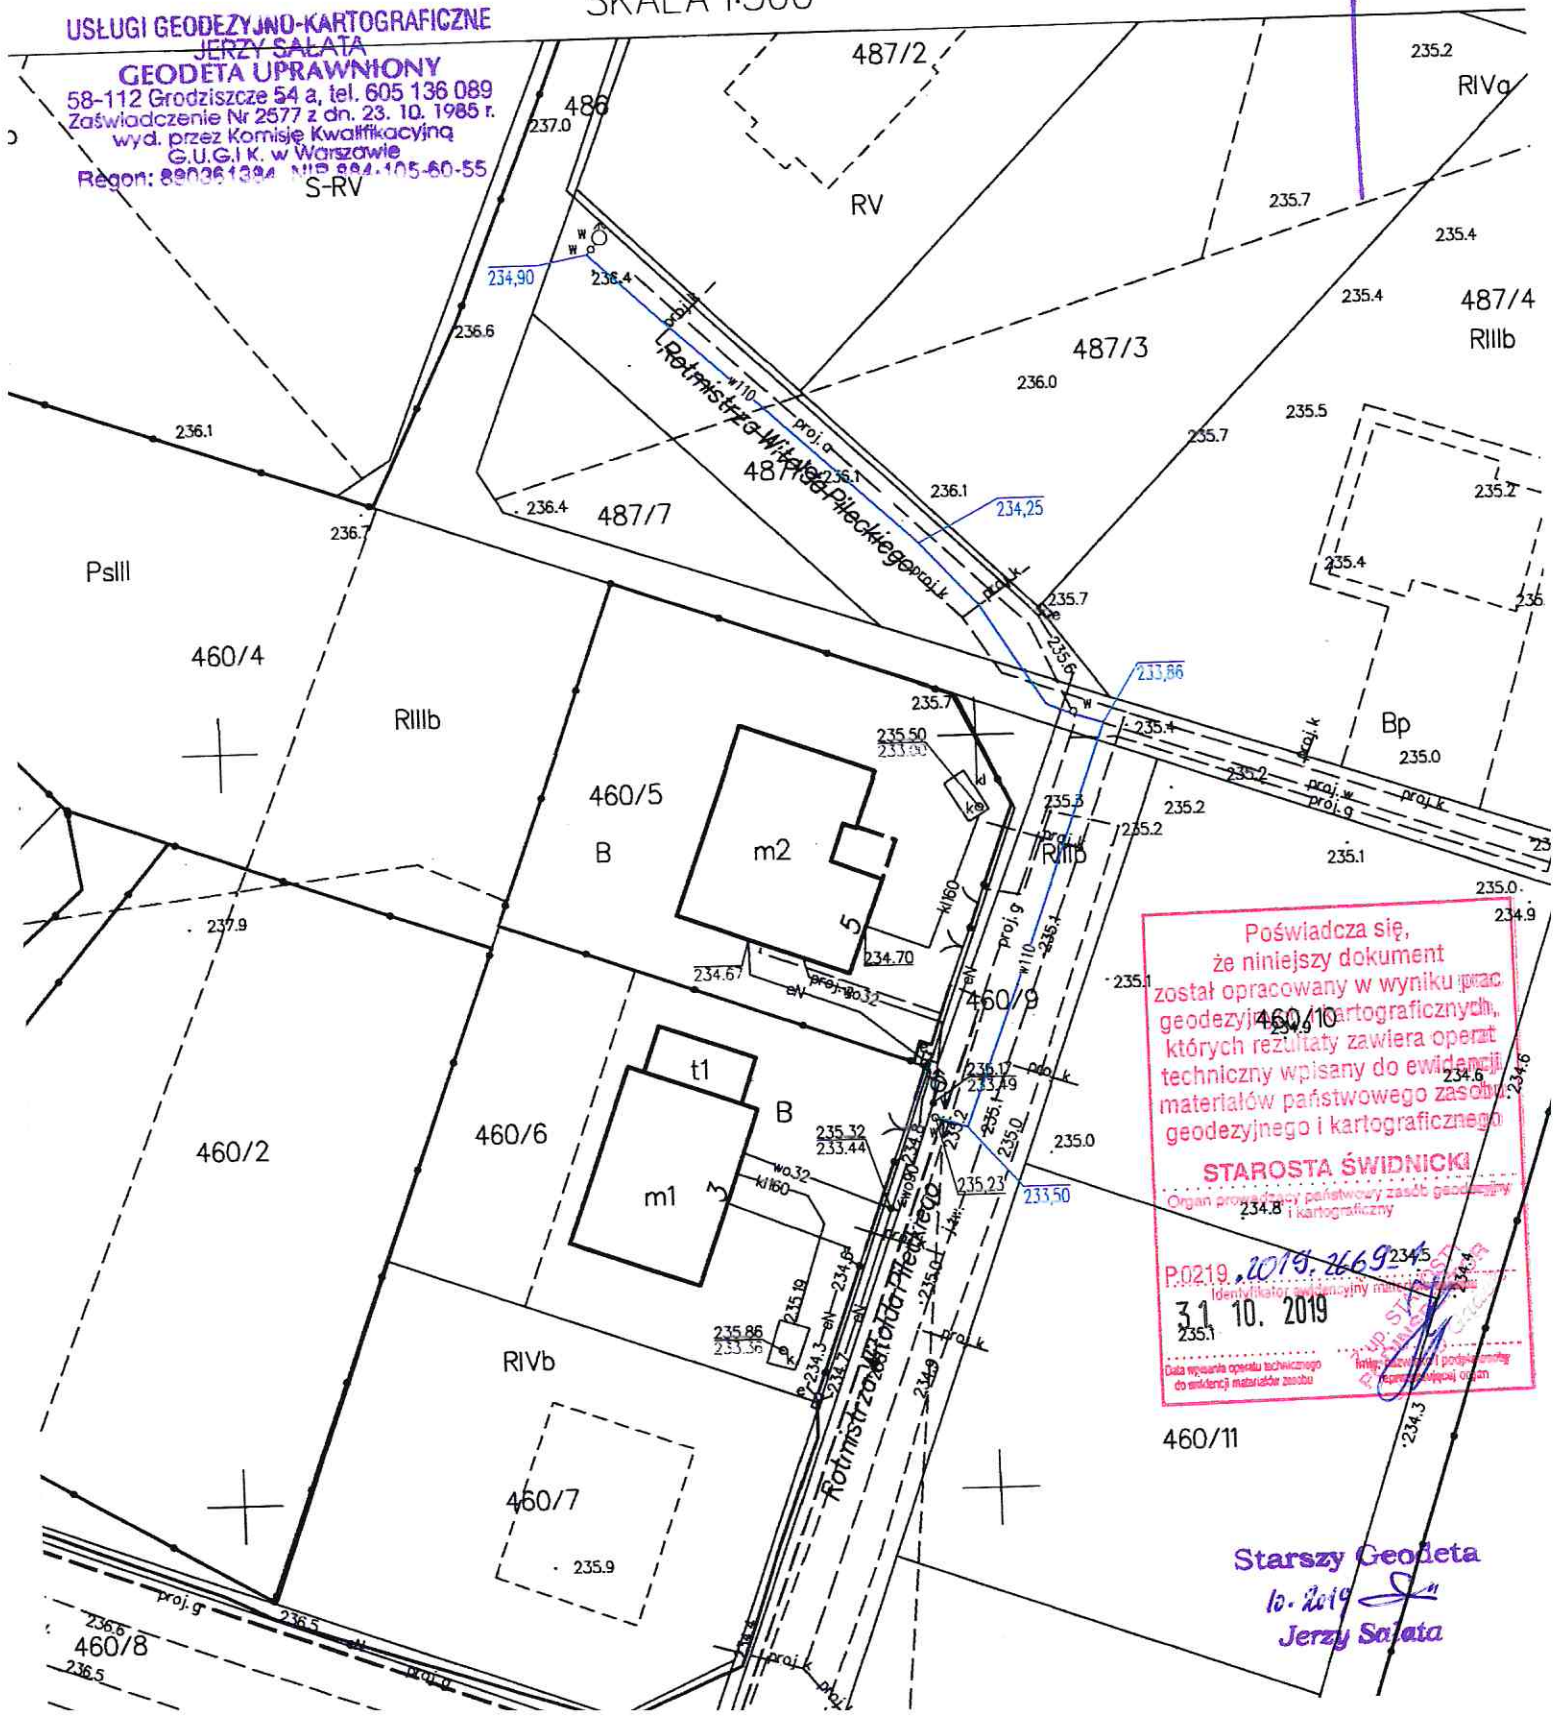


Poświadczam się,
że niniejszy dokument
został opracowany w wyniku prac
geodezyjno-kartograficznych,
których rezultaty zawiera operat
techniczny wpisany do ewidencji
materiałów państwowego zasobu
geodezyjnego i kartograficznego

STAROSTA ŚWIDNICKI
Organ prowadzący państwowy zasób geodezyjny
i kartograficzny

Identyfikator państwowego materiału geodezyjnego i kartograficznego
31 10. 2019
Data wykonania operatu technicznego
do ewidencji materiałów zasobu


Starszy Geodeta
10.2019
Jerzy Salata

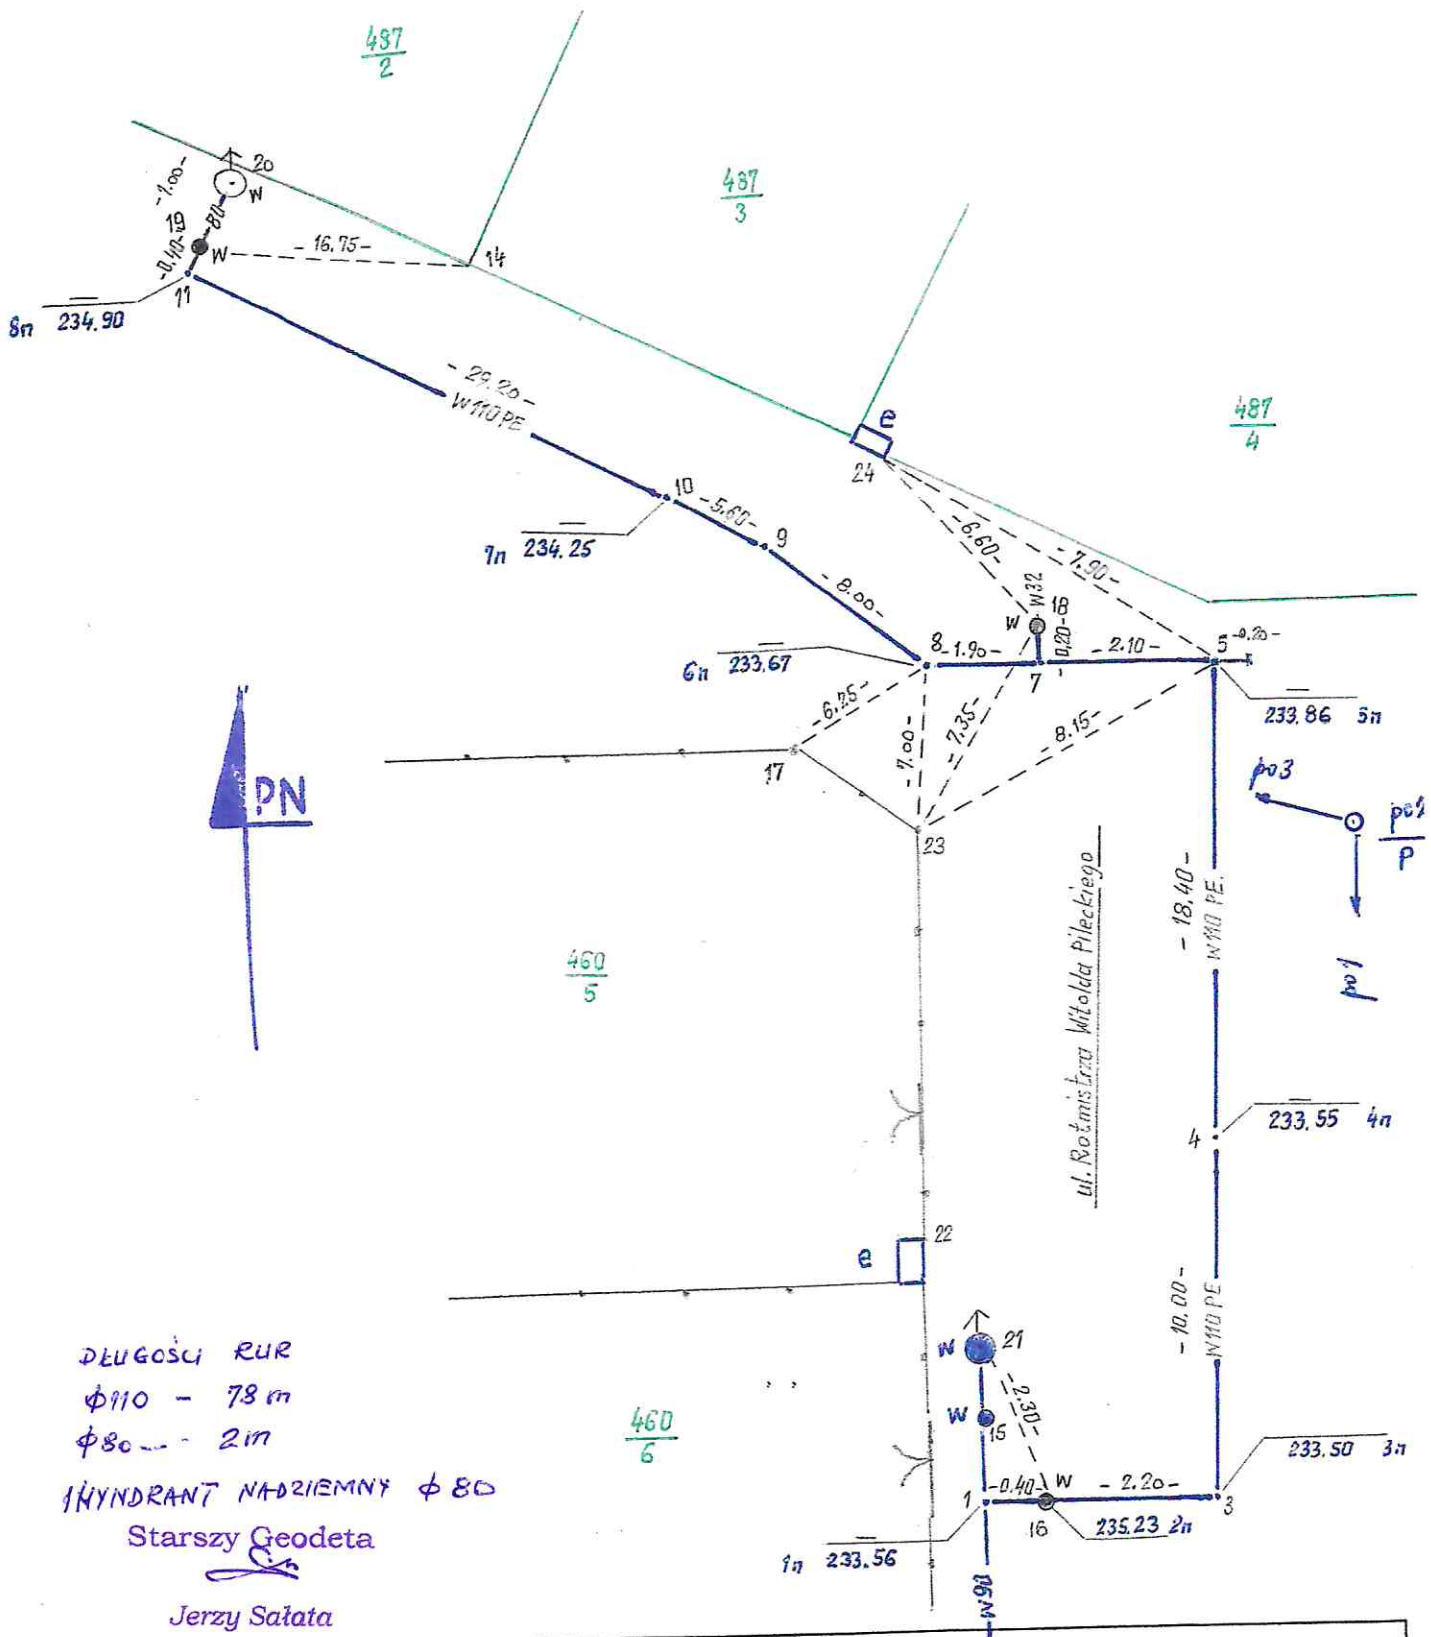

Cel pracy : INWENTARYZACJA POKRYWANICZA OBIEKTÓW BUDOWLANYCH			
Data : 11.10.2019	Osoba wykonująca pomiar : Starszy Geodeta <i>Jerzy Sałata</i>	Adres obiektu objętego pomiarem	Wykonawca : BUREAU GEODEZYJNO-KARTOGRAFICZNE JERZY SAŁATA GEODETA UPRAWNIONY 58-112 Gradziszcze 54 a, tel. 605 136 089 Zaświadczenie Nr 2577 z dn. 23. 10. 1985 r. wyd. przez Komisję Kwalifikacyjną G.U.G.i K. w Warszawie Regon: 820361300 NIP 824-105-60-55
		Woj. : dolnośląskie	
		Pow. : świdnicki	
Data : 11.10.2019	Starszy Geodeta <i>Jerzy Sałata</i>	Miejscowość : JAWORZYNA ŚLĄSKA	Szkieł polowy nr : 1
		Ulica/nr : ROTMISTRZA WITOLDA PILECKIEGO	Identyfikator zgłoszonej pracy : CKIV.4020.1. 2107 2019
		Obwód : JAWORZYNA ŚLĄSKA	