

MAPA INWENTARYZACJI POWYKONAWCZEJ

ścieci wodociągowej śr.110 PE

Skala 1:500

m. Jaworzyna Śląska  
ul. Ludwika Ekerla

GKIV.4020.1.2025.2020

USŁUGI GEODEZYJNO-KARTOGRAFICZNE

JERZY SALATA


GEODETA UPRAWNIONY

5B-112 Grodziszczę 54 a, tel. 605 136 089

wyd. przez Komisję Kwalifikacyjną

G.U.G.I.K w Warszawie

Regon: 890361384 NIP 884-105-60-58

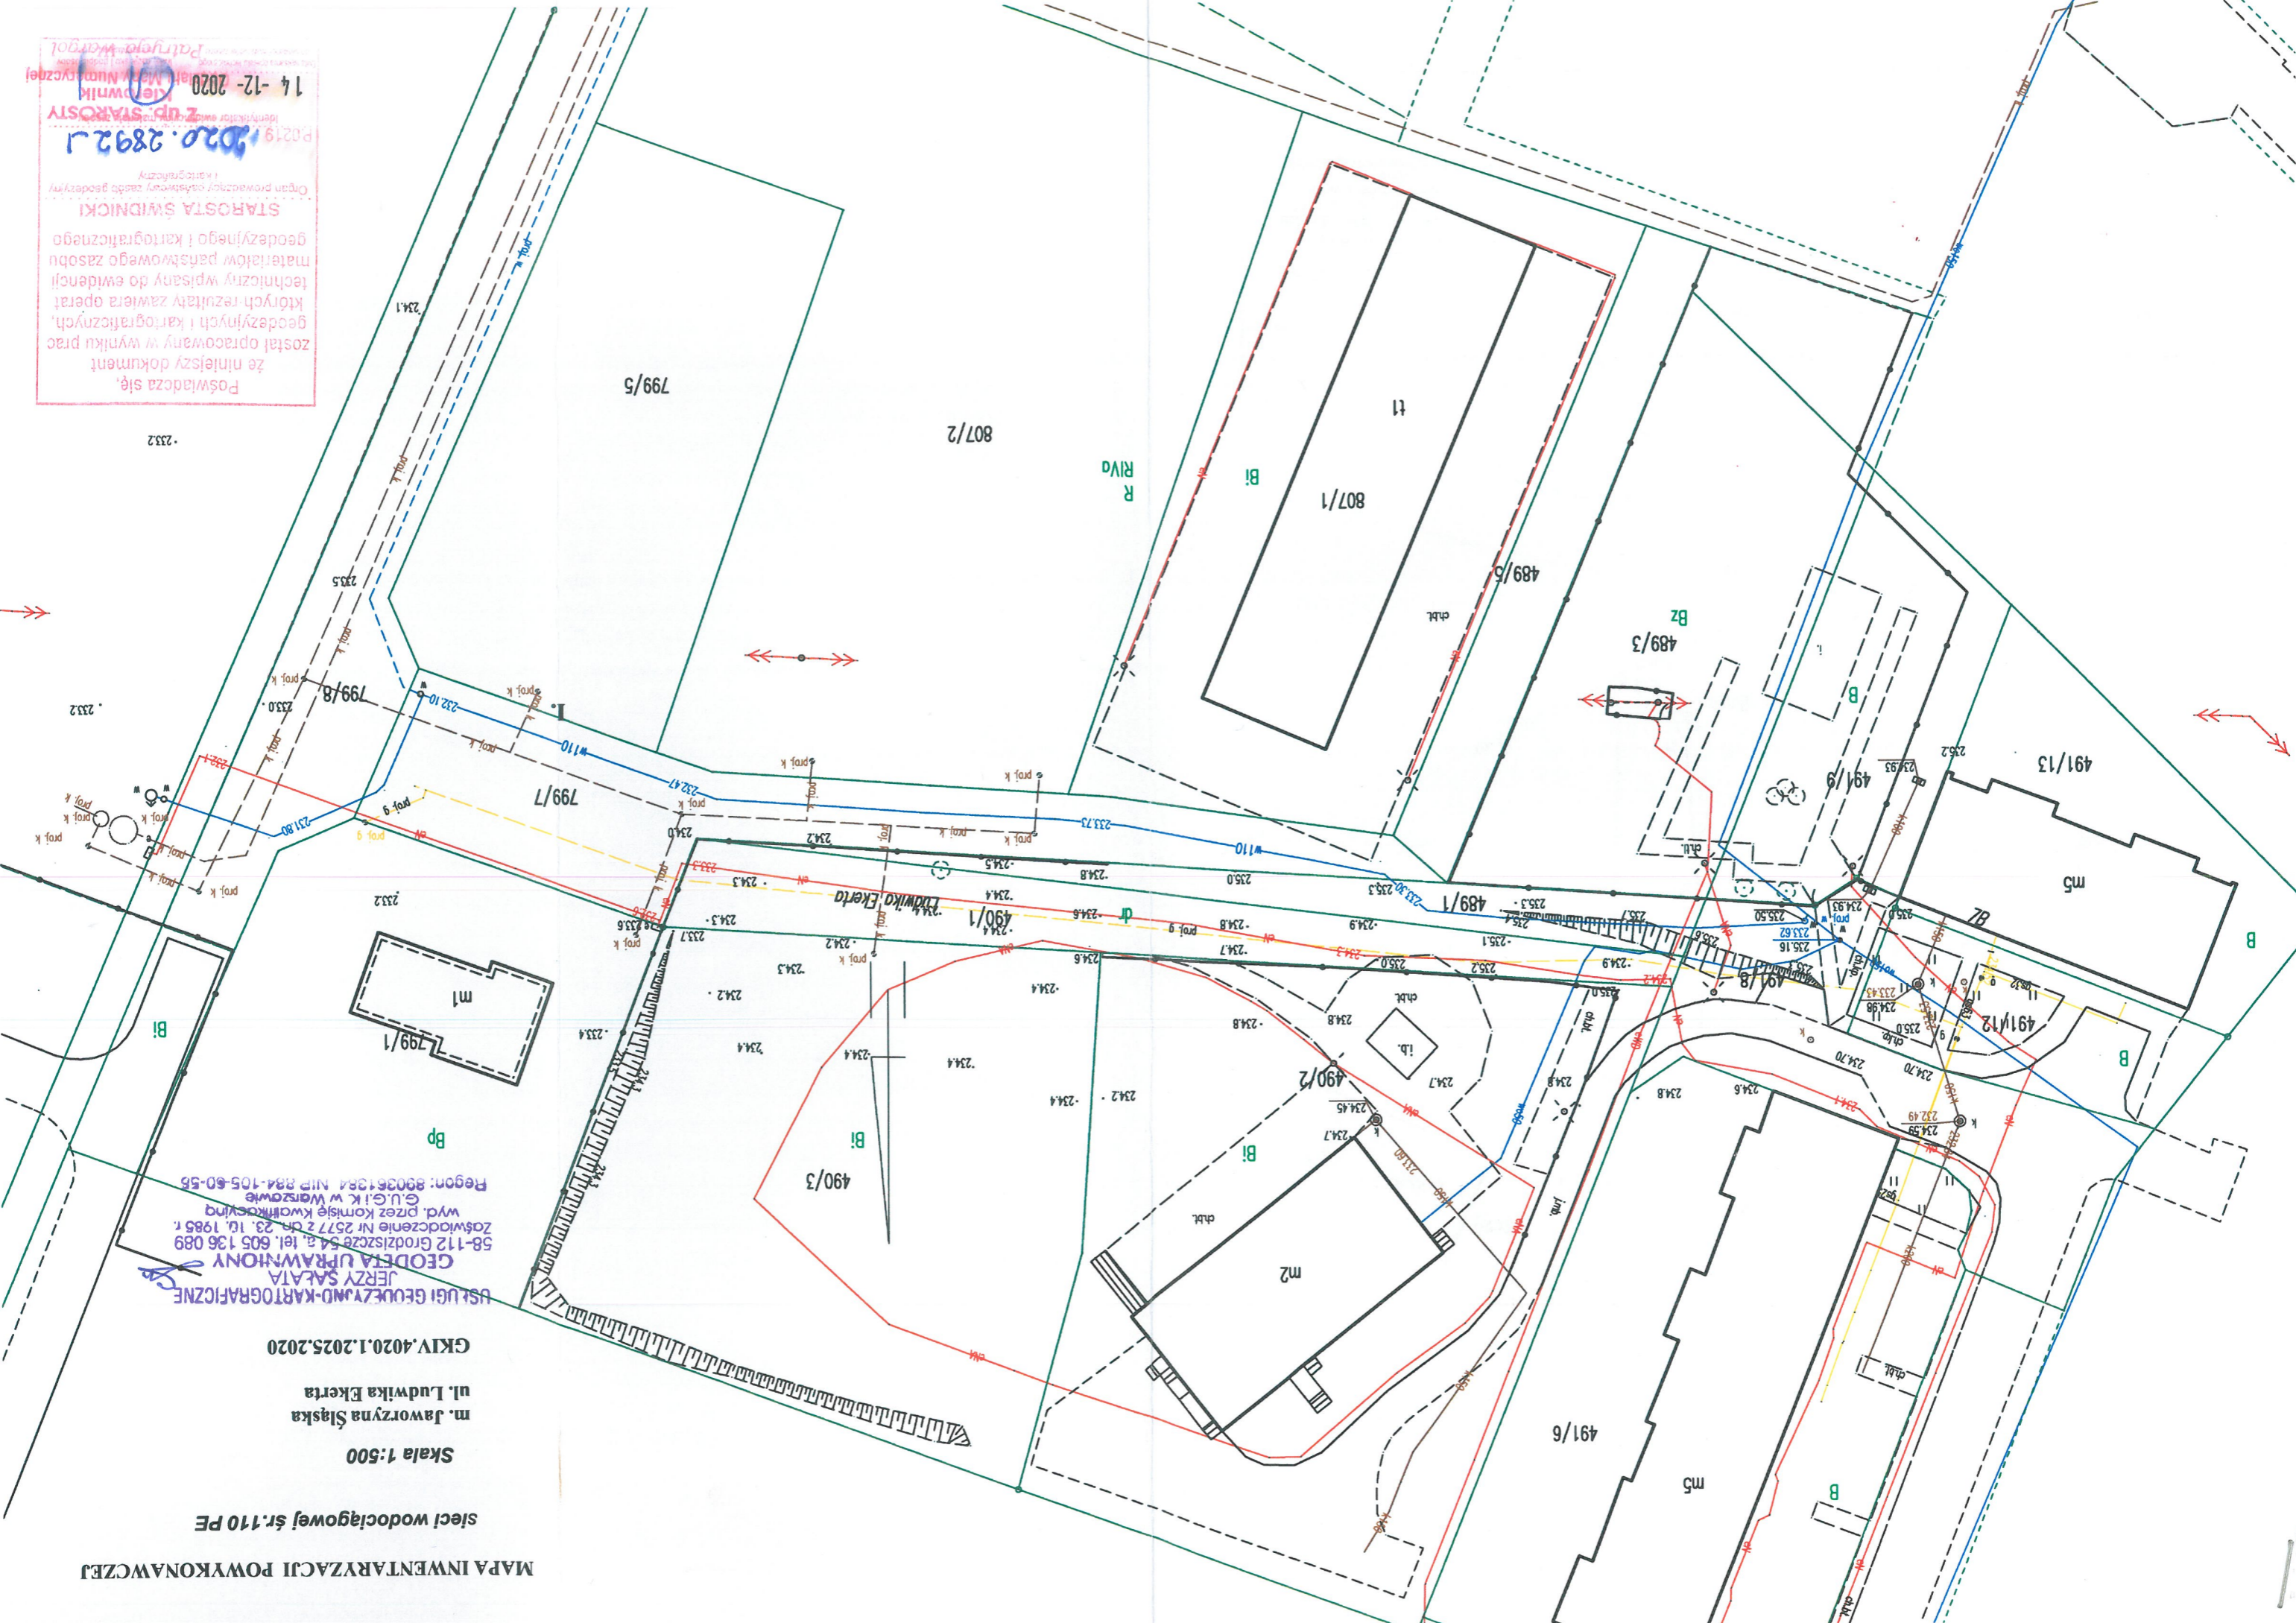

Poswiadcza się,  
że niniejszy dokument  
został opracowany w wyniku prac  
geodezyjnych i kartograficznych,  
których rezultaty zawiera operat,  
techniczny wpisany do ewidencji  
materiałów państwowego zasobu  
geodezyjnego i kartograficznego  
STAROSTA ŚWIDNICKI  
Organ prowadzący/określony, zadaje geodezyjny/  
kartograficzny  
Poz. 19. 2020. 2892 J  
Z up. STAROSTY  
Miej. Naczelnej  
14-12-2020  
Patrycja Kępczyńska

-2332

. 2332