

Rozdzielnia 15 kV Kociołnia Piaskówka
Z.E. Tornów SA



Sekcja I, pole nr 1

Sekcja II, pole nr 12

Zakres opracowania

Rozdzielnia 15 kV Ciepłownia Piaskówka
Z.E. Tornów SA

Sekcja II

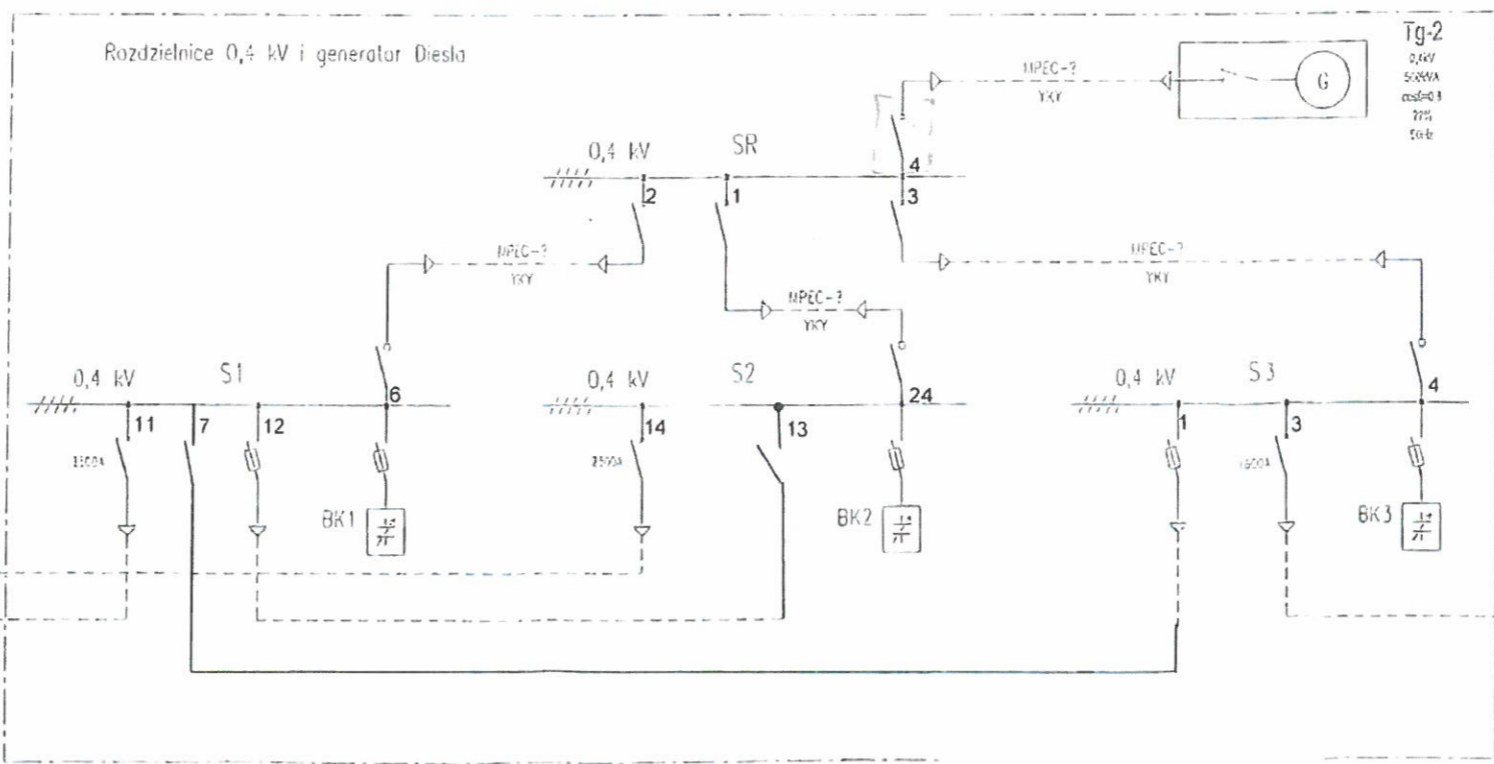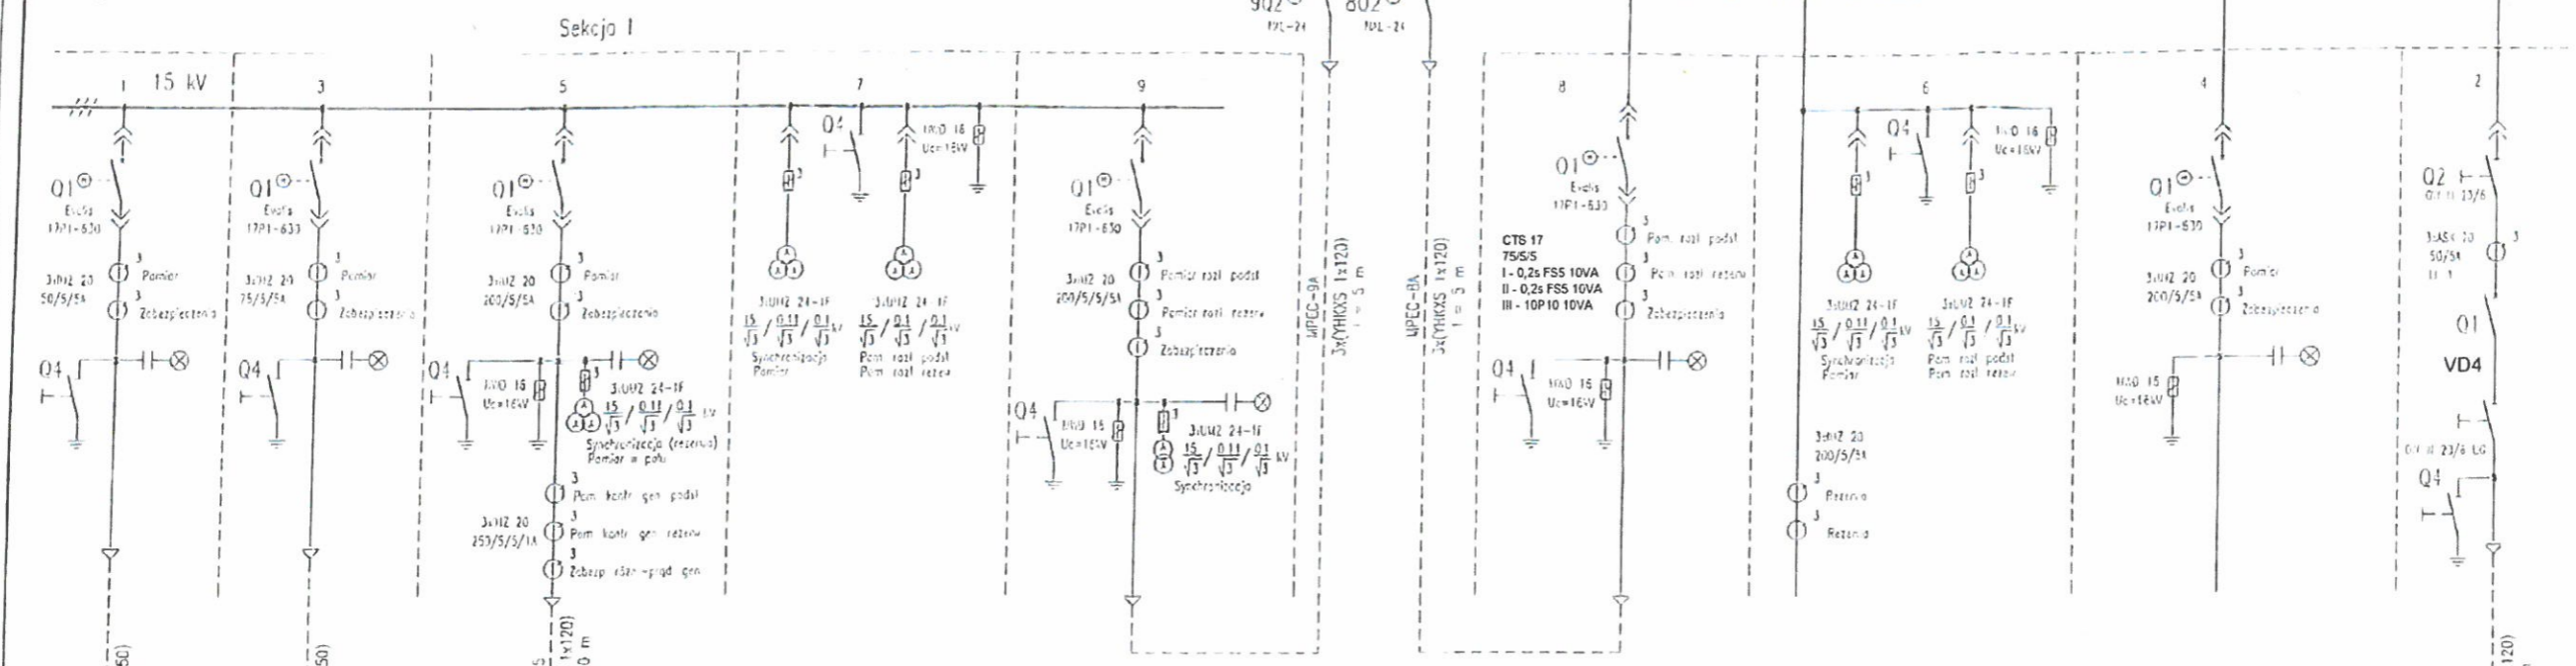

DOKUMENTACJA POWYKONAWCZA
25.11.2011

Załącznik nr 17 - Schemat ideowy zasilania
Załącznik nr 5 - wyprowadzenie mocy z generatora