



# KONTENER BIUROWO-SOCJALNY

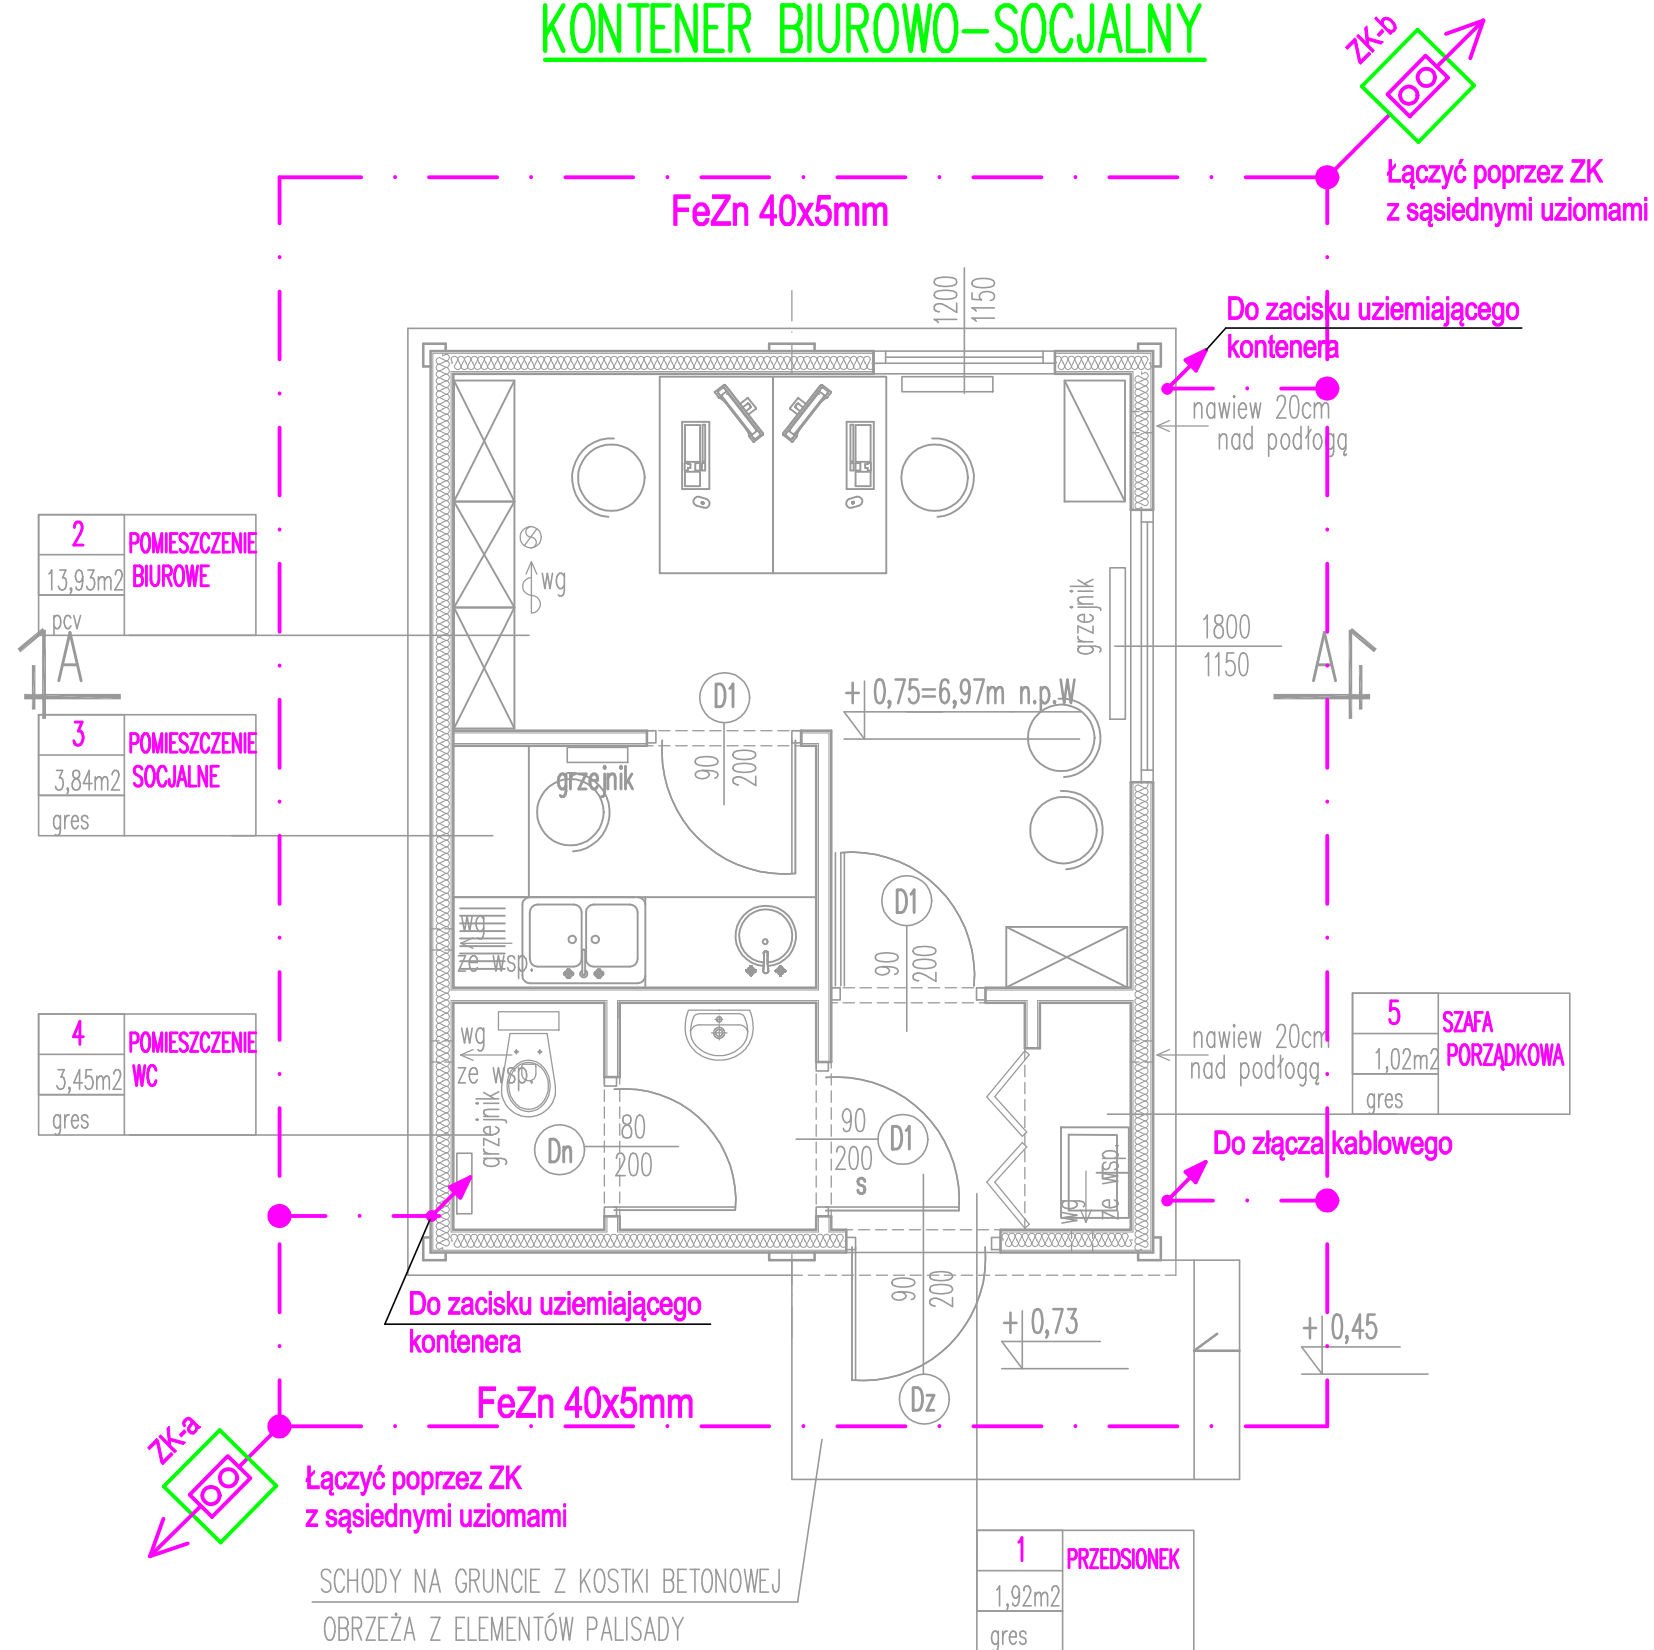

## UWAGI:

1. Uziom otokowy wykonać bednarką FeZn 40x5mm, układaną na głębokości -0,8m w odległości 1m od fundamentów obiektu.
2. Połączenia spawane bednarek zabezpieczyć antykorozyjnie farbą asfaltową.
3. Bednarkę uziemienia ochronnego malować w żółto zielone pasy.
4. Połączyć z uziemieniem otokowym obudowe kontenera poprzez zacisk uziemiający kontenera.
5. Wyprowadzić bednarkę do złącza kablowego.

## LEGENDA:

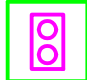- - - - - Uziom otokowy
- - połączenie spawane
- ZK  - złącze kontrolne w studziannie rewizyjnej

**PROJEKT  
POWYKONAWCZY**

Oprac.	T. Płonka	Podpis	16.02.23	Nr zm.	1	Wprow.	T. Płonka	Podpis	16.02.23	Wprow.		Podpis	Data	Generalny projektant:	Rodzaj dok.	WYKONAWCZY	Branża	ELEKTRYCZNA	Nazwa Zakładu	PGNIG TERMIKA SA									
Sprawdz.	T. Gliniecki	Podpis	16.02.23	Wprow.	T. Płonka	Podpis	16.02.23	Wprow.		Podpis	Data			<b>PRO BUD MIX</b> ul. 1-go Maja 87, 90-755 Łódź	Nazwa schematu	Kontener socjalno biurowy Instalacja uziemień Rzut poziomu +0,0m			Nazwa obiektu	EC SIEKIERKI									
Zatw.	T. Gliniecki	Podpis	16.02.23	Zatw.	T. Gliniecki	Podpis	16.02.23	Zatw.		Podpis	Data			Wykonawca projektu wykonawczego:	Wykonawca projektu powykonawczego:			Numer rys.	E-04534.16-R09										
Zamawiający	ZAKŁAD SEPARACJI POPIOŁÓW SIEKIERKI Sp. z o.o.			Opis zmiany			Opis zmiany			Opis zmiany			ControlTec Sp. z o.o. ul. Tarnogajska 11-13, 50-512 Wrocław			APS Automatyka-Pomiary-Sterowanie S.A. ul. Mickiewicza 95F 15-257 Białystok			Nazwa pracowni	Controltec Sp. z o.o.	Numer rys.	E-04534.16-R09	Strona	1	Il. str.	1			
Nr umowy	18-IN-01			Dodano rysunek rzutu poz. +0,0m kontenera.									ControlTec Sp. z o.o. ul. Tarnogajska 11-13, 50-512 Wrocław			APS Automatyka-Pomiary-Sterowanie S.A. ul. Mickiewicza 95F 15-257 Białystok			Tom	1	Zeszyt	E2	Skala	1:50	Rew.:	1	Aplikacja	AutoCAD LT 2007	
Nazwa proj.	Budowa instalacji separacji popiołów EC Siekierki												ControlTec Sp. z o.o. ul. Tarnogajska 11-13, 50-512 Wrocław			APS Automatyka-Pomiary-Sterowanie S.A. ul. Mickiewicza 95F 15-257 Białystok			Nr dok.	E-04534.16		Format	A3						
PLIK	E-04534.16-R09_rev_1																												