


17+430 ÷ 17+825

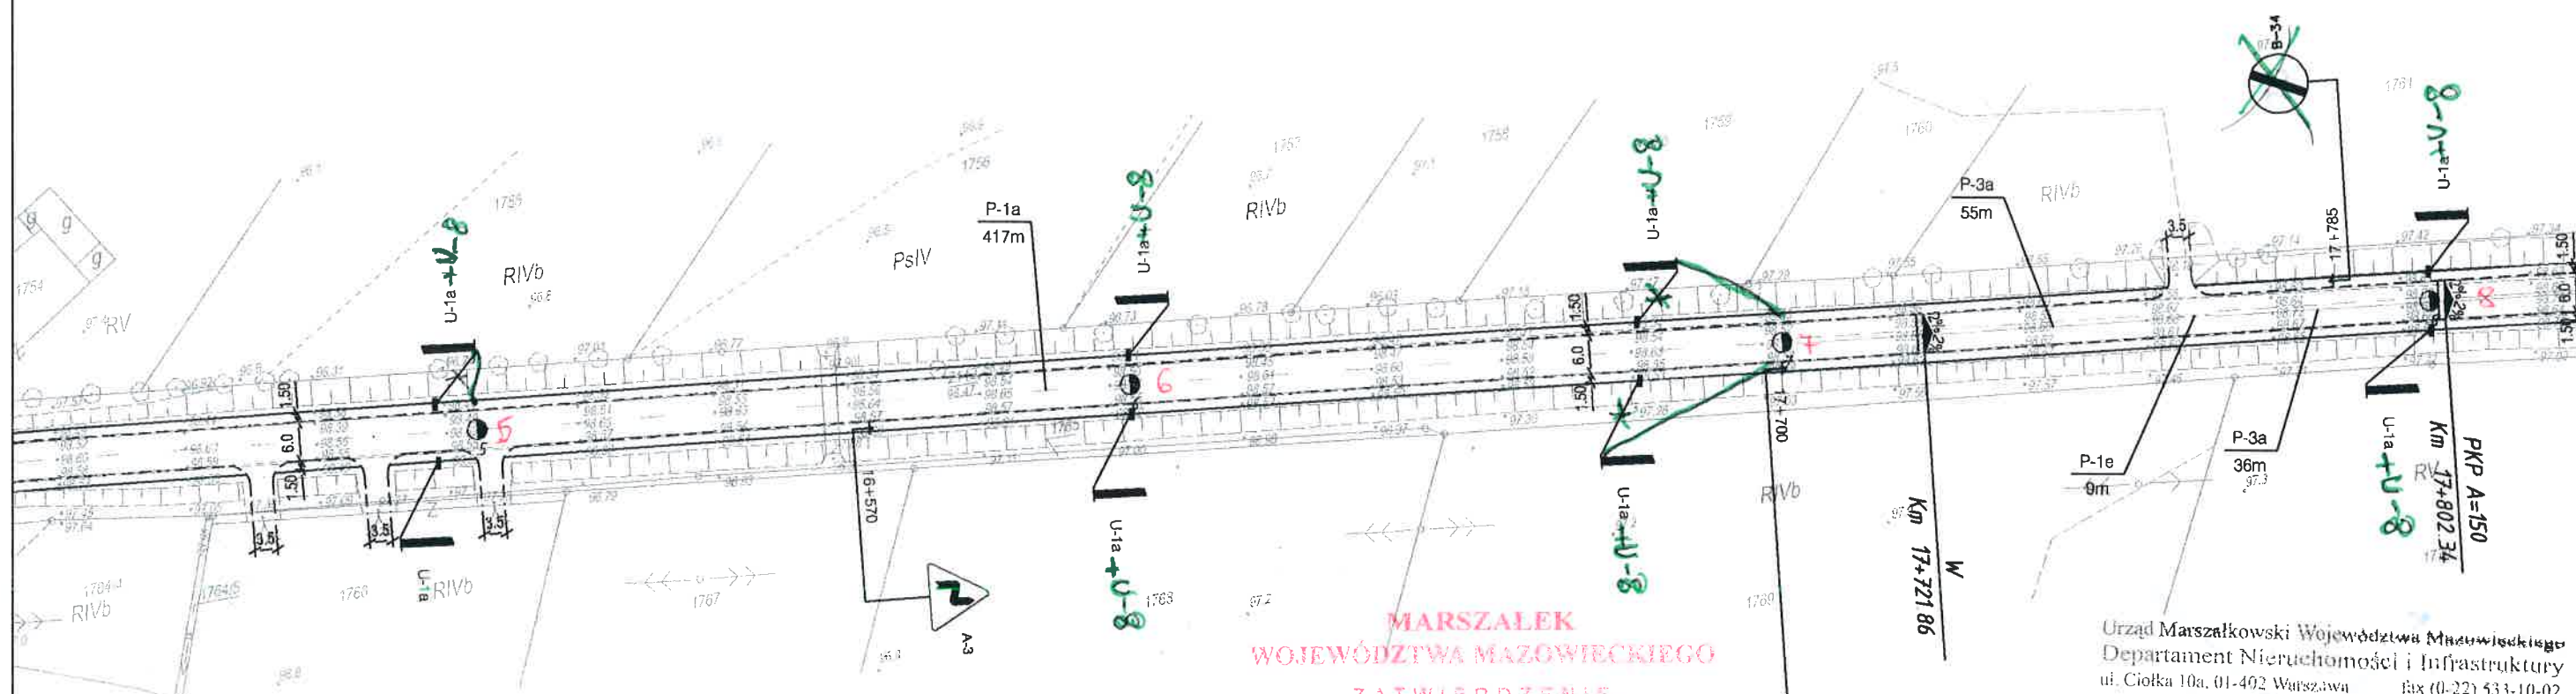

**MARSZAŁEK
WOJEWÓDZTWA MAZOWIECKIEGO**

ZATWIERDZENIE

NI.III.5418-66.....05..... ważne do 30.10.06
Zatwierdzam do realizacji - stałą organizację
ruchu w całości - ze zmianami. Termin wprowadzenia
niniejszej organizacji ruchu należy zgłosić do

Departamentu Nieruchomości i Infrastruktury
01-402 Warszawa, ul. E. Ciołka 10 a - fax: 022/ 533 10 02

2006-06-30

Z up. Marszałka Województwa

mgr inż. Michał Lesiński
Kierownik Biura Organizacji Ruchu

Urząd Marszałkowski Województwa Mazowieckiego
Departament Nieruchomości i Infrastruktury
ul. Ciołka 10a, 01-402 Warszawa fax (0-22) 533-10-02

ZATWIERDZENIE

NI.III.5418 - 66 / 05 ważne do 30.05.06
Zatwierdzam do realizacji projekt - stałą organizację ruchu
w całości - ze zmianami wniesionymi na projekcie
Termin wprowadzenia niniejszej organizacji ruchu
należy zgłosić do tutejszego departamentu

2005-04-28

Z up. Marszałka Województwa

mgr inż. Michał Lesiński
Kierownik Biura Organizacji Ruchu

UWAGA:

Ustawienie znaków pionowych w poboczu ziemnym
zgodnie z załącznikiem do rozporządzenia Ministra
Infrastruktury z dnia 3 lipca 2003r. poz.2181 Dziennik
Ustaw Nr 220 z dnia 23 grudnia 2003r. poza poboczem
użytkowym (1,5m)

LEGENDA




- PROJEKTOWANE OZNAKOWANIE PIONOWE

- PROJEKTOWANE OZNAKOWANIE POZIOME

CGM PROJEKT		CGM Projekt Sp. z o. o.	
NAZWA OBIEKTU		Projekt budowlany drogi wojewódzkiej nr 694 na odcinkach:	
		III - od km 15+470,00 do km 24+374,00	
NAZWA RYSUNKU		STAŁA ORGANIZACJA RUCHU	
Projektant	mgr inż. Marek Chęciński - Członek	Data	Nr rysunku
Opracował	mgr inż. Bogusław Ogłog		
Opracował	mgr inż. Mirosław Jon		
Sprawdził			
		08.2004r.	Skala
		08.2004r.	
		08.2004r.	
		08.2004r.	
		11	1:1000

4H

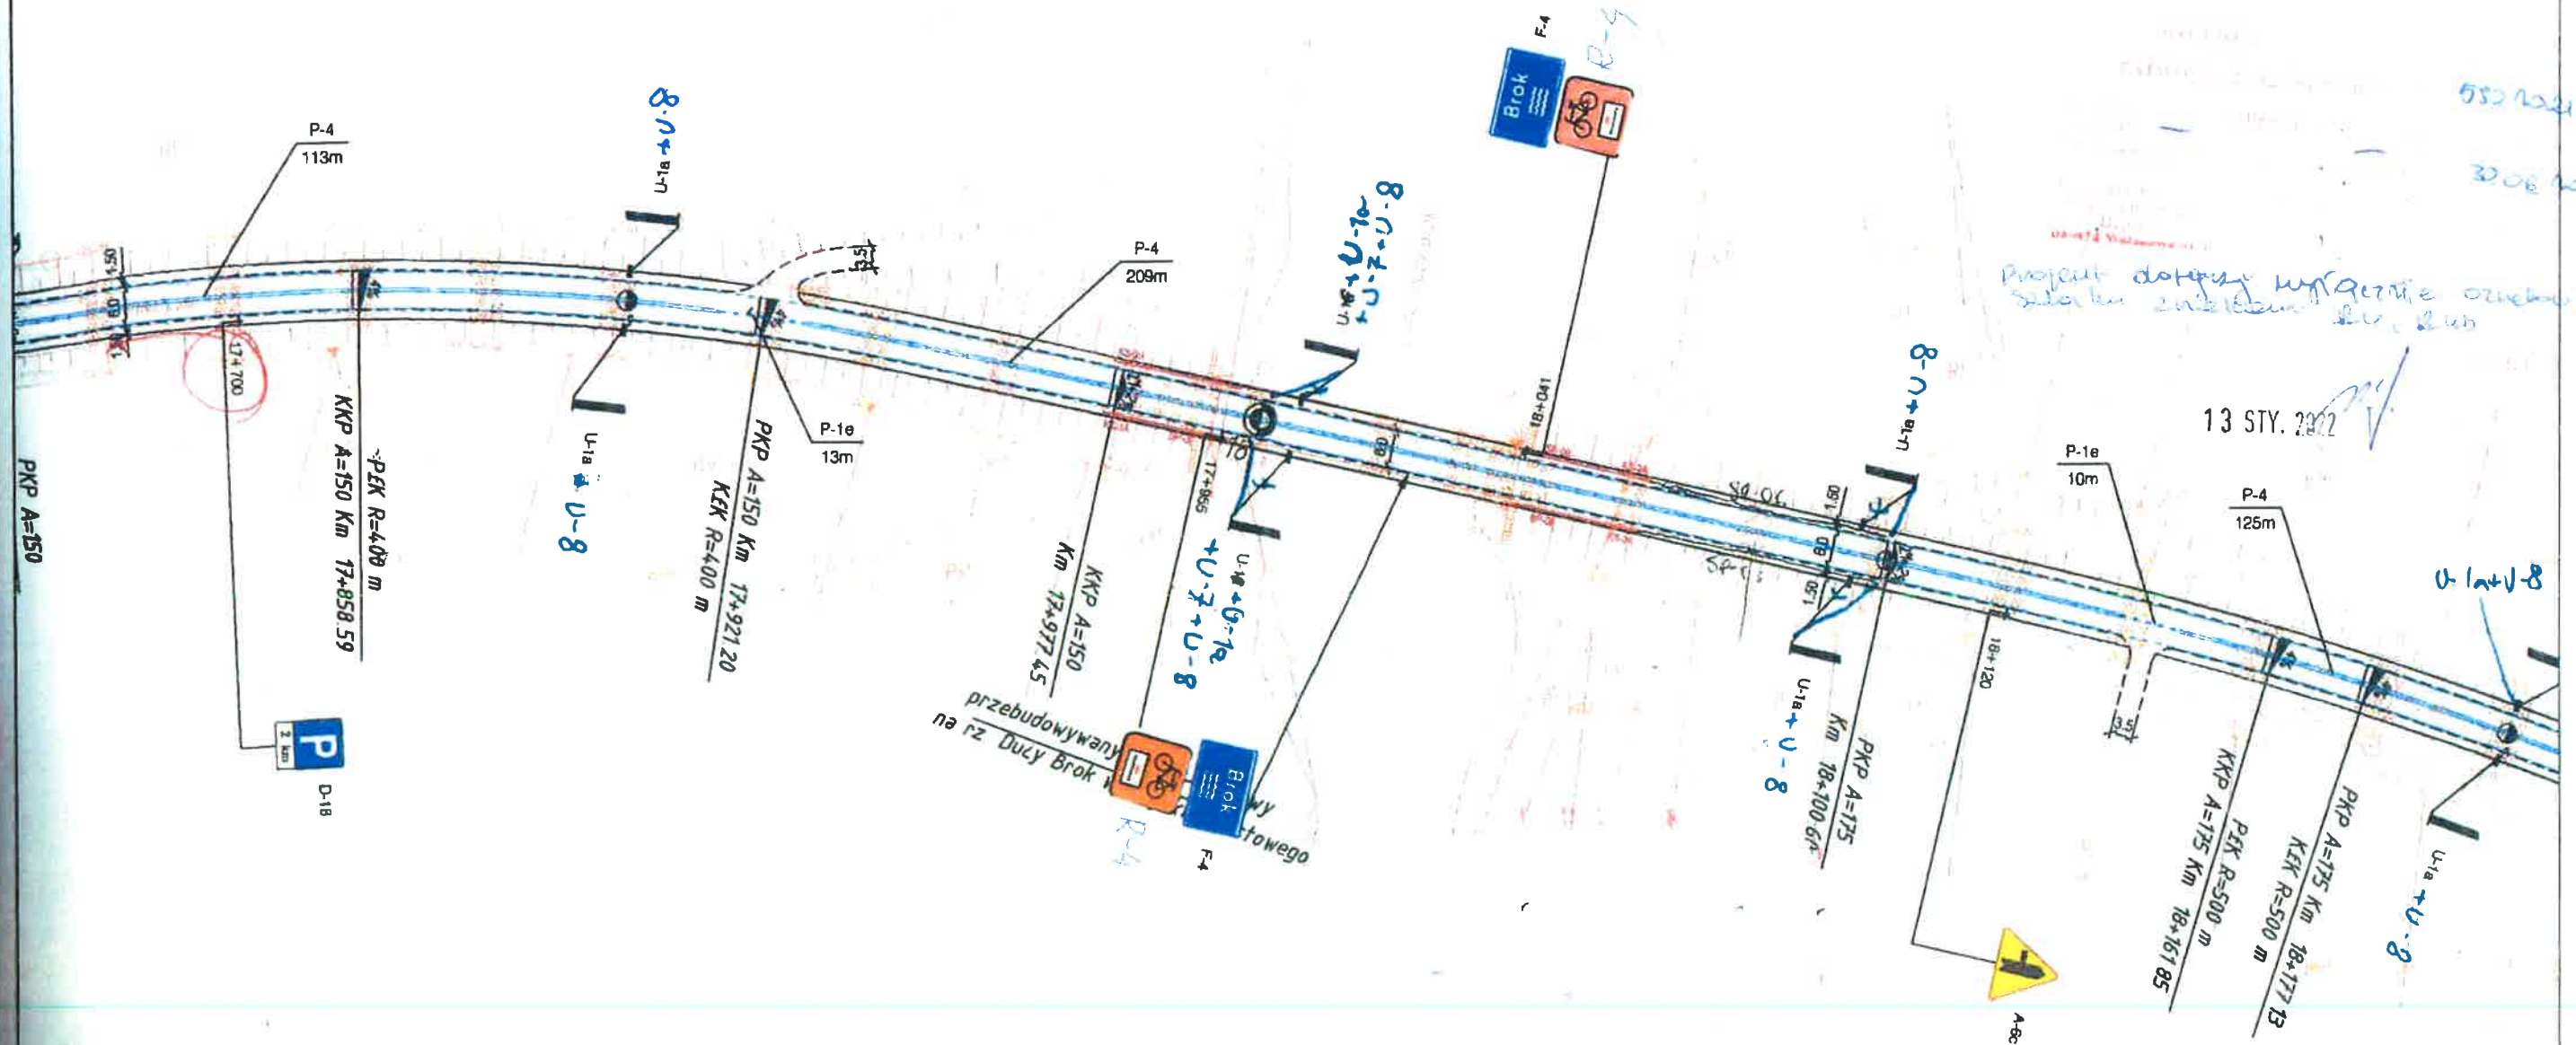

DROGA WOJEWÓDZKA NR 694 ODC OD KM. 17+700 DO 18+200

PROJEKT OPRACOWAŁ PTTK MAZOWSZE SENATORSKA 11 WARSZAWA

PROJEKTANT

AGNIESZKA SKOWROŃSKA

VeloMazovia - Wschód - rowerowy szlak wschodniego Mazowsza

SKALA

1:1000

RYSUNEK

4H

	Oznakowanie pionowe		
Nazwa znaku	Stan	Konstrukcja	
znak R-4	Projektowane	Istniejąca	20 cmX20 cm
znak R-4	Projektowane	Istniejąca	20 cmX20 cm

17+825 ÷ 18+200

Urząd Marszałkowski Województwa Mazowieckiego
Departament Nieruchomości i Infrastruktury
ul. Ciołka 10a, 01-402 Warszawa fax (0-22) 533-10-02


ZATWIERDZENIE

NI.II.5418 - 66.05.06 ważne do 30.05.06.
Zatwierdzam do realizacji projekt - szkic stałej organizacji ruchu w całości - ze zmianami wniesionymi na projekcie. Termin wprowadzenia niniejszej organizacji ruchu należy zgłosić do tutejszego departamentu.

2005-04-28

Z up. Marszałka Województwa

Kierownik Biura Inżynierii Ruchu

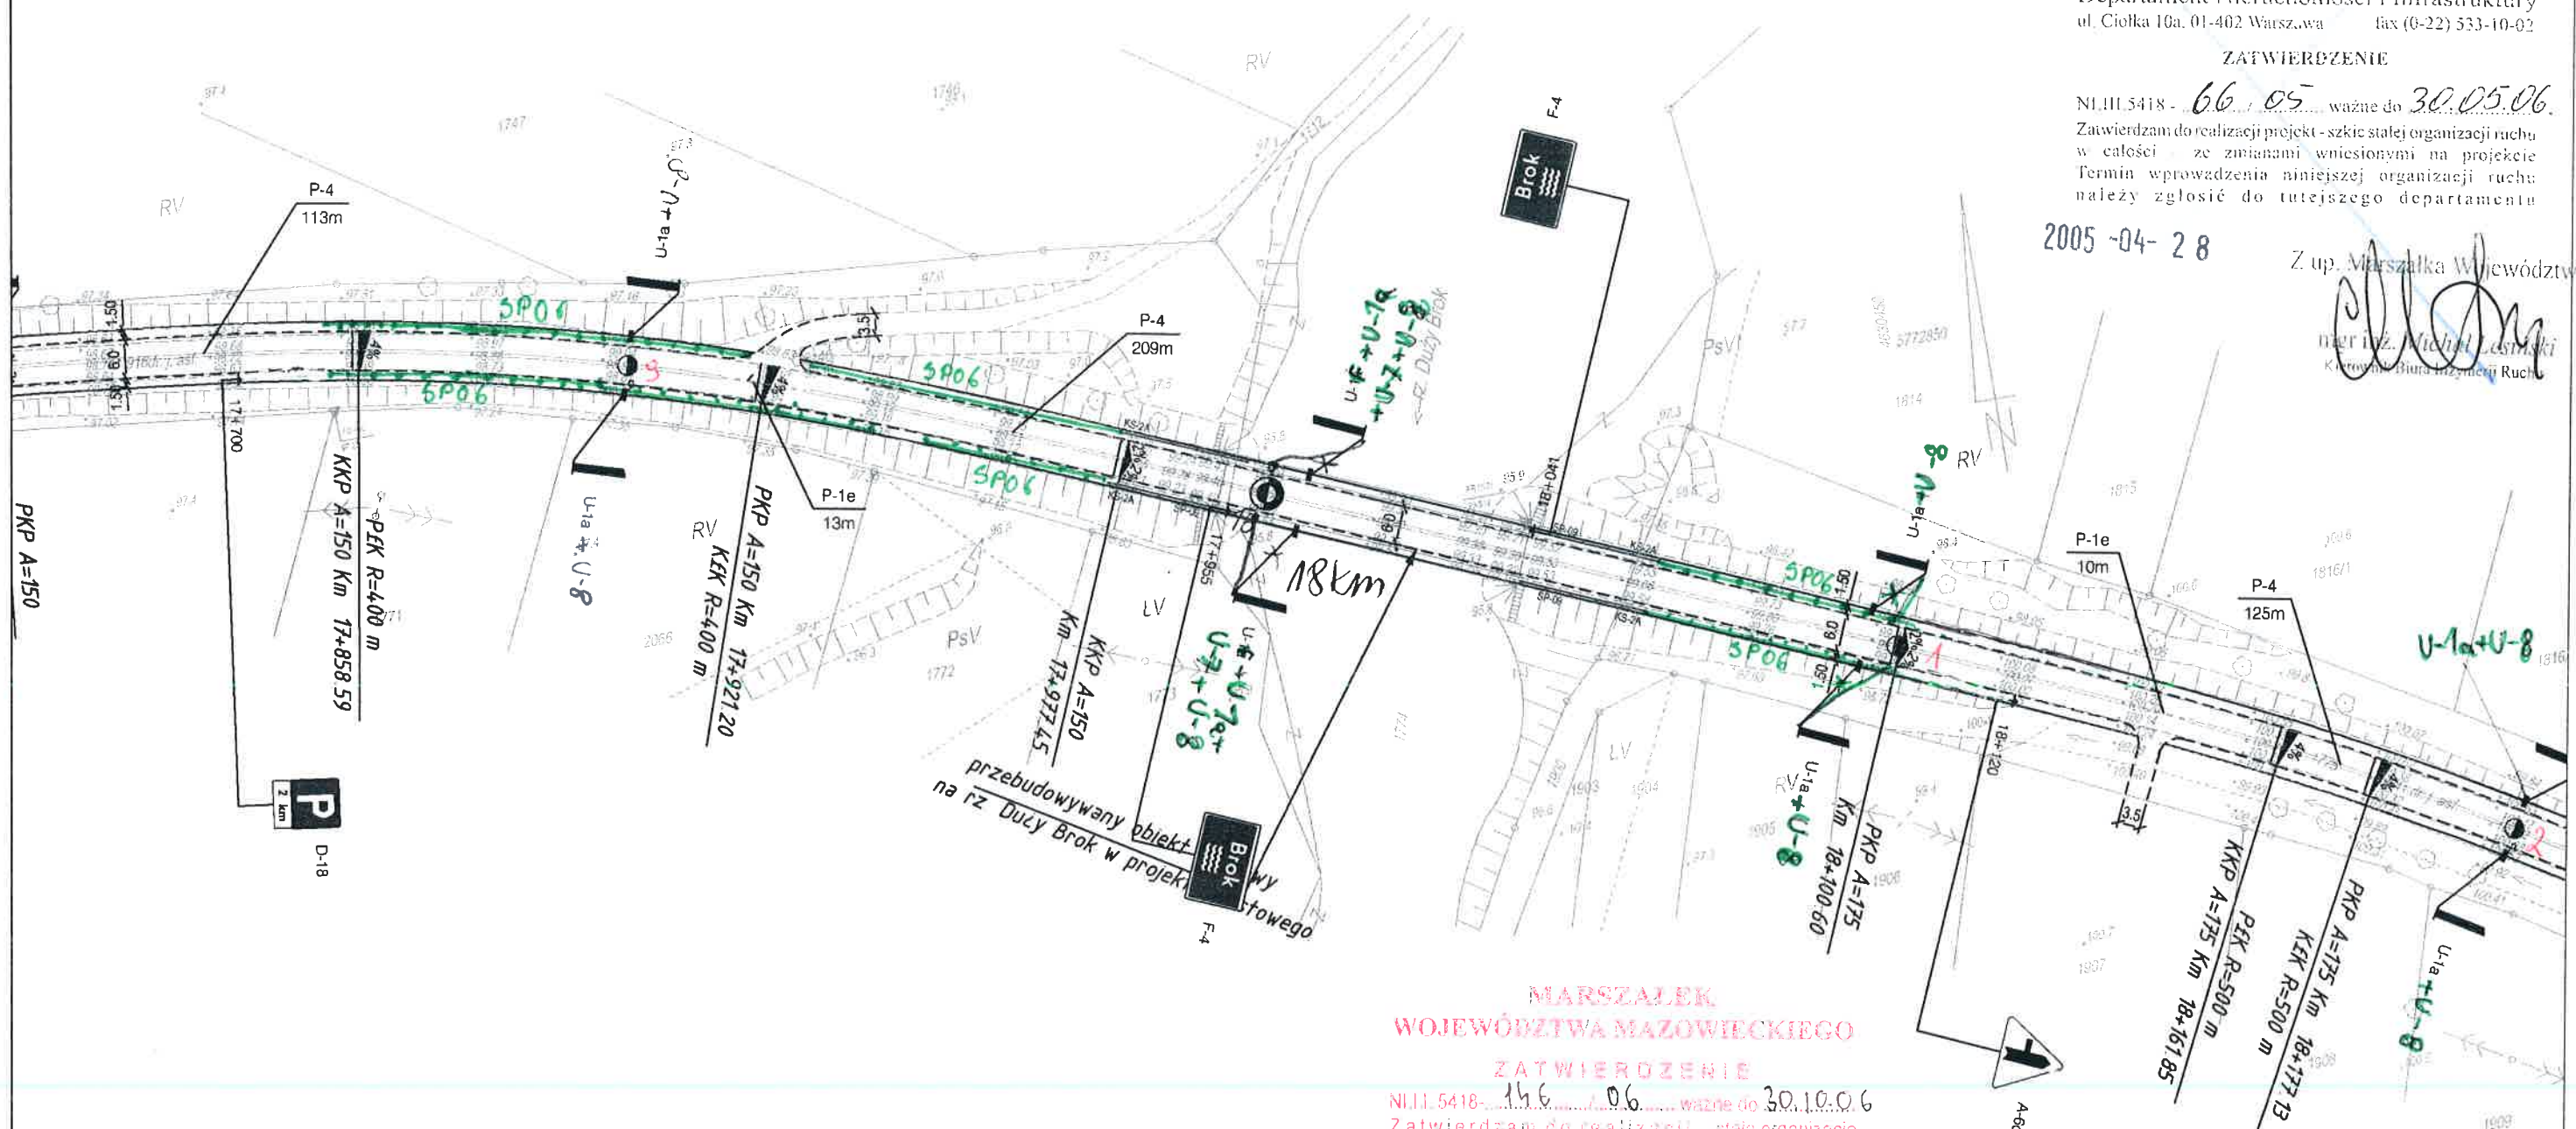

MARSZAŁEK WOJEWÓDZTWA MAZOWIECKIEGO

ZATWIERDZENIE

NI.II.5418 - 146.06.06 ważne do 30.10.06

Zatwierdzam do realizacji stałą organizację ruchu w całości - ze zmianami. Termin wprowadzenia niniejszej organizacji ruchu należy zgłosić do:

Departamentu Nieruchomości i Infrastruktury
01-402 Warszawa, ul. E. Ciołka 10a fax: 022/ 533-10-02

2006-06-30

Z up. Marszałka Województwa

mgr inż. Michał Łasicki
Kierownik Biura Inżynierii Ruchu

UWAGA:

Ustawienie znaków pionowych w poboczu ziemnym zgodnie z załącznikiem do rozporządzenia Ministra Infrastruktury z dnia 3 lipca 2003r. poz.2181 Dziennik Ustaw Nr 220 z dnia 23 grudnia 2003r. poza poboczem użytkowym (1,5m)

LEGENDA



- PROJEKTOWANE OZNAKOWANIE PIONOWE

- PROJEKTOWANE OZNAKOWANIE POZIOME

CGM Projekt Sp. z o.o.		Projekt budowlany drogi wojewódzkiej nr 694 na odcinkach:	
NAZWA OBIEKTU		III - od km 15+470,00 do km 24+374,00	
NAZWA RYSUNKU		STAŁA ORGANIZACJA RUCHU	
Projektant	mgr inż. Marek Chęciński - Czapka	Nr rysunku	Skala
Opracował	mgr inż. Bogusław Ogłogó		
Opracował	mgr inż. Marcin Jon		
Opracował			
Sprawił		12	1:1000

10.05.2022


5H

PR. 2022.05

30.05.2022

Projekt dotyczący wytyczenia szlaku rowerowego z ul. 8-V-8

13 STY. 2022

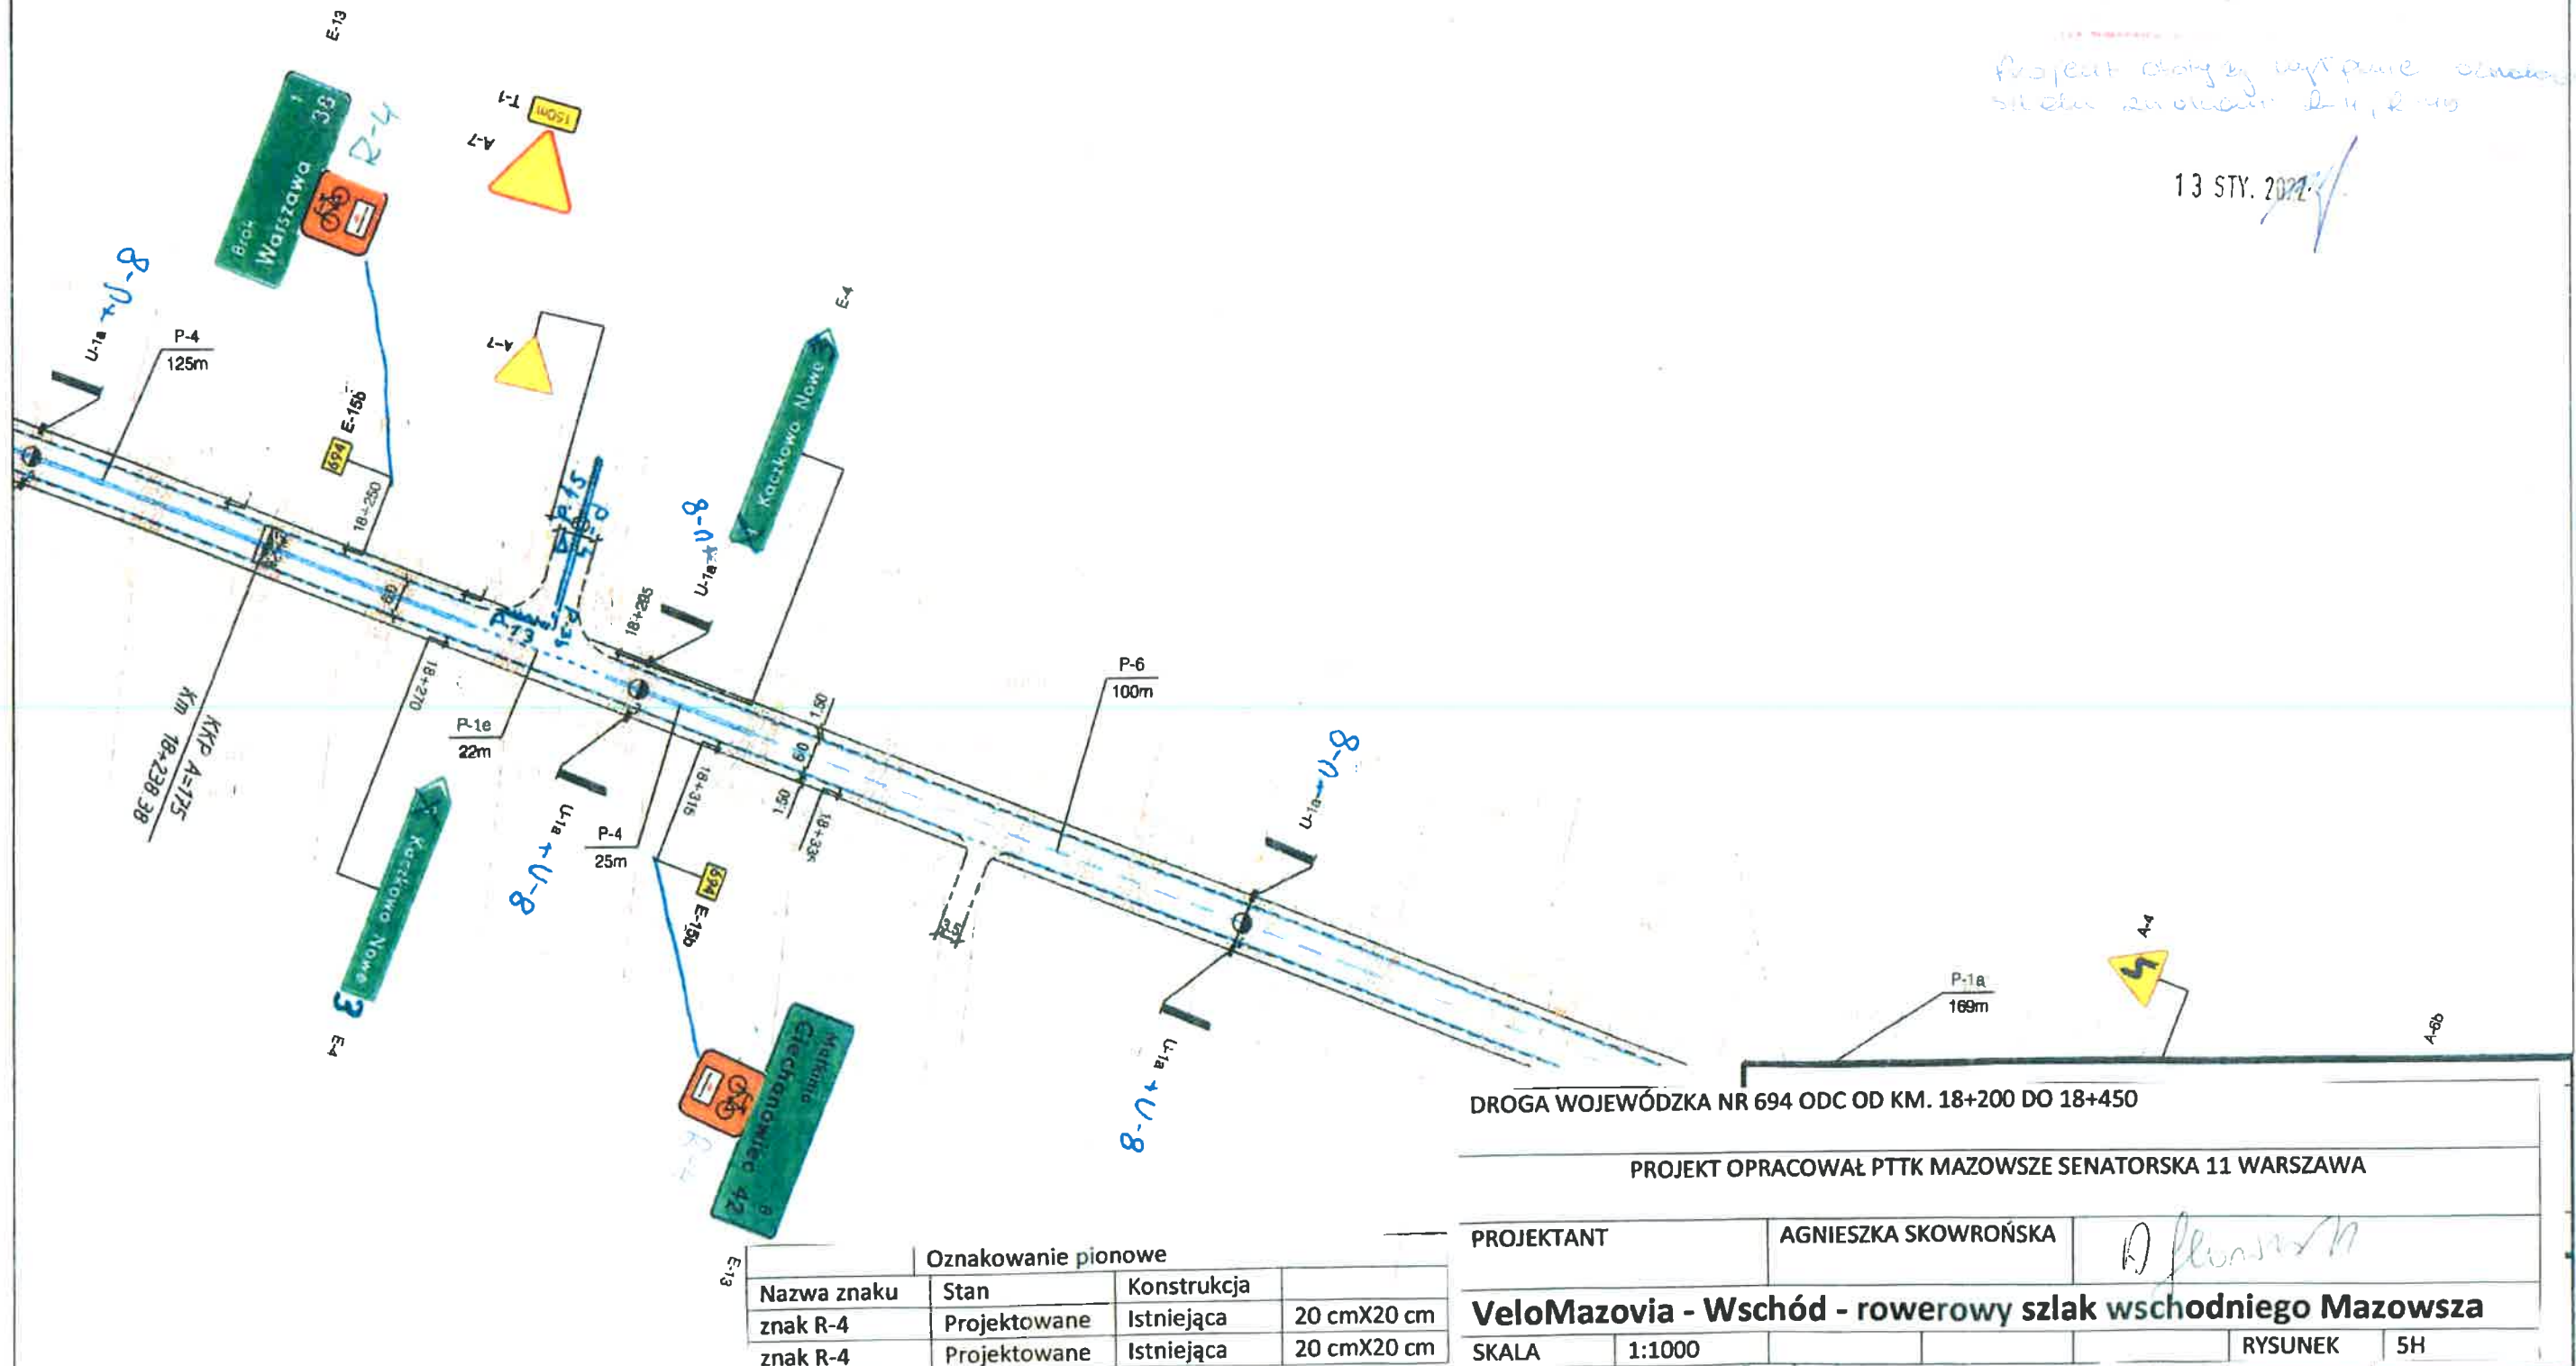

DROGA WOJEWÓDZKA NR 694 ODC OD KM. 18+200 DO 18+450

PROJEKT OPRACOWAŁ PTTK MAZOWSZE SENATORSKA 11 WARSZAWA

PROJEKTANT

AGNIESZKA SKOWROŃSKA

VeloMazovia - Wschód - rowerowy szlak wschodniego Mazowsza

SKALA

1:1000

RYSUNEK

5H

Oznakowanie pionowe

Nazwa znaku	Stan	Konstrukcja	
znak R-4	Projektowane	Istniejąca	20 cmX20 cm
znak R-4	Projektowane	Istniejąca	20 cmX20 cm


$$\text{km } 18+200 \div 18+460$$
$$18 + 200 \div \frac{1}{2} = 18 - 469$$

ZATWIERDZENIE

NI.DI.5418-322 / 07 wszedł do: 30.10.18
Zatwierdzam do realizacji: stała organizację
ruchu w całość - ~~ze zmianami~~ Termin wyodrębnienia
niniejszej organizacji ruchu należy zgłosić do
Departamentu: Nieruchomości, Infrastruktury
09-710 Warszawa, ul. 100. Włocławskiego tel. 022/ 5679802

2007-10-09

UWAGA:
Ustawienie znaków pionowych w poboczu ziemnym
zgodnie z załącznikiem do rozporządzenia Ministra
Infrastruktury z dnia 3 lipca 2003r. poz.2181 Dziennik
Ustaw Nr 220 z dnia 23 grudnia 2003r. poza poboczem
użytkowym (1,5m)

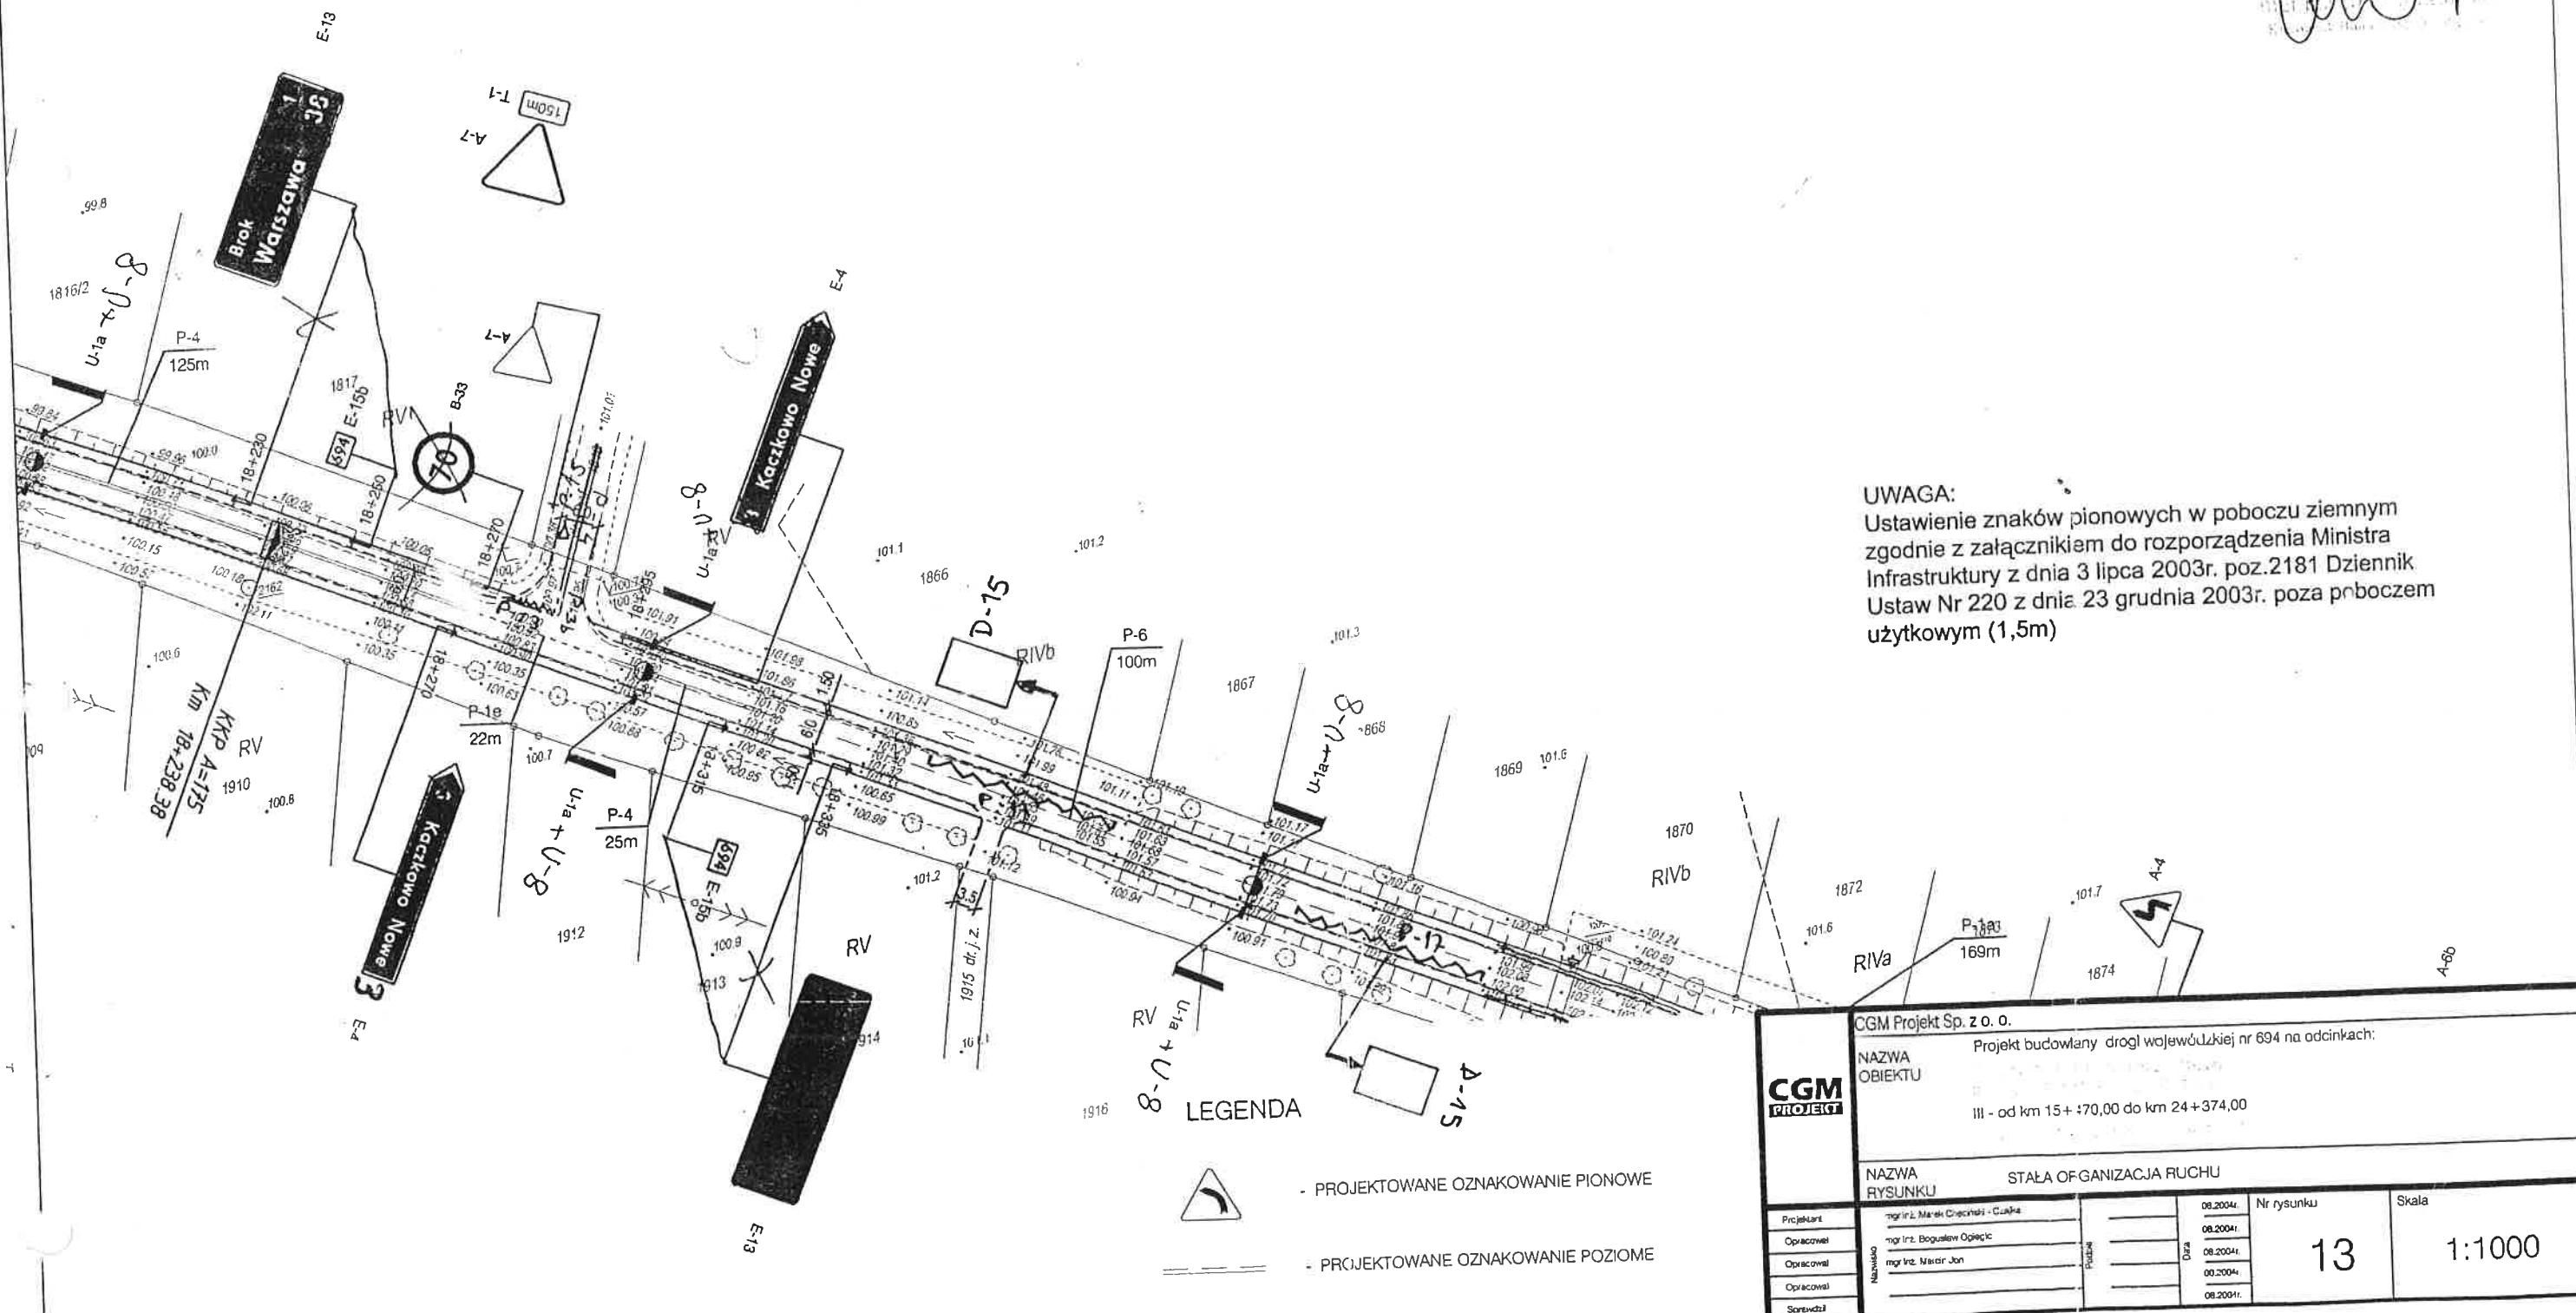

18+200 $\frac{1}{2}$ 18+460

**MARSZAŁEK
WOJEWÓDZTWA MAZOWIECKIEGO**

ZATWIERDZENIE

N.I.I. 5418-146-06 ważne do 30.05.06

Zatwierdzam do realizacji stałą organizację ruchu w całości - ze zmianami. Termin wprowadzenia niniejszej organizacji ruchu należy zgłosić do

Departamentu Nieruchomości i Infrastruktury
01-402 Warszawa, ul. E. Ciołka 10a - fax: 022/533 10 02

2006-06-30

Z up. Marszałka Województwa

mgr inż. Michał Ciesiński
Kierownik Biura Inżynierii Ruchu

Urząd Marszałkowski Województwa Mazowieckiego
Departament Nieruchomości i Infrastruktury
ul. Ciołka 10a, 01-402 Warszawa fax (0-22) 533-10-02

ZATWIERDZENIE

N.I.I. 5418-66-05 ważne do 30.05.06

Zatwierdzam do realizacji projektu - stałą organizację ruchu w całości - ze zmianami wniesionymi na projekcie. Termin wprowadzenia niniejszej organizacji ruchu należy zgłosić do

tegoższego departamentu

2005-04-28


Z up. Marszałka Województwa

mgr inż. Michał Ciesiński
Kierownik Biura Inżynierii Ruchu

Wojciech Piłkowski
POWIATOWY ZARZĄD DRÓG
07-300 Ostrów Mazowiecka
ul. Brokowska 37
tel. (0-29) 645-71-62
NIP 759-14-40-963, Regon 550670921

DYREKTOR
Powiatowego Zarządu Dróg

inż. Waldemar Piłkowski

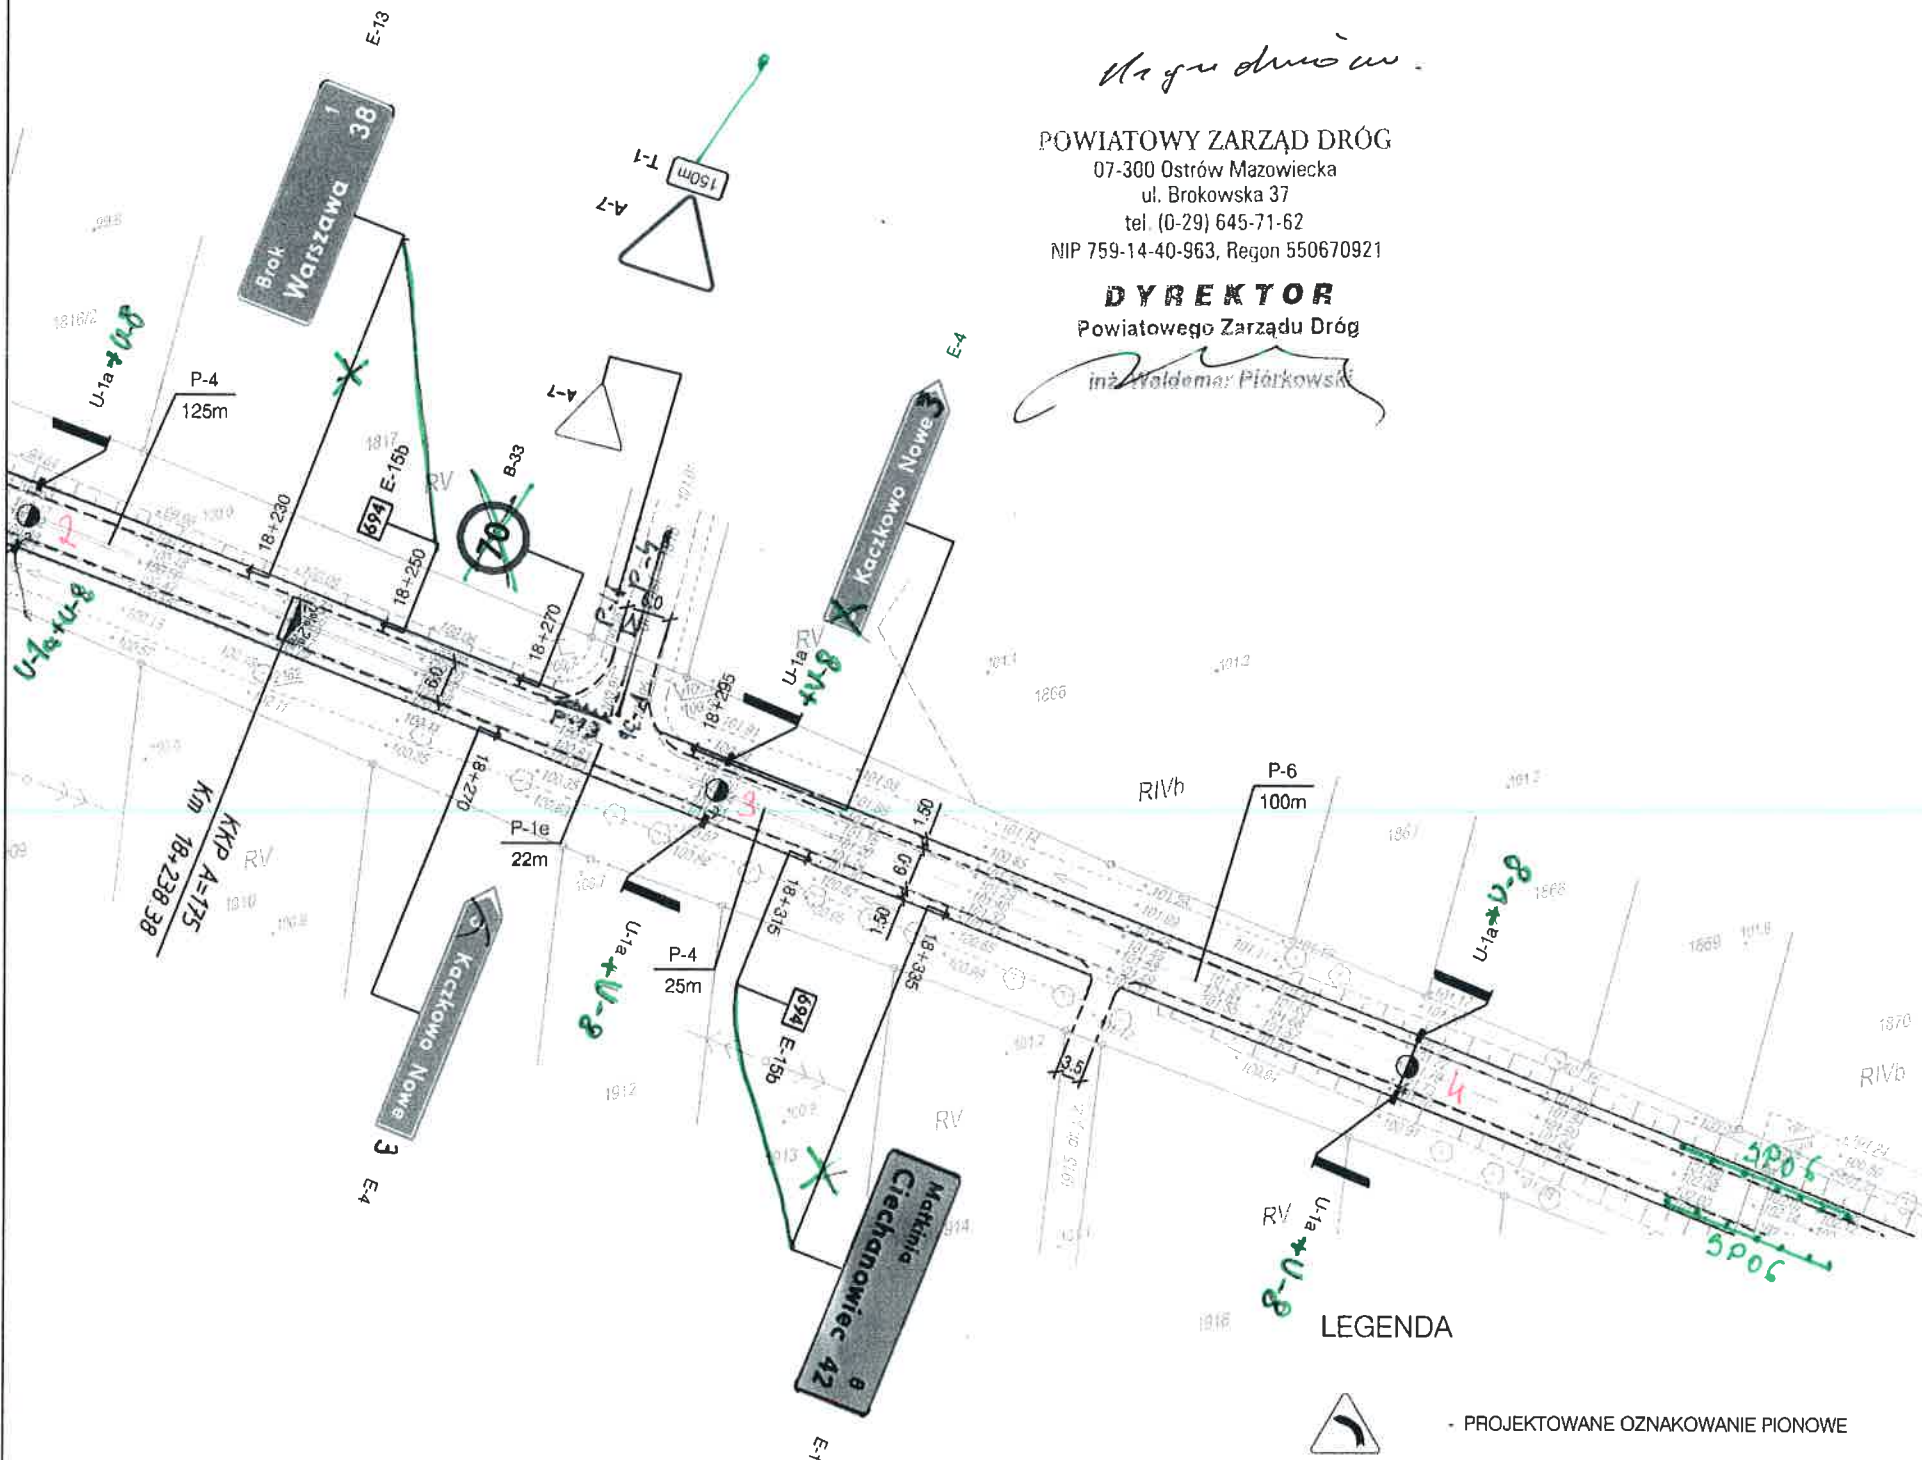

LEGENDA




- PROJEKTOWANE OZNAKOWANIE PIONOWE


- PROJEKTOWANE OZNAKOWANIE POZIOME

UWAGA:

Ustawienie znaków pionowych w poboczu ziemnym zgodnie z załącznikiem do rozporządzenia Ministra Infrastruktury z dnia 3 lipca 2003r. poz.2181 Dziennik Ustaw Nr 220 z dnia 23 grudnia 2003r. poza poboczem użytkowym (1,5m)

CGM Projekt Sp. z o. o.			
NAZWA OBIEKTU Projekt budowlany drogi wojewódzkiej nr 694 na odcinkach:			
III - od km 15+470,00 do km 24+374,00			
NAZWA RYSUNKU STAŁA ORGANIZACJA RUCHU			
Projektant	mgr inż. Marek Chęciński - Czajka	08.2004r.	Nr rysunku
Opracował	mgr inż. Bogusław Ogiński	08.2004r.	Skala
Opracował	mgr inż. Marcin Jon	08.2004r.	13
Opracował		08.2004r.	1:1000
Sprawdził		08.2004r.	

	CGM Projekt Sp. z o. o.				
	Projekt budowlany drogi wojewódzkiej nr 694 na odcinkach:				
	NAZWA OBIEKTU III - od km 15+470,00 do km 24+374,00				
	NAZWA RYSUNKU STAŁA ORGANIZACJA RUCHU				
Projektant	mgr inż. Marek Dępczyński - Gzika	Pismo _____ _____ _____ _____ _____	06.2004r.	Nr rysunku	Skala
Opracował	mgr inż. Bogusław Ogusko		06.2004r.		
Opracował	mgr inż. Marcin Jan		06.2004r.		
Opracował			06.2004r.		
Sprzedaż			06.2004r.		
		Data _____ _____ _____ _____ _____	14		1:1000

		CGM Projekt Sp. z o. o.			
		Nazwa: Projekt budowlany drogi wojewódzkiej nr 694 na odcinkach: III - od km 15+470,00 do km 24+374,00			
Nazwa Rysunku: STAŁA ORGANIZACJA RUCHU					
Projektant	mgr inż. Marek Chęciński - Czajka	Pogląd: _____ _____ _____ _____ _____	08.2004r.	Nr rysunku: <div style="font-size: 2em; font-weight: bold; text-align: center;">15</div>	Skala: <div style="font-size: 1.5em; font-weight: bold; text-align: center;">1:1000</div>
Opracował	mgr inż. Bogusław Ogłogło		08.2004r.		
Opracował	mgr inż. Marcin Jan		08.2004r.		
Opracował			08.2004r.		
Somował			08.2004r.		

19+570 ± 19+940

**MARSZAŁEK
WOJEWÓDZTWA MAZOWIECKIEGO**

ZATWIERDZENIE

NI.II.5418-14.6-06 ważne do 30.10.06
Zatwierdzam do realizacji stałą organizację ruchu w całości - ze zmianami. Termin wprowadzenia niniejszej organizacji ruchu należy zgłosić do:

Departamentu Nieruchomości i Infrastruktury
04-402 Warszawa, ul. E. Ciołka 10a fax: 022/ 533 10 02

2006-06-30

Z up. Marszałka Województwa
mgr inż. *Michał Lesiński*
Kierownik Biura Inżynierii Ruchu

Urząd Marszałkowski Województwa Mazowieckiego
Departament Nieruchomości i Infrastruktury
ul. Ciołka 10a, 01-402 Warszawa fax (0-22) 533-10-02

ZATWIERDZENIE

NI.II.5418-66-05 ważne do 30.05.06
Zatwierdzam do realizacji projektu - szkic stałej organizacji ruchu ~~w całości~~ - ze zmianami wniesionymi na projekcie. Termin wprowadzenia niniejszej organizacji ruchu należy zgłosić do tutejszego departamentu

2005-04-28

Z up. Marszałka Województwa
mgr inż. *Michał Lesiński*
Kierownik Biura Inżynierii Ruchu

