



Mercomp Szczecin Sp. z o.o.
ul. Rapackiego 14, 71-575 Szczecin
tel. (91) 423 34 03, fax (91) 424 03 31
e-mail: firma@mercomp.szczecin.pl

 

Investycja:	Rozbudowa węzła obróbki osadu wraz z niezbędną infrastrukturą techniczną na terenie oczyszczalni ścieków "Pomorzany" +RG.6	Imię i nazwisko		Podpis	Nr rewizji:
Investor:	Zakład Wodociągów i Kanalizacji Sp. z o.o. ul. M. Goliśza 10, 71-682 Szczecin	Opracował:	inż. Maria Błażejczak		Data: 09.2022
Nazwa i adres obiektu:	ul. Tama Pomorzańska 8, 71-030 Szczecin dz. nr 9/5 obręb Śródmieście 59				
Faza:	Projekt powykonawczy	Sprawdził:	mgr inż. Bartłomiej Stankiewicz ZAP/0239/PWBE/19		Nr rysunku: 2
Branża:	Elektryczna i AKPIA				
Tytuł rysunku:					

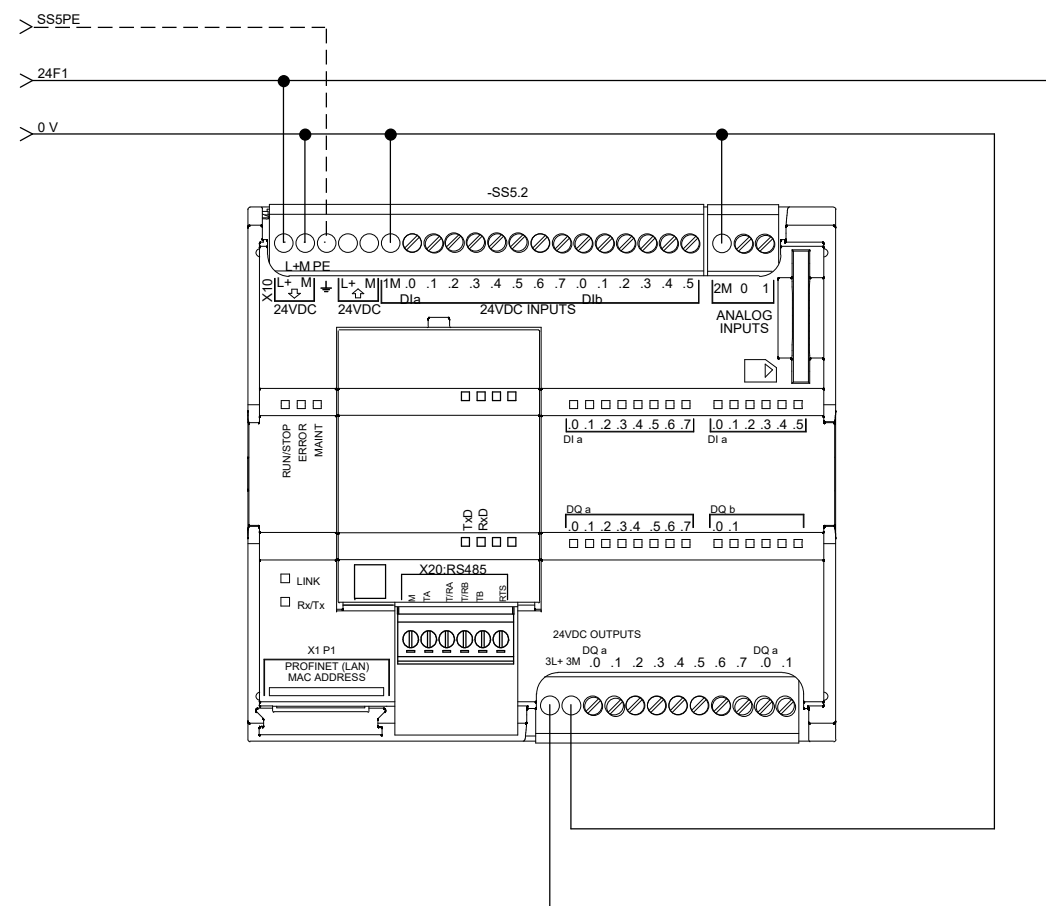


Investycja:	Rozbudowa węzła obróbki osadu wraz z niezbędną infrastrukturą techniczną na terenie oczyszczalni ścieków "Pomorzany" +SS5	Imię i nazwisko		Podpis	Nr rewizji:
Investor:	Zakład Wodociągów i Kanalizacji Sp. z o.o. ul. M. Goliśa 10, 71-682 Szczecin	Opracował:	inż. Maria Błażejczak		Data: 09.2022
Nazwa i adres obiektu:	ul. Tama Pomorzańska 8, 71-030 Szczecin dz. nr 9/5 obręb Śródmieście 59				
Faza:	Projekt powykonawczy	Sprawdził:	mgr inż. Bartłomiej Stankiewicz ZAP/0239/PWBE/19		Nr rysunku: 3
Branża:	Elektryczna i AKPIA				
Tytuł rysunku:					

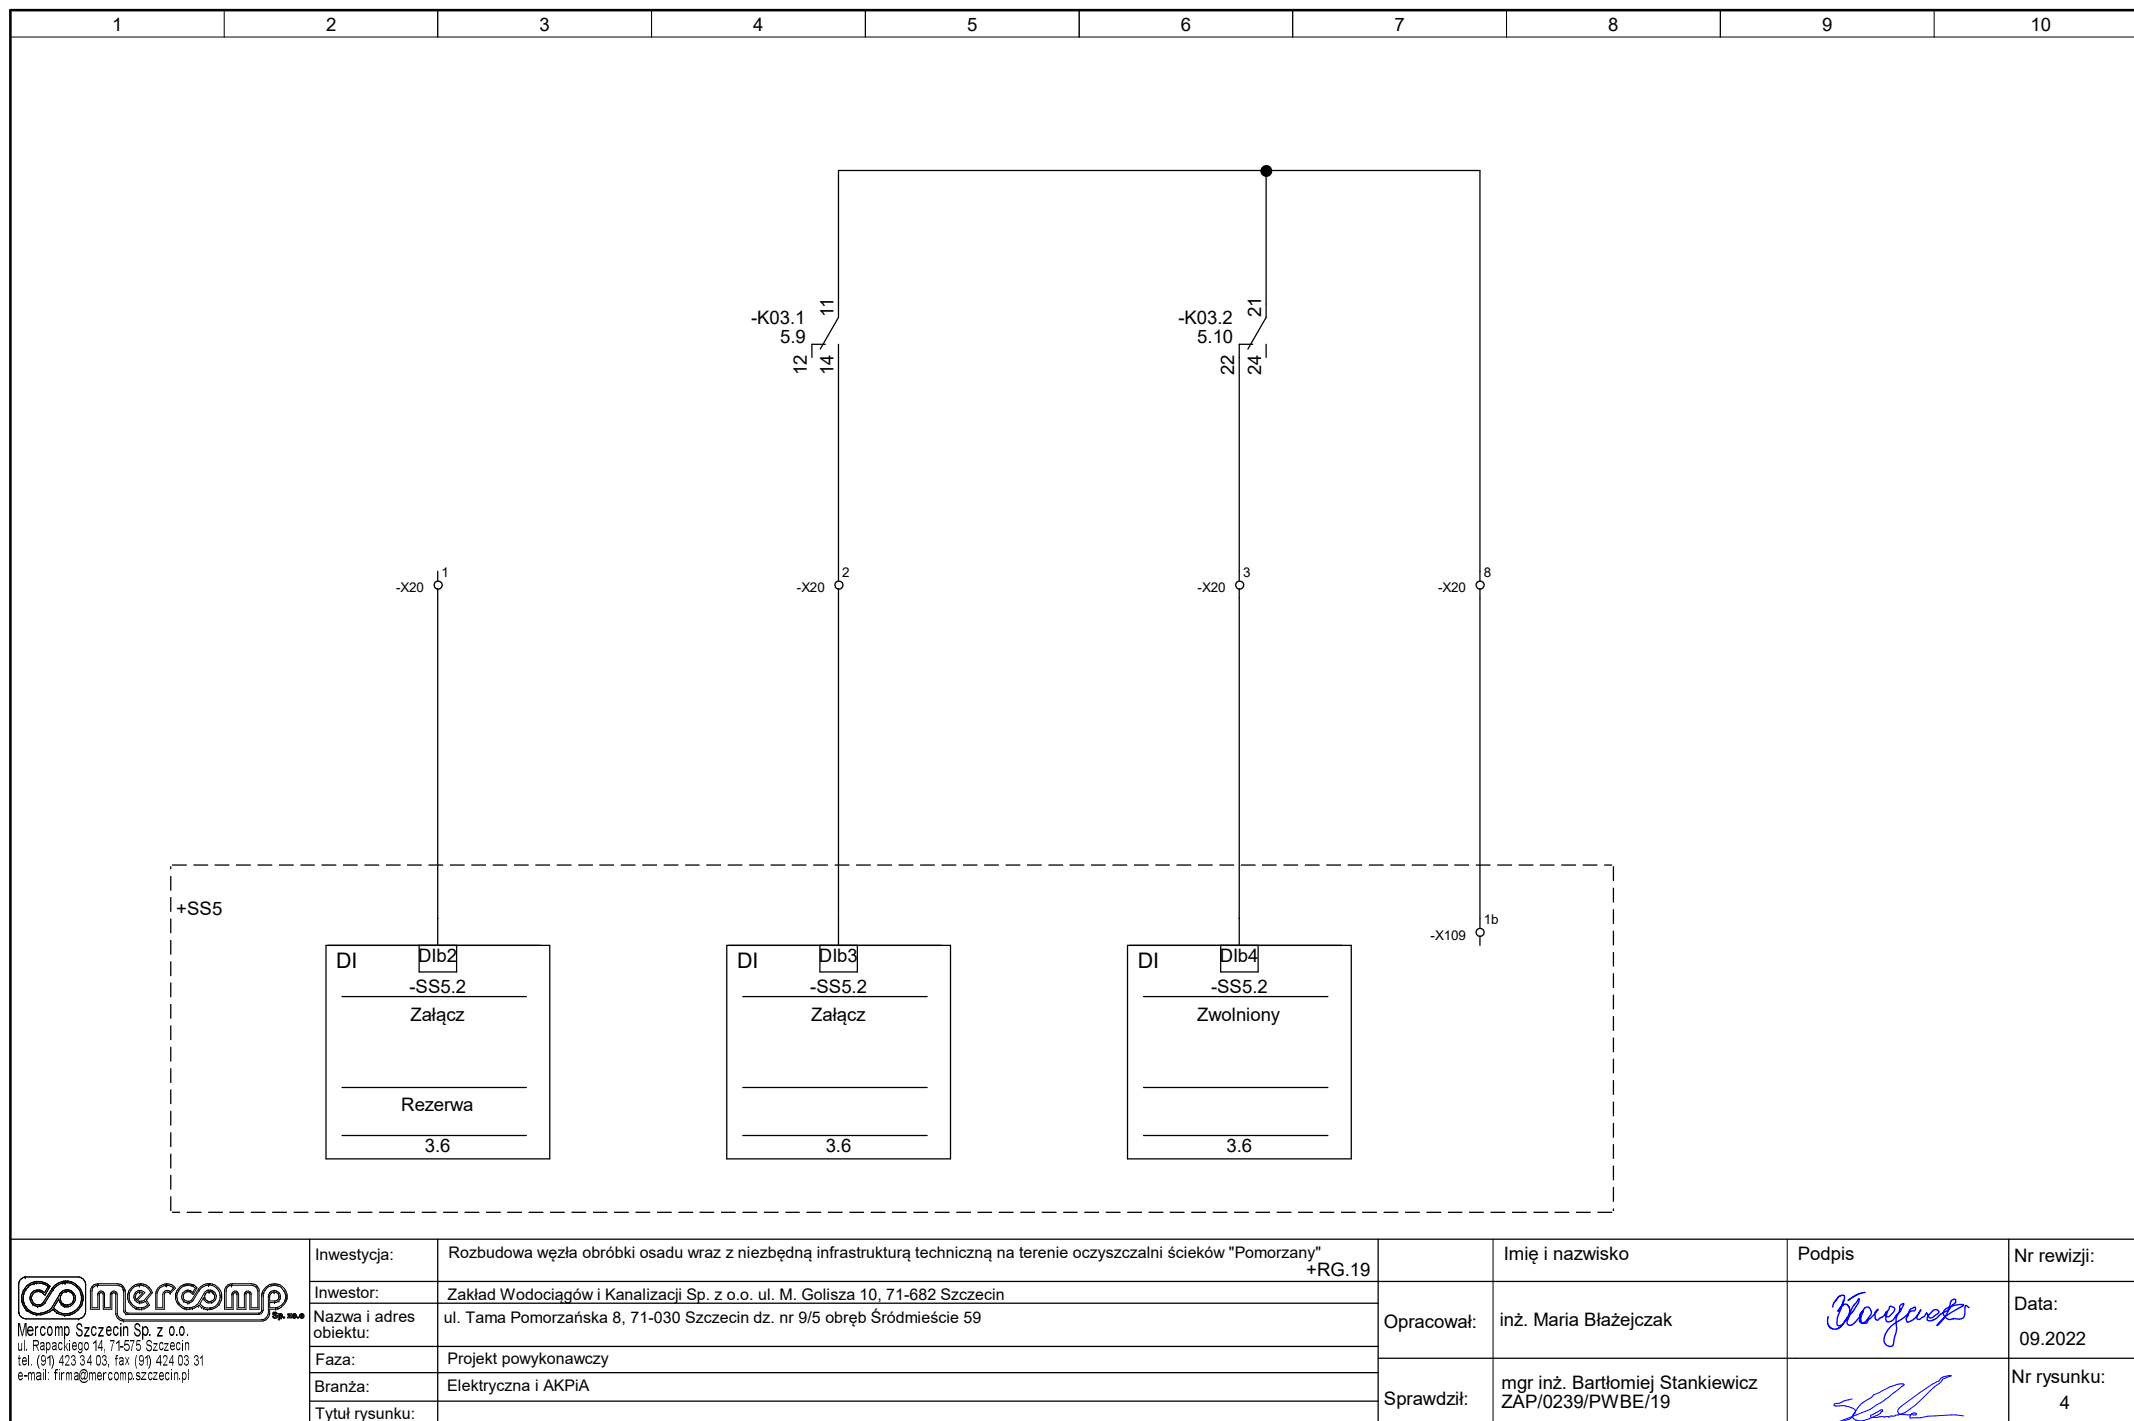


Mercomp Szczecin Sp. z o.o.
ul. Rapackiego 14, 71-575 Szczecin
tel. (91) 423 34 03, fax (91) 424 03 31
e-mail: firma@mercomp.szczecin.pl



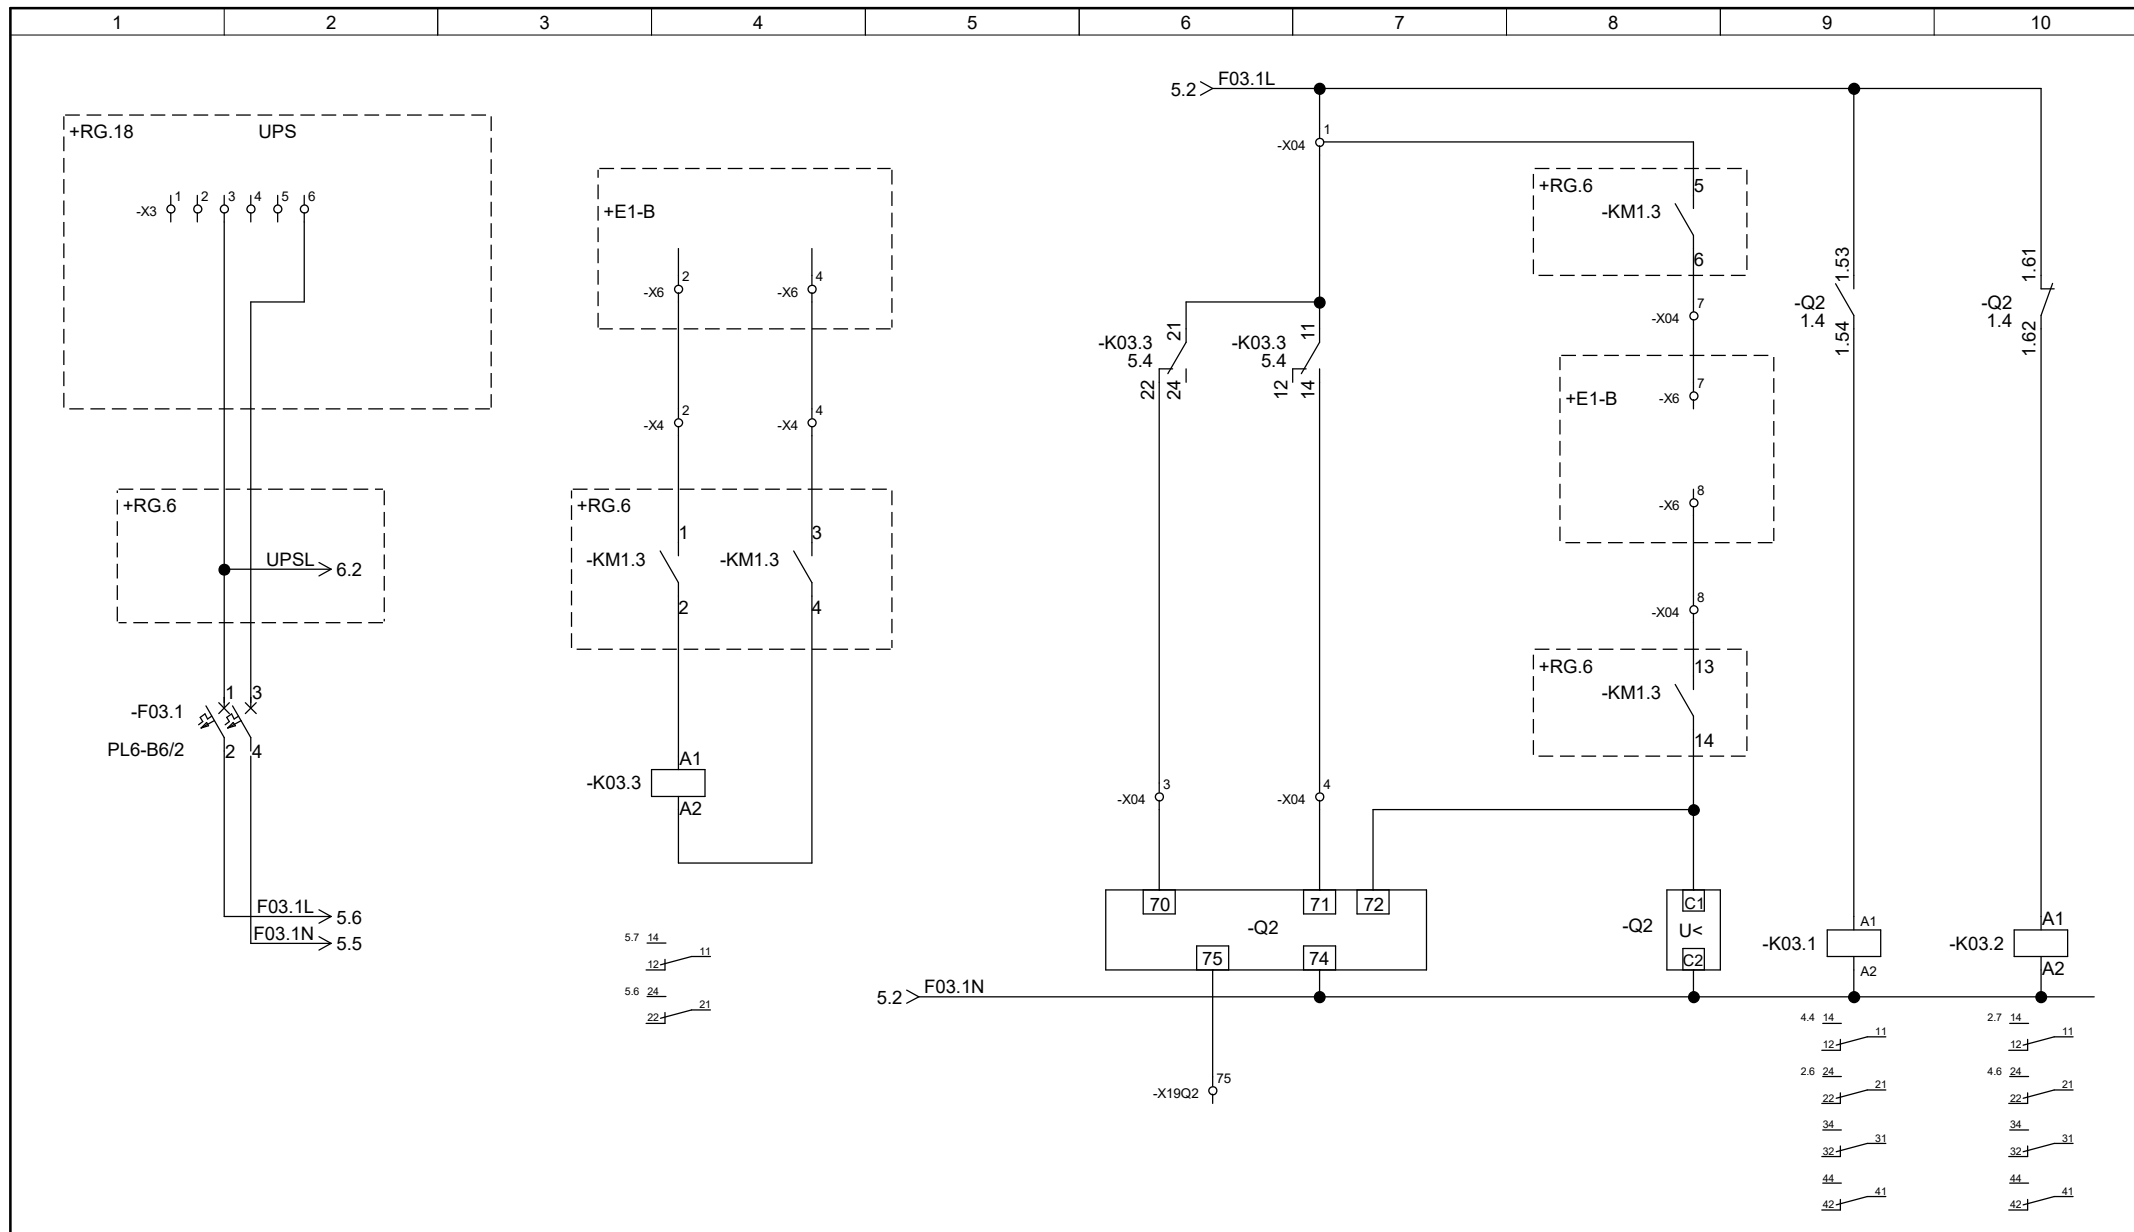
Inwestycja:	Rozbudowa węzła obróbki osadu wraz z niezbędną infrastrukturą techniczną na terenie oczyszczalni ścieków "Pomorzany" +RG.19		Imię i nazwisko	Podpis	Nr rewizji:
Inwestor:	Zakład Wodociągów i Kanalizacji Sp. z o.o. ul. M. Gólisza 10, 71-682 Szczecin	Opracował:	inż. Maria Błażejczak		Data: 09.2022
Nazwa i adres obiektu:	ul. Tama Pomorzańska 8, 71-030 Szczecin dz. nr 9/5 obręb Śródmieście 59				
Faza:	Projekt powykonawczy	Sprawdził:	mgr inż. Bartłomiej Stankiewicz ZAP/0239/PWBE/19		Nr rysunku: 4
Branża:	Elektryczna i AKPIA				
Tytuł rysunku:					



Mercomp Szczecin Sp. z o.o.
ul. Rapackiego 14, 71-575 Szczecin
tel. (91) 423 34 03, fax (91) 424 03 31
e-mail: firma@mercomp.szczecin.pl

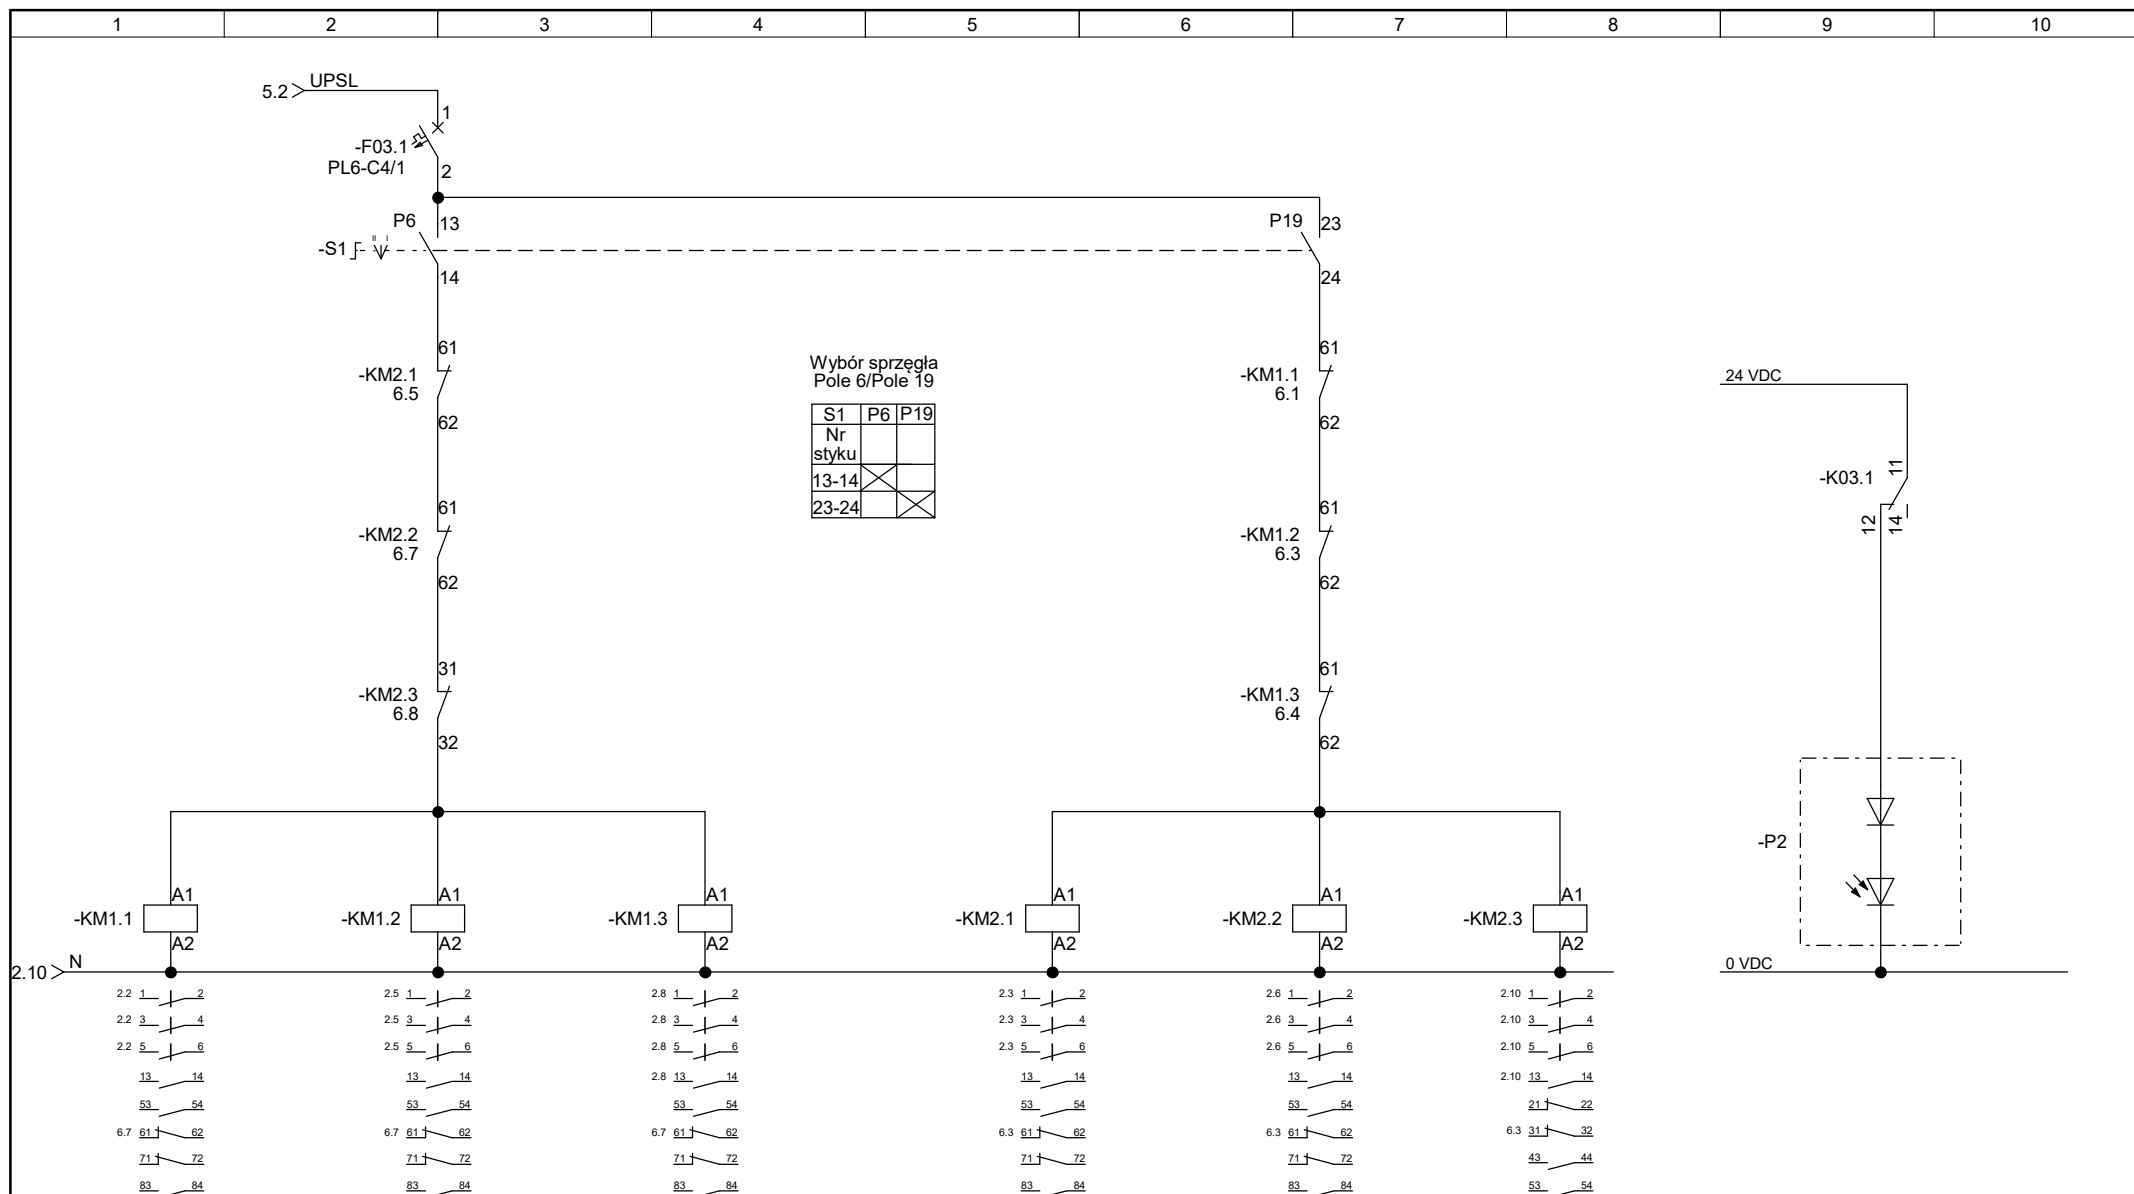Investycja:	Rozbudowa węzła obróbki osadu wraz z niezbędną infrastrukturą techniczną na terenie oczyszczalni ścieków "Pomorzany" +RG.19	Imię i nazwisko		Podpis	Nr rewizji:
Investor:	Zakład Wodociągów i Kanalizacji Sp. z o.o. ul. M. Goliśza 10, 71-682 Szczecin	Opracował:	inż. Maria Błażejczak	<i>[Signature]</i>	Data: 09.2022
Nazwa i adres obiektu:	ul. Tama Pomorzańska 8, 71-030 Szczecin dz. nr 9/5 obręb Śródmieście 59	Sprawdził:	mgr inż. Bartłomiej Stankiewicz ZAP/0239/PWBE/19	<i>[Signature]</i>	Nr rysunku: 5
Faza:	Projekt powykonawczy				
Branża:	Elektryczna i AKPIA				
Tytuł rysunku:					



 <p>Mercomp Szczecin Sp. z o.o. ul. Rapackiego 14, 71-575 Szczecin tel. (91) 423 34 03, fax (91) 424 03 31 e-mail: firma@mercomp.szczecin.pl</p>	Investycja:	Rozbudowa węzła obróbki osadu wraz z niezbędną infrastrukturą techniczną na terenie oczyszczalni ścieków "Pomorzany" +RG.6		Imię i nazwisko	Podpis	Nr rewizji:
	Investor:	Zakład Wodociągów i Kanalizacji Sp. z o.o. ul. M. Goliśza 10, 71-682 Szczecin				
	Nazwa i adres obiektu:	ul. Tama Pomorzańska 8, 71-030 Szczecin dz. nr 9/5 obręb Śródmieście 59	Opracował:	inż. Maria Błażejczak		Data: 09.2022
	Faza:	Projekt powykonawczy				
	Branża:	Elektryczna i AKPIA	Sprawdził:	mgr inż. Bartłomiej Stankiewicz ZAP/0239/PWBE/19		Nr rysunku: 6
Tytuł rysunku:						