


Lat. nr 1

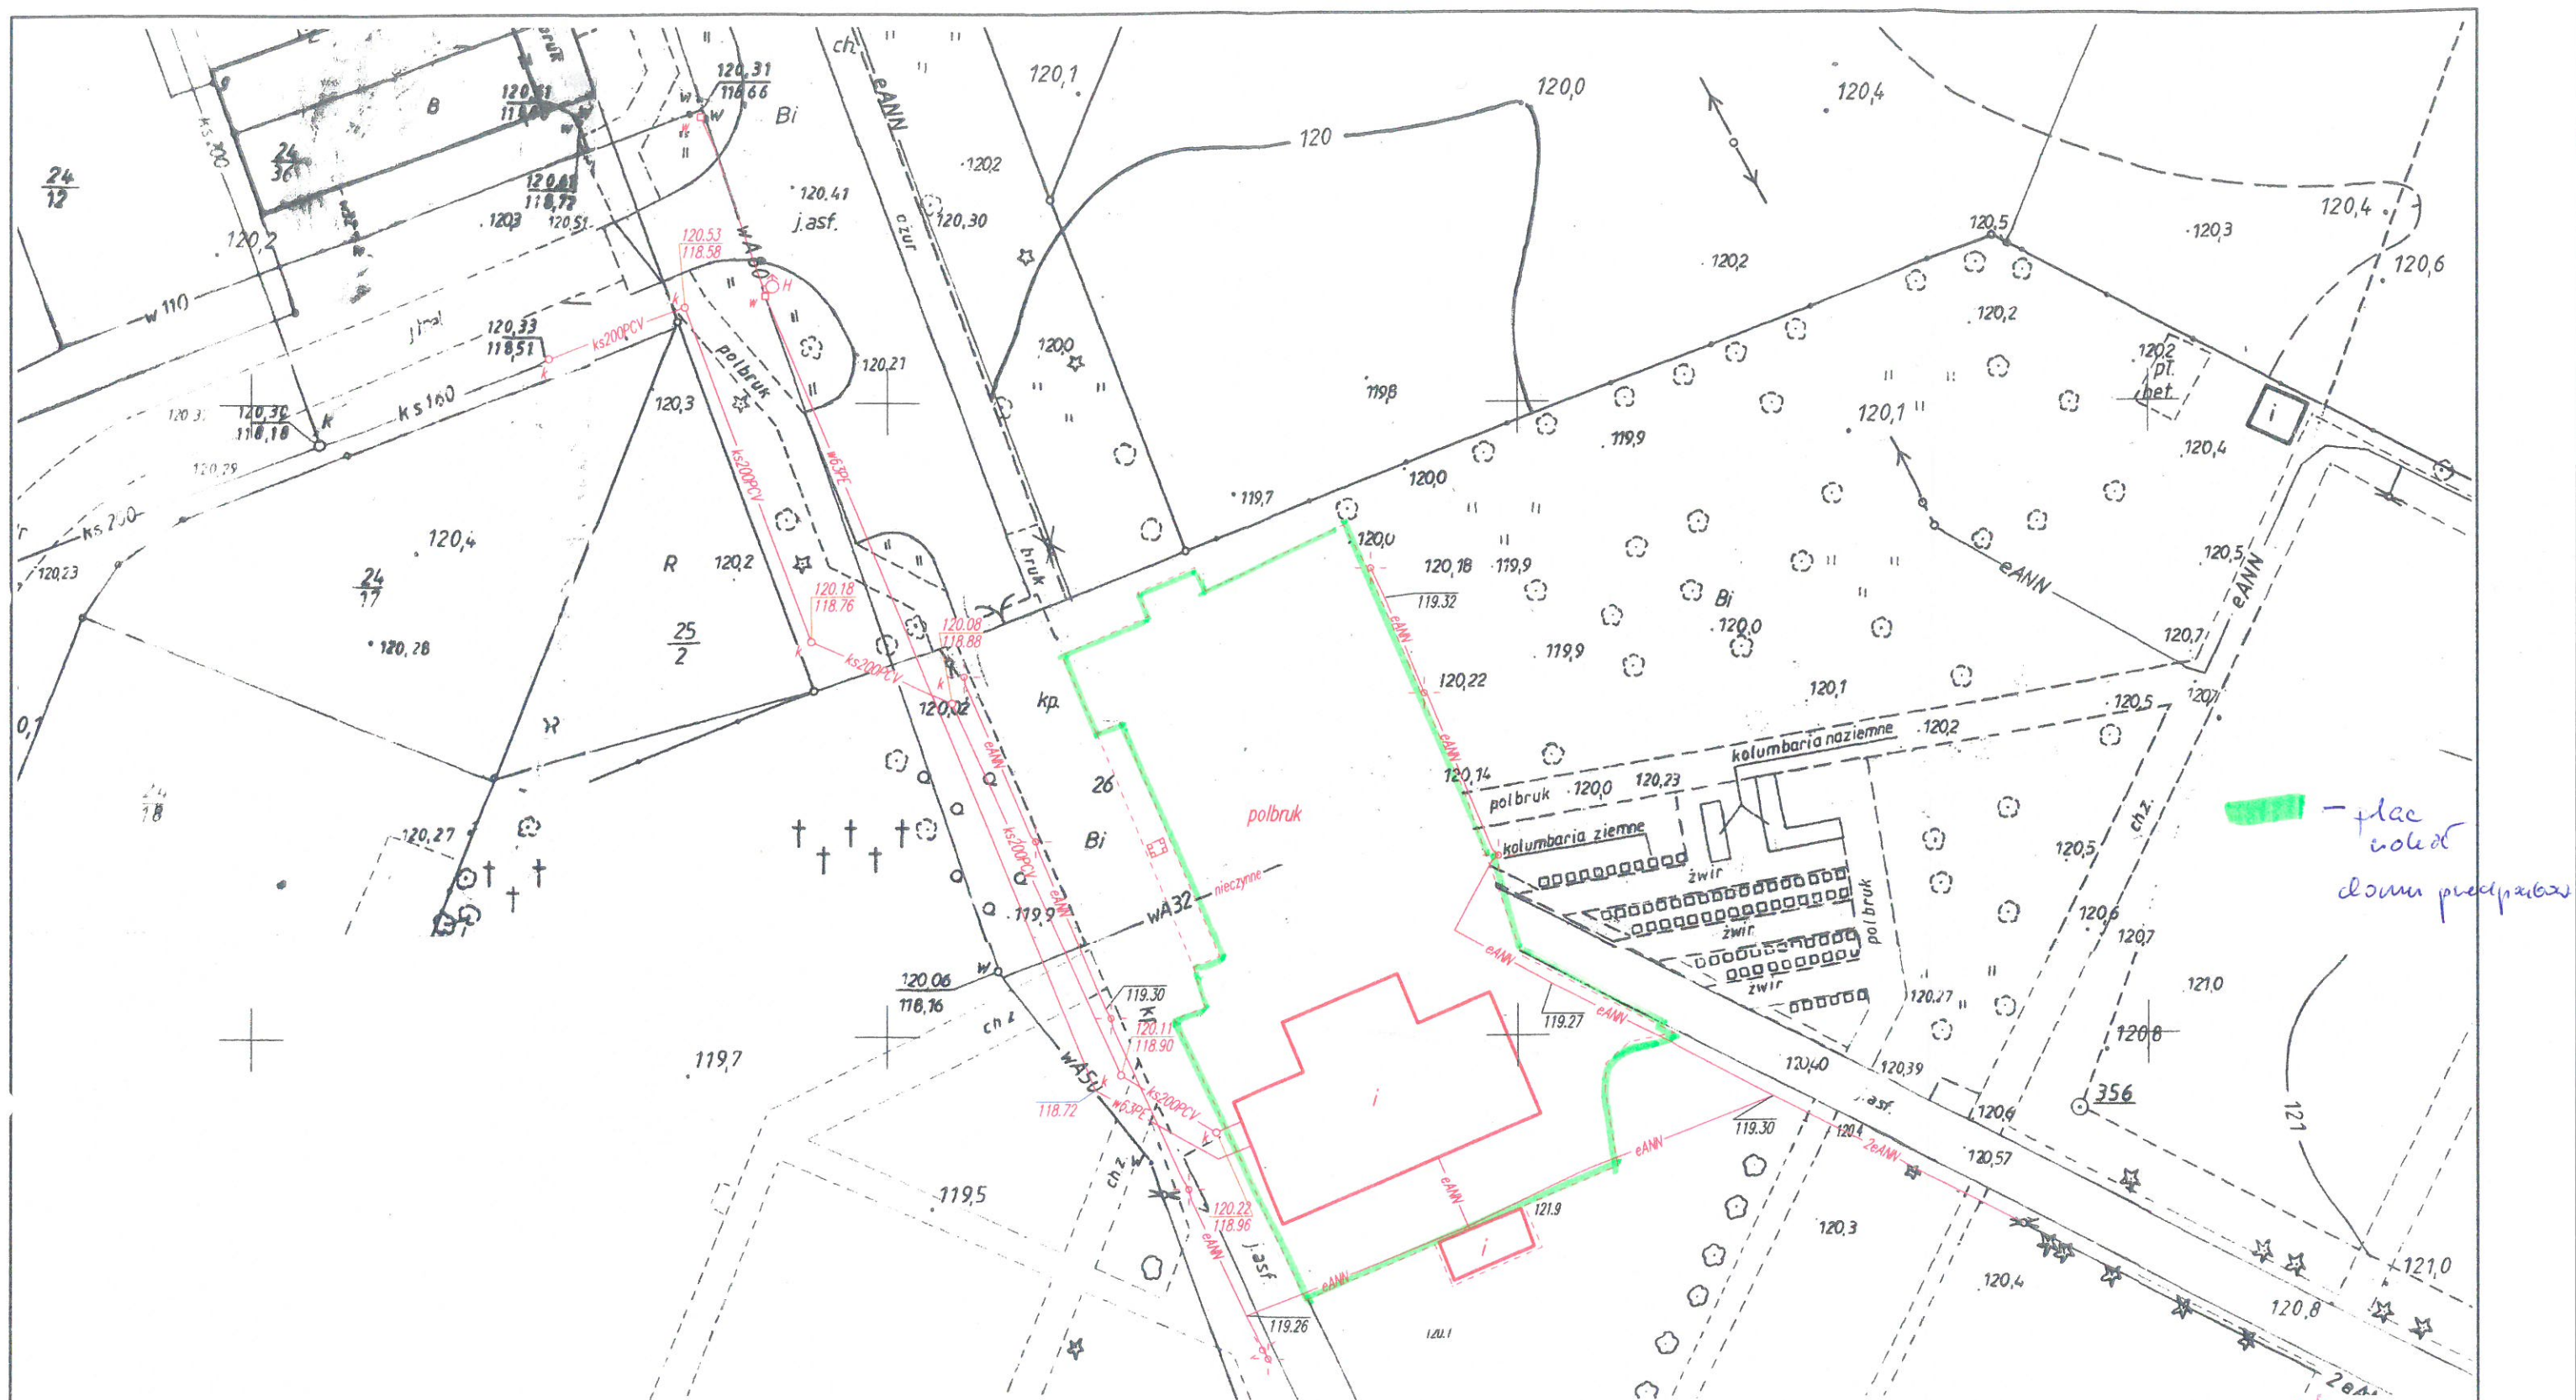

GN-OD.6641.1394.2017

województwo : wielkopolskie  
gm. : Złotów  
ob. : 0089  
działka nr 26

Mapa z inwentaryzacji powykonawczej

1. Poziomy układ geodezyjny - "2000/18"
2. Wysokościowy układ geodezyjny - "Kronsztadt86"

Skala 1:500  
data opracowania: 12.09.2018

Mapa została wykonana na podstawie bezpośredniego pomiaru oraz danych pozyskanych z PODGIK.

ZAKRES:

**Elipsa** Mariola Barcińska  
NOWY LĄBÓR 21/2 77-400 Złotów  
tel. 787 080 859  
NIP 7671558715 REGON 302499514  
wykonawca

**GEODETA UPRAWNIONY**  
Nr upr. 22641  
inż. Mariola Barcińska  
kierownik prac

Za zgodność  
z oryginałem

Andrzej...  
...