


Schemat technologiczny kanalizacji sanitarnej

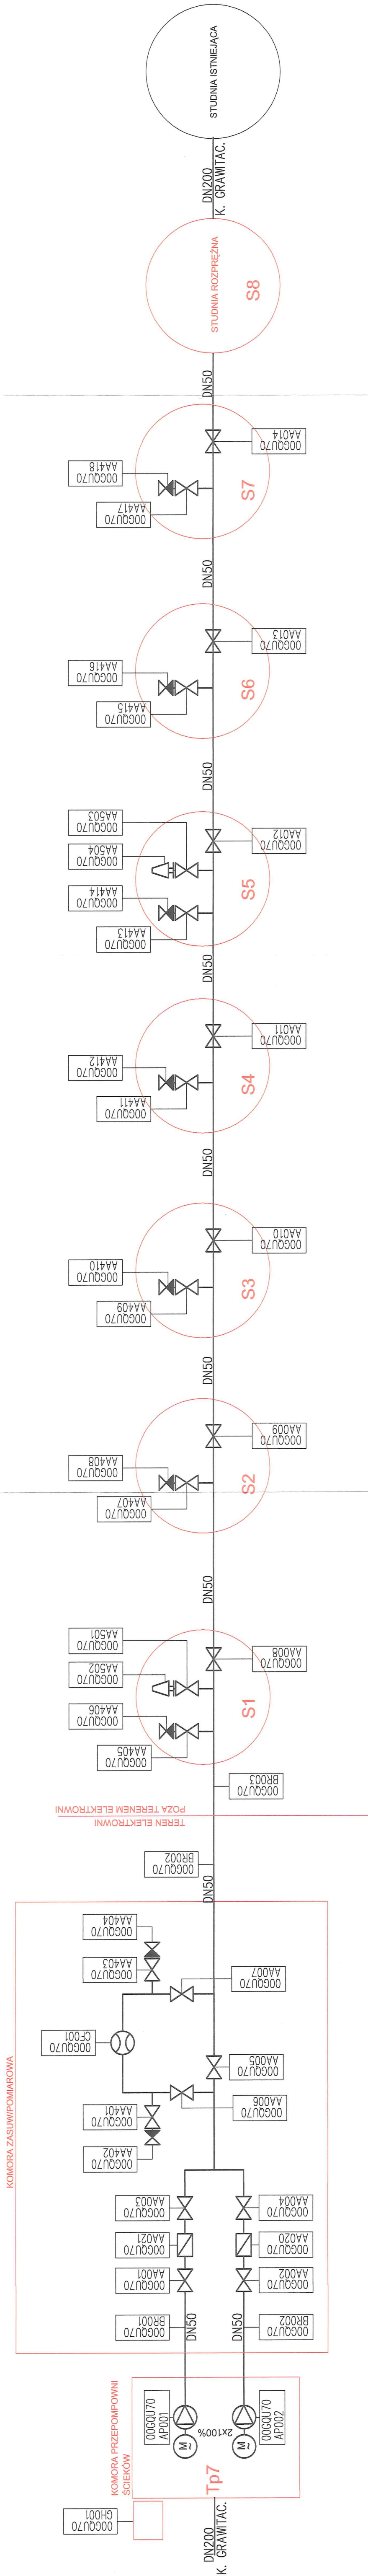

WIELOBRANZOWE PRZEDSIĘBIORSTWO USŁUGOWO-PRODUKCYJNE „MELBUD” s.c. 87-100 Tonuń ul. Trańwałowa 12			
Investor: CCCT Grudziądz sp. z o.o., ul. Dworcowa 47 86-300 Grudziądz			
Przedsiębiorstwo: „Budowa nowego źródła wytwórczego energii, zasilanego palenem gazowym o mocy elektrycznej do 1200 MWe wraz z infrastrukturą towarzystającą” zlokalizowanego w Grudziądzu			
Zadanie: Budowa kanalizacji sanitarnej i doczajnej			
Treść rysunku: Schemat technologiczny kanalizacji sanitarnej			
Stadium: Dokumentacja powykonawcza			
Projektant: mgr inż. Tomasz Szefer		Specjalność: instalacja KUP/158/2008/06	
Sprawdzający: mgr inż. Marcin Grzelczyk		Specjalność: instalacja KUP/007/PO08/05	
Nr rewizji: <b>1</b>	Data rewizji: 10.01.2023r.	Skala: <b>b.s.</b>	Nr rysunku: <b>9</b>