

ISTNIEJĄCY BUDYNEK GAZÓW  
MEDYCZNYCH


## PRZEKRÓJ A-A

BETON C12/15, GR. 10 CM

PODUSZKA Z PIASKU  
ZAGĘSZCZONEGO, GR. 20 CM


TŁUCZEŃ ZAG., GR. 60 CM

GRUNT RODZIMY

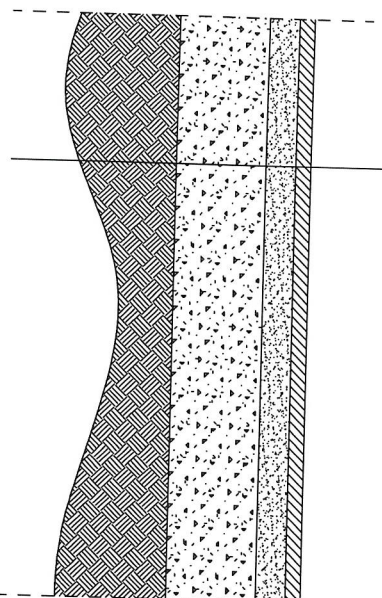

UTWARDZENIE POD ZBIORNIK TLENU 9000l  
- wg wytycznych AIR LIQUIDE  
(rys. powykonawczy)

## RZUT

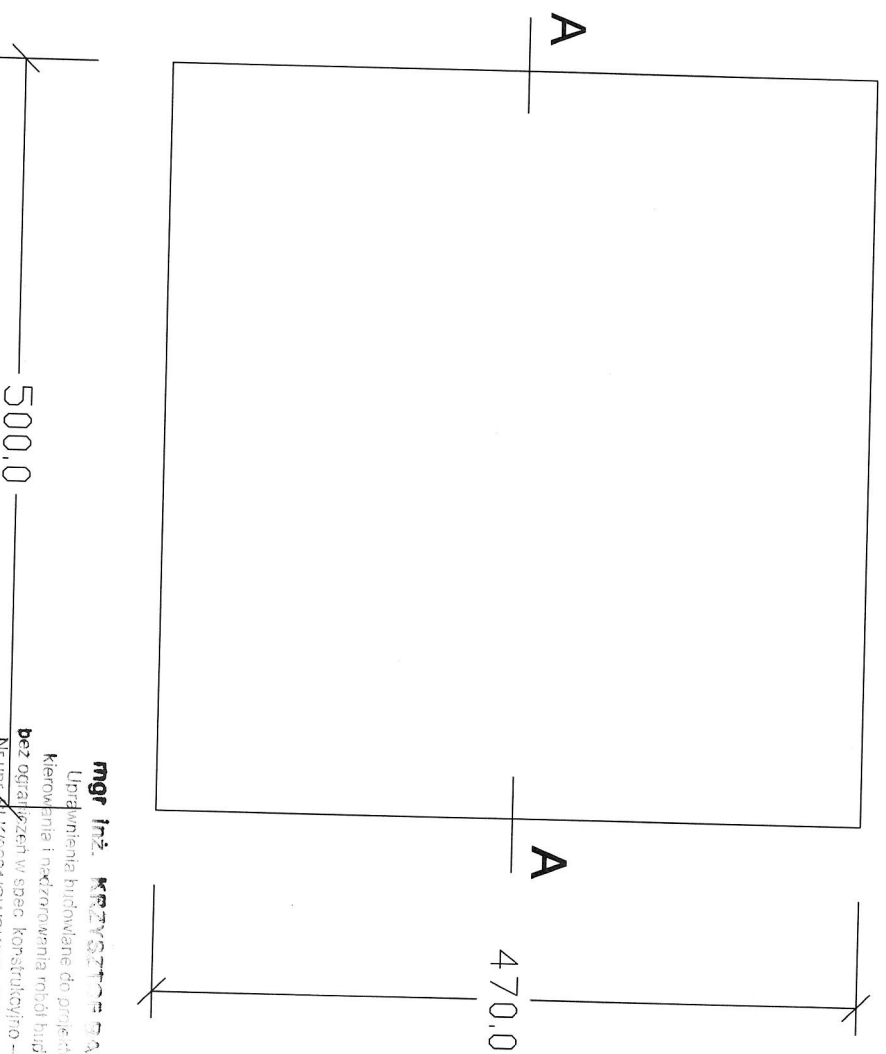

**mgr inż. KRZYSZTOF GĄSIA GA**

Uprawnienia budowlane do projektowania,  
Kierowanie i nadzoru robót budowlanych  
bez ograniczeń w spec. konstrukcyjno - budowlanej  
Nr dop. 41 KR/107/OWO/K/15, SL/K/23877/P/O/K/108  
Uprawnienia spec. drogowej SL/K/3164/OWO/D/10

Przedsiębiorstwo Budowlane

MAZUR Sp. z o.o. sp. k.

Złota Lany 21A, 43-215 Jankowice


NIP 638.1818.797, Regon 365943799

KRS 0000649092






ISTNIEJĄCY BUDYNEK GAZÓW  
MEDYCZNYCH

**UTWARDZENIE POD ZBIORNIK TLENU 90001**  
**- wg wytycznych AIR LIQUIDE**  
**(rys. powykonawczy)**

**RZUT**

**PRZEKRÓJ A-A**

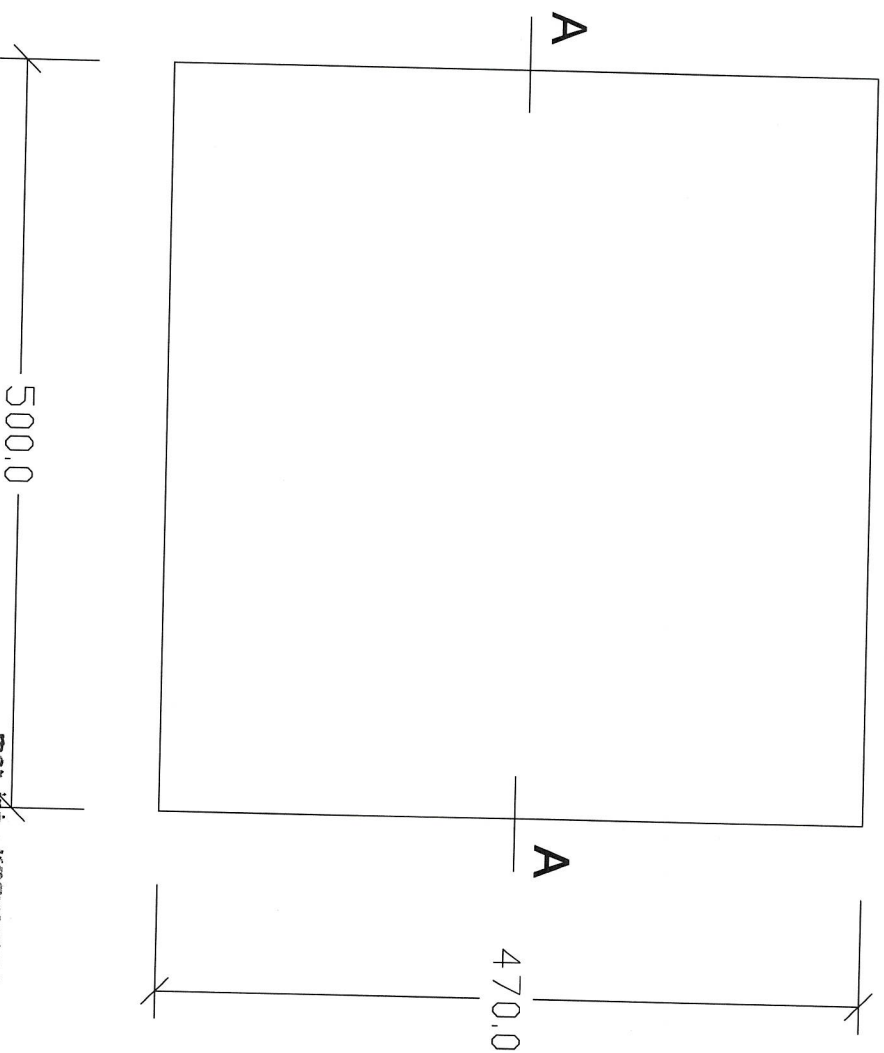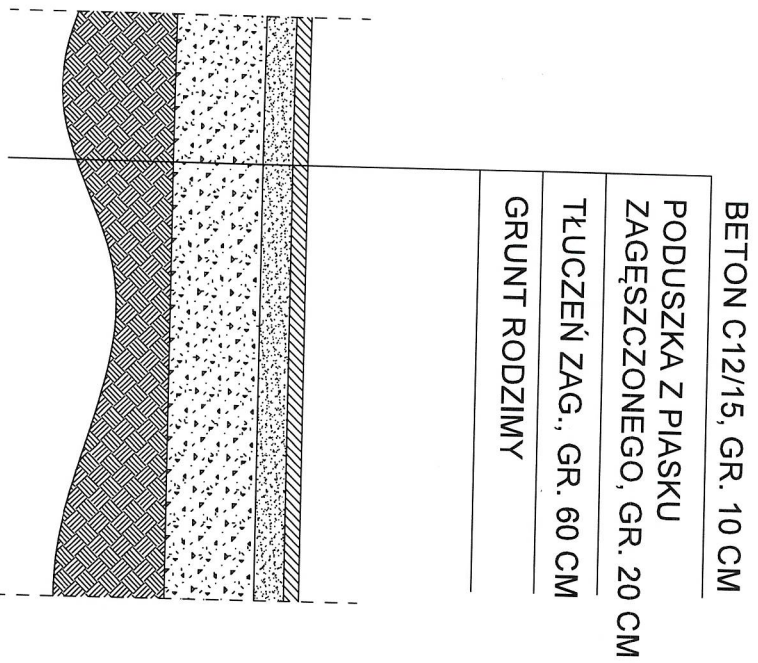

mgr inż. KRZYSZTOF PASIĄGA

Uprawnienia budowlane do projektowania,  
kierowania i nadzoru nad robotami budowlanymi

bez ograniczeń w sferze: architektura – budowlanej

Nr udz. SI (Krajowy Rejestr Sądowy) SLK.02.03.71.PC.01/08

Przedsiębiorstwo Budowlanej Skarbowej

MAZUR Sp. z o.o. sp. k.

11.2020

Złote Łany 21A, 43-215 Jankowice

NIP 6381818797, Regon 365943799

KRS 0000649092

