


## RZUT 1 PIĘTRA

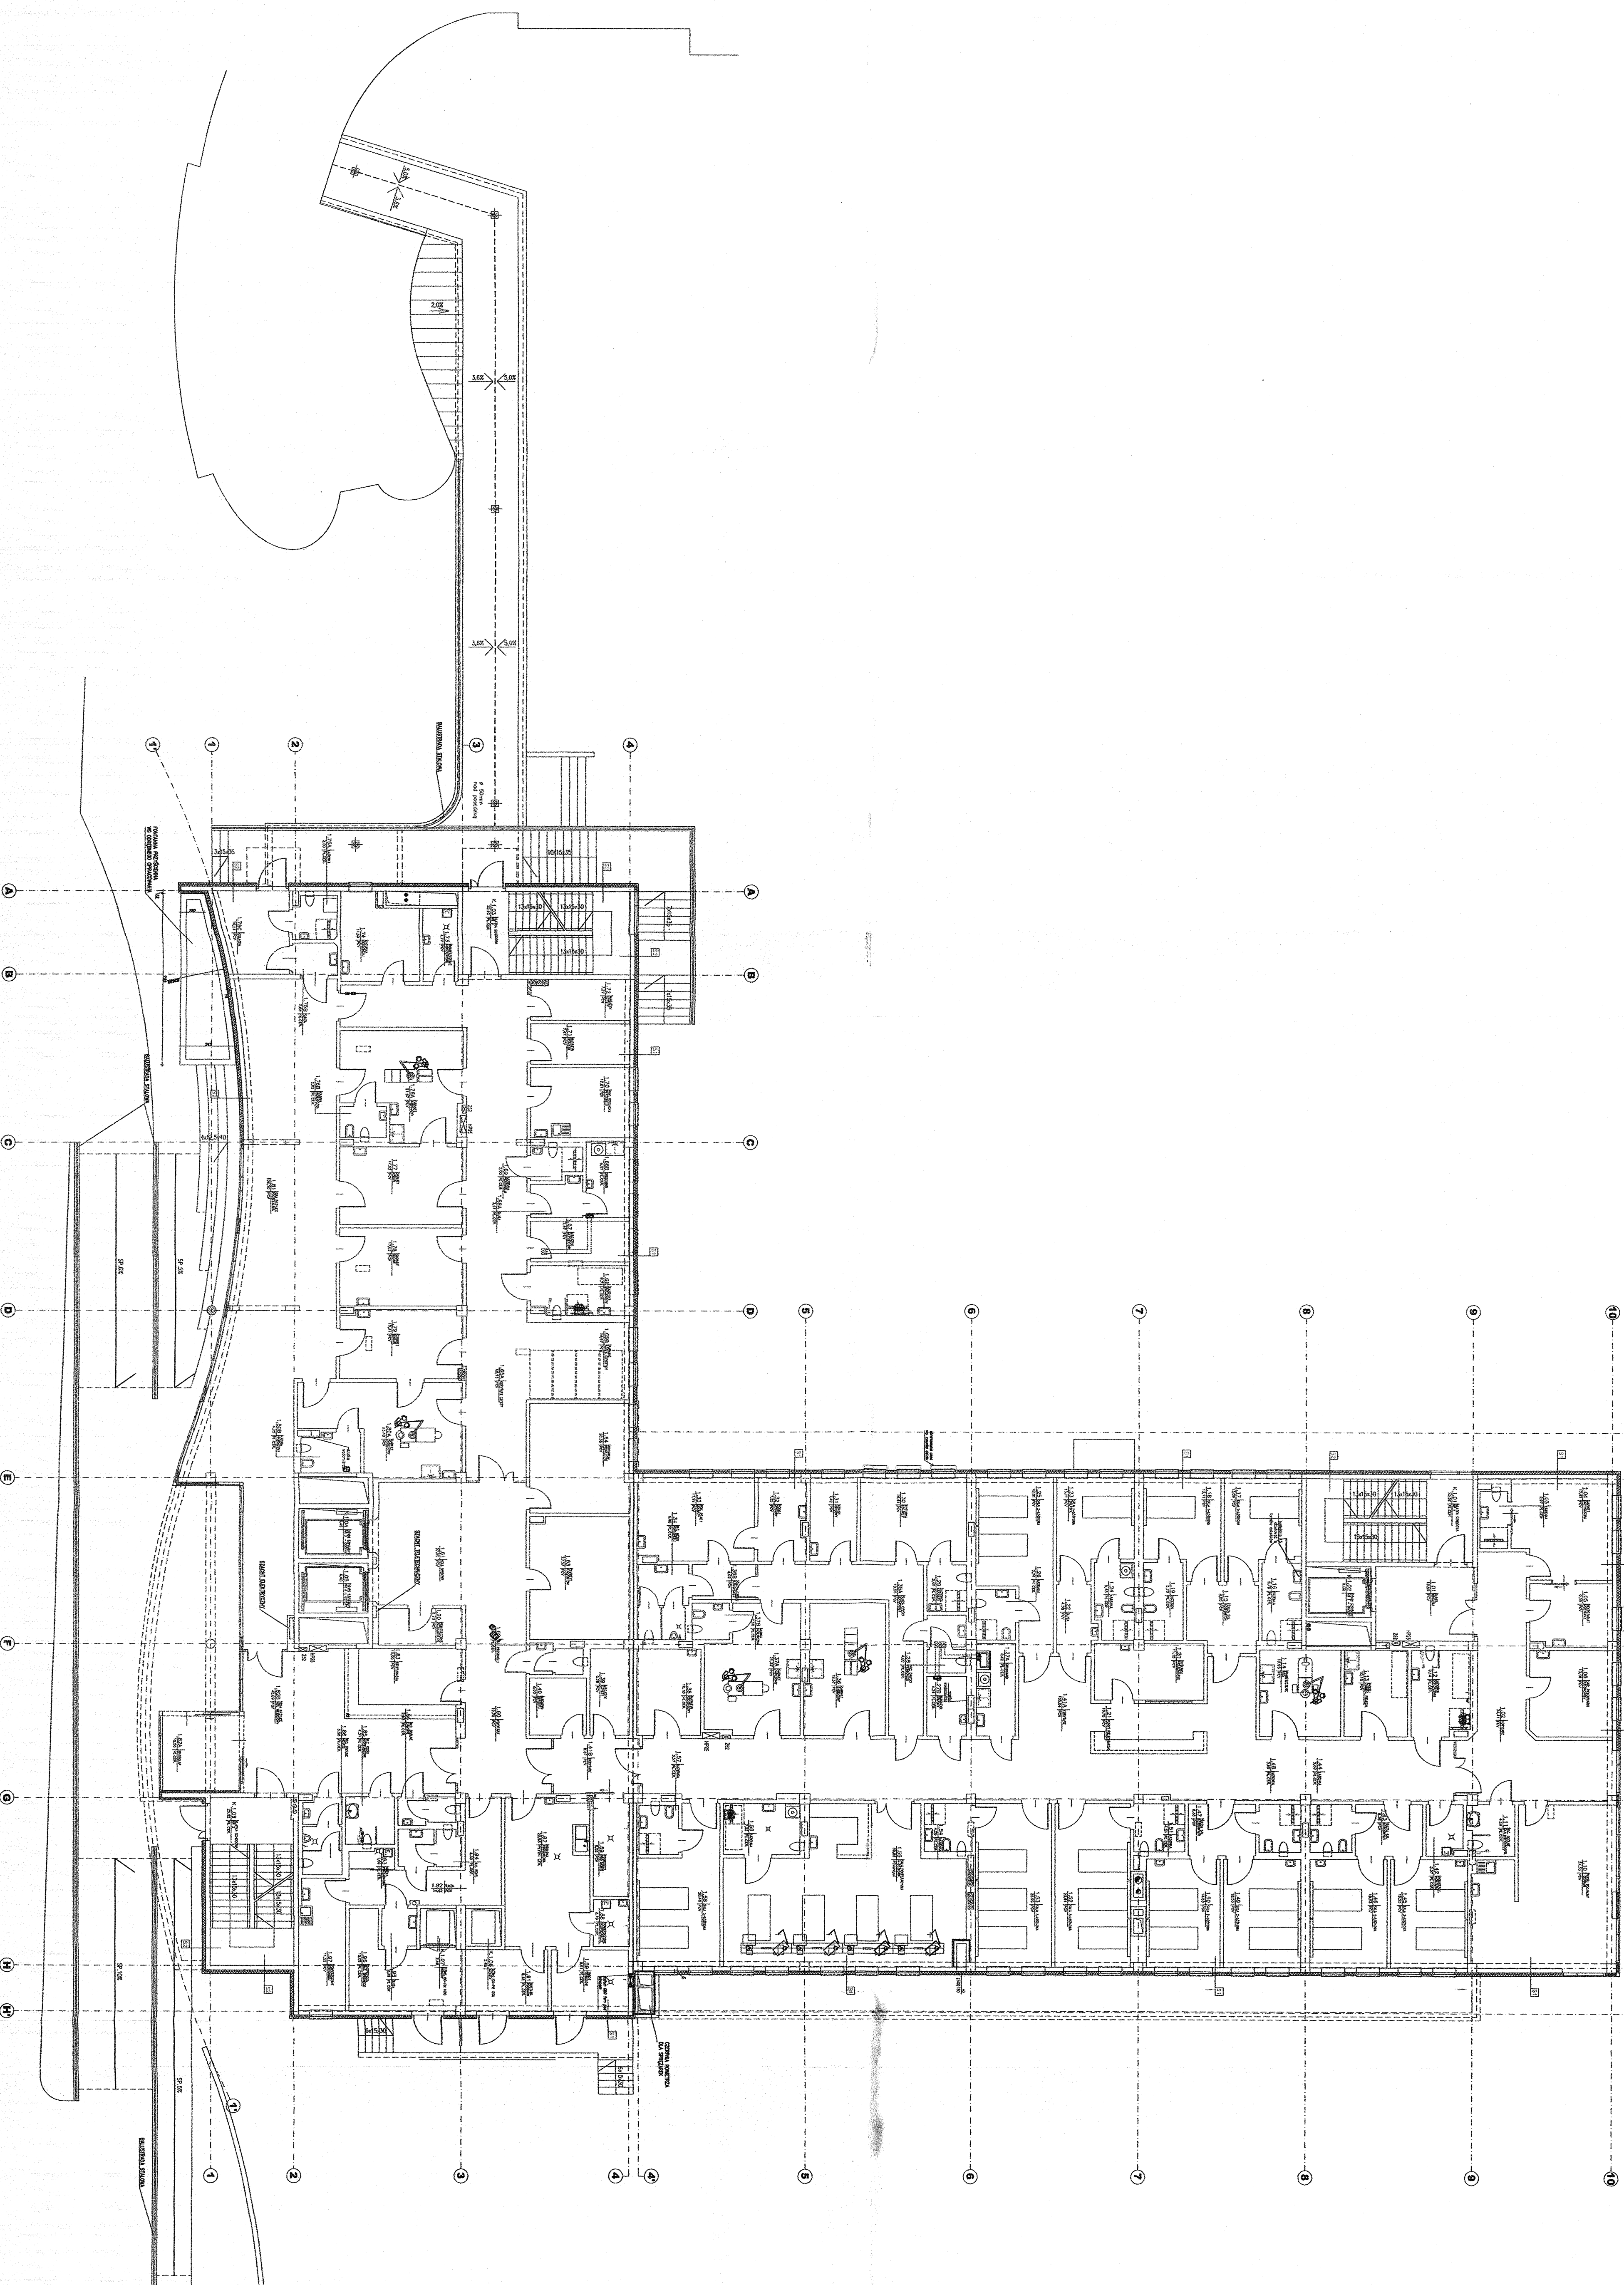

**KASJA STROPIENIOWA**  
**DOKŁADNA**  
**LOKALIZACJA**  
**USTALŃ PRZY**  
**REALIZACJI**

**DOKUMENTACJA  
POWYKONAWCZA**

**inż. Jan Boruchalski**  
Upř. bud. 0261/96/U  
w specjalnościach instalacyjnych  
w telekomunikacji przewodowej  
wraz z infrastrukturą towarzyszącą b/o

[illegible]