



Dokumentacja powykonawcza budowy części oświetlenia ul. Spokojnej w Pruszczu Gdańskim

proj. lokalizacja szafki
SO-5070 z przeniesienia
stupa nr 303

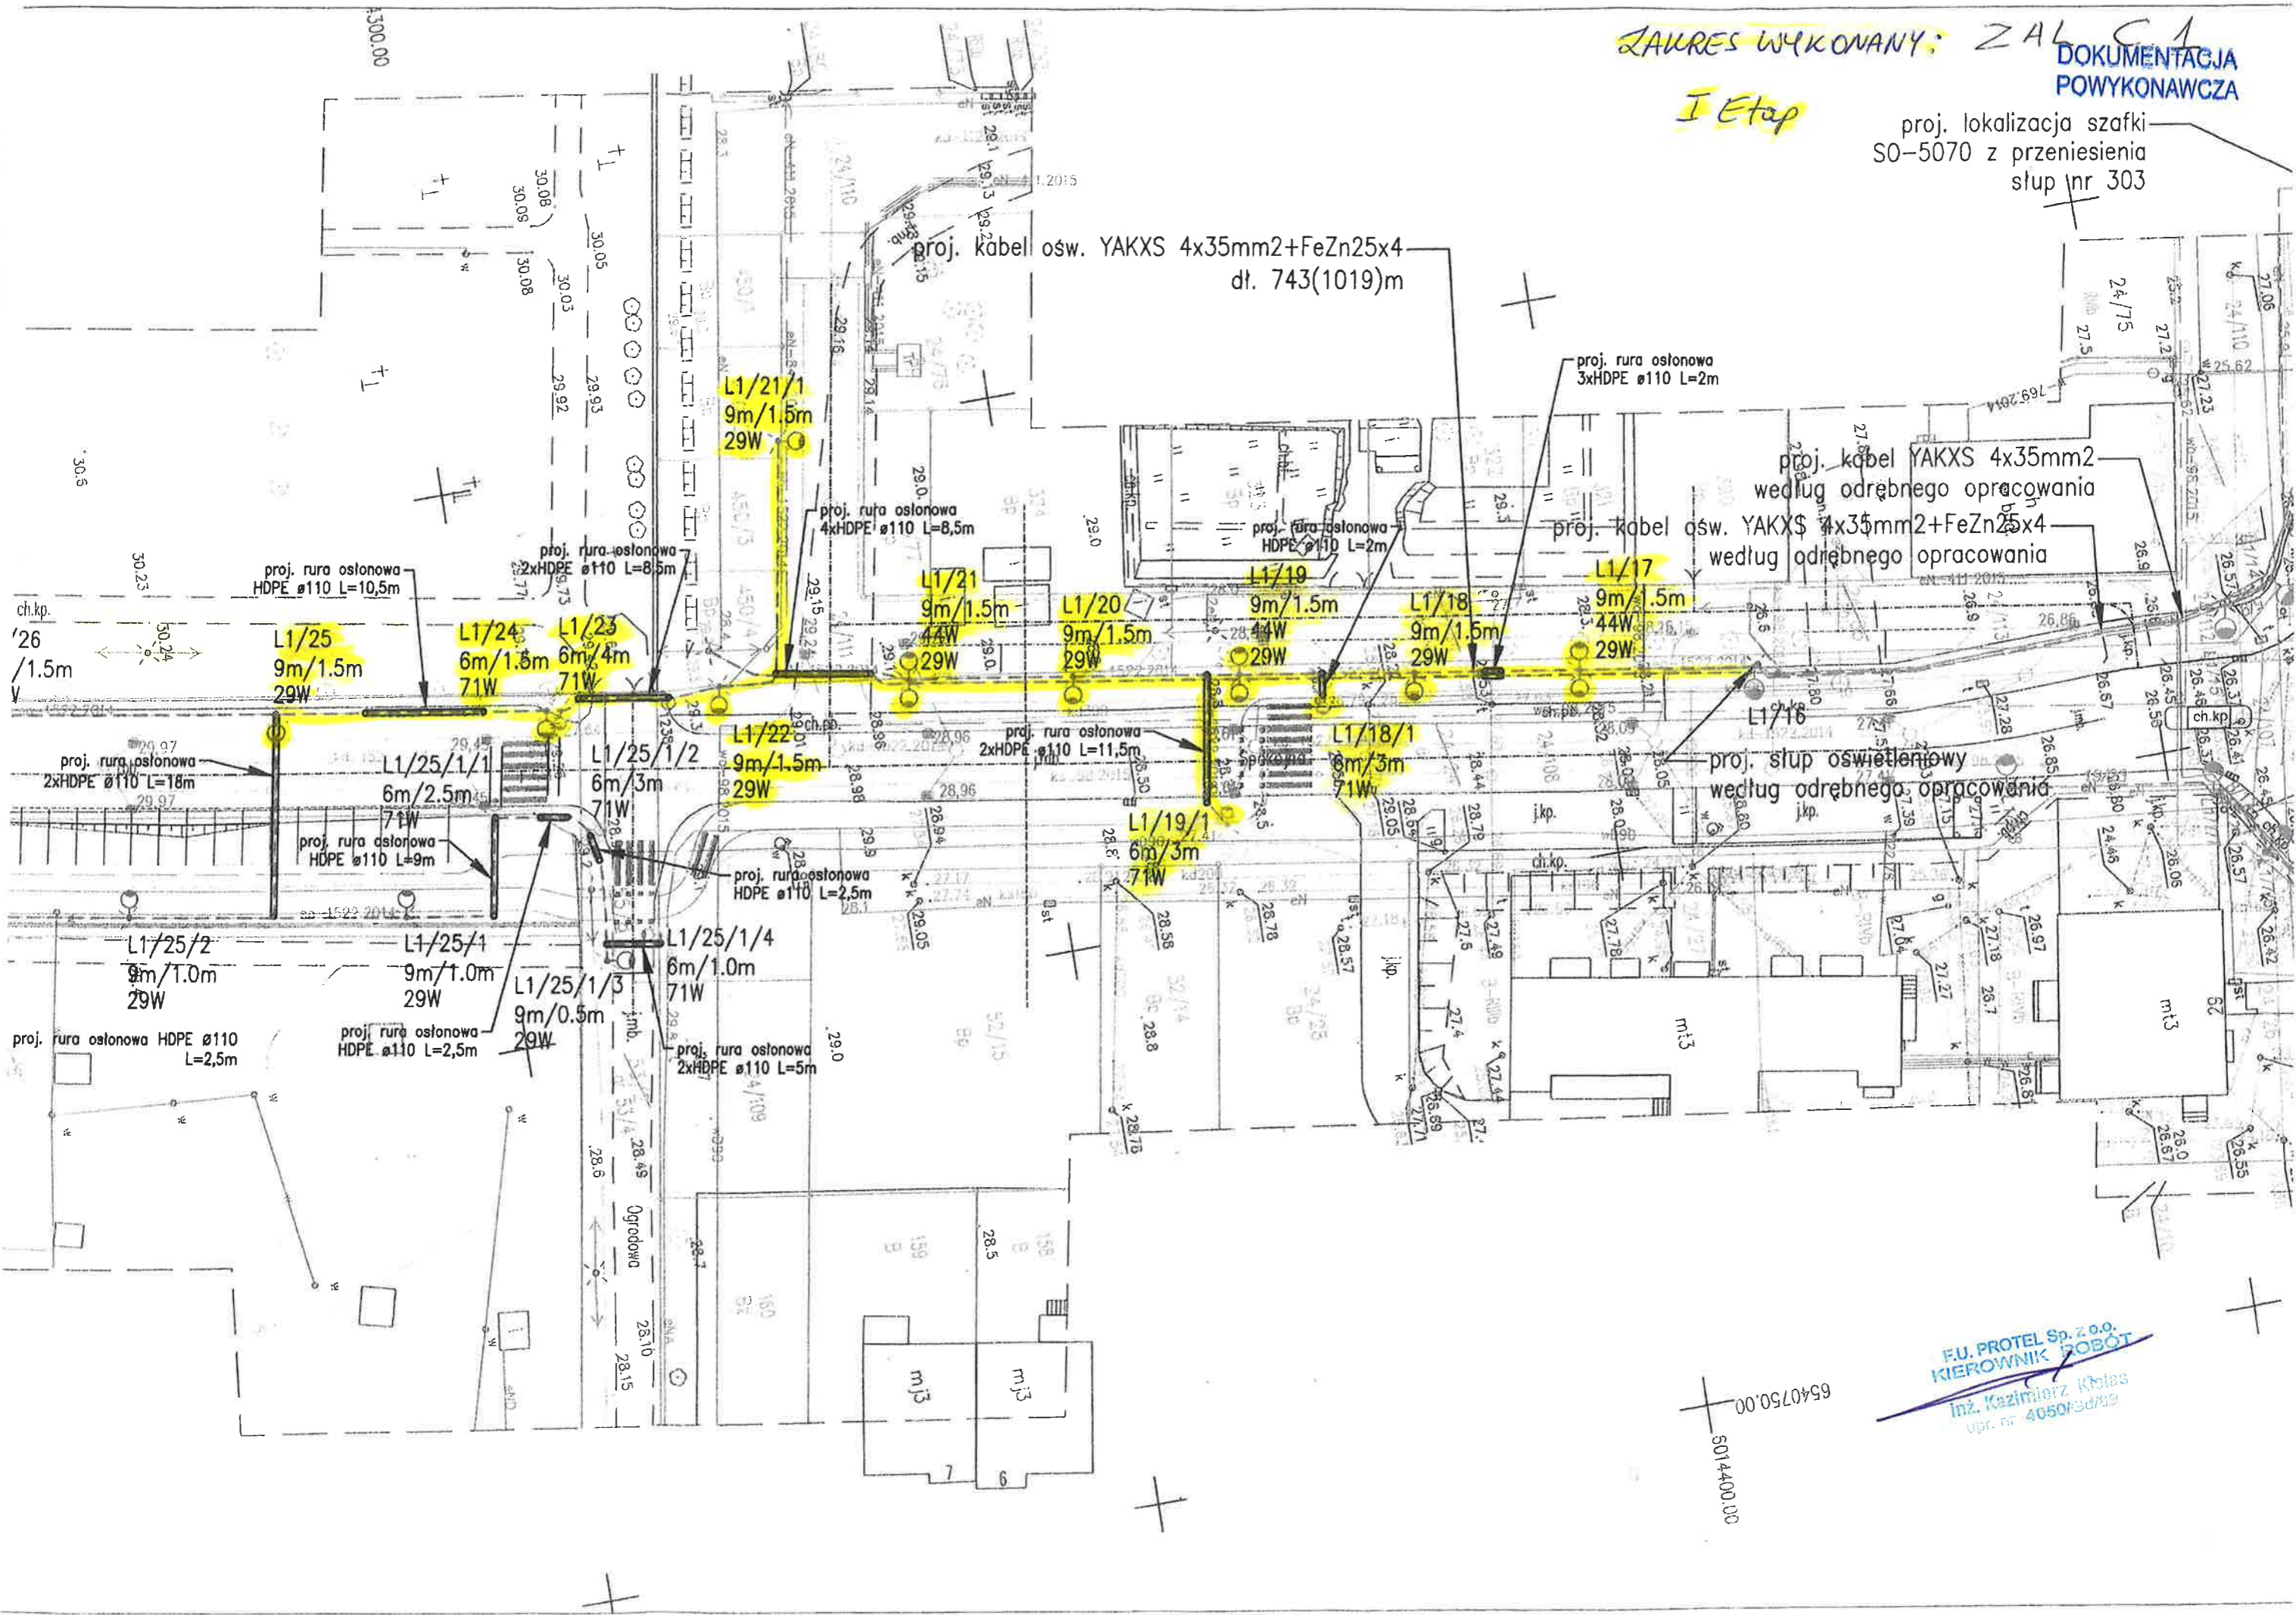

F.U. PROTEL Sp. z o.o.
KIEROWNIK ROBOT
Inż. Kazimierz Koles
upr. nr 4050/edms

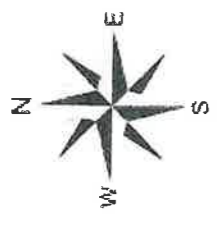

6014400.00
6540650.00



Województwo pomorskie
Powiat: gdański
Jednostka ewidencyjna: Miasto Pruszcz Gdański [220401_1]
Obręb: 0013
dz. nr 24/108,24/110,24/111
Kerg: 6640.4950.2018
sekcja mapy zasadniczej: 6.218.26.01.3.4 [3.2]
Ukt. poziomy : 2000/6
Ukt. pionowy: H mapy
skala 1:500

MAPA Z POMIARU POWYKONAWCZEGO

- układ drogowy
- sieć kanalizacji deszczowej oraz zasypiana
- sieć energetyczna oświetleniowa

GEO Biuro Geodezyjno-Projektowe
Pruszcz Gdański 83-000
ul. Niepodległości 10A
tel./fax: 58 682-37-61, kom: 501-264-894
e-mail: geo2004@interia.pl
www.geobituro.eu

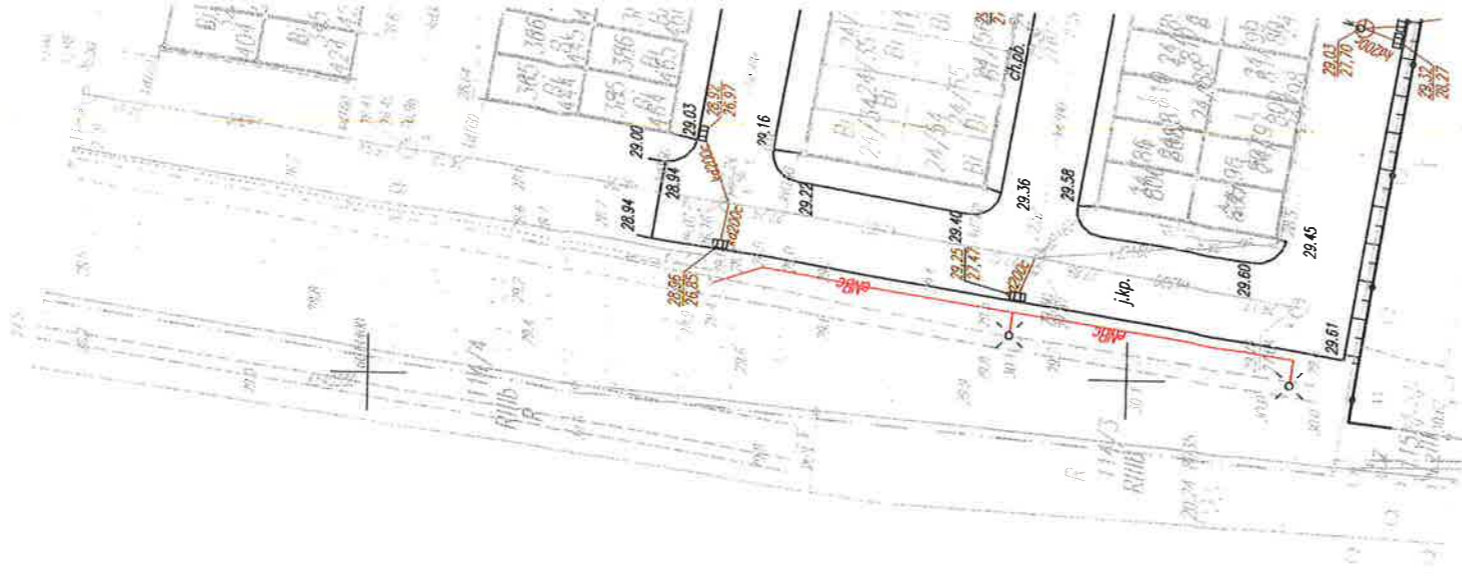

Wykonawca:
BIURO
GEODEZYJNO-PROJEKTOWE
w **GEO** w Pruszcz Jung
83-000 Pruszcz Gd., ul. Niepodległości 10 A
tel. (58) 682-37-61 NIP 6040003580

Pruszcz Gd. 05.04.2019r.

- Wykazane na mapie:
- decyzja pozwolenia na budowę nr 679/2018 z dnia 13.07.2018r. wydana przez Starostę Gdańskiego.
 - układ drogowy - niezgodnie z planem zagospodarowania
 - kanalizacja deszczowa - niezgodnie z planem zagospodarowania
 - sieć energetyczna oświetleniowa - niezgodnie z planem zagospodarowania
 - decyzja pozwolenia na budowę nr 859/2017 z dnia 14.09.2017r. wydana przez Starostę Gdańskiego.
 - układ drogowy (droga dojazdowa z chodnikami) - niezgodnie z planem zagospodarowania
 - sieć energetyczna oświetleniowa - niezgodnie z planem zagospodarowania
 - decyzja pozwolenia na budowę nr AB.6740.1369.2015.GM.MP z dnia 17.06.2016r. wydana przez Starostę Gdańskiego.
 - układ drogowy - zgodnie z planem zagospodarowania
 - sieć energetyczna oświetleniowa - niezgodnie z planem zagospodarowania.
 - kanalizacja deszczowa - niezgodnie z planem zagospodarowania.

GEODETA URRAMNIONY
inż. Regina Władysław Spisiska
Nr upr. 6163

Poswiadcza się, że niniejszy dokument został opracowany w wyniku prac geodezyjnych i kartograficznych, których rezultaty zawiera operat techniczny wpisany do ewidencji materiałów państwowego zasobu geodezyjnego i kartograficznego.	
Organ prowadzący państwowy zasób geodezyjny i kartograficzny	
P.2204.20	191863
Identyfikator ewidencyjny materiału zasobu - operatu technicznego	30 04. 2019
Imię, nazwisko i podpis osoby reprezentującej organ	Data wpisania operatu technicznego do ewidencji materiałów zasobu
	Z W. STAROSTY

6642.3.1468.2019
Biuro Rad. Tech. i Przem. i Inż. w Pruszcz Gdańskim
KIEROWNICZKA
FUNKCJA
FUNKCJA

6014300.00
6540550.00