

DROGA WOJEWÓDZKA NR 698
odc. od km ~~19+970~~ do km ~~20+580~~
20+665 21+275

ARKUSZ NR 33

MARSZAŁEK
WOJEWÓDZTWA MAZOWIECKIEGO


ZATWIERDZENIE

NI.I. 5418-100... ważne do 31.12.07
Zatwierdzam do realizacji stałą organizację
ruchu w całości - ze zmianami. Termin wprowadzenia
niniejszej organizacji ruchu należy zgłosić do:
Departamentu Nieruchomości i Infrastruktury
03-718 Warszawa, ul. Ks. I. Kłopotowskiego 5 fax: 022/ 5974402

2006 -U6- 2 6


Z up. Marszałka Województwa

mgr inż. *Michał Lesiński*
Kierownik Biura Inżynierii Ruchu

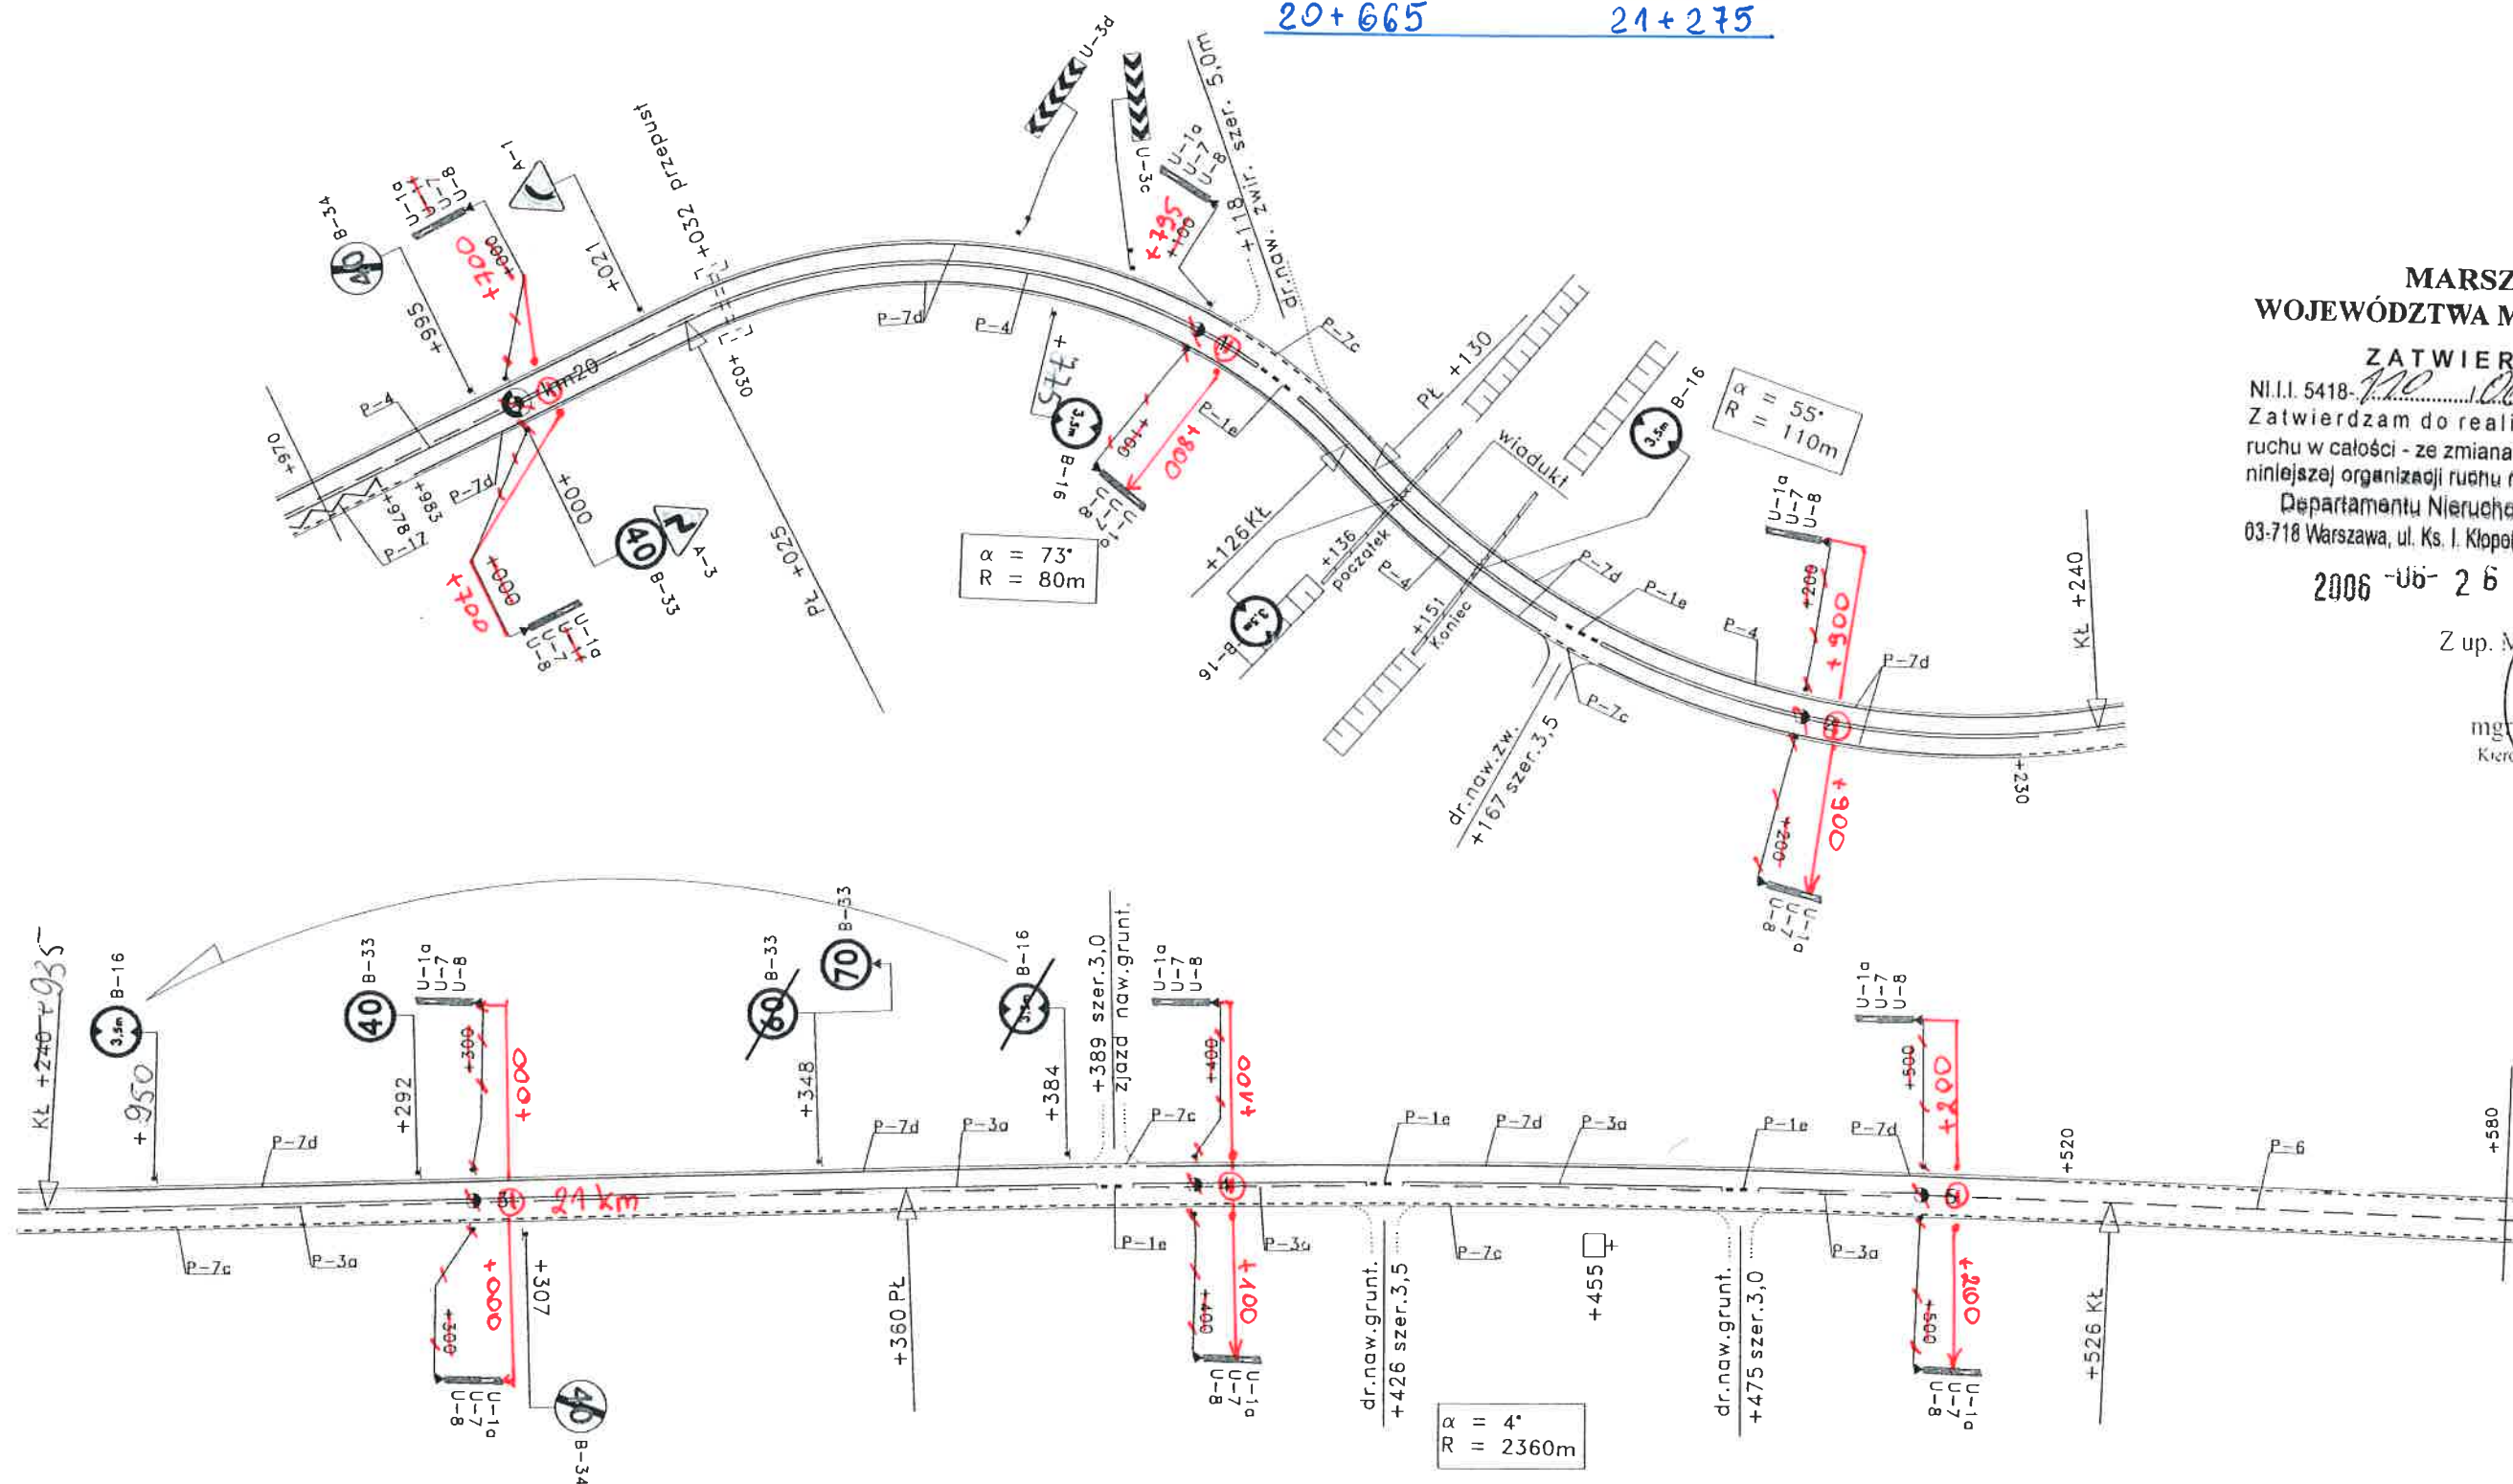

DROGA WOJEWÓDZKA NR 698
odc. od km ~~39+420~~ do km ~~40+010~~
40+115 40+705

ARKUSZ NR 73

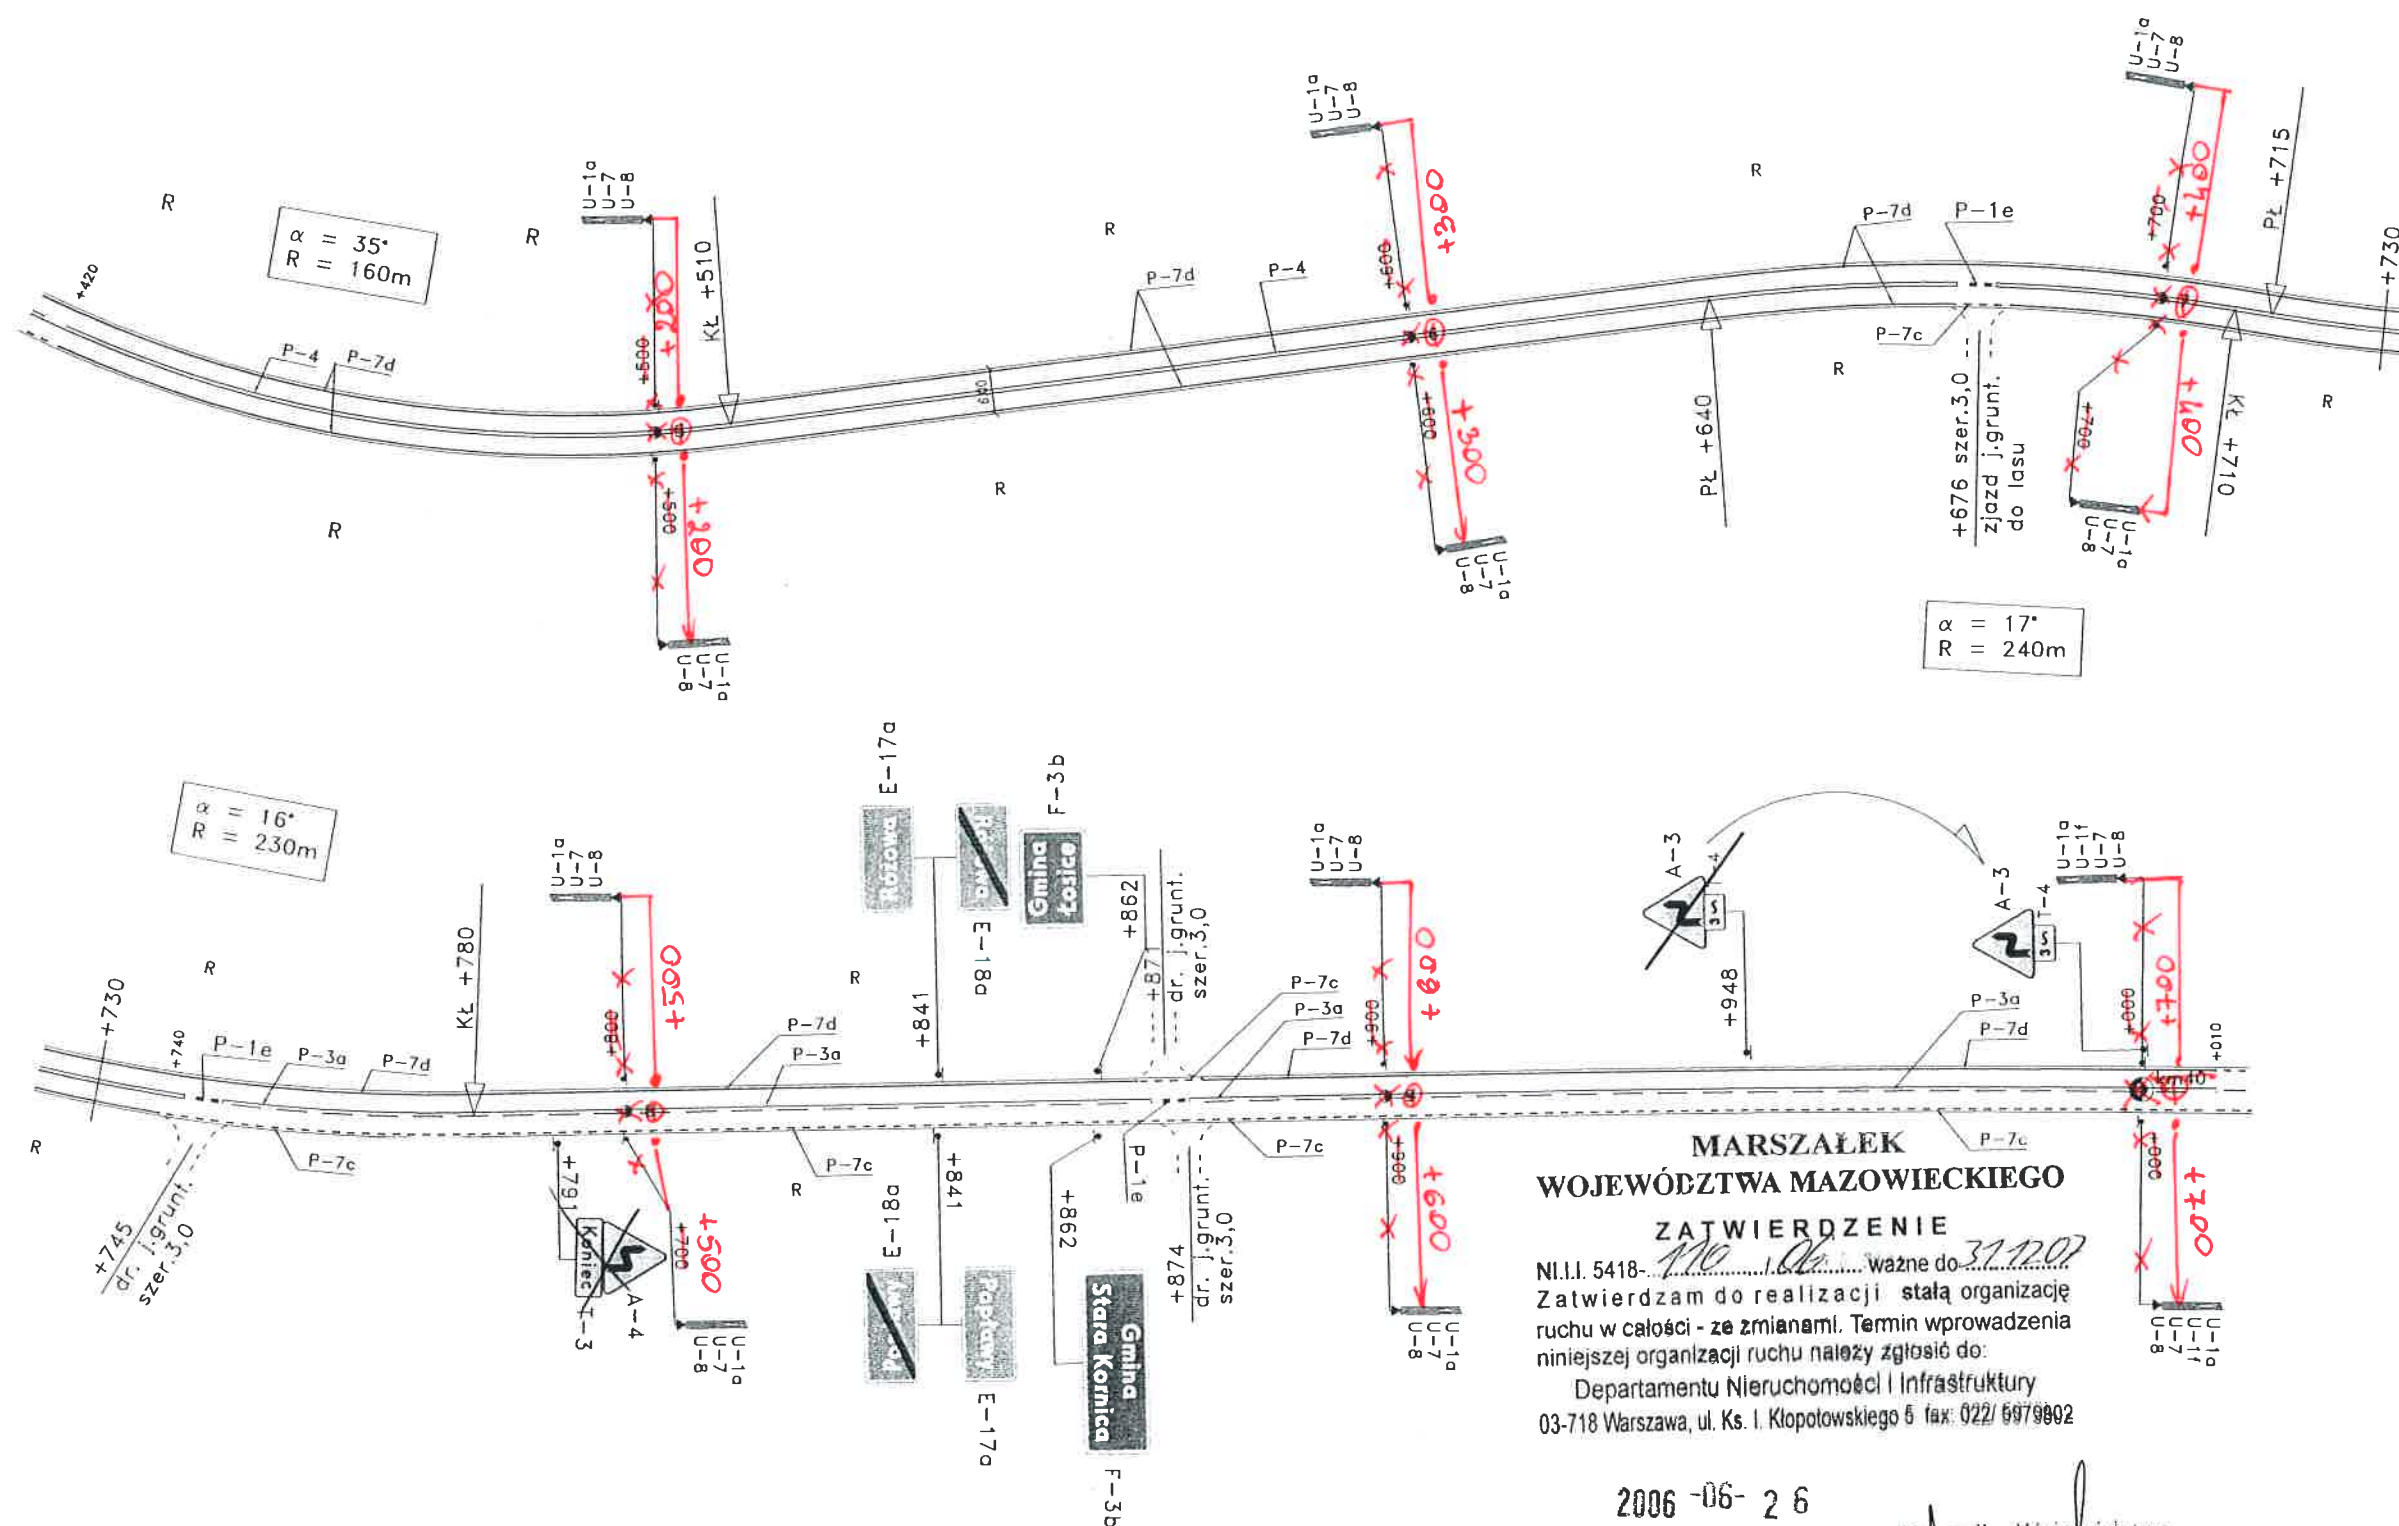

MARSZAŁEK
WOJEWÓDZTWA MAZOWIECKIEGO

ZATWIERDZENIE

NI.I. 5418-10... ważne do 31.12.07
Zatwierdzam do realizacji stałą organizację
ruchu w całości - ze zmianami. Termin wprowadzenia
niniejszej organizacji ruchu należy zgłosić do:
Departamentu Nieruchomości i Infrastruktury
03-718 Warszawa, ul. Ks. I. Kłopotowskiego 5 fax: 022/ 6979802

2006-06-26

Z up. Marszałka Województwa


mgr inż. Michał Łuski
Kierownik Biura Inżynierii Ruchu

Profil ARCADIS Polska

SKALA 1 : 1000

STRONA

83

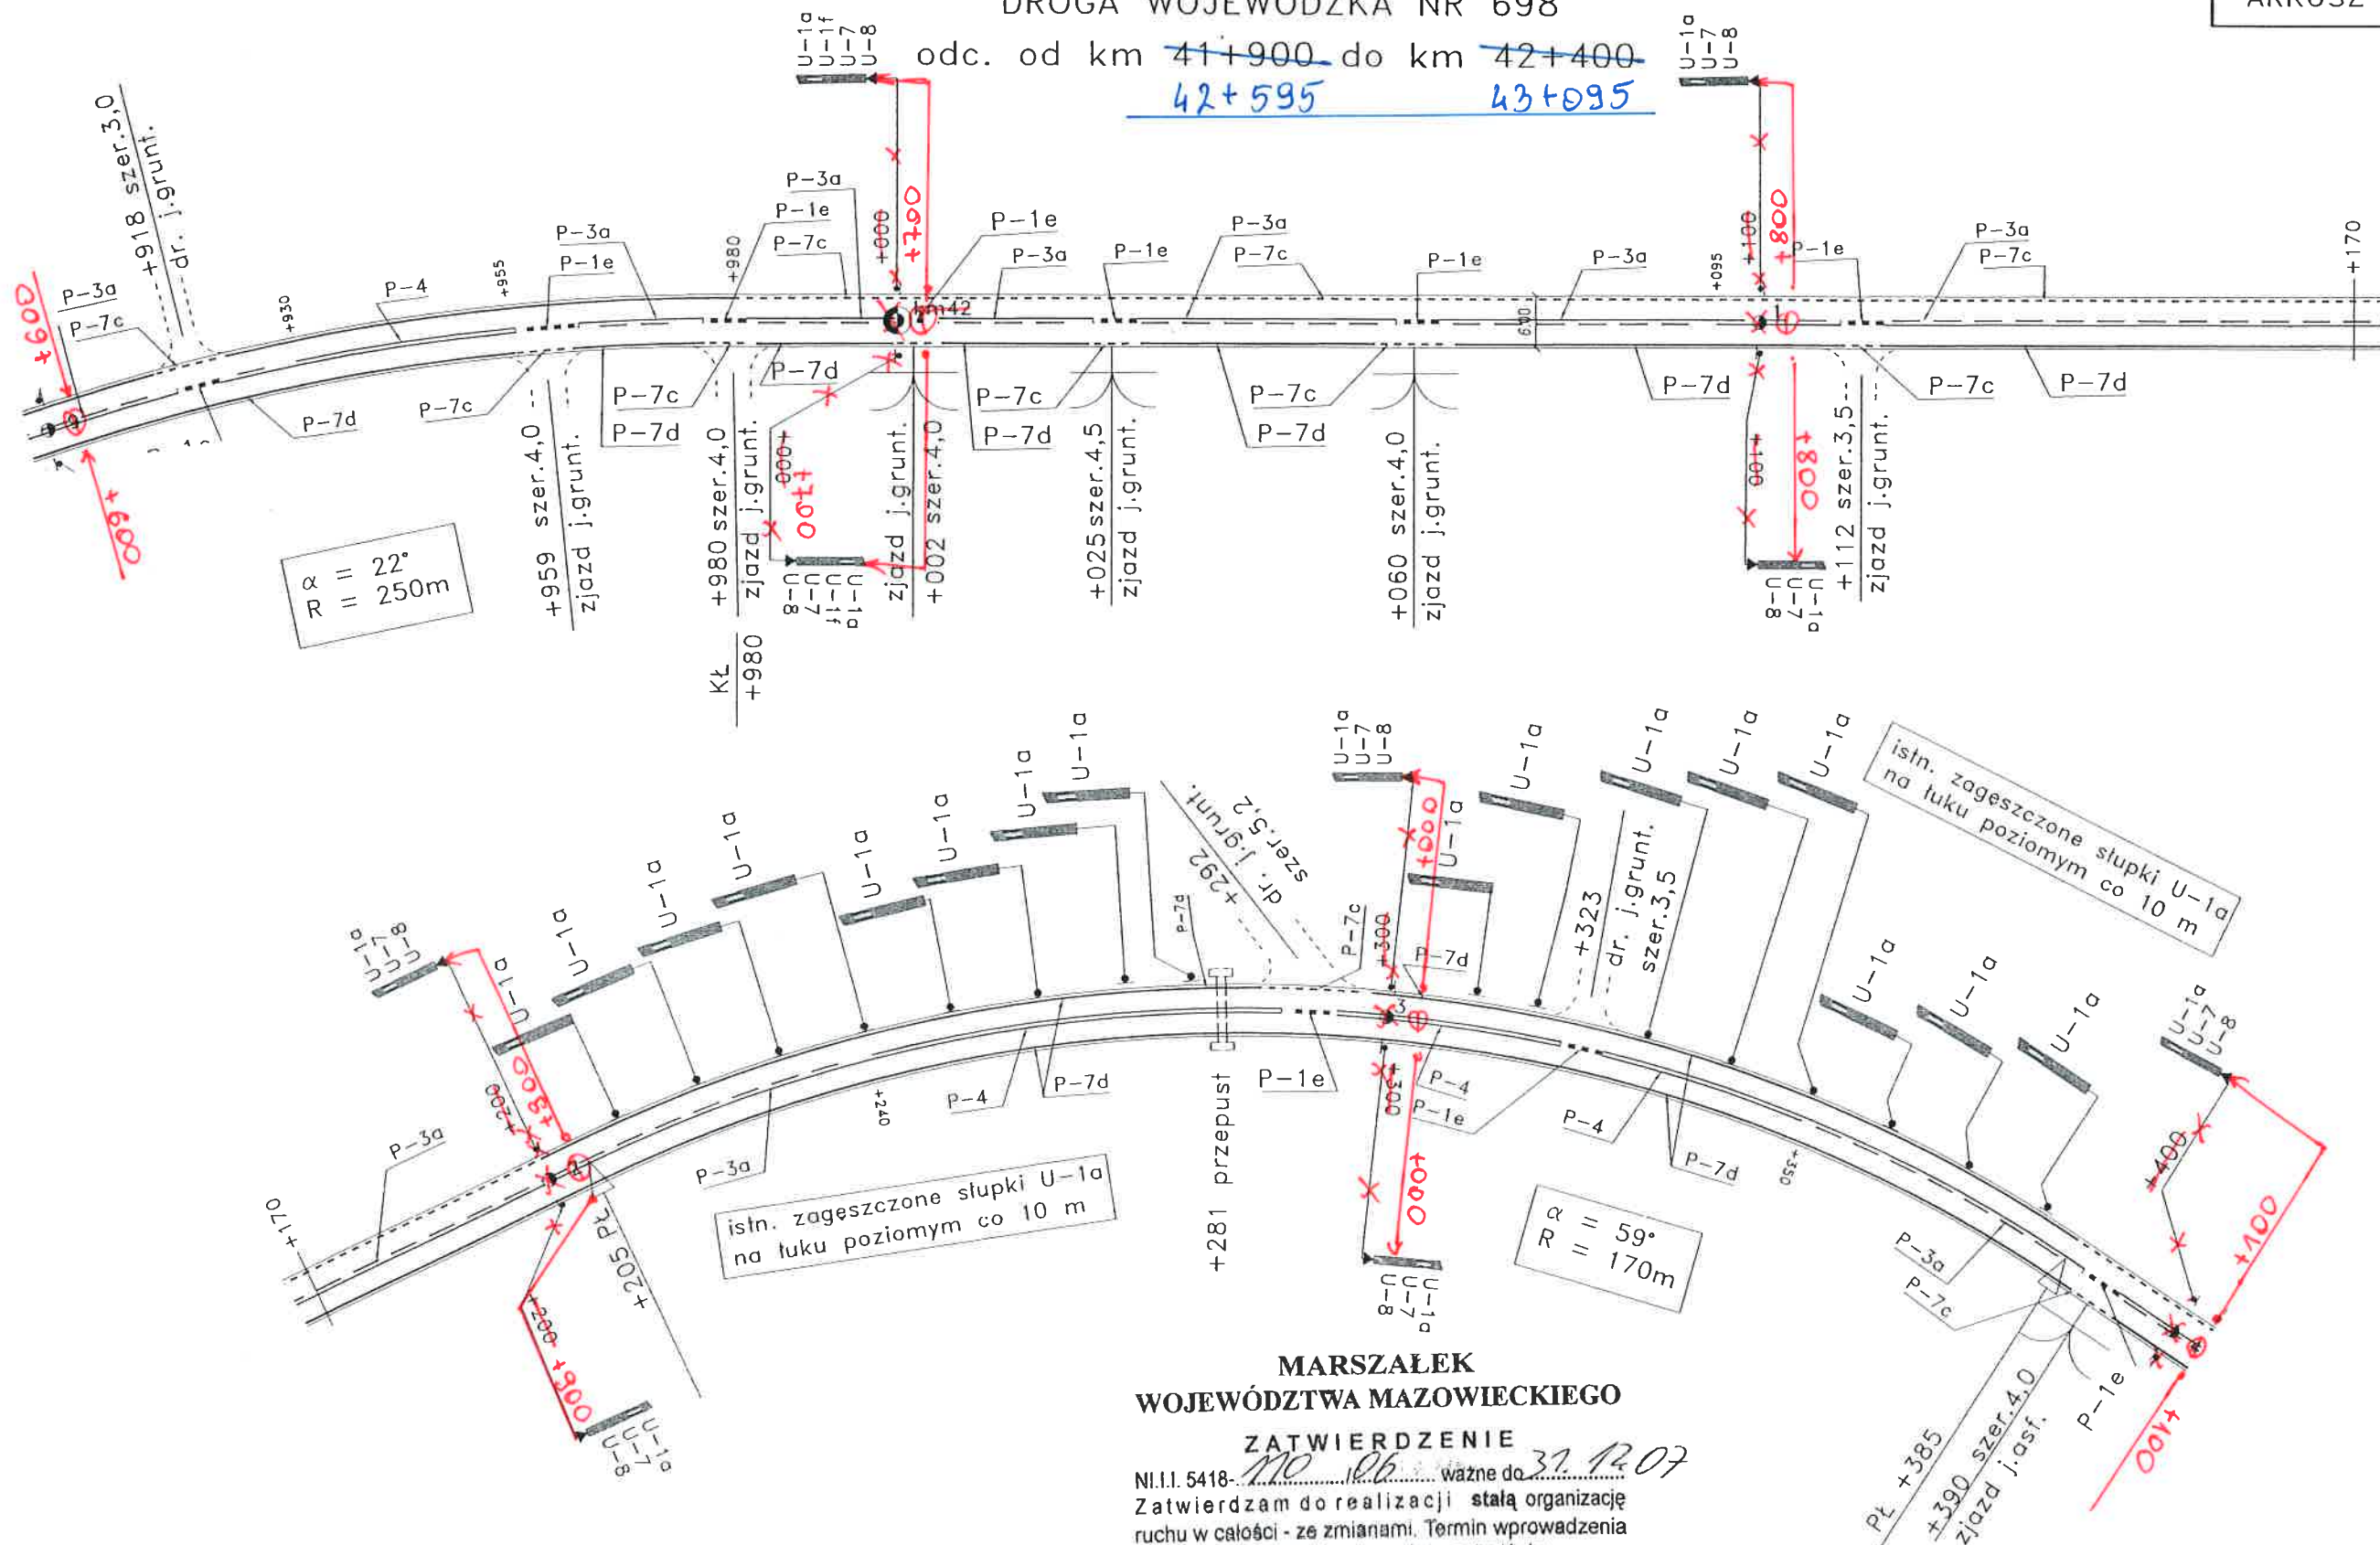odc. od km ~~41+900~~ do km ~~42+400~~
42+595 43+095MARSZAŁEK
WOJEWÓDZTWA MAZOWIECKIEGO

ZATWIERDZENIE

NI.I.1. 5418-.../.../... ważne do 31.12.07
 Zatwierdzam do realizacji stałą organizację
 ruchu w całości - ze zmianami. Termin wprowadzenia
 niniejszej organizacji ruchu należy zgłosić do:
 Departamentu Nieruchomości i Infrastruktury
 03-718 Warszawa, ul. Ks. I. Kłopotowskiego 5 fax: 022/ 6979882

2006-06-26


Z up. Marszałka Województwa

mgr inż. Michał Bestański
Kierownik Biura Inżynierii Ruchu
Profil
 Grupa ARCADIS Polska

SKALA 1 : 1000

STRONA

87

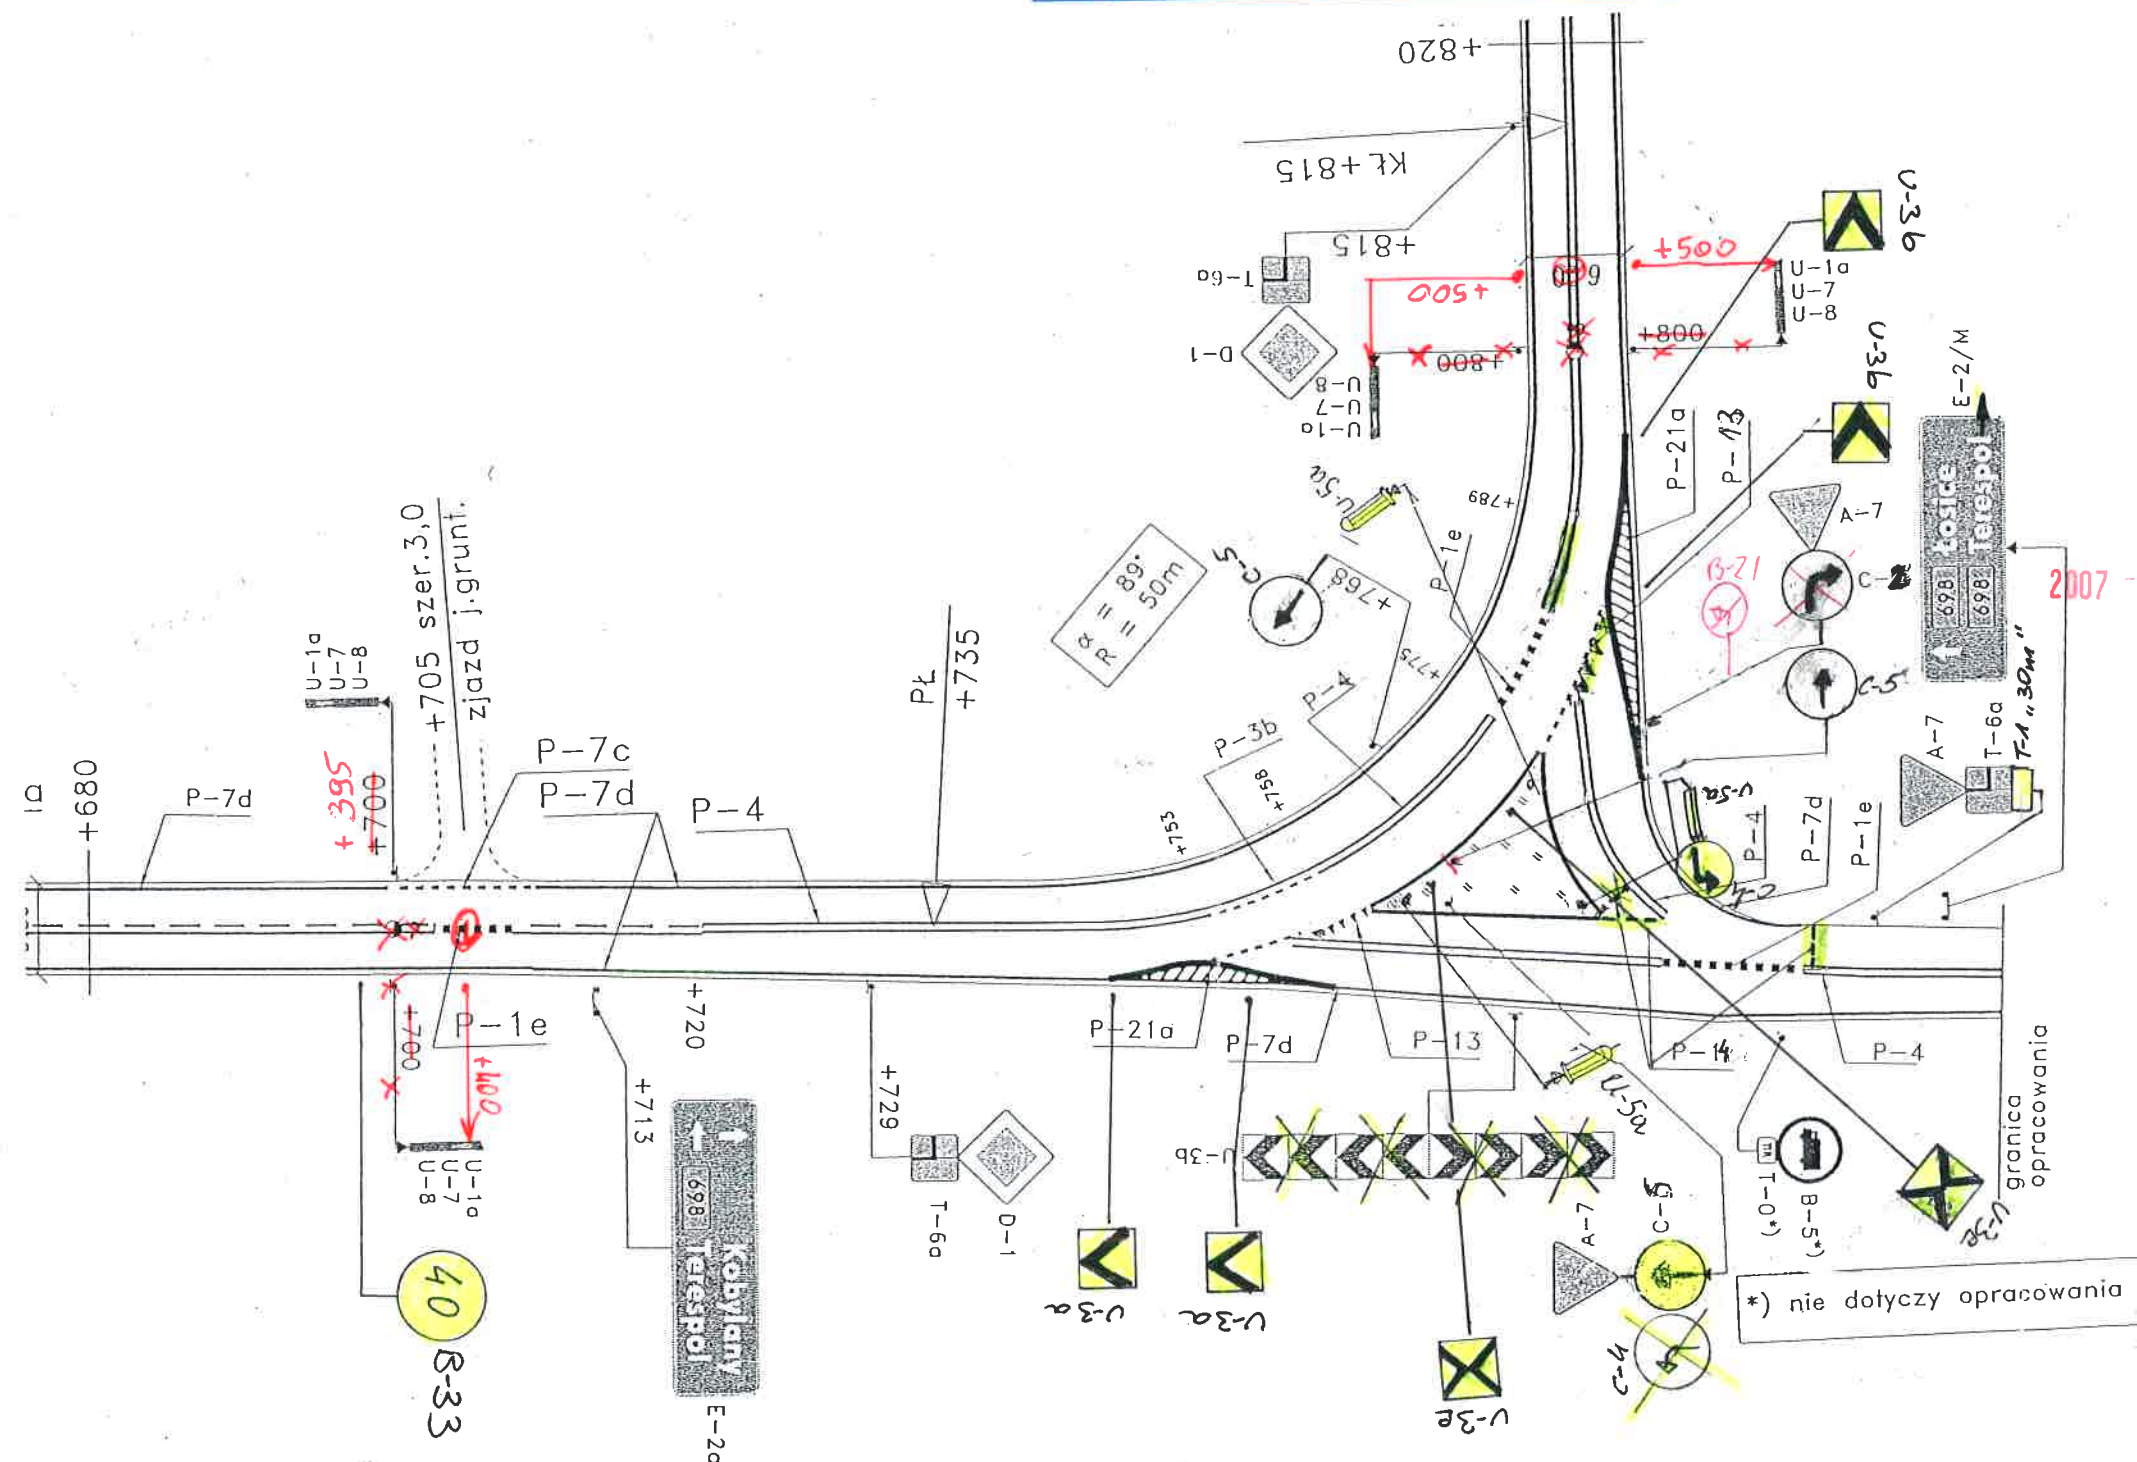

**MARSZAŁEK
WOJEWÓDZTWA MAZOWIECKIEGO**
ZATWIERDZENIE
NI.D.I. 5418-156/07 ważne do 30.12.08
Zatwierdzam do realizacji stałą organizację
ruchu w całości - ze zmianami. Termin wprowadzenia
niniejszej organizacji ruchu należy zgłosić do
Departamentu Nieruchomości i Infrastruktury
03-718 Warszawa, ul. Kasprzaka 15 fax 022/ 5879802

Z up. Marszałka Województwa

mgr inż. Michał Lesiński
Kierownik Biura Technicznego

2007-06-11

Proj. zmiany

Profil
Grupa ARCADIS Polska

SKALA 1 : 500

STRONA

89