


MARSZAŁEK
WOJEWÓDZTWA MAZOWIECKIEGO
Zatwierdzam do realizacji stałą organizację ruchu
w całości / w części / bez zmian / wprowadzeniu zmian.
Najpóźniej organizację ruchu należy wprowadzić do dnia 30.06.2013 r.
Terminą wprowadzenia organizacji ruchu należy zgłosić co
najpóźniej 7 dni przed wprowadzeniem organizacji ruchu do
Departamentu Nieruchomości i Infrastruktury
Zastępca Dyrektora Departamentu
Nieruchomości i Infrastruktury

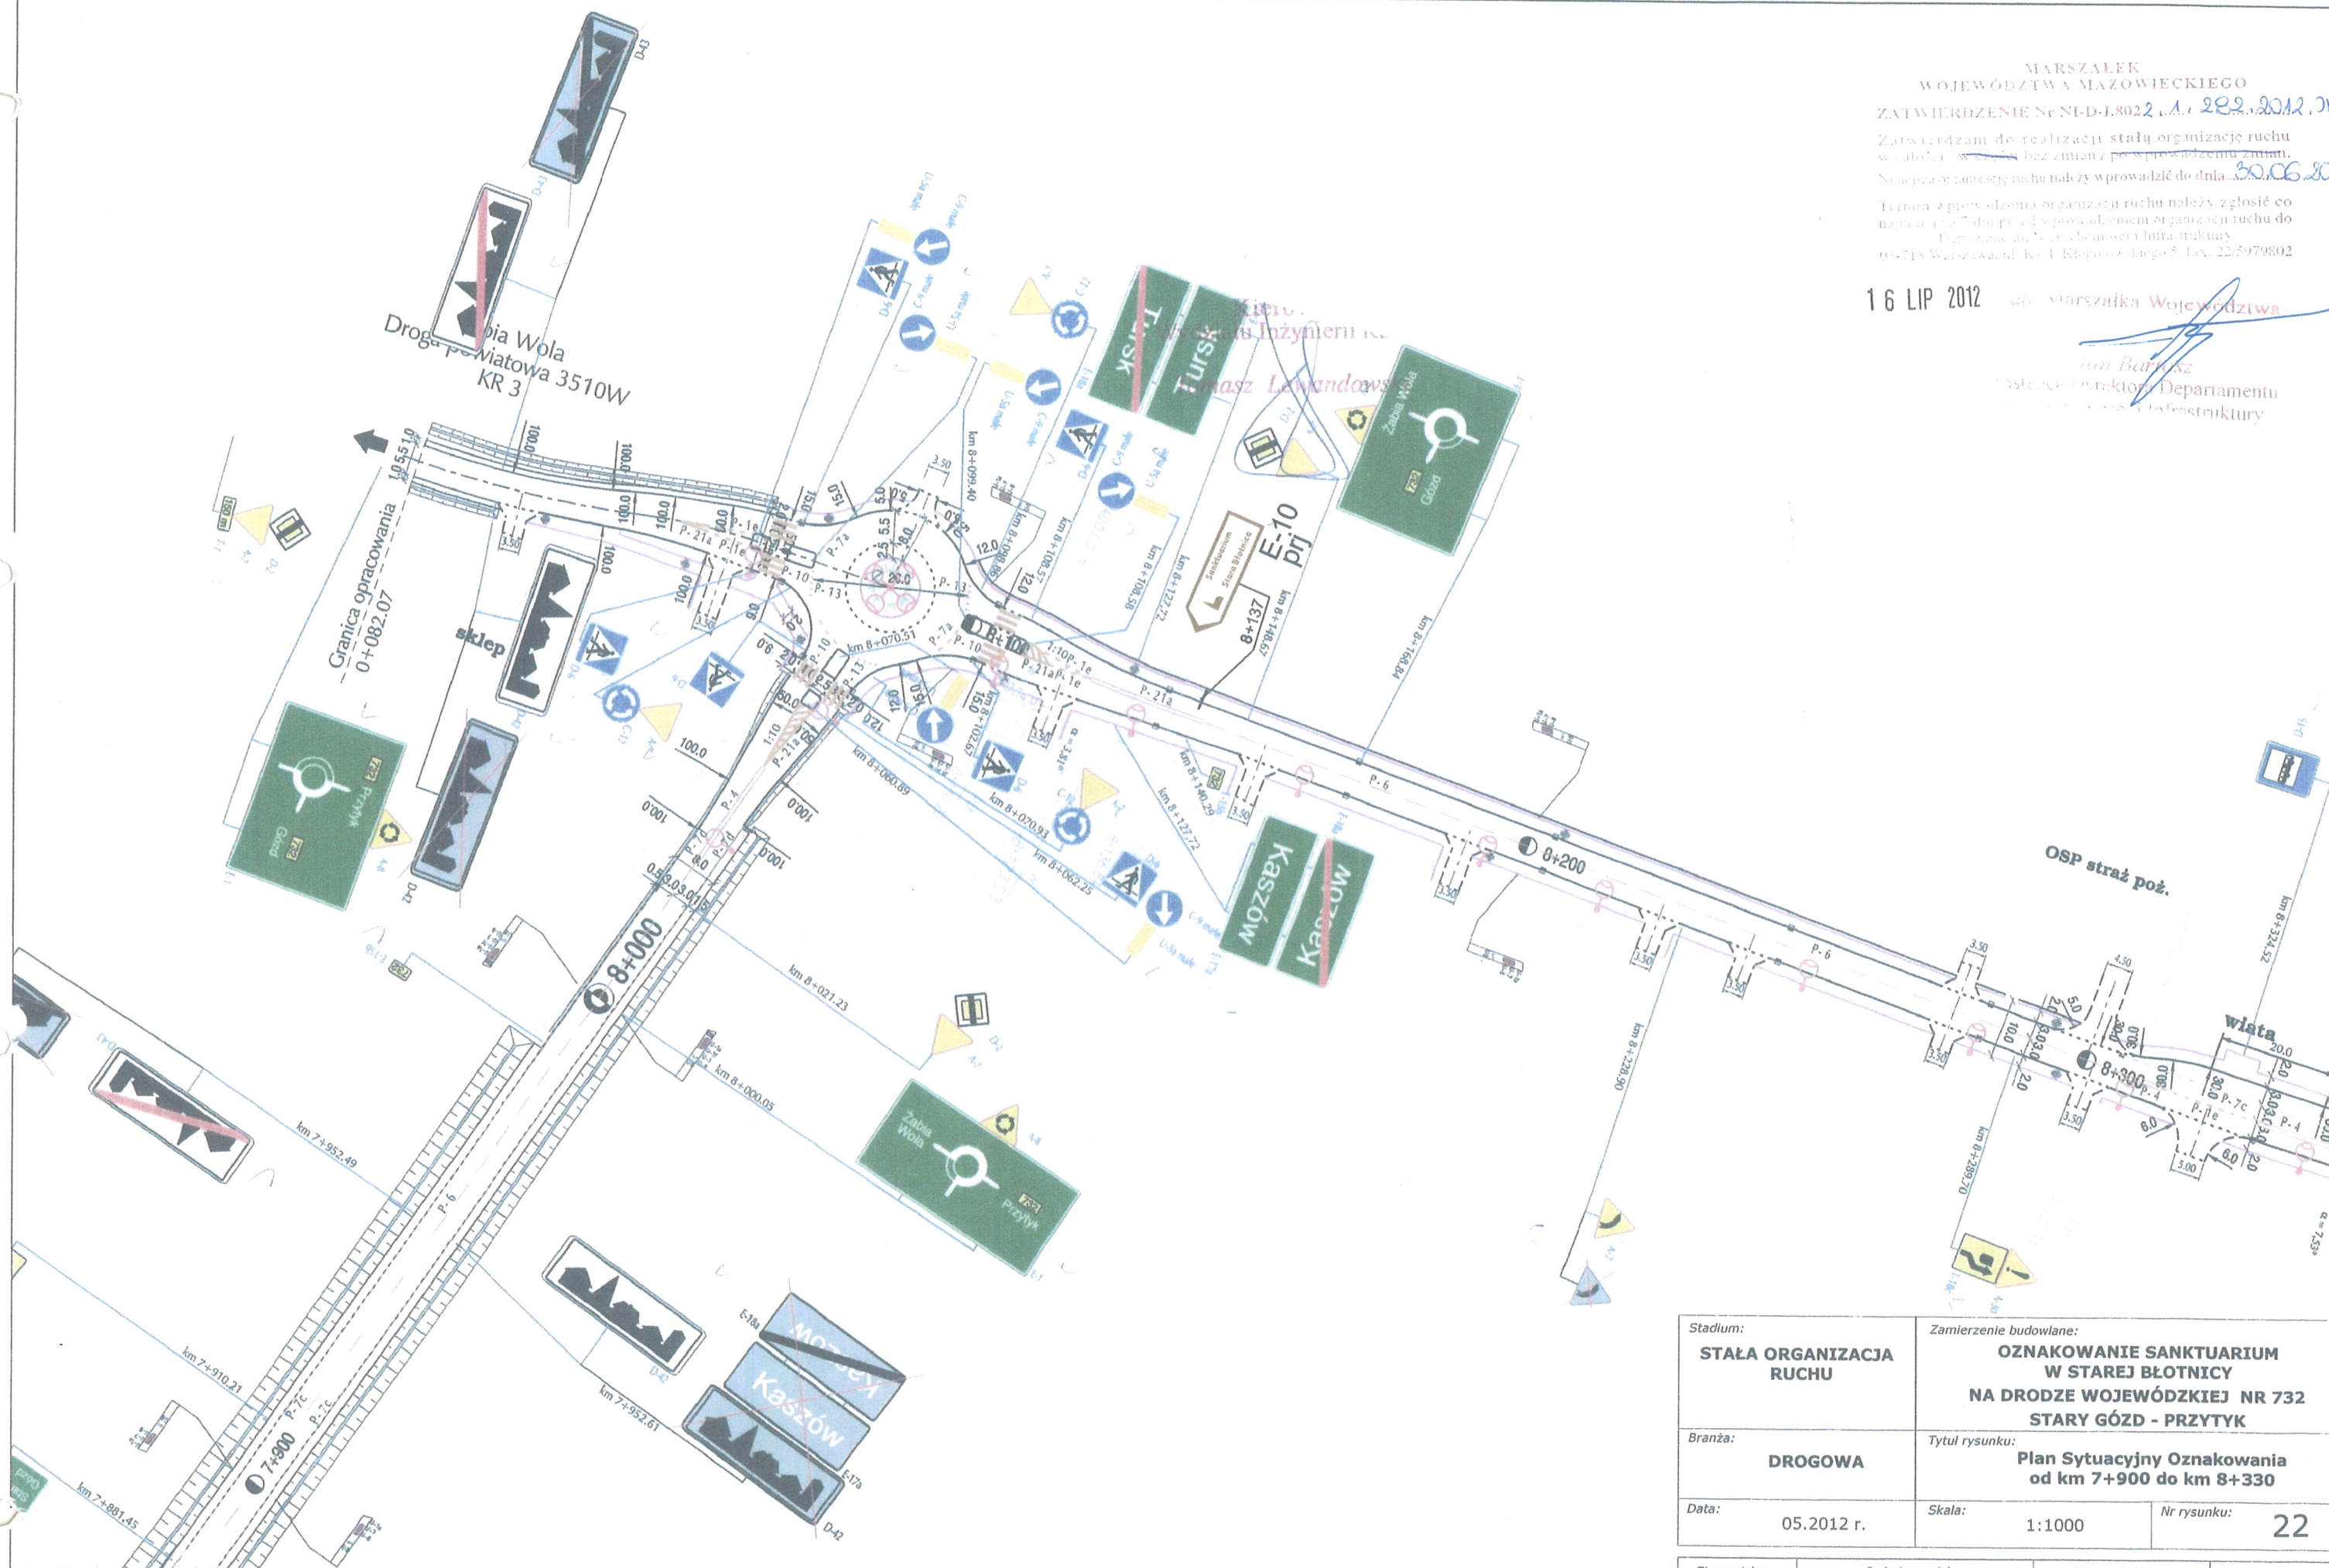

Stadium: STAŁA ORGANIZACJA RUCHU	Zamierzenie budowlane: OZNAKOWANIE SANKTUARIUM W STAREJ BŁOTNICY NA DRODZE WOJEWÓDZKIEJ NR 732 STARY GÓZD - PRZYTŹYK		
Branża: DROGOWA	Tytuł rysunku: Plan Sytuacyjny Oznakowania od km 7+900 do km 8+330		
Data: 05.2012 r.	Skala: 1:1000	Nr rysunku: 22	

Stanowisko	Imię i nazwisko	Uprawnienia	Podpis
Projektant	mgr inż. Grzegorz Nachyła	Budowlane do projektowania w specjalności drogowej bez ograniczeń MAZ/0278/POOD/04	

Jan Bartosz
Zastępca Dyrektora Departamentu
Nieruchomości i Infrastruktury

~~2007~~ -05- 1 4

mgr inż. ~~Michał Lesiński~~
Kierownik Biura Inżynierii Ruchu

mgr inż. Mariusz Kozera

Zastępca Dyrektora Departamentu
Nieruchomości i Infrastruktury

Wymiary znaków "małych", "średnich" określono w opisie technicznym

Nr rys.	23
---------	----

2009-04-28

MARSZAŁEK
WOJEWÓDZTWA MAZOWIECKIEGO

ZATWIERDZENIE

NI.D.I. 5418-111/07 ważne do 31.12.2008
Zatwierdzam do realizacji stałą organizację
ruchu w całości - ze zmianami. Termin wprowadzenia
niniejszej organizacji ruchu należy zgłosić do:
Departamentu Nieruchomości i Infrastruktury
03-718 Warszawa, ul. Ks. I. Kłopotowskiego 5 fax: 022/5979802

Za zgodności z projektem
ds. Inwestycji
Mazowieckiego Zarządu Dróg Wojewódzkich
w Warszawie
mgr inż. Mariusz Kozera

Z up. Marszałka Województwa
mgr inż. Mariusz Lesiński
Kierownik Biura Inżynierii Ruchu

2007-05-14

MARSZAŁEK
WOJEWÓDZTWA MAZOWIECKIEGO

ZATWIERDZENIE

NI.D.I. 5418-166/09 ważne do 31.12.2010
Zatwierdzam do realizacji stałą organizację
ruchu w całości - ze zmianami. Termin wprowadzenia
niniejszej organizacji ruchu należy zgłosić do:
Departamentu Nieruchomości i Infrastruktury
03-718 Warszawa, ul. Ks. I. Kłopotowskiego 5 fax: 022/5979802

2009-05-28

z up. Marszałka Województwa

Jani Bartosz
Zastępca Dyrektora Departamentu
Nieruchomości i Infrastruktury

MARSZAŁEK
WOJEWÓDZTWA MAZOWIECKIEGO

ZATWIERDZENIE Nr NI-D-1.802

Zatwierdzam do realizacji stałą organizację ruchu
w całości / w części bez zmian / po wprowadzeniu zmian.
Niniejszą organizację ruchu należy wprowadzić do dnia 20.09.2012 r.
Termin wprowadzenia organizacji ruchu należy zgłosić co
najmniej na 7 dni przed wprowadzeniem organizacji ruchu do
Departamentu Nieruchomości i Infrastruktury
03-718 Warszawa, ul. Ks. I. Kłopotowskiego 5, fax: 22/5979802

27 SIE 2012

z up. Marszałka Województwa

Jani Bartosz
Zastępca Dyrektora Departamentu
Nieruchomości i Infrastruktury

UWAGI:
Wymiary znaków "małych", "średnich" określono w opisie technicznym

Temat:	PROJEKT WYKONAWCZY PRZEBUDOWY DROGI WOJEWÓDZKIEJ NR 732 STARY GÓZD - PRZYTYK od km 0+474,10 do km 16+536,79 na terenie gmin Stara Błotnica i Przytyk, powiatów: radomskiego i białobrzeskiego.		
	Nazwa rysunku:	Organizacja ruchu	Skala: 1:1000
		Nr rys.	24

MARSZAŁEK
WOJEWÓDZTWA MAZOWIECKIEGO
ZATWIERDZENIE Nr NI-D-1.802 *2.1. 555. 2012. 314*
Zatwierdzam do realizacji stałą organizację ruchu
w całości / w części bez zmian / po wprowadzeniu zmian
Niniejszą organizację ruchu należy wprowadzić do dnia *30.09.11.1.*
Termin wprowadzenia organizacji ruchu należy zgłosić co
najmniej na 7 dni przed wprowadzeniem organizacji ruchu do
Departamentu Nieruchomości i Infrastruktury
03-718 Warszawa, ul. Ks. I. Kłopotowskiego 5, fax. 22/5979802

27 SIE 2012

z up. Marszałka Województwa
Jan Bartosz
Zastępca Dyrektora Departamentu
Nieruchomości i Infrastruktury

MARSZAŁEK
WOJEWÓDZTWA MAZOWIECKIEGO
ZATWIERDZENIE
NI.D.I. 5418- *166* / *09* ważne do *31.12.2010 r.*
Zatwierdzam do realizacji stałą organizację
ruchu w całości - ze zmianami. Termin wprowadzenia
niniejszej organizacji ruchu należy zgłosić do:
Departamentu Nieruchomości i Infrastruktury
03-718 Warszawa, ul. Ks. I. Kłopotowskiego 5 fax: 022/ 5979802

2009 -05- 26

z up. Marszałka Województwa
Jan Bartosz
Zastępca Dyrektora Departamentu
Nieruchomości i Infrastruktury

MAZOWIECKI
ZARZĄD DRÓG WOJEWÓDZKICH
w Warszawie
ul. Kruczkowskiego 3, 00-360 Warszawa
tel. 628-31-73, fax 628-31-74

Za zgodność z oryginałem

2009 -04- 28

Zastępca Dyrektora
ds. Inwestycji
Mazowieckiego Zarządu Dróg Wojewódzkich
w Warszawie

Mariusz Kozera
mgr inż. Mariusz Kozera

2007 -05- 14

MARSZAŁEK
WOJEWÓDZTWA MAZOWIECKIEGO
ZATWIERDZENIE
NI.D.I. 5418- *111* / *07* ważne do *31.12.2009*
Zatwierdzam do realizacji stałą organizację
ruchu w całości - ze zmianami. Termin wprowadzenia
niniejszej organizacji ruchu należy zgłosić do:
Departamentu Nieruchomości i Infrastruktury
03-718 Warszawa, ul. Ks. I. Kłopotowskiego 5 fax: 022/ 5979802

Z up. Marszałka Województwa

mgr inż. Michał Lesiński
Kierownik Biura Inżynierii Ruchu

Temat: <i>rozbudowa</i> PROJEKT WYKONAWCZY PRZEBUDOWY DROGI WOJEWÓDZKIEJ NR 732 STARY GÓZD - PRZYTYK od km 0+474,10 do km 16+536,79 na terenie gmin Stara Błotnica i Przytyk, powiatów: radomskiego i białobrzeskiego.		
Nazwa rysunku:	Organizacja ruchu	Skala: 1:1000
		Nr rys. 25

MARSZAŁEK
WOJEWÓDZTWA MAZOWIECKIEGO
ZATWIERDZENIE Nr NI-D-I.802

2.1.355.2012.34
Zatwierdzam do realizacji stałą organizację ruchu
w całości /w części bez zmian/ po wprowadzeniu zmian
Niniejszą organizację ruchu należy wprowadzić do dnia 20.06.14 r.
Termin wprowadzenia organizacji ruchu należy zgłosić co
najmniej na 7 dni przed wprowadzeniem organizacji ruchu do
Departamentu Nieruchomości i Infrastruktury
03-718 Warszawa, ul. Ks. I. Kłopotowskiego 5, fax: 22/5979802

27 SIE 2012

z up. Marszałka Województwa

Jan Bartosz
Zastępca Dyrektora Departamentu
Nieruchomości i Infrastruktury

MARSZAŁEK
WOJEWÓDZTWA MAZOWIECKIEGO


ZATWIERDZENIE

NI.D.I. 5418-166-09-31.12.2010 r.
Zatwierdzam do realizacji stałą organizację
ruchu w całości - ze zmianami. Termin wprowadzenia
niniejszej organizacji ruchu należy zgłosić do:
Departamentu Nieruchomości i Infrastruktury
03-718 Warszawa, ul. Ks. I. Kłopotowskiego 5 fax: 022/5979802

2009-05-26

z up. Marszałka Województwa

Jan Bartosz
Zastępca Dyrektora Departamentu
Nieruchomości i Infrastruktury

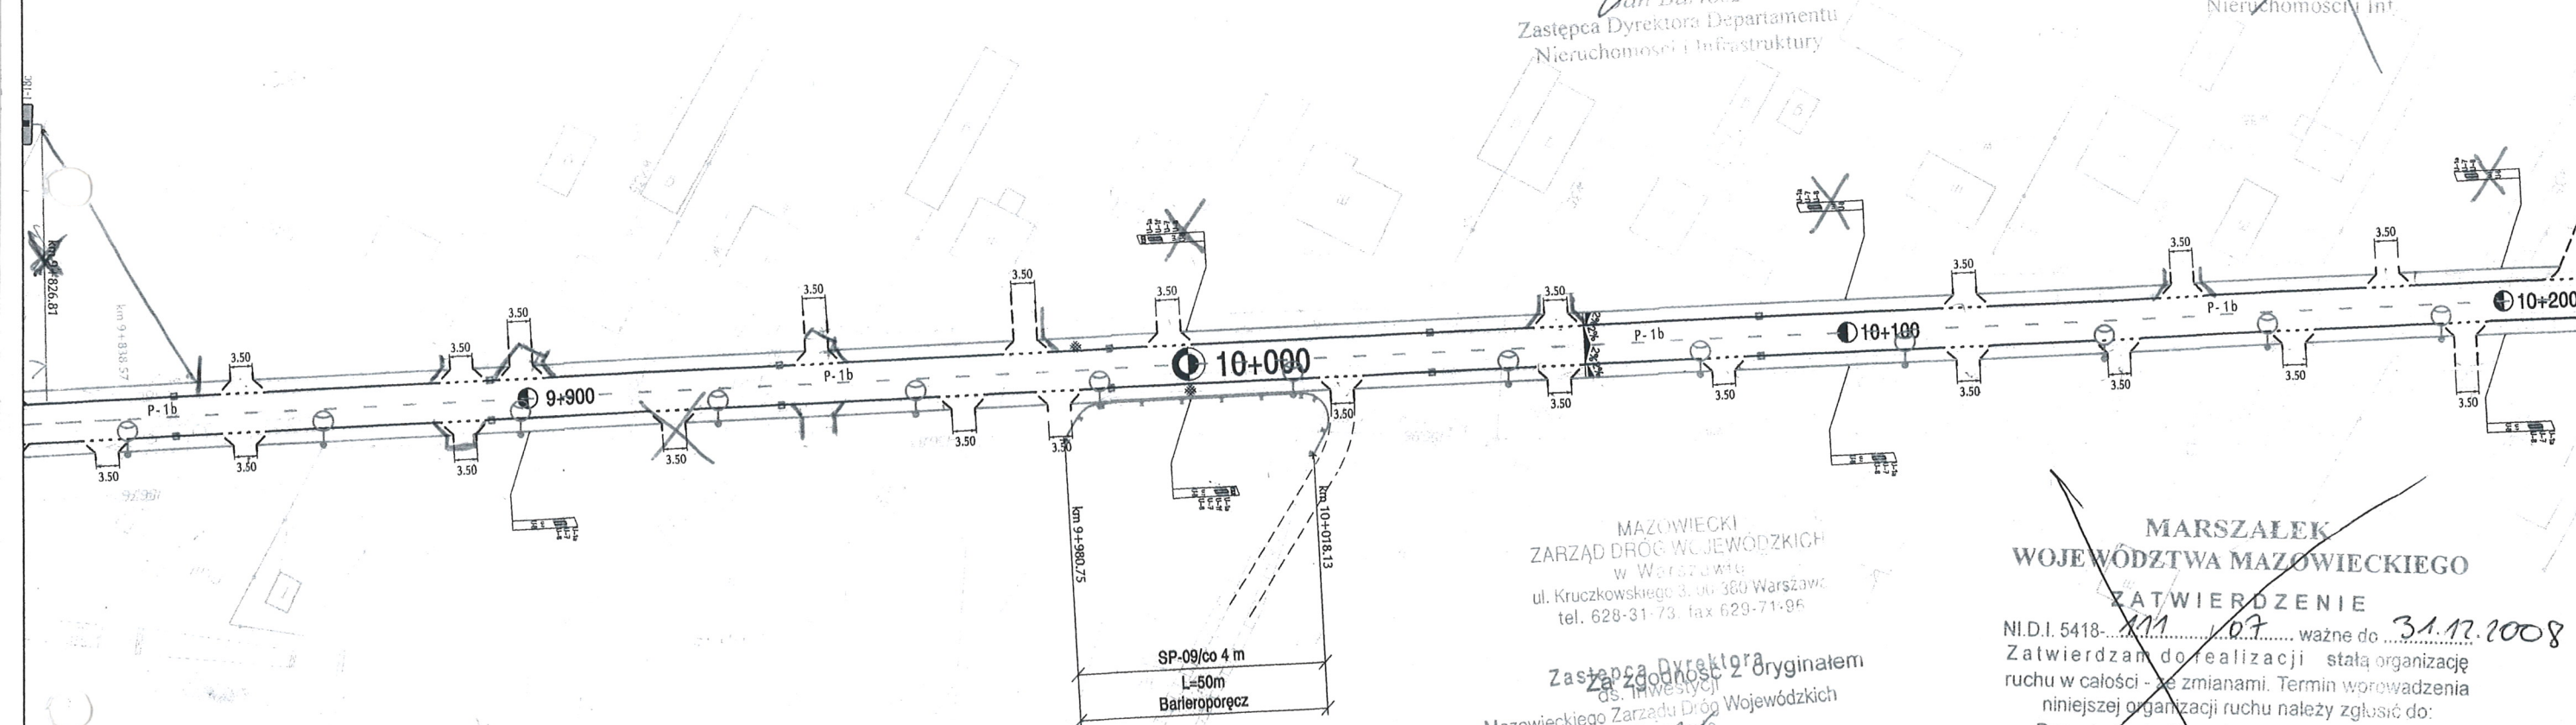

MAZOWIECKI
ZARZĄD DRÓG WOJEWÓDZKICH
w Warszawie
ul. Kruczkowskiego 3, 00-380 Warszawa
tel. 628-31-73, fax 629-71-96

Zastępca Dyrektora ds. Inwestycji
Mazowieckiego Zarządu Dróg Wojewódzkich
w Warszawie

mgr inż. Mariusz Kozera

2009-04-28

MARSZAŁEK
WOJEWÓDZTWA MAZOWIECKIEGO

ZATWIERDZENIE

NI.D.I. 5418-111-07-31.12.2008
Zatwierdzam do realizacji stałą organizację
ruchu w całości - ze zmianami. Termin wprowadzenia
niniejszej organizacji ruchu należy zgłosić do:
Departamentu Nieruchomości i Infrastruktury
03-718 Warszawa, ul. Ks. I. Kłopotowskiego 5 fax: 022/5979802

2007-05-14

z up. Marszałka Województwa

mgr inż. Michał Lesiński
Kierownik Biura Inżynierii Ruchu

Temat: rozbudowa PROJEKT WYKONAWCZY
PRZEBUDOWY DROGI WOJEWÓDZKIEJ NR 732
STARY GÓZD - PRZYTOK od km 0+474,10 do km 16+536,79
na terenie gmin Stara Błotnica i Przytyk, powiatów: radomskiego i białobrzeskiego.

Nazwa
rysunku:

Organizacja ruchu

Skala:
1:1000

Nr rys.
27

**MARSZAŁEK
WOJEWÓDZTWA MAZOWIECKIEGO**

ZATWIERDZENIE

N.I.D.I. 5418-177/07 ważne do 31.12.2008
Zatwierdzam do realizacji stałą organizację
ruchu w całości - ze zmianami. Termin wprowadzenia
niniejszej organizacji ruchu należy zgłosić do:
Departamentu Nieruchomości i Infrastruktury
03-718 Warszawa, ul. Ks. I. Kłopotowskiego 5 fax: 022/ 5979802

Z up. Marszałka Województwa

2007-05-14

mgr inż. Michał Łukowski
Kierownik Biura Inżynierii Ruchu

MAZOWIECKI
ZARZĄD DRÓG WOJEWÓDZKICH
w Warszawie
ul. Kruczkowskiego 3, 00-380 Warszawa
tel. 628-31-73, fax 629-71-94

Za zgodność z oryginałem

2009-04-28

Zastępca Dyrektora
ds. Inwestycji
Mazowieckiego Zarządu Dróg Wojewódzkich
w Warszawie

mgr inż. Mariusz Kozera

**MARSZAŁEK
WOJEWÓDZTWA MAZOWIECKIEGO**

ZATWIERDZENIE

N.I.D.I. 5418-166/09 ważne do 31.12.2010
Zatwierdzam do realizacji stałą organizację
ruchu w całości - ze zmianami. Termin wprowadzenia
niniejszej organizacji ruchu należy zgłosić do:
Departamentu Nieruchomości i Infrastruktury
03-718 Warszawa, ul. Ks. I. Kłopotowskiego 5 fax: 022/ 5979802

2009-05-26

Z up. Marszałka Województwa

mgr inż. Bartosz
Zastępca Dyrektora ds. Inwestycji
Nieruchomości i Infrastruktury


27 SIE 2012

Z up. Marszałka Województwa

mgr inż. Bartosz
Zastępca Dyrektora Departamentu
Nieruchomości i Infrastruktury

WOJEWÓDZTWA MAZOWIECKIEGO
ZATWIERDZENIE Nr N.I.D.I. 5418-166/09
Zatwierdzam do realizacji stałą organizację ruchu
w całości / w części bez zmian / po wprowadzeniu zmian
Niniejszą organizację ruchu należy wprowadzić do dnia 30.09.14r.
Termin wprowadzenia organizacji ruchu należy zgłosić co
najmniej na 7 dni przed wprowadzeniem organizacji ruchu do
Departamentu Nieruchomości i Infrastruktury
03-718 Warszawa, ul. Ks. I. Kłopotowskiego 5, fax: 22/5979802

Temat: PROJEKT WYKONAWCZY PRZEBUDOWY DRÓGI WOJEWÓDZKIEJ NR 732 STARY GÓZD - PRZYTOK od km 0+474,10 do km 16+536,79 na terenie gmin Stara Błotnica i Przytok, powiatów: radomskiego i białobrzskiego.		Nazwa rysunku: Organizacja ruchu		Skala: 1:1000	Nr rys. 28
---	--	--	--	-------------------------	----------------------

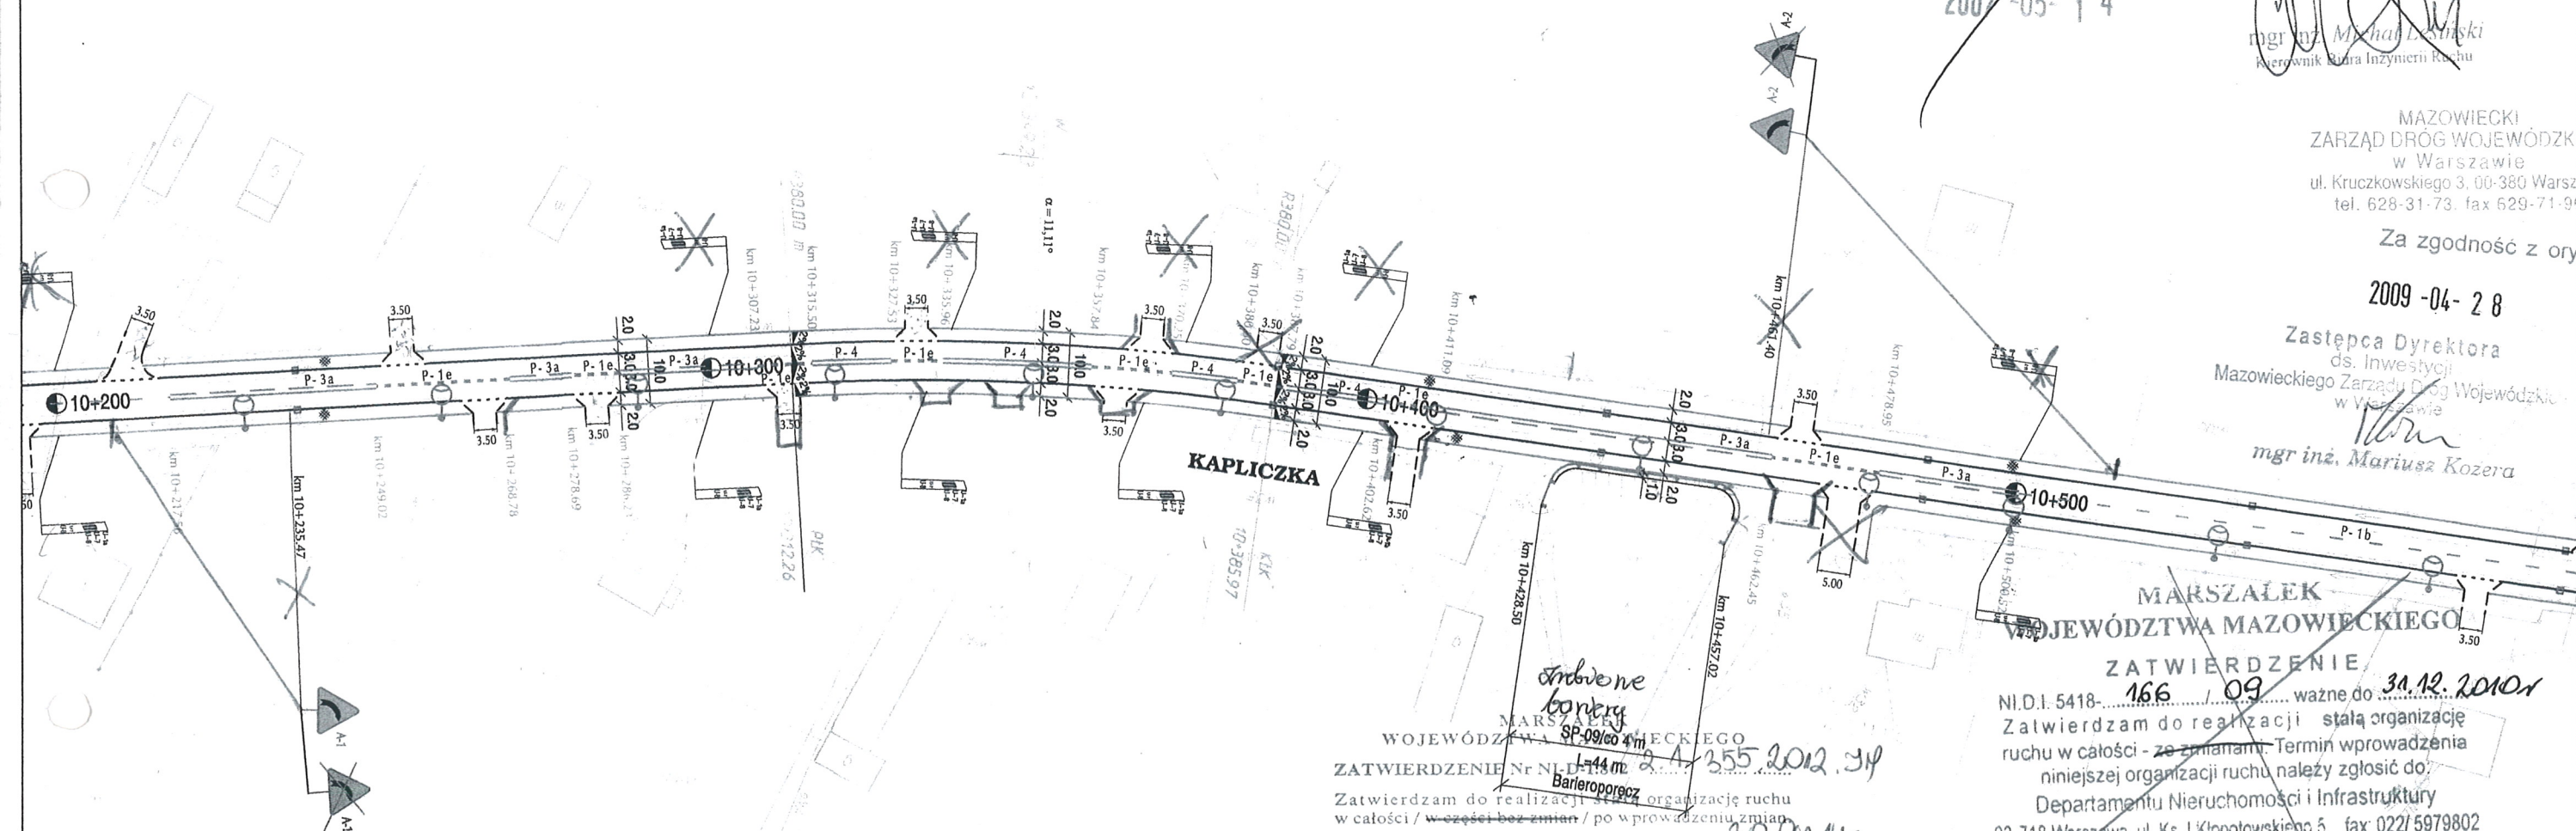

MARSZAŁEK
WOJEWÓDZTWA MAZOWIECKIEGO

ZATWIERDZENIE

NI.D.I. 5418-111/07 ważne do 31.12.2008
Zatwierdzam do realizacji stałą organizację
ruchu w całości - ze zmianami. Termin wprowadzenia
niniejszej organizacji ruchu należy zgłosić do:
Departamentu Nieruchomości i Infrastruktury
03-718 Warszawa, ul. Ks. I. Kłopotowskiego 5 fax: 022/5979802

2007-05-14


Z up. Marszałka Województwa

mgr inż. Michał Lesiński
Kierownik Działu Inżynierii Ruchu

MAZOWIECKI
ZARZĄD DRÓG WOJEWÓDZKICH
w Warszawie
ul. Kruczkowskiego 3, 00-380 Warszawa
tel. 628-31-73, fax 629-71-96

Za zgodność z oryginałem

2009-04-28

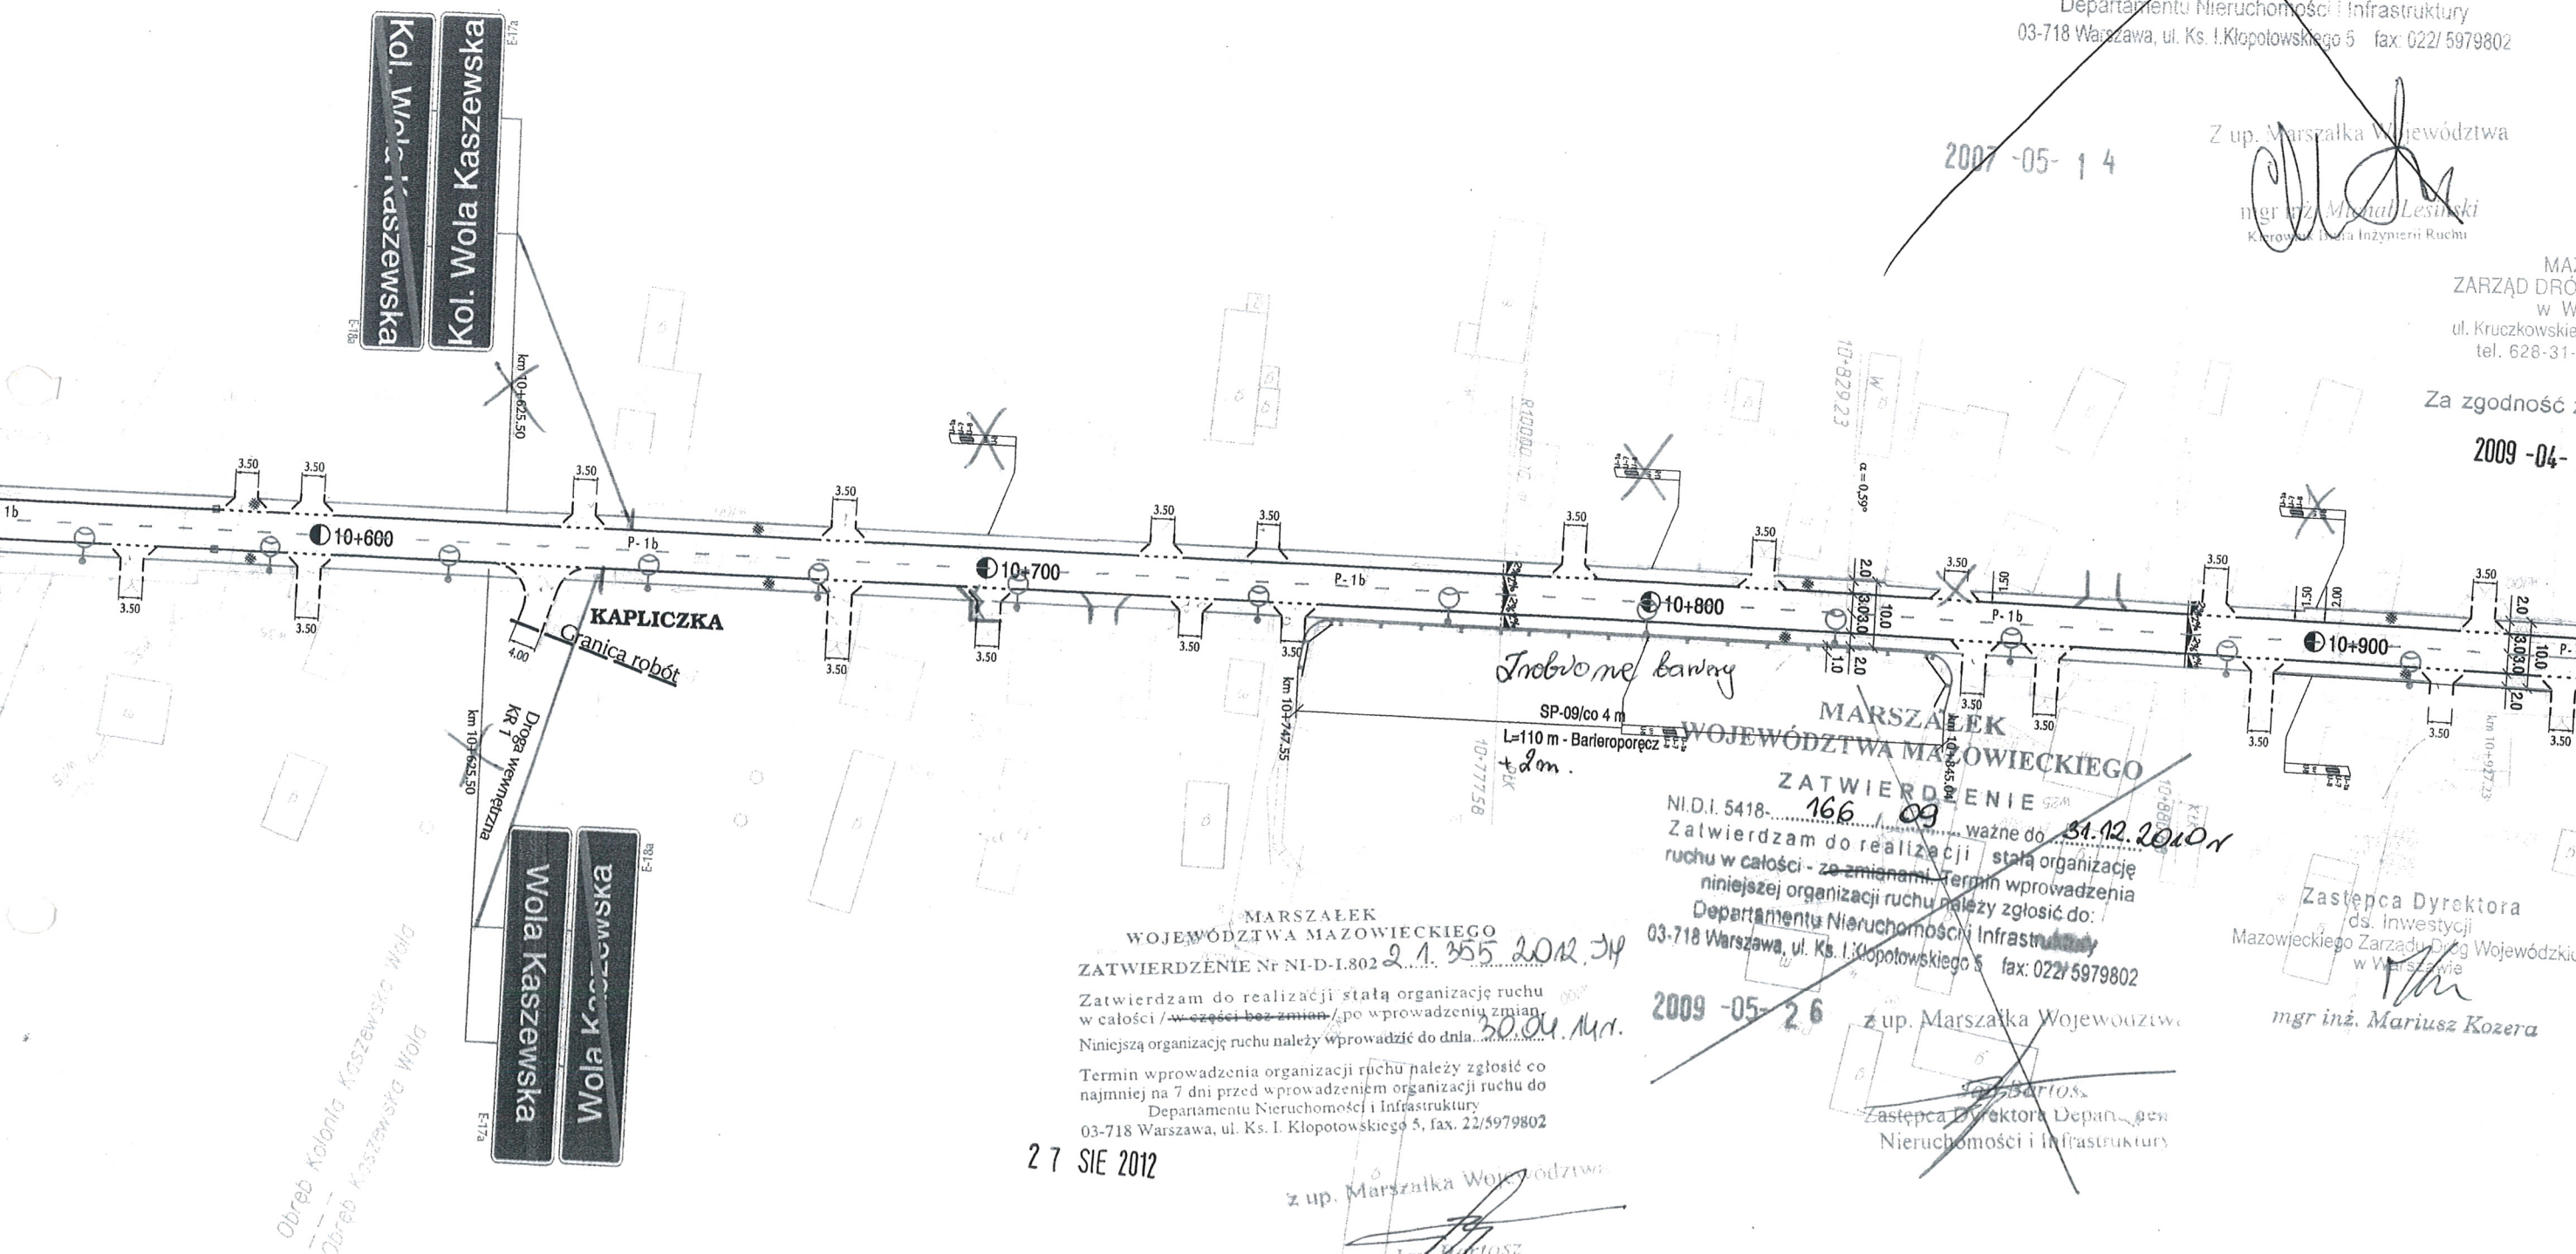

MARSZAŁEK
WOJEWÓDZTWA MAZOWIECKIEGO

ZATWIERDZENIE Nr NI-D-I.802 2.1.355 2012.34

Zatwierdzam do realizacji stałą organizację ruchu
w całości / w części bez zmian / po wprowadzeniu zmian

Termin wprowadzenia organizacji ruchu należy zgłosić co
najmniej na 7 dni przed wprowadzeniem organizacji ruchu do
Departamentu Nieruchomości i Infrastruktury
03-718 Warszawa, ul. Ks. I. Kłopotowskiego 5, fax: 22/5979802

27 SIE 2012

Z up. Marszałka Województwa

Jan Bartosz
Zastępca Dyrektora Departamentu
Nieruchomości i Infrastruktury

MARSZAŁEK
WOJEWÓDZTWA MAZOWIECKIEGO

ZATWIERDZENIE

NI.D.I. 5418-166/09 ważne do 31.12.2010 r.
Zatwierdzam do realizacji stałą organizację
ruchu w całości - ze zmianami. Termin wprowadzenia
niniejszej organizacji ruchu należy zgłosić do:
Departamentu Nieruchomości i Infrastruktury
03-718 Warszawa, ul. Ks. I. Kłopotowskiego 5 fax: 022/5979802

2009-05-26

Z up. Marszałka Województwa

Zastępca Dyrektora Departamentu
Nieruchomości i Infrastruktury

Zastępca Dyrektora
ds. inwestycji
Mazowieckiego Zarządu Dróg Wojewódzkich
w Warszawie


mgr inż. Mariusz Kozera

Temat: **PROJEKT WYKONAWCZY
PRZEBUDOWY DROGI WOJEWÓDZKIEJ NR 732
STARY GÓZD - PRZYTYK od km 0+474,10 do km 16+536,79
na terenie gmin Stara Błotnica i Przytyk, powiatów: radomskiego i białobrzeskiego.**

Nazwa rysunku:	Organizacja ruchu	Skala: 1:1000	Nr rys. 29
-------------------	-------------------	------------------	---------------

11 JUL 2014

Katarzyna Wieczorek
Dyrektor Departamentu
Nieruchomości i Infrastruktury

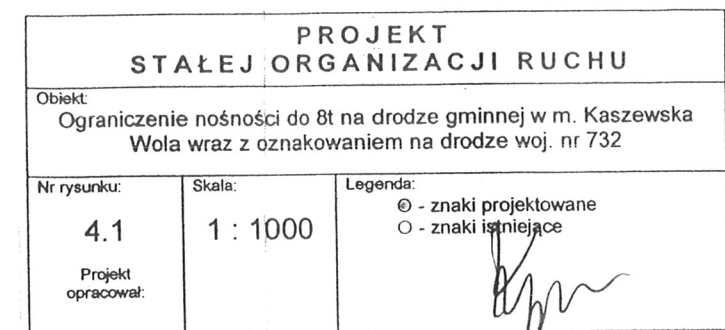

MARSZAŁEK
WOJEWÓDZTWA MAZOWIECKIEGO

ZATWIERDZENIE

NI.D.I. 5418-166/09 ważne do 31.12.2010
Zatwierdzam do realizacji stałą organizację
ruchu w całości - ze zmianami. Termin wprowadzenia
niniejszej organizacji ruchu należy zgłosić do:
Departamentu Nieruchomości i Infrastruktury
03-718 Warszawa, ul. Ks. I. Kłopotowskiego 5 fax: 022/ 5979802

2009 -05- 26 up. Marszałka Województwa

Jan Bartosz
Zastępca Dyrektora Departamentu
Nieruchomości i Infrastruktury

MARSZAŁEK
WOJEWÓDZTWA MAZOWIECKIEGO

ZATWIERDZENIE

NI.D.I. 5418-111/03 ważne do 31.12.2008
Zatwierdzam do realizacji stałą organizację
ruchu w całości - ze zmianami. Termin wprowadzenia
niniejszej organizacji ruchu należy zgłosić do:
Departamentu Nieruchomości i Infrastruktury
03-718 Warszawa, ul. Ks. I. Kłopotowskiego 5 fax: 022/ 5979802

Z up. Marszałka Województwa

2007 -05- 4

Michał Lesiński
mgr inż. Michał Lesiński
Kierownik Biura Inżynierii Ruchu

MAZOWIECKI
ZARZĄD DRÓG WOJEWÓDZKICH
w Warszawie
ul. Kruczkowskiego 3, 00-380 Warszawa
tel. 628-31-73, fax 628-71-96

Za zgodność z oryginałem

2009 -04- 28

MARSZAŁEK
WOJEWÓDZTWA MAZOWIECKIEGO
ZATWIERDZENIE Nr NI-D-1.802 2.1.555.2012.34

Zatwierdzam do realizacji stałą organizację ruchu
w całości / w części bez zmian / po wprowadzeniu zmian.
Niniejszą organizację ruchu należy wprowadzić do dnia 30.06.2012.
Termin wprowadzenia organizacji ruchu należy zgłosić co
najmniej na 7 dni przed wprowadzeniem organizacji ruchu do
Departamentu Nieruchomości i Infrastruktury
03-718 Warszawa, ul. Ks. I. Kłopotowskiego 5, fax: 22/5979802

27 SIE 2012


Z up. Marszałka Województwa

Jan Bartosz
Zastępca Dyrektora Departamentu
Nieruchomości i Infrastruktury

Zastępca Dyrektora
ds. Inwestycji
Mazowieckiego Zarządu Dróg Wojewódzkich
w Warszawie

Mariusz Kozera
mgr inż. Mariusz Kozera

Temat: <i>Rozbudowa</i> PROJEKT WYKONAWCZY PRZEBUDOWY DRÓG WOJEWÓDZKIEJ NR 732 STARY GÓZD - PRZYTYK od km 0+474,10 do km 16+536,79 na terenie gmin Stara Błotnica i Przytyk, powiatów: radomskiego i białobrzskiego.		
Nazwa rysunku:	Organizacja ruchu	Nr rys. 31
	Skala: 1:1000	

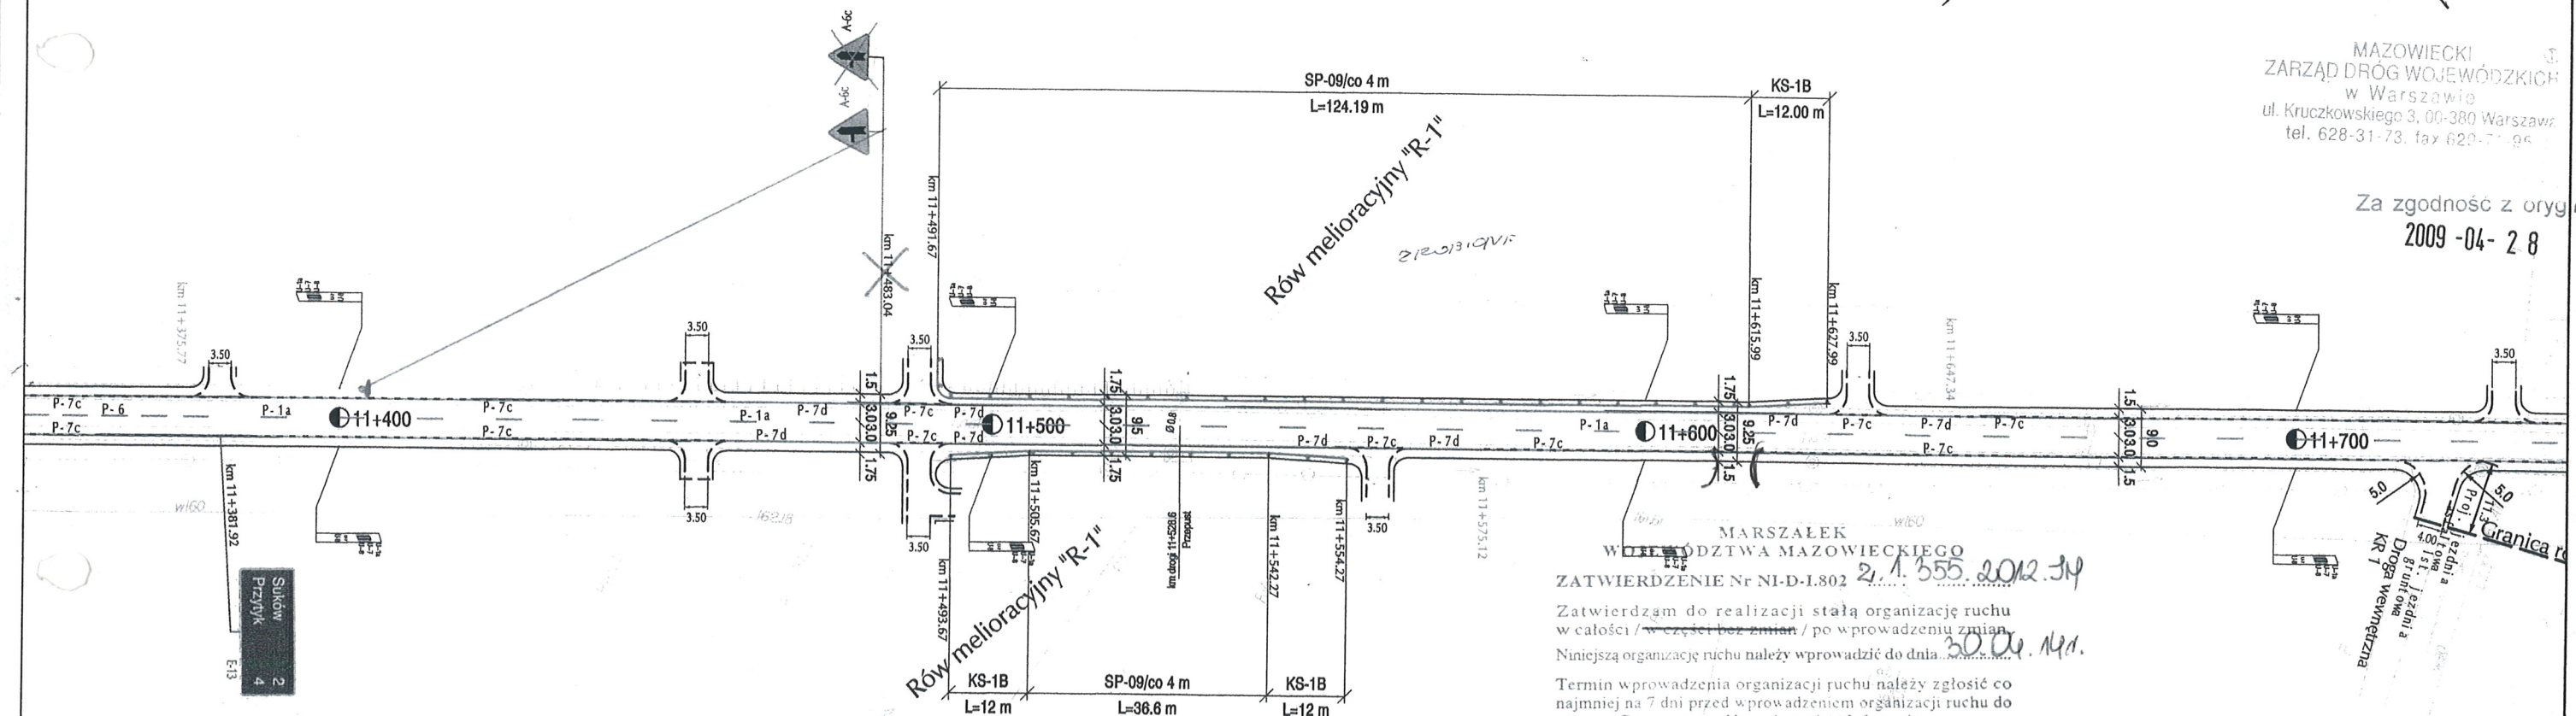

MARSZAŁEK
WOJEWÓDZTWA MAZOWIECKIEGO

ZATWIERDZENIE

NI.D.I. 5418-166-09 ważne do 31.12.2010 r.
Zatwierdzam do realizacji stałą organizację
ruchu w całości - ze zmianami. Termin wprowadzenia
niniejszej organizacji ruchu należy zgłosić do:
Departamentu Nieruchomości i Infrastruktury
03-718 Warszawa, ul. Ks. I. Kłopotowskiego 5 fax: 022/5979802

2009-05-26

z up. Marszałka Województwa

Jan Bartosz
Zastępca Dyrektora Departamentu
Nieruchomości i Infrastruktury

MARSZAŁEK
WOJEWÓDZTWA MAZOWIECKIEGO

ZATWIERDZENIE

NI.D.I. 5418-111-07 ważne do 31.12.2008
Zatwierdzam do realizacji stałą organizację
ruchu w całości - ze zmianami. Termin wprowadzenia
niniejszej organizacji ruchu należy zgłosić do:
Departamentu Nieruchomości i Infrastruktury
03-718 Warszawa, ul. Ks. I. Kłopotowskiego 5 fax: 022/5979802

2007-05-14

z up. Marszałka Województwa

mgr inż. Michał Lesiński
Kierownik Biura Inżynierii Ruchu

MAZOWIECKI
ZARZĄD DRÓG WOJEWÓDZKICH
w Warszawie
ul. Kruczkowskiego 3, 00-380 Warszawa
tel. 628-31-73, fax 629-71-96

Za zgodność z oryginałem

2009-04-28

Zastępca Dyrektora
ds. Inwestycji
Mazowieckiego Zarządu Dróg Wojewódzkich
w Warszawie
mgr inż. Mariusz Kozera

MARSZAŁEK
WOJEWÓDZTWA MAZOWIECKIEGO
ZATWIERDZENIE Nr NI-D-I.802 2.1.355.2012.3N

Zatwierdzam do realizacji stałą organizację ruchu
w całości / w części bez zmian / po wprowadzeniu zmian

Termin wprowadzenia organizacji ruchu należy zgłosić co
najmniej na 7 dni przed wprowadzeniem organizacji ruchu do
Departamentu Nieruchomości i Infrastruktury
03-718 Warszawa, ul. Ks. I. Kłopotowskiego 5, fax: 22/5979802


27 SIE 2012

z up. Marszałka Województwa

Jan Bartosz
Zastępca Dyrektora Departamentu
Nieruchomości i Infrastruktury

Temat:	<p>PROJEKT WYKONAWCZY PRZEBUDOWY DROGI WOJEWÓDZKIEJ NR 732 STARY GÓZD - PRZYTOK od km 0+474,10 do km 16+536,79 na terenie gmin Stara Błotnica i Przytyk, powiatów: radomskiego i białobrzeskiego.</p>		
Nazwa rysunku:	Organizacja ruchu	Skala: 1:1000	Nr rys. 33

GO
112.7008
anizację
adzenia
do
tury
7 5979802

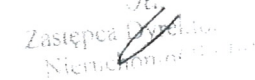


Nazwa rysunku:	Organizacja ruchu	Skala: 1:1000	Nr rys. 34
-------------------	-------------------	------------------	---------------

Termin wprowadzenia organizacji ruchu należy zgłosić co najmniej na 7 dni przed wprowadzeniem organizacji ruchu do:
Departament Nieruchomości i Infrastruktury
03-719 Warszawa, ul. Jagiellońska 36, fax 22 59 79 802

Pionowe: - wielkość:
 - typ folii:
 Poziome: cienkowarstwowe / grubowarstwowe

arszalka Województwa
Janusz Lemniesz
p. Dyrektora Departamentu
Prac i Infrastruktury
ds. Transportu Drogowego

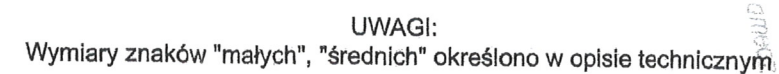

Wymiary znaków "małych", "średnich" określono w opisie technicznym

Nazwa rysunku:	Organizacja ruchu	Skala: 1:1000	Nr rys. 35
-------------------	-------------------	------------------	---------------