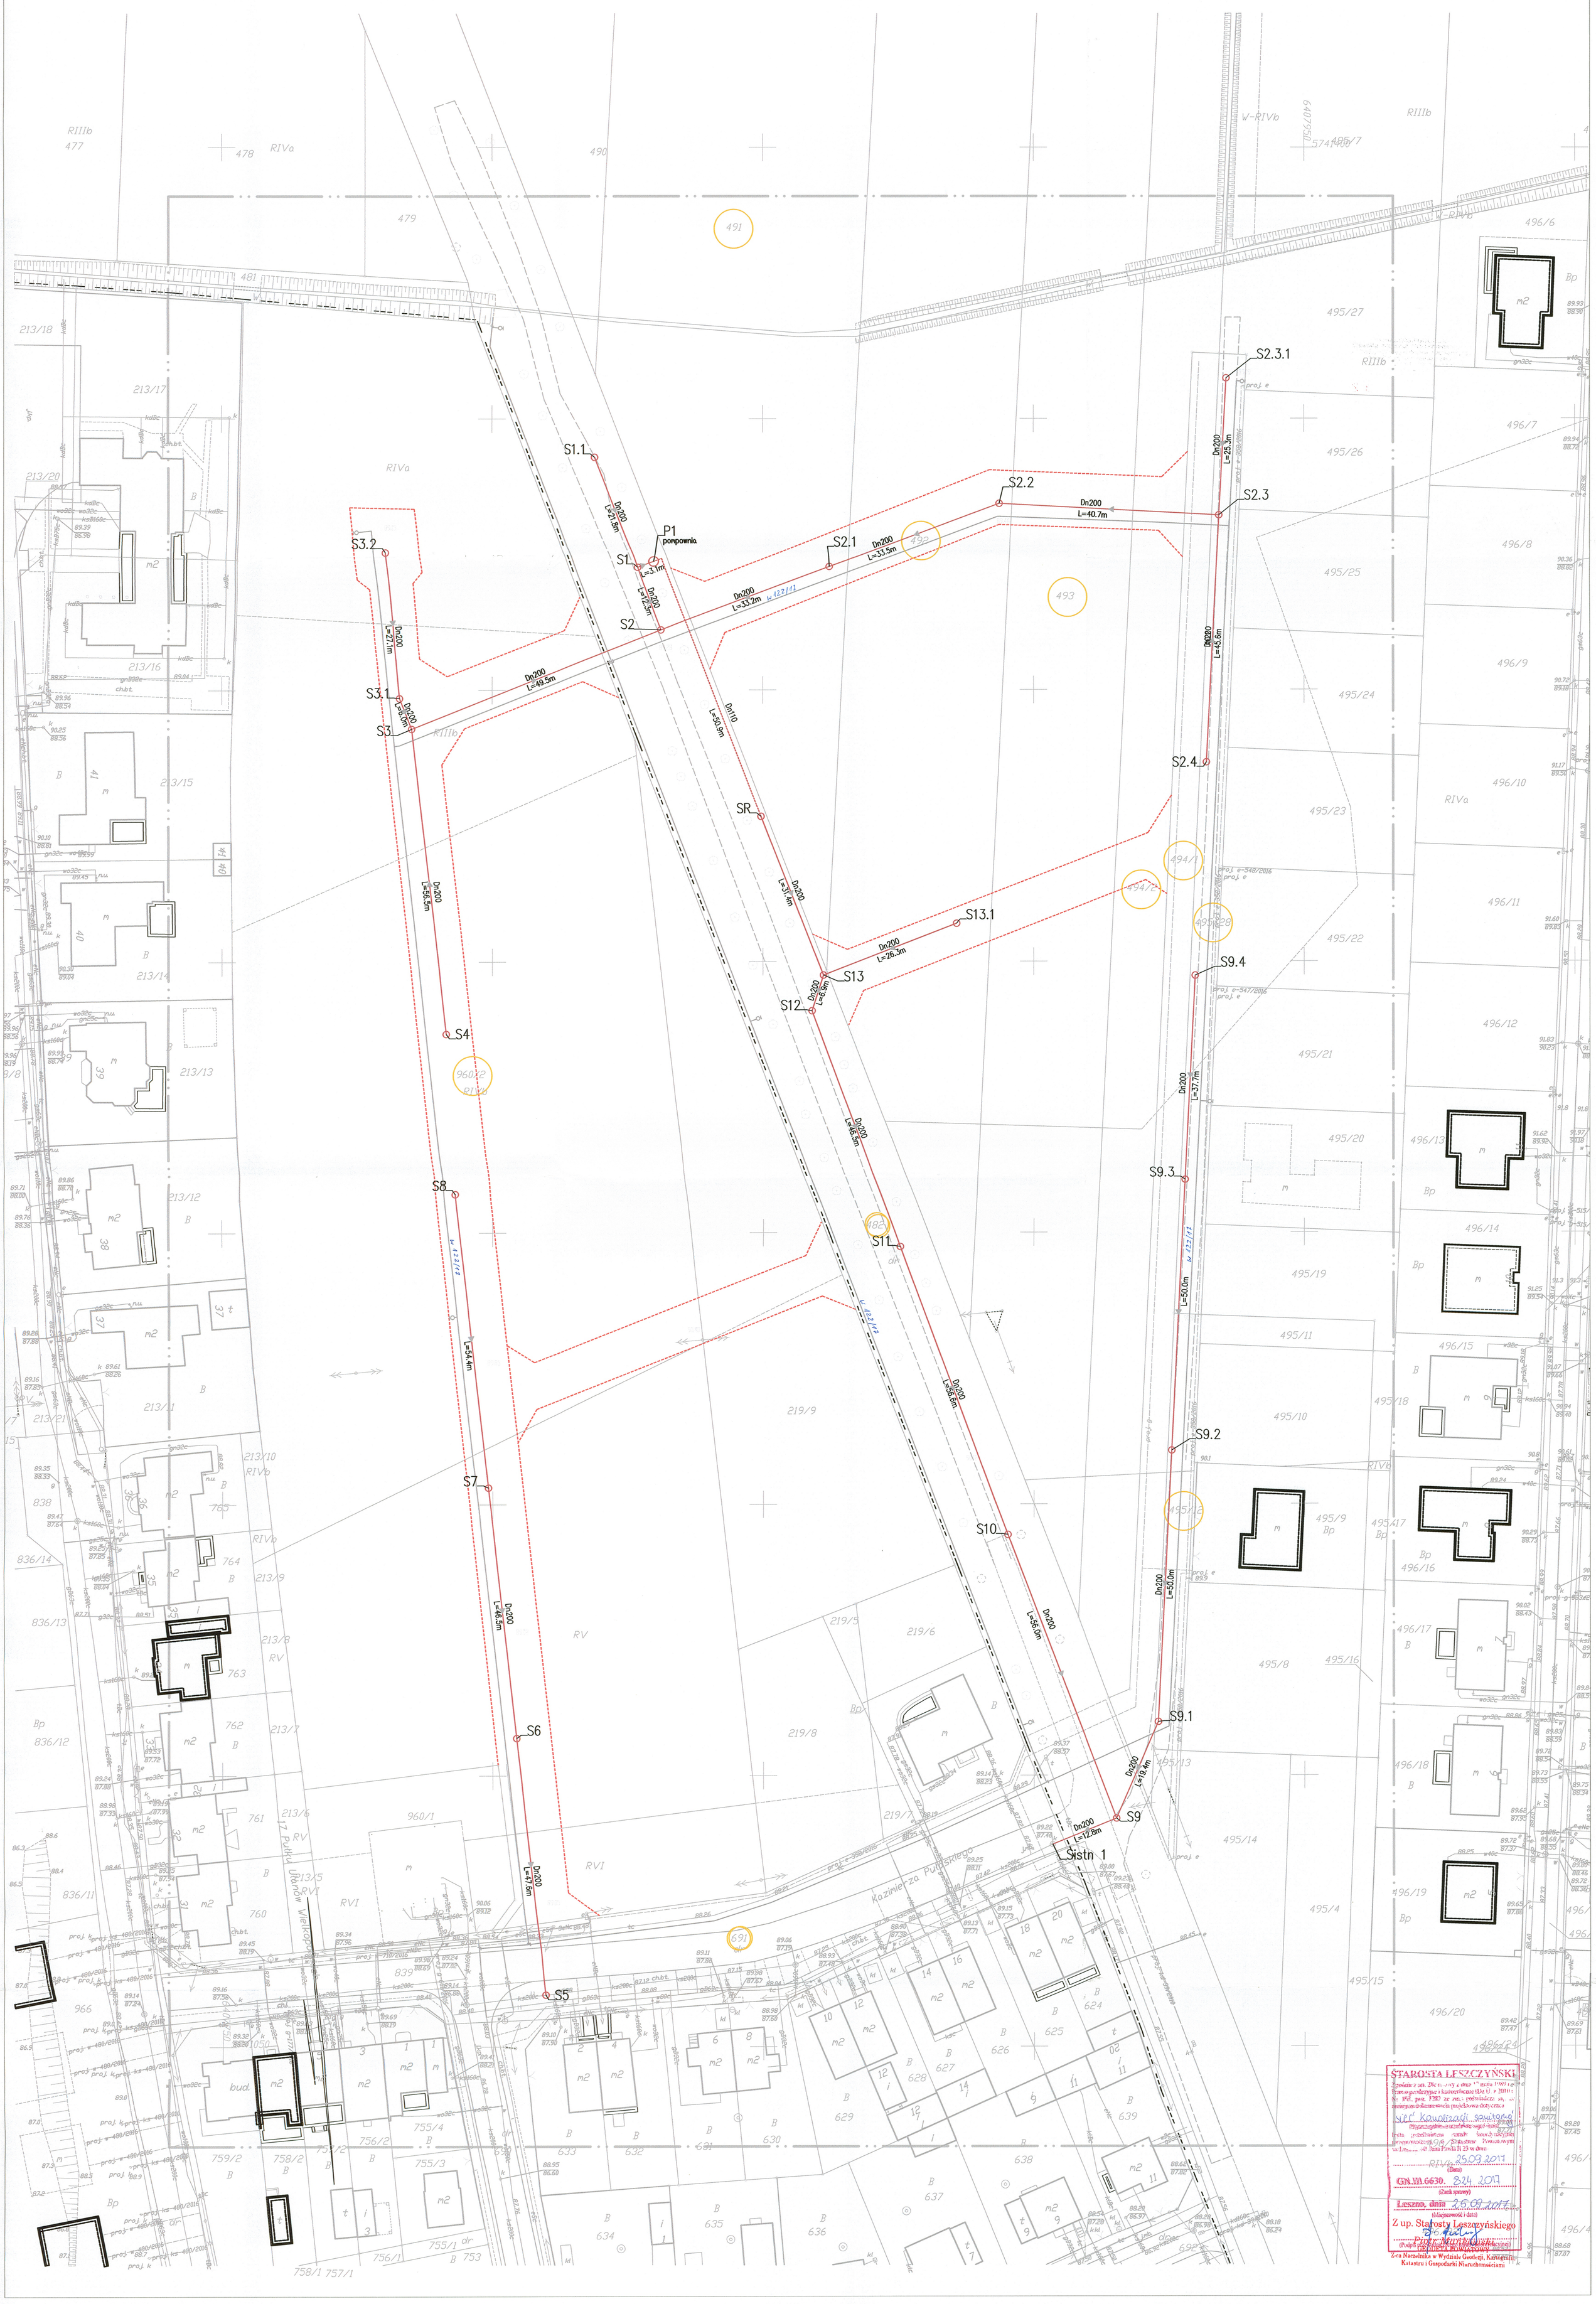

MAPA DO CELÓW PROJEKTOWYCH

Oznaczenie kancelaryjne zgłoszenia pracy		GN.VII.6640.2595.2016
Nazwa miejscowości		Rydzyna, Dąbcze
Jednostka ewidencyjna		301304_5, Rydzyna - Obszar Wiejski
Obręb ewidencyjny		0002, Dąbcze, 0001, Rydzyna,
Skala mapy		1:500
Godło mapy		6.164.09.23.1.2; 6.164.09.18.3.4; 6.164.09.23.2.1; 6.164.09.18.4.1; 6.164.09.18.3.2
Układ współrzędnych	prostokątnych płaskich	2000/6
	wysokości	Kronsztadt 60
Oznaczenie granic obszaru, który był przedmiotem aktualizacji		
Informacje o służebnościach gruntowych mających wpływ na zagospodarowanie gruntów zlokalizowanych w granicach projektowanej inwestycji		nie badano
Data opracowania mapy		23.09.2016
Oznaczenia budynków na mapie według KST		

USŁUGI GEODEZYJNO KARTOGRAFICZNE
I KONSULTINGOWE
"PRYZMAT" S.C.
J. Florczak, R. Florczak
ul. Lipowa 66, 64-100 LESZNO
tel./fax 65-520 98 39, e-mail: pryzmat@geodeta.pl
NIP 697-001-89-37, REGON: 410012833

Nazwa / imię i nazwisko wykonawcy
Podpis osoby reprezentującej wykonawcę

Jerzy Florczak
geodeta uprawniony
Uprawnienia GUGiK nr 2625
64-120 Krzemieniewo, ul. Spółdzielcza 100
tel. 65-536-06-93, tel. kom. 601 752 954

Imię i nazwisko geodety uprawnionego,
nr uprawnień i podpis geodety, który opracował mapę

Poświadcza się, że niniejszy dokument został opracowany w wyniku prac geodezyjnych i kartograficznych, których efektem jest zawiera operat techniczny wpisany do ewidencji materiałów państwowego zasobu geodezyjnego i kartograficznego
STAROSTA LESZCZYŃSKI
P.3013. 2016. 2783
(Identyfikator operatu ewidencyjnego / materiałów zasobu - operatu technicznego)
7. PAŹ. 2016
(Data wpisania operatu technicznego do ewidencji materiałów zasobu)
SPECJALISTA
Michał Florczak
(imię, nazwisko i podpis osoby reprezentującej organ)

STAROSTA LESZCZYŃSKI
Zgodnie z art. 26 ust. 2 ustawy z dnia 17 maja 1989 r. Prawo geodezyjne i kartograficzne (Dz.U. z 2010 r. Nr 193, poz. 1287 ze zm.) potwierdza się, że materiały inwentaryzacji powykonawczej zostały przyjęte do państwowego zasobu geodezyjnego i kartograficznego
sieć kanalizacji sanitarnej
(Przyjęte/niewłaściwe/niekompletne wpisać)
przez powiatowego/miejskiego Starostwo Powiatowe
na Osiedlu ul. Jana Pawła II 23 w dniu
RIVb 25.09.2017
(Data)
GN.VII.6630. 324 2017
(Znak sprawy)
Leszno, dnia 25.09.2017
(Miejscowość i data)
Z up. Starosty Leszczyńskiego
Piotr Nowakowski
(Podpis pracownika upoważnionego)
GEODETA POWIATOWY
Z-ca Naczelnika w Wydziale Geodezji, Kartografii, Katastru i Gospodarki Nieruchomościami

LEGENDA

ZA ZGODNOŚĆ
Z ORYGINAŁEM
mgr inż. Tomasz Rzeźnik
uprawnienia budowlane do projektowania bez ograniczeń w zakresie sieci, instalacji i urządzeń cieplnych, wentylacyjnych, gazowych, wodociągowych i kanalizacyjnych
nr WKP/0272/PWOS/14

- PROJEKTOWANY KANAŁ SANITARNY PVC Dn200mm
- PROJEKTOWANY RUROCIĄG TŁOCZNY Dn110mm
- PROJEKTOWANY WODOCIĄG PVC PN10 WG ODRĘBNEGO OPRACOWANIA
- (691) – NUMER EWIDENCYJNY DZIAŁKI OBJĘTEJ OPRACOWANIEM
- LINIE ROZGRANICZNAJĄCE WG MIEJSCOWEGO PLANU ZAGOSPODAROWANIA PRZESTRZENNEGO NR XX/157/2012 Z DNIA 30 MAJA 2012 R.

Biuro Usług Inżynierskich
KOLEKTOR
64–100 LESZNO ul. R. Kowalskiego 33
tel/fax 65 526 77 00

ZAMAWIAJĄCY INWESTOR
Gmina Rydzyna
ul. Rynek 1
64 – 130 Rydzyna

OBIEKT I TREŚĆ RYSUNKU

BUDOWA SIECI KANALIZACJI SANITARNEJ W REJONIE OSIEDLA MŁYŃSKA GÓRA W RYDZYNIE

PROJEKT ZAGOSPODAROWANIA TERENU

ZESPÓŁ PROJEKTOWY		PODPIS	SKALA	NUMER RYSUNKU		
PROJEKTANT	mgr inż. T. RZEŹNIK uprawnienia projektowe nr WKP/0273/POOS/14 specjalność instalacyjno – inżynieryjna członek WOIIB w Poznaniu		1 : 500	02.01.00		
SPRAWDZAJĄCY	mgr inż. K. JANIAK uprawnienia spr. nr 43/w/94/Lo specjalność instalacyjno – inżynieryjna		DATA OPRACOWANIA	BRANŻA	STADIUM	NR OBIEKTU
ASYSTENT	mgr inż. A. PIWOWARSKA		13.09.2017	IS	PB	I