Województwo	kujawsko-pomorskie
Powiat	tucholski
Jednostka ewidencyjna	Tuchola [041606_4]
Miejscowość	Tuchola ul. Ks. Kujota
Obręb	TUCHOLA [0001]
ID	GKiK.II.6642.802.2019
Działka	3255, 3031

INWENTARYZACJA POWYKONAWCZA PRZEBUDOWY
DROGI Ks. Stanisława Kujota
SKALA 1:500

Drogę zrealizowano na podstawie projektu budowlanego zatwierdzonego zgłoszeniem Nr BD.6743.TUCH.143.2018 z dnia 17.09.2018 r. wydaną przez Starostę Tucholskiego.
Drogę usytuowano zgodnie z projektem zagospodarowania terenu.

GEODEZJA ATLAS GEO
P.H.U. ATLAS GEO
mgr inż. Marek Partyka
ul. M. Reja 2, 89-600 Chojnice
tel. 696-091-512
mpartyka.geodezja@gmail.com
NIP 555-187-62-22 REGON 365674081
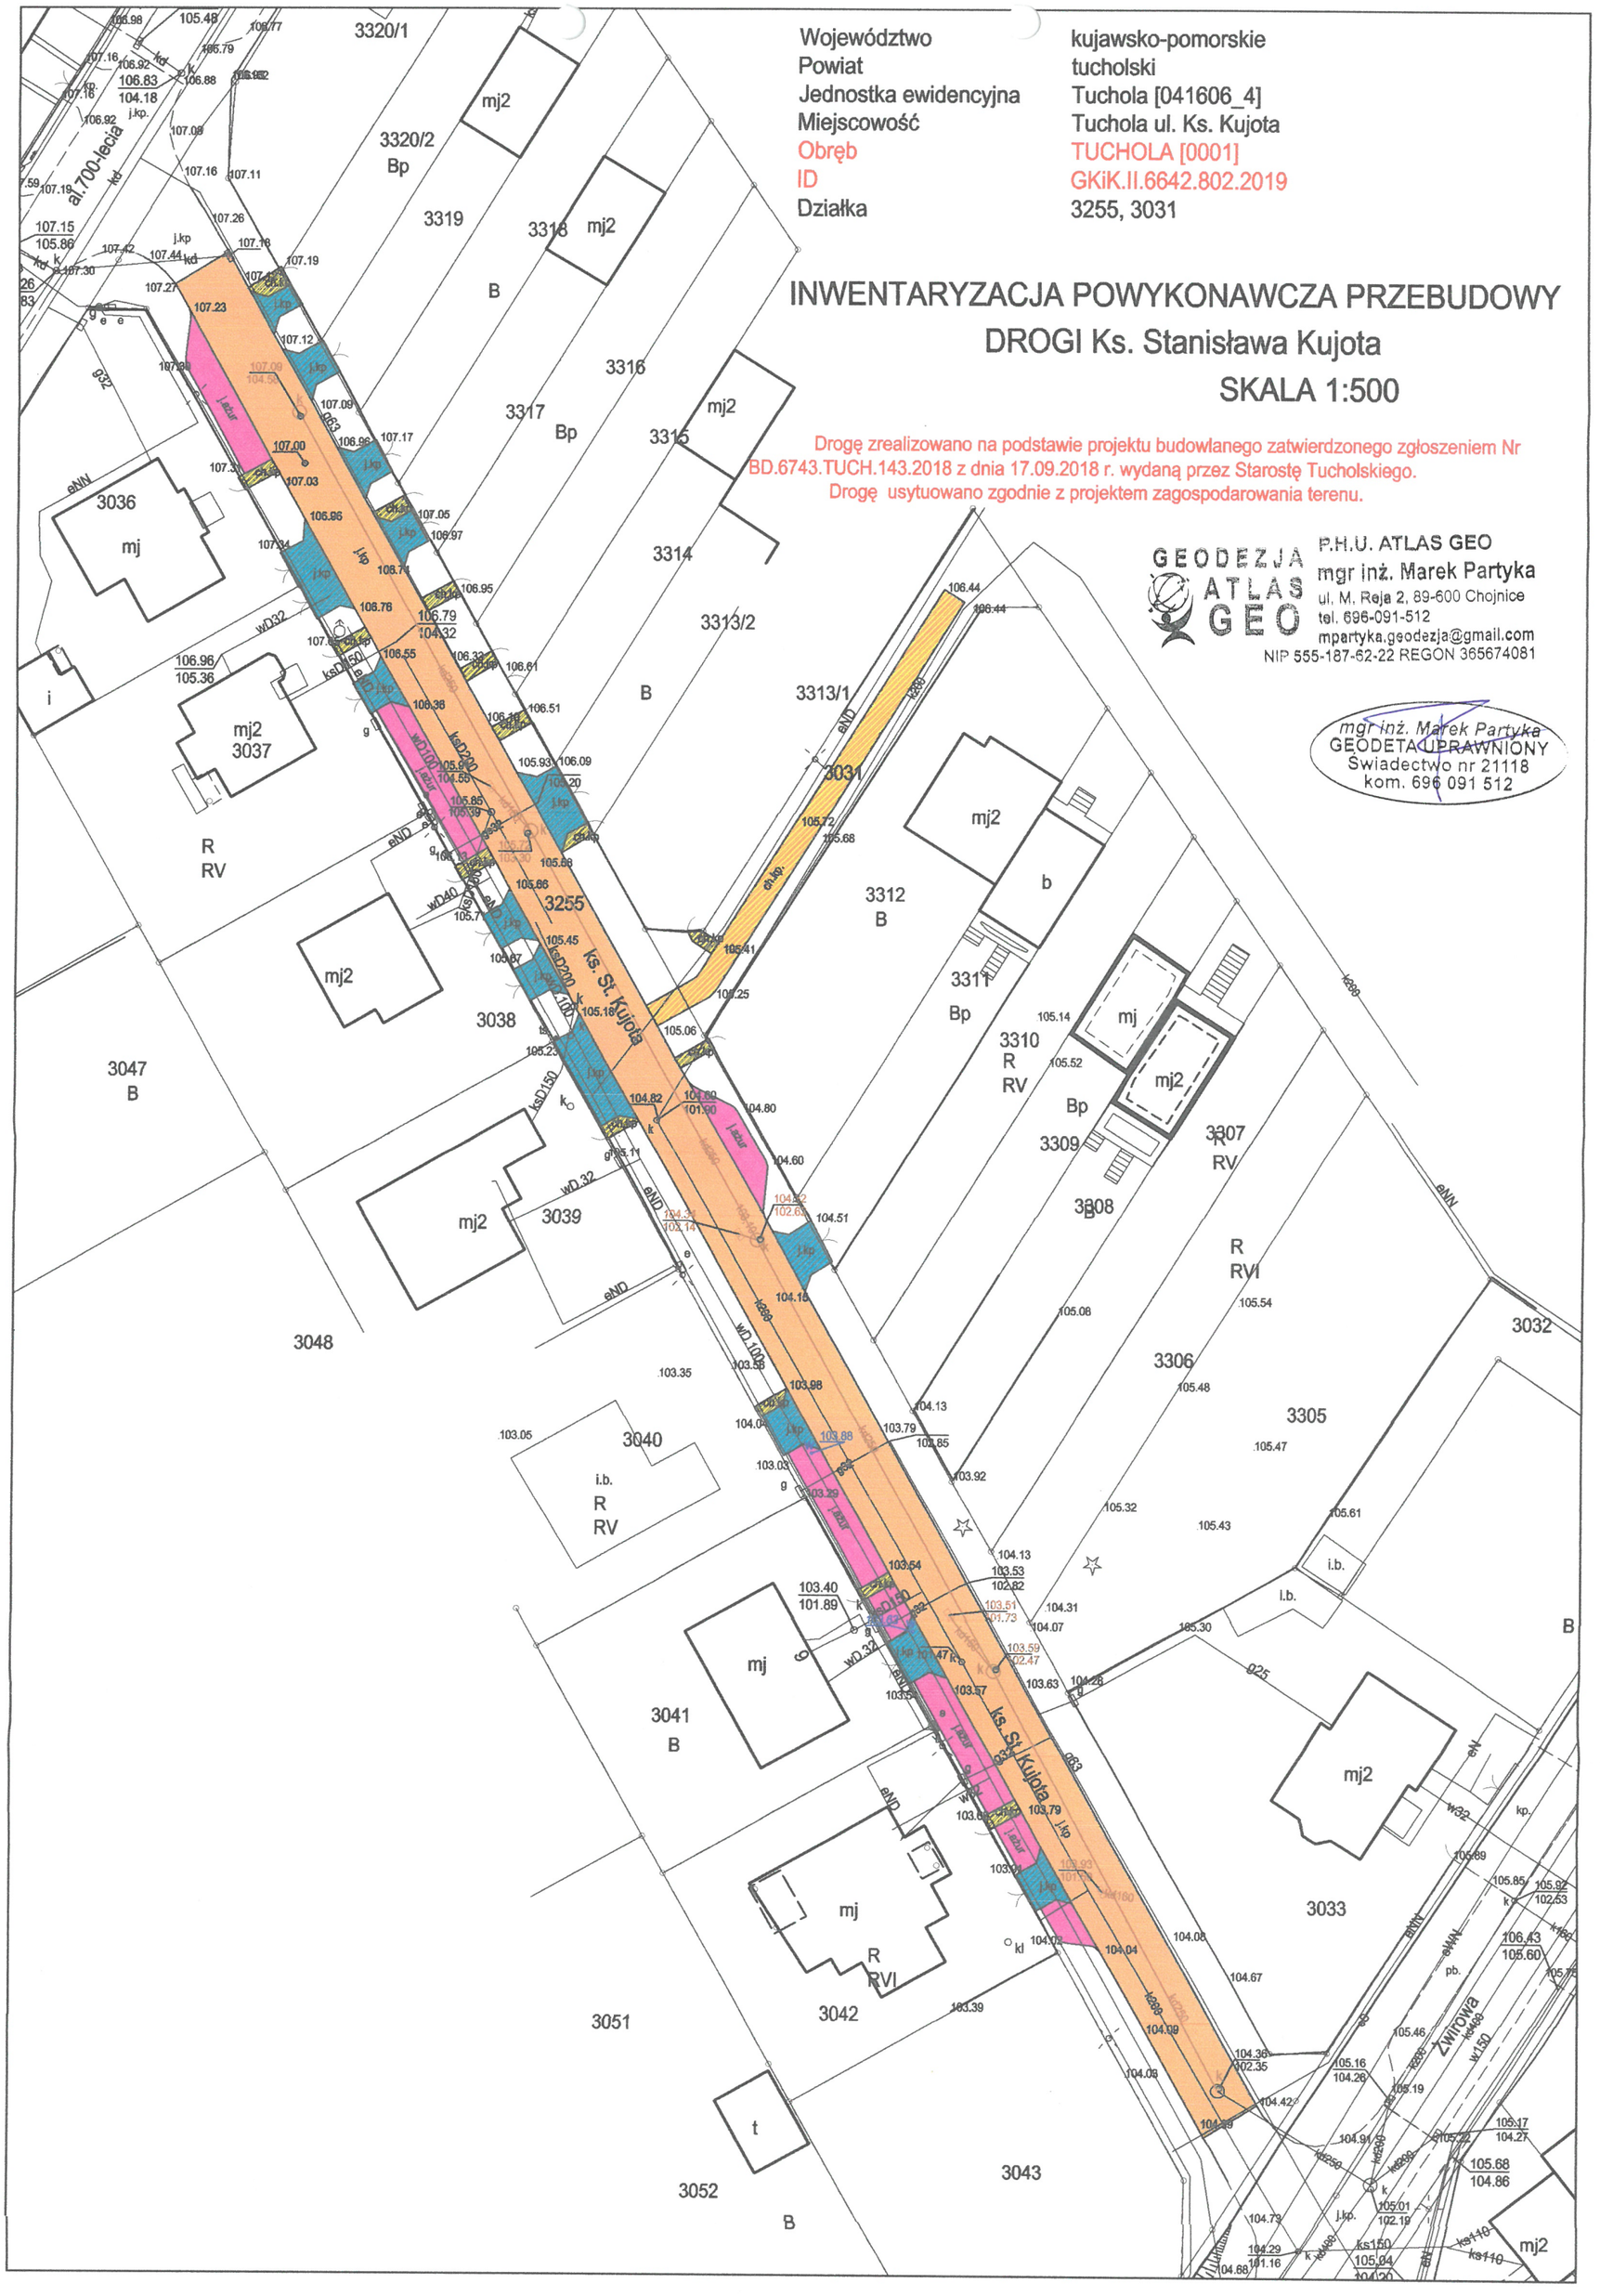
mgr inż. Marek Partyka
GEODETA UPRAWNIONY
Świadectwo nr 21118
kom. 696 091 512