OBIEKT: Przecław, Ustowo, Warzymice *Obręb: 0012, 0019, 0021* *Gmina: Kołbaskowo* *Powiat: 3211 Policki* *Województwo: 32 Zachodniopomorskie*	"GeoNET" Piotr Krysiak ul. Pistacjowa 17 70-762 Szczecin tel. 606 47 11 47 e-mail: geonet@onet.eu *(Jednostka wykonawstwa geodezyjnego)*
SKALA: 1:500 *Układ współrzędnych: PUWG 2000* *Układ odniesienia wysokości: Kronsztadt*	*Wykonano metodą: ~~a) rastrowo~~ b) wektorowo:* *skanowanie, kalibracja, digitalizacja rastra*
Kierownik roboty *Piotr Krysiak* *nr upr. zaw. 20022 - zakres 1 i 2*	*Wykonano w ramach roboty geodezyjnej:* *GK.6640.2141.2018* *Zgłoszonej w WGKiK SP w Policach*
Mapę do celów projektowych sporządzono przy wykorzystaniu: *1. Mapy zasadniczej w skali 1:500 sekcja:* *5.199.16.19.1.2, 2.1, 1.4, 2.3, 4.1* *~~2. Danych branżowych części uzbrojenia podziemnego~~* *~~3. Pomiaru zieleni wysokiej i pomników przyrody oraz pomiaru innych obiektów wskazanych przez projektanta~~* *~~4. Opracowanych geodezyjnie elementów planu zagospodarowania przestrzennego (linie rozgraniczające, linie regulacyjne, osie ulic)~~*	*W zakresie opracowania znajdują się punkty osnowy geodezyjnej nr: 111332, 112022, 112023, 11202, 112021* *podlegające ochronie na podst.art.15, art.48 ust.1 pkt 3 ustawy Prawa geodezyjne i kartograficzne* *Granice i nr działek ewidencyjnych według danych* *WGKiK SP w Policach, z dnia: 25.09.2018 r.*
Na mapie do celów projektowych wykazano następujące uzgodnione przez ZUDP projekty sieci uzbrojenia terenu: *1. 529/2009 - proj. g* *2. 802/2010- proj. t*	*Rejestracja:*
Informacje dodatkowe *1. ——— ——— zakres opracowania* *2. Redakcja znaków zgodna z Rozporządzeniem MAiC z dnia 02.11.2015 r. (Dz. U. 2015 poz. 2028)* *3. Mapa nadaje się do celów projektowych w zakresie pomiaru.* *4. Stopień kartometryczności mapy do celów projektowych jest zgodny z Rozporządzeniem MSWiA z dnia 9.11.2011 r. (Dz.U. 2011 nr 263 poz. 1572)* *5. Wszystkie trwałe obiekty budowlane podlegają wytyczeniu przez jednostkę wykonawstwa geodezyjnego.* *6. Nie wykluczca się istnienia w terenie również uzbrojenia, o którym brak było informacji branżowych i nie zostały odnalezione w terenie w czasie inwentaryzacji geodezyjnej.* *7. Opracowanie nie dotyczy przypadku opisanego w art.79 ust.5 rozporządzenia MSWiA z dnia 9.11.2011 r. (Dz. U. Nr 263, poz. 1572)* *8. Nie wykonano czynności określonych w §80 ust. 4 rozporządzenia MSWiA z dnia 9.11.2011 r. (Dz. U. Nr 263, poz. 1572)* *9. PRAWA AUTORSKIE ZASTRZEŻONE* *Przedmiotowe opracowanie jest chronione prawem autorskim zgodnie z Ustawą o Prawie Autorskim. Wszelkie kopiowanie, powielanie i dokonywanie zmian bez zgody autora jest niedozwolone i podlega karze.* *10. Mapę do celów projektowych sporządzono przy wykorzystaniu numerycznej mapy zasadniczej w skali 1:500 w układzie 2000_15.*	
Uzbrojenie podziemne opracowano na podstawie: *1. Pośredniego ustalenia przebiegu aparaturą elektromagnetyczną - z literą A* *2. Bezpośrednich pomiarów powykonawczych - bez litery* *W związku z tym w części 1 nie gwarantuje się kompletności, a dokładność położenia uzbrojenia na mapie może być niższa od dokładności kartometrycznej mapy*	
Aktualność mapy do celów projektowych na dzień: *28.11.2018 r.*	*Kierownik jednostki wykonawstwa geodezyjnego* *Piotr Krysiak*

Mapę zaktualizowano o podział działki nr 20 (na 20/1, 20/2, 20/3) oraz podział działki 5/95 (5/106, 5/107).
Mapę zaktualizowano o ZUD nr GK.6630.122.2019 oraz GK.6630.764.2020.

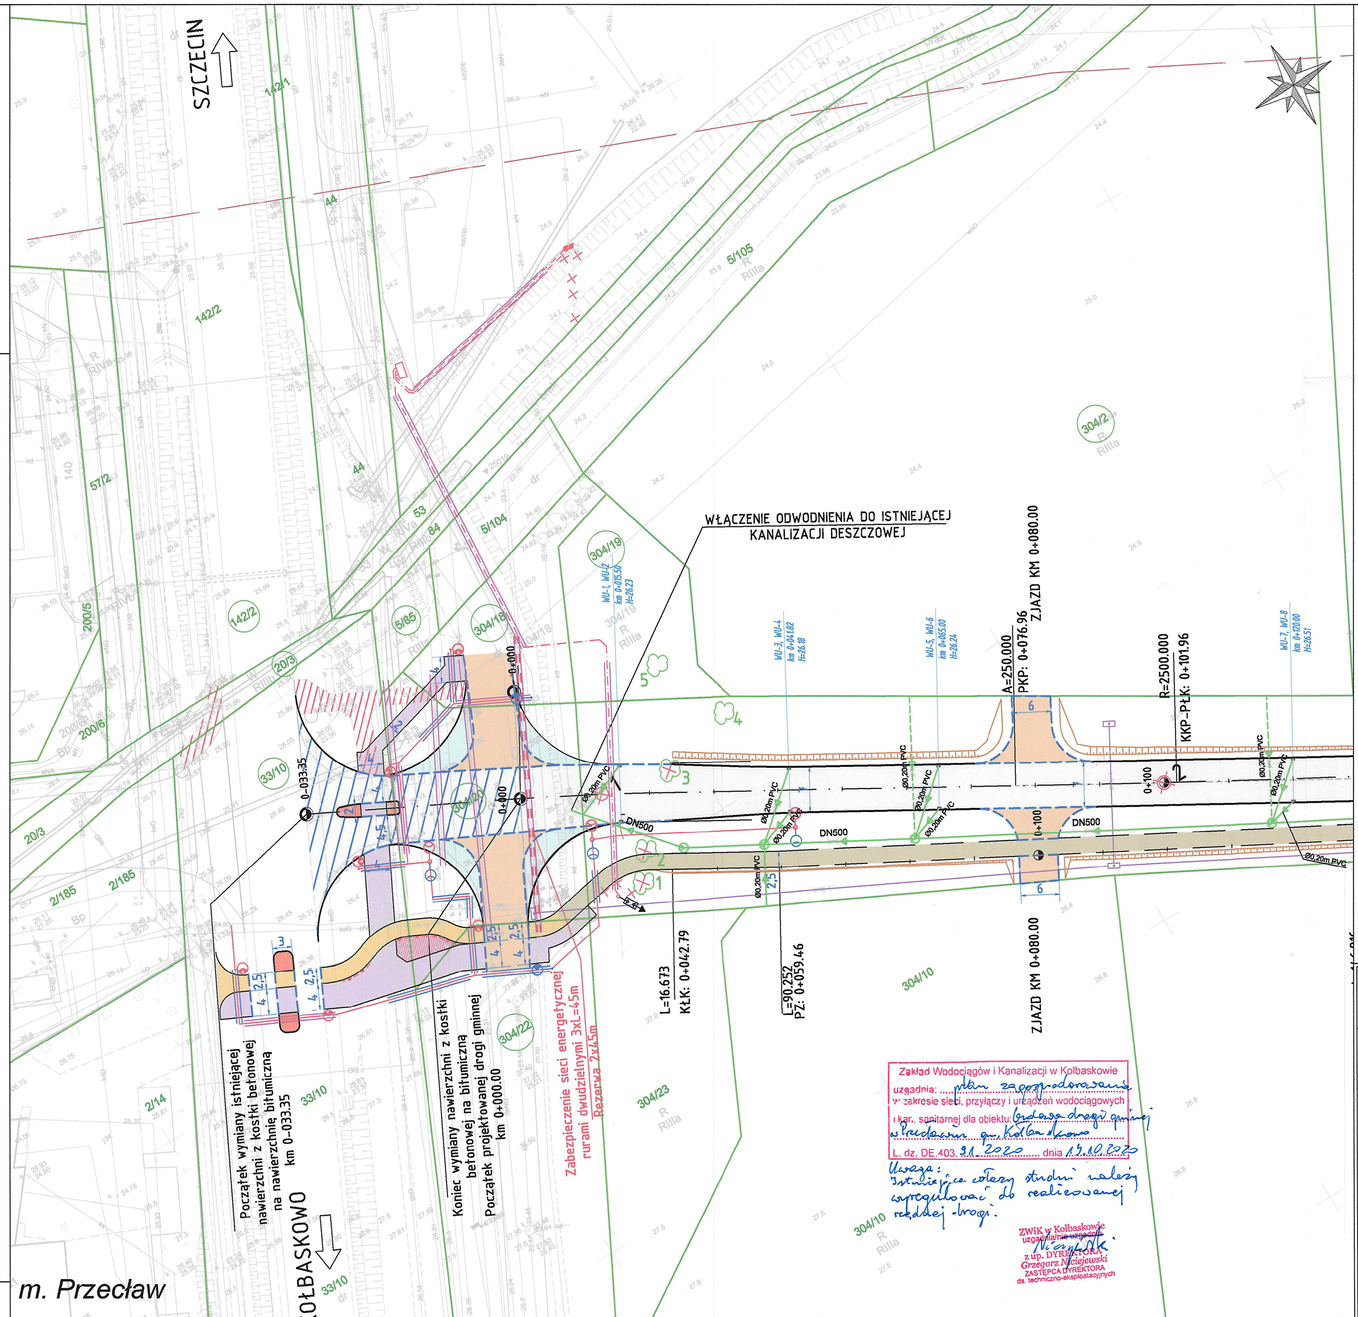

LEGENDA - BR. DROGOWA

- *krawędź jezdni krawężnik 15x30*
- *krawędź jezdni krawężnik 15x30 obniżony*
- *obrzeże chodnikowe 8x30*
- *krawędź ciągu pieszo-rowerowego*
- *istniejąca granica działek*
- *projektowany kanał technologiczny*
- *barierka wygradzająca ruch pieszych*
- *jezdnia drogi gminnej - bitumiczna*
- *ciąg pieszo-rowerowy - bitumiczny*
- *chodnik dla pieszych - kostka betonowa*
- *nawierzchnia - brukowiec kamienny*
- *ścieżka rowerowa - bitumiczna*
- *zjazdy - betonowa kostka brukowa*
- *zabruki - kostka kamienna*
- *wyspa separująca ruch - kostka kamienna*
- *rozbiórka nawierzchni chodnika*
- *wymiana nawierzchni z betonowej kostki brukowej na bitumiczną*
- *skarpy*
- *drzewa do wycinki*
- *drzewa do pozostawienia*

- proj. rura osłonowa wg opisu
- proj. linia kablowa SN-15kV
- proj. mufa kablowa wg opisu
- do likwidacji
- proj. złącze kablowe średniego napięcia SN-15kV
- projektowana linia kab. oświetleniowa YAKY4x25mm + FeZn25x4mm
- istniejąca linia kab. oświetleniowa
- projektowana rura osłonowa wg opisu
- projektowana oprawa oświetlenia ciągu pieszo-rowerowego typu Teceo S / 5248 / 16 LEDs, 25,8W, 4011lm, 4000K, 500mA, 128lm/W montowana na wysięgniku kątowo łukowym h=0,75m, l=1m, 15° na proj. słupie stalowym, okrągłym, ocynkowanym, typu 09/60/4 pozycja oprawy względem poziomu 10°

numer działki 5/92

lokalizacja odwiertu geologicznego

SYMBOL	OBJAŚNIENIA
	Projektowana kanalizacja deszczowa-grawitacyjna.
	Projektowana przyłącze kanalizacji deszczowej-grawitacyjnej PVC.
	Projektowana studzienka kanalizacji deszczowej.
	Projektowany wpust deszczowy.

Zakład Wodociągów i Kanalizacji w Kolbaskowie
uzgadnia: ... plan zagospodarowania
w zakresie sieci, przyłączy i urządzeń wodociągowych
i kan. sanitarnej dla obiektu: budowa drogi gminnej
w Przecławiu gm. Kołbaskowo
L. dz. DE.403.31.2020 ..... dnia 13.10.2020
Uwaga: Instalizacja celowy studni należy uregulować do realizowanej rzędnej drogi.
ZWiK w Kolbaskowie
z up. DYREKTORA
Grzegorz Nociejewski
ZASTĘPCA DYREKTORA
ds. techniczno-eksploatacyjnych

PLAN SYTUACYJNY

DIM
PRACOWNIA PROJEKTOWA DRÓG I MOSTÓW RYSZARD KOWALSKI
PROJEKTOWANIE | NADZORY | ZASTĘPSTWO INWESTYCYJNE | PROJEKTUJ I BUDUJ
Ul. Sosnowa 6F, 71-468 Szczecin, Tel/fax: 91-4500745, tel: 91-4500577
E-mail: biuro@dim.szczecin.pl, www.dim.szczecin.pl, NIP: 852-060-15-66

Nazwa i adres inwestycji	**Budowa drogi gminnej łączącej drogę krajową nr 13 w Przecławiu z projektowaną obwodnicą Przecławia i Warzymic**				
Specjalność		*Imię i Nazwisko*	*Nr uprawnień*	*Podpis*	
Drogowa	*Projektował*	*mgr inż. Ryszard Kowalski*	*43/Sz/78*		*Data 05.2020*
	Opracował	*mgr inż. Tadeusz Kućmierz*	*-*		
	Sprawdził	*mgr inż. Marcin Jurewicz*	*ZAP/0074/POOD/15*		
Sanitarna	*Projektował*	*mgr inż. Andrzej Rychlicki*	*224/Sz/82*		
	Sprawdził	*mgr inż. Jakub Biskupski*	*WKP/0149/POOS/11*		
Elektryczna	*Projektował*	*mgr inż. Kamil Buczkowski*	*ZAP/0240/PWBE/15*		*Skala 1:500*
	Sprawdził	*mgr inż. Piotr Markowski*	*ZAP/0218/POOE/11*		
Zieleń	*Opracował*	*mgr inż. Marcin Jurewicz*	*-*		
RYSUNEK NR 2			*ARKUSZ NR 1/1*		