

**KARTUSKIE BIURO GEODEZYJNE**  
ul. Sędziackiego 26A : 83-300 Kartusy  
NIP: 5891758295 ; REGON: 221575577

+48 605 657 875    +48 730 070 709  
www.geo.kartusy.com

**MAPA DO CELÓW PROJEKTOWYCH**

1:500    1 (1)  
skala dla wydruku    arkusz mapy  
na formacie 420x500    logolano liczba arkuszy

Mapa aktualna na dzień: 08.09.2022 r.  
Mapę opracowano w dniu: 21.09.2022 r.  
Mapę opracował: Mateusz Jędrkowski

ID: 6640.8080.2022  
Ks.rob.: 249/2022  
Upoz.: PL-E TRF 200016)  
U.wys.: PL-EVRF 2007-NH

Miejscowość: Kartusy  
Jedn. ewid.: Kartusy-M (220502\_4)  
Obr. ewid.: 3 (0003), 4 (0004), 6 (0006)  
Działki: 159/5, 145/4, 151/9, 110, 3


nie wyklucza się istnienia w terenie innych urządzeń podziemnych nie wykazanych na tej mapie, których nie zgłoszono do Inwentaryzacji Powykonawczej. Mapa przedstawia granice działek wg stanu ujętowanego w ewidencji gruntów i budynków.  
**OZNACZENIA DODATKOWE:**  
- brak

Kierownik pracy: inż. Michał Peliowski  
Uprawnienia numer: 20305

Dokument podpisany przez  
Michał Peliowski  
Data: 2022.09.27  
13:55:58 CEST

SZKIC ORIENTACJI - SKALA 1:5000

**ZAKRES PROJEKTU ZAMIENNEGO - zmiana oparcia pomostu ze stałych pali betonowych na pływające pontony betonowe**

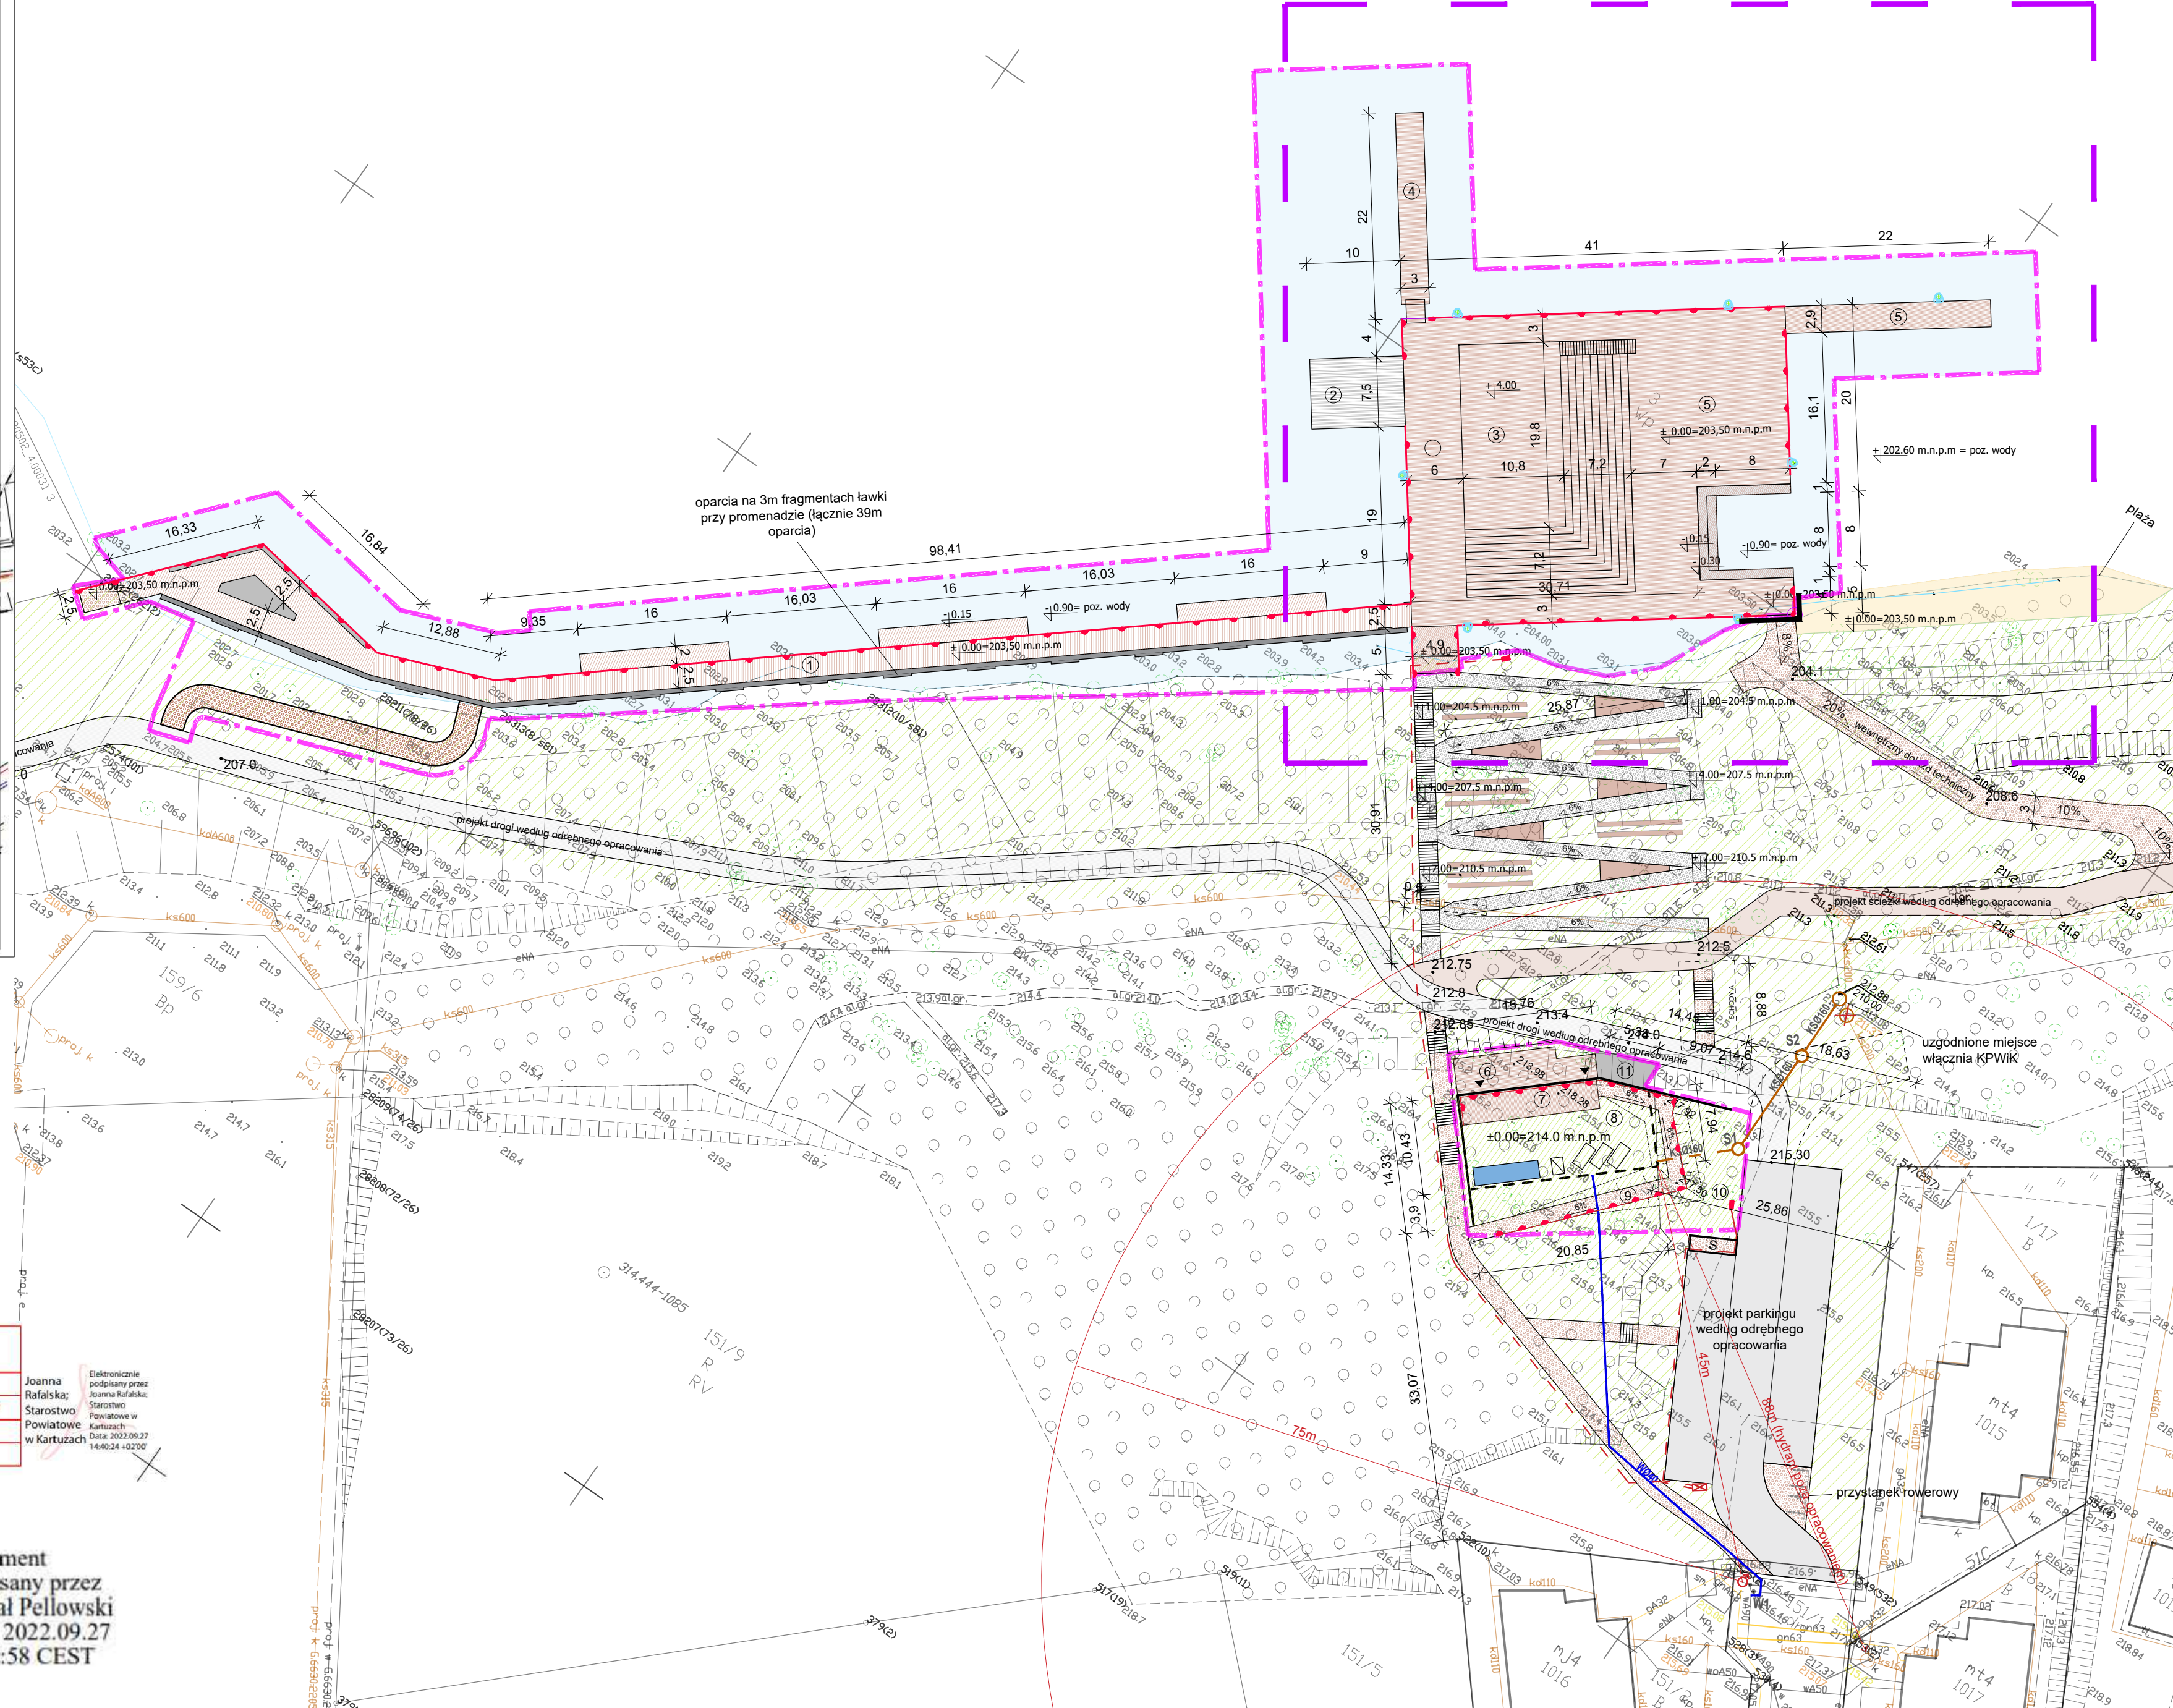

**LEGENDA**

- granica opracowania
- slip
- pomost / taras drewniany/drewnopodobny
- ławki / siedziska
- trawnik
- obrys budynku
- obrys budynku pod ziemią
- lampka parkowa
- barierki z lampami w słupkach
- skrzynka elektryczna
- główna szafka zasilania
- przyłącze kanalizacji sanitarnej wg odrębnego opracowania
- instalacja kanalizacji sanitarnej
- przyłącze wody wg odrębnego opracowania
- instalacja elektryczna wg odrębnego opracowania
- hydrant
- centrala wentylacyjna
- panele słoneczne
- okno dachowe
- zagroda śmieciowa
- wejście do budynku
- pali stabilizujący pomost
- zabezpieczenie skarpy konstrukcją oporową

**POMOST I PROMENADA**

1	promenada wzdłuż brzegu	605
2	slip pływający	75
3	wiata / taras widokowy	486
4	pomost	62
5	pomost	1341
SUMA(m²):		2569

**BUDYNEK OBSŁUGI PLAŻY**

6	taras przed budynkiem obsługi plaży	54
7	taras na dachu budynku obsługi plaży	48
8	budynek obsługi plaży	-
9	rampa	61
10	trawnik	351
11	zjazd techniczny	17
SUMA(m²):		531

POTWIERDZAM ZGODNOŚĆ Z ORYGINAŁEM MAPY

0 5 10 15 20 25m

**ARKONATELIER**  
Spółka z o.o.  
ul. Kochanowskiego 64/4    tel. fax: (0 58) 344 92 80

PROJEKT	BUDOWA INFRASTRUKTURY TURYSTYCZNO-REKREACYJNEJ NAD JEZIOREM KLASZTORNYM DUŻYM
ADRES	Kartusy, teren pomiędzy ul. Majkowskiego, Sambora i lasem
ZLECENIODAWCA	Gmina Kartusy ul. gen. J. Hallera 1, 83_300 Kartusy
STADIUM	PROJEKT ZAGOSPODAROWANIA TERENU
BRANŻA	ARCHITEKTURA
TYTUL RYSUNKU	PROJEKT ZAGOSPODAROWANIA TERENU PROJEKT ZAMIENNY
PROJEKTOWAŁ	dr inż. arch. Ewa Brach upr. nr 574746/95 cz. POIA nr PO-006 mgr inż. arch. Marcin Węgrzynowski inż. arch. Aleksandra Zdzianka
PROJEKTOWAŁ	inż. Andrzej Szybowicz (branża elektryczna) upr. bło nr 459/G474, cz. POIB POM/IE/4859/01
PROJEKTOWAŁ	mgr inż. Sławomir Brzoziński (branża sanitarnej) upr. nr PDK/026/POOS/09 zot. POI nr PDK/S/0344/04
SPRAWDZIŁ	mgr inż. arch. Adam Specht upr. nr 2079/G497 cz. POA nr PO-014
NR RYS.	Z.01
SKALA	1:500
DATA	02.2024

PRAWA AUTORSKIE ZASTRZEŻONE - KOPIOWANIE BEZ PISEMNEJ ZGODY AUTORA ZABRONIONE  
Autodesk Building Design Suite Premium serial no.: 394-20927089  
AutoCAD LT serial no.: 341-5656911, 341-56569429, 341-56569330

Przebieg prac, z niniejszym dokumentem został opracowany w wypracowaniu, którego rezultaty zawiera operat techniczny oparty do ewidencji i materiałów państwowego zasobu geodezyjnego i kartograficznego

Nazwa organu prowadzącego państwowy zasób geodezyjny i kartograficzny: Starosta Kartuski  
Identyfikator ewidencyjny operatu technicznego: P.2205.2022.8961  
Data przyjęcia operatu technicznego do zasobu: 27.09.2022  
Imię, nazwisko i podpis osoby reprezentującej organ: z up. Starosty Joanna Rafalska

Elektronicznie podpisany przez  
Joanna Rafalska;  
Starostwo Powiatowe w Kartuzach  
Data: 2022.09.27 14:40:24 +02'00'

Dokument podpisany przez  
Michał Peliowski  
Data: 2022.09.27  
13:55:58 CEST