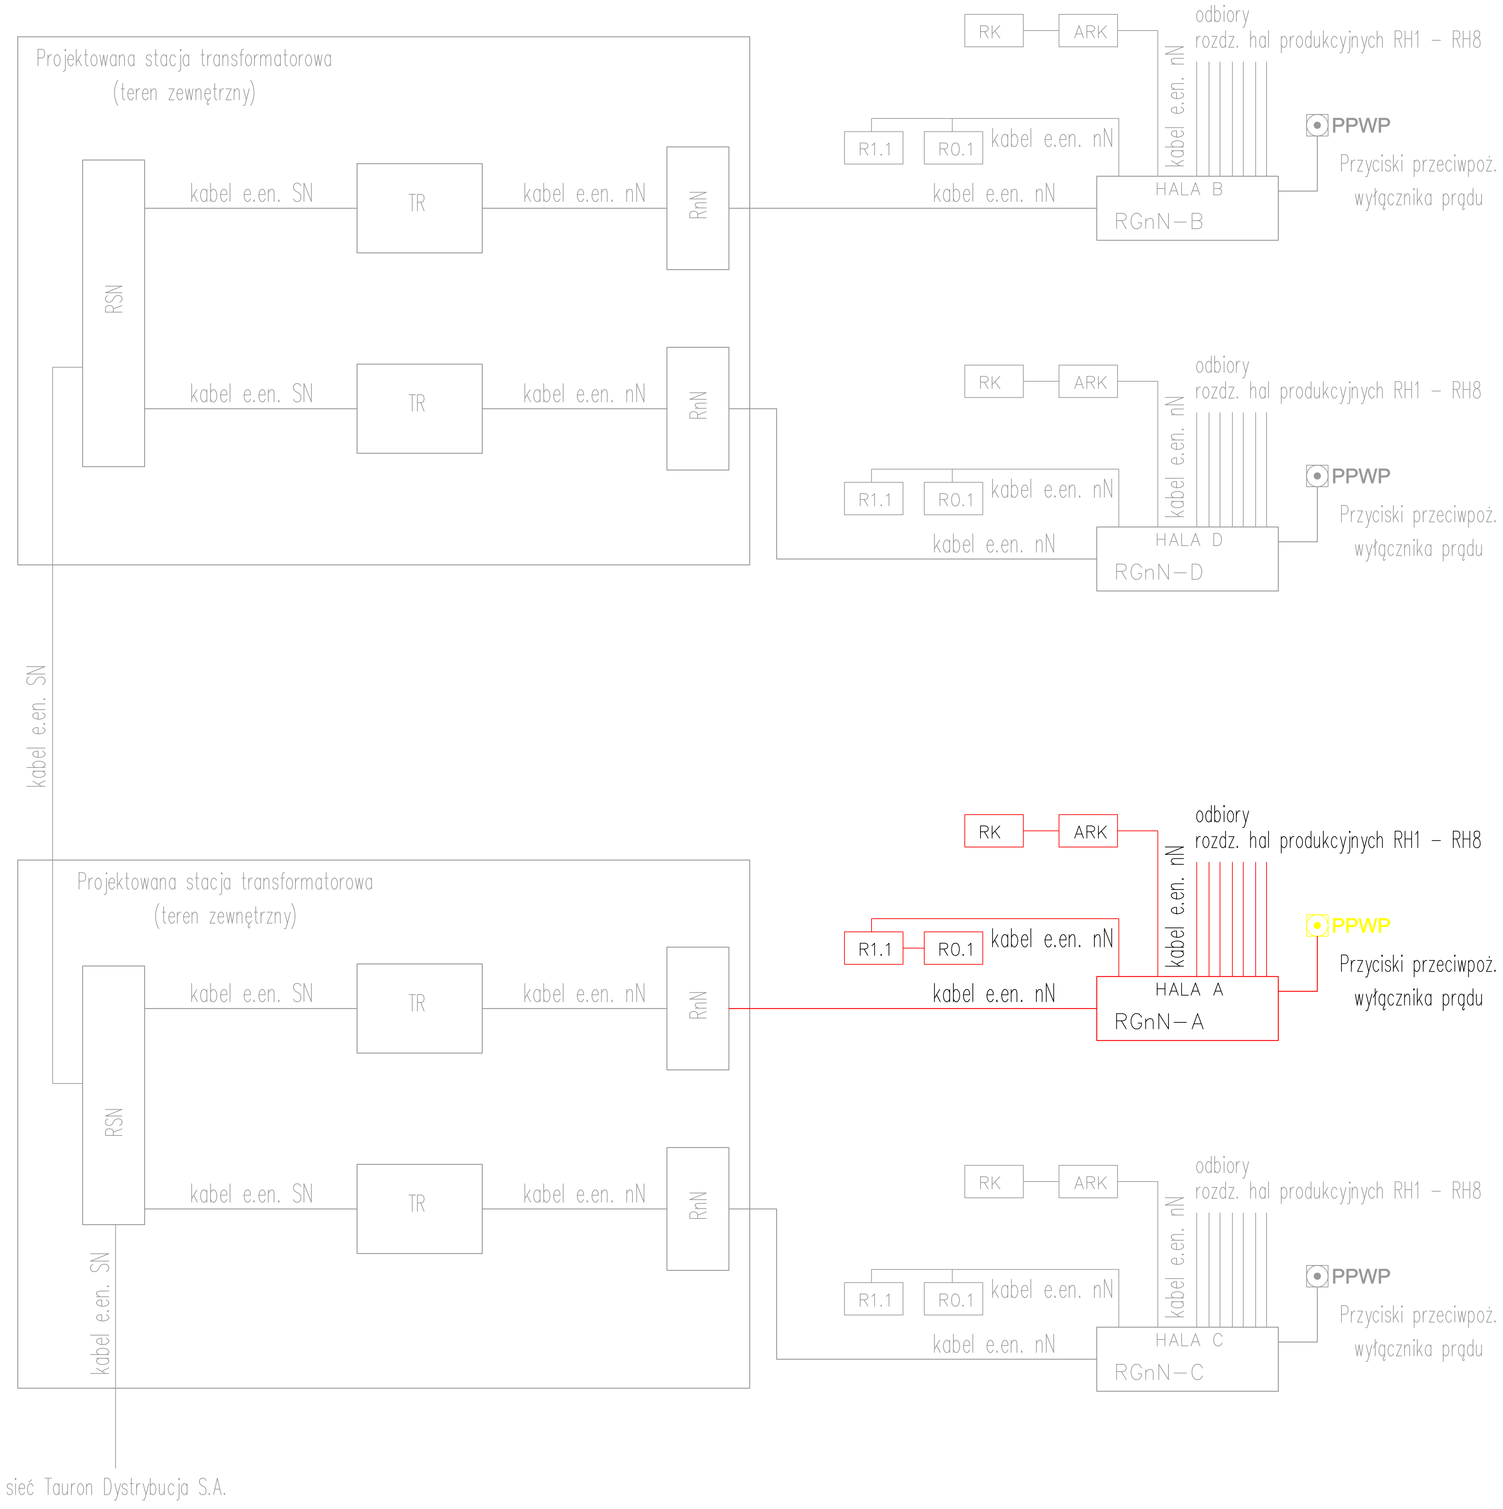

DOKUMENTACJA POWYKONAWCZA

PROJEKT	"AKCELERATOR BIZNESOWY KSSEKONY – BUDOWA KOMPLEKSU CZTERECH HAL PRZEMYSŁOWYCH WRAZ Z CZĘŚCIĄ USŁUGOWĄ, ORAZ BUDOWĄ, ROZBUDOWĄ, I PRZEBUDOWĄ INFRASTRUKTURY TECHNICZNEJ I TOWARZYSZĄCEJ - ETAP 1
INWESTOR	KATOWICKA SPECJALNA STREFA EKONOMICZNA S.A. 40-026 KATOWICE, UL. WOJEWÓDZKA 42
FAZA	DOKUMENTACJA POWYKONAWCZA
BRANŻA	ELEKTRYCZNA
WYKONAWCA	budimex Budimex S.A. 01-204 Warszawa, ul. Siedmiogrodzka 9 tel.: 22 623 60 00 e-mail: info@budimex.pl
PODWYKONAWCA	Elektromontaż Rzeszów SA ELEKTROMONTAŻ RZESZÓW S.A. 35-210 Rzeszów ul. Baczyńskiego 7a Tel: 12 630 17 62 e-mail: krakow@elektromontaz.com.pl
SPRAWDZAJĄCY	mgr inż. Jakub Drużkowski
OPRACOWAŁ	mgr inż. Kamil Stramowski
SKALA	
DATA	06.2023
REWIZJA	00
NAZWA	SCHEMAT IDEOWY ZASILANIA BUDYNEK A
NR RYSUNKU	E-01

TEKST, DANE, RYSUNKI I WZORY STANOWIĄ PRZEDMIOT WŁASNOŚCI INTELECTUALNEJ I PRZEMYSŁOWEJ ELEKTROMONTAŻ RZESZÓW S.A. I NIE MOGĄ BYĆ UŻYTE, KOPIOWANE I UJAWNIANE BEZ PISEMNEJ ZGODY ELEKTROMONTAŻ RZESZÓW S.A.