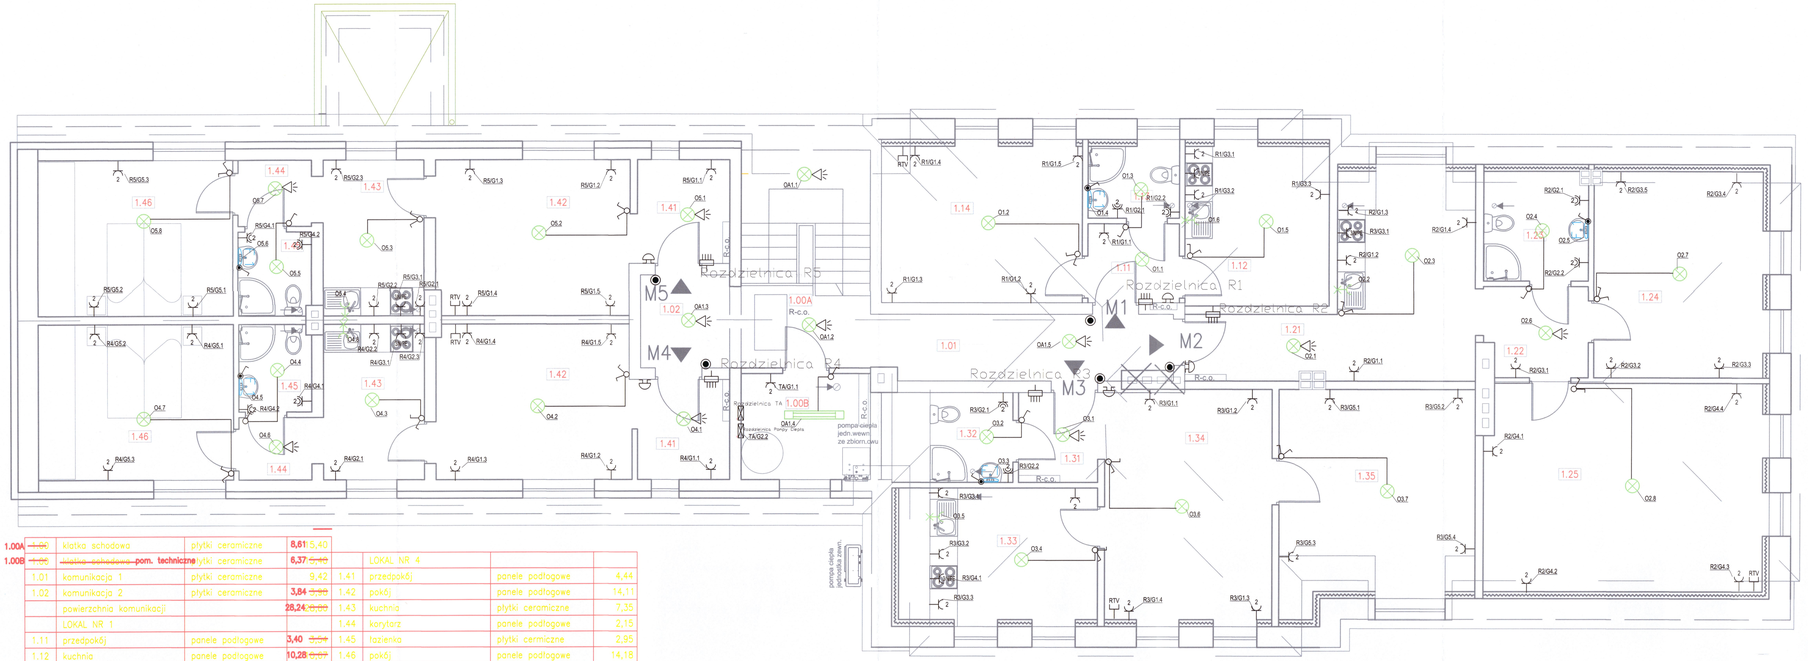

1.00A	~~1.00B~~	klatka schodowa	płytki ceramiczne	8,61	15,40		
1.00B	~~1.00A~~	~~klatka schodowa~~ pom. techniczne	płytki ceramiczne	6,37	~~6,40~~		
	1.01	komunikacja 1	płytki ceramiczne	9,42	1.41	przedpokój	panele podłogowe	4,44
	1.02	komunikacja 2	płytki ceramiczne	3,84	~~3,90~~	1.42	pokój	panele podłogowe	14,11
		powierzchnia komunikacji		28,24	~~28,80~~	1.43	kuchnia	płytki ceramiczne	7,35
		LOKAL NR 1				1.44	korytarz	panele podłogowe	2,15
	1.11	przedpokój	panele podłogowe	3,40	~~3,54~~	1.45	łazienka	płytki cermiczne	2,95
	1.12	kuchnia	panele podłogowe	10,28	~~9,69~~	1.46	pokój	panele podłogowe	14,18
	1.13	łazienka	płytki ceramiczne	3,10	~~3,60~~		Powierzchnia lokalu 4		45,18
	1.14	pokój	panele podłogowe	14,69	~~15,94~~		LOKAL NR 5		
		Powierzchnia lokalu 1		31,47	~~33,02~~	1.51	przedpokój	panele podłogowe	4,44
		LOKAL NR 2				1.52	pokój	panele podłogowe	14,11
	1.21	przedpokój + kuchnia	panele podłogowe	18,00		1.53	kuchnia	płytki ceramiczne	7,35
	1.22	komunikacja	panele podłogowe	4,29		1.54	korytarz	panele podłogowe	2,15
	1.23	łazienka	płytki ceramiczne	5,34	~~5,74~~	1.55	łazienka	płytki cermiczne	2,95
	1.24	pokój	panele podłogowe	16,12		1.56	pokój	panele podłogowe	14,18
	1.25	pokój	panele podłogowe	26,29			Powierzchnia lokalu 4		45,18
		Powierzchnia lokalu 2		70,04	~~70,14~~		Suma Powierzchni	273,86	2~~77,95~~
		LOKAL NR 3							
	1.31	przedpokój	panele podłogowe	3,44					
	1.32	łaienka	płytki ceramiczne	3,60					
	1.33	kuchnia	panele podłogowe	10,31	~~9,85~~				
	1.34	pokój	panele podłogowe	18,14	~~18,00~~				
	1.35	pokój	panele podłogowe	18,26					
		Powierzchnia lokalu 3		53,75	~~54,20~~				

	Czujnik ruchu	11 szt.
	Dzwonek	5 szt.
F.1	FULL MOON 18W IP44 NSC	5 szt.
	Gniazdo hermetyczne, 2-krotne	10 szt.
RTV	Gniazdo RTV	5 szt.
	Gniazdo ze stykiem ochronnym, x 2	56 szt.
3xPE	Gniazdo, 5-polowe	5 szt.
pompa ciepła jednostka zewn.	Jednostka zewnętrzna	1 szt.
	Oprawa oświetleniowa sufitowa okrągła,	31 szt.
	Oprawa świetlówkowa podwójna, 2x36W	1 szt.
pompa ciepła jedn.wewn. ze zbiorn.cwu	Pompa ciepła	1 szt.
	Przełącznik wielopozycyjny, jednobiegunowy	14 szt.
	Przycisk dzwonkowy	5 szt.
	Punkt przyłączeniowy oświetleniowy	5 szt.
	Rozdzielnica R1	1 szt.
	Rozdzielnica R2	1 szt.
	Rozdzielnica R3	1 szt.
	Rozdzielnica R4	1 szt.
	Rozdzielnica R5	1 szt.
	Łącznik	6 szt.
	Łącznik hermetyczny	5 szt.
	Rozdzielnica Pompy Ciepła	1 szt.
	Rozdzielnica TA	1 szt.

BIURO PROJEKTOWE
RUDNER
RUDNER Henryk Rudner
47-100 Strzelce Opolskie ul. Kuziaka 35
tel. (+48) 602 182 357
henryk.rudner@rudner.pl
www.rudner.pl

NAZWA OBIEKTU: Przebudowa budynku mieszkalnego wielorodzinnego Łaziska ul. Strzelecka 37, działka nr 334			
PROJEKTANT:	mgr inż. Gerard Mainka upr. bud. nr 275/92/Op	DATA: 10.10.2021	
SPRAWDZIŁ:		DATA:	
OPRACOWAŁ:	mgr inż. Mirosław Kostyra upr. bud. nr 77/82/OP	DATA: 10.10.2021	
TYTUŁ ARKUSZA: Rzut poddasza - zmiany			SKALA: 1:50
BRANŻA: Elektryczna	FORMAT ARKUSZA: 420 x 1120		NR ARKUSZA: 1E