

Oznaczenie kancelaryjne wniosku: GN.6630.452.2014

ODPIS PROTOKOŁU NR GN.6631.21.2014
z narady koordynacyjnej dotyczącej usytuowania
projektowanych sieci uzbrojenia terenu

Podstawa prawna : art. 7d pkt.2 i art. 28b ust. 7 ustawy z dnia 17 maja 1989r. – Prawo geodezyjne i kartograficzne (Dz. U. z 2010 r. Nr 193 poz. 1287, z późn. zm.)

Sprawa dotyczy : Kanalizacja deszczowa
Położenie : WOJNOWICE ul. Wodna
Wnioskodawca : "VIA 2008" Pracownia Projektów Drogowych
BARBARA KOSMACZ
62-066 GRANOWO
KOŚCIAŃSKA 7
995-004-26-73
Inwestor : GMINA OPALENICA
64-330 OPALENICA
3 MAJA 1
788-19-16-724
Projektant mgr inż. Barbara Kosmacz
nr upr. WKP/0202/PWO/07

Usytuowanie projektowanej kanalizacji deszczowej było przedmiotem narady koordynacyjnej NR GN.6630.452.2014 przeprowadzonej w dniu 2014-10-28 w Starostwie Powiatowym w Nowym Tomyślu, ul. Poznańska 30, bud. E – sala sesyjna.

W naradzie koordynacyjnej uczestniczyli:

Lp.	Oznaczenie reprezentowanych podmiotów:
1	Przedsiębiorstwo Gospodarki Komunalnej i Mieszkaniowej "Komopal" Spółka z o.o. - Wolny Sławomir; Komorowski Michał
2	Urząd Gminy Opalenica - Michalak Janusz; Kąkolewski Patryk
3	ENEA Operator Rejon Dystrybucji Opalenica - Szwarc Zbigniew; Szczerbowski Roman
4	HIERONIM MICHAŁOWICZ Przewodniczący Narady Koordynacyjnej Upoważnienie Starosty Nowotomyskiego OG.077.66.2014 z dn. 11 sierpnia 2014
5	Powiatowy Inspektor Nadzoru Budowlanego w Nowym Tomyślu - Karłowski Andrzej; Łukaszyk Wojciech

W naradzie koordynacyjnej pomimo zawiadomienia nie stawili się przedstawiciele:

Lp.	Oznaczenie reprezentowanych podmiotów:
1	Wydział Rolnictwa, Leśnictwa i Ochrony
2	Wydział Dróg Powiatowych Starostwa Powiatowego w Nowym Tomyślu
4	Polska Spółka Gazownictwa Spółka z o.o. Oddział w Poznaniu
5	Wydział Budownictwa i Inwestycji Starostwa Powiatowego w Nowym Tomyślu

Uwagi i zalecenia

Urząd Gminy Opalenica : bez uwag.

PGKiM KOMOPAL Sp. z o.o.: Na 7 dni przed rozpoczęciem prac zgłosić zamiar do PGKiM KOMOPAL.Zastosować się do warunków i uzgodnień z PGKiM KOMOPAL oddzielnym pismem.


ENEA Operator Sp.z o.o.Oddział Dystrybucji Poznań Rejon Dystrybucji Opalenica: spełnić wymogi określone w opini 56/201.

Powiatowy Inspektor Nadzoru Budowlanego: zachować powyższe uwagi.

Przewodniczący Narad Koordynacyjnych :uzgodniony obiekt należy zlecić do wytyczenia i pomiaru powykonawczego uprawnionej jednostce wykonawstwa geodezyjnego,a znajdujące się na jego obszarze znaki geodezyjne chronić przed zniszczeniem - Ustawa z dnia 17.maja 1989r. Prawo Geodezyjne i Kartograficzne(Dz.U.Nr 30,poz. 163 z póź. zmian.).Prace ziemne w miejscach zbliżeń i skrzyżowań z istniejącą siecią uzbrojenia terenu należy prowadzić ręcznie z zachowaniem ostrożności.O terminie rozpoczęcia bezwzględnie powiadomić użytkowników tych sieci z którymi występują kolizje.W przypadku natrafienia na przewody lub urządzenia sieci uzbrojenia terenu nie naniesione na podkładzie mapowym należy zawiadomić natychmiast właściwą jednostkę branżową.W razie niezgodności zrealizowanej sieci uzbrojenia terenu z uzgodnionym projektem,mapę z wynikami inwentaryzacji inwestor przedkłada niezwłocznie właściwemu organowi administracji architektoniczno - budowlanej zgodnie z parag.16 Rozp. MRRiB z dnia 2 kwietnia 2001 r.(Dz.U.Nr 38 poz.455).Inwestor ponosi odpowiedzialność karną i materialną za spowodowanie uszkodzeń w sieci uzbrojenia terenu w czasie wykonywania robót oraz za uszkodzenia i szkody ,które w przyszłości mogłyby powstać na skutek prowadzonych robót. Uzgodnienie traci ważność,gdy inwestor nie zrealizował projektu w okresie trzech lat od dnia wydania opinii,oraz innych wypadkach określonych w parag.13 Rozp. MRRiB z dnia 2.kwietnia 2001 r.(Dz.U. Nr38 poz.376).

Odpis sporządził: Hieronim Michałowicz – Przewodniczący narady koordynacyjnej

z up. Starosty
Hieronim Michałowicz
INSPEKTOR
w Wydziale Geodezji, Kartografii, Katastru
i Gospodarki Nieruchomościami

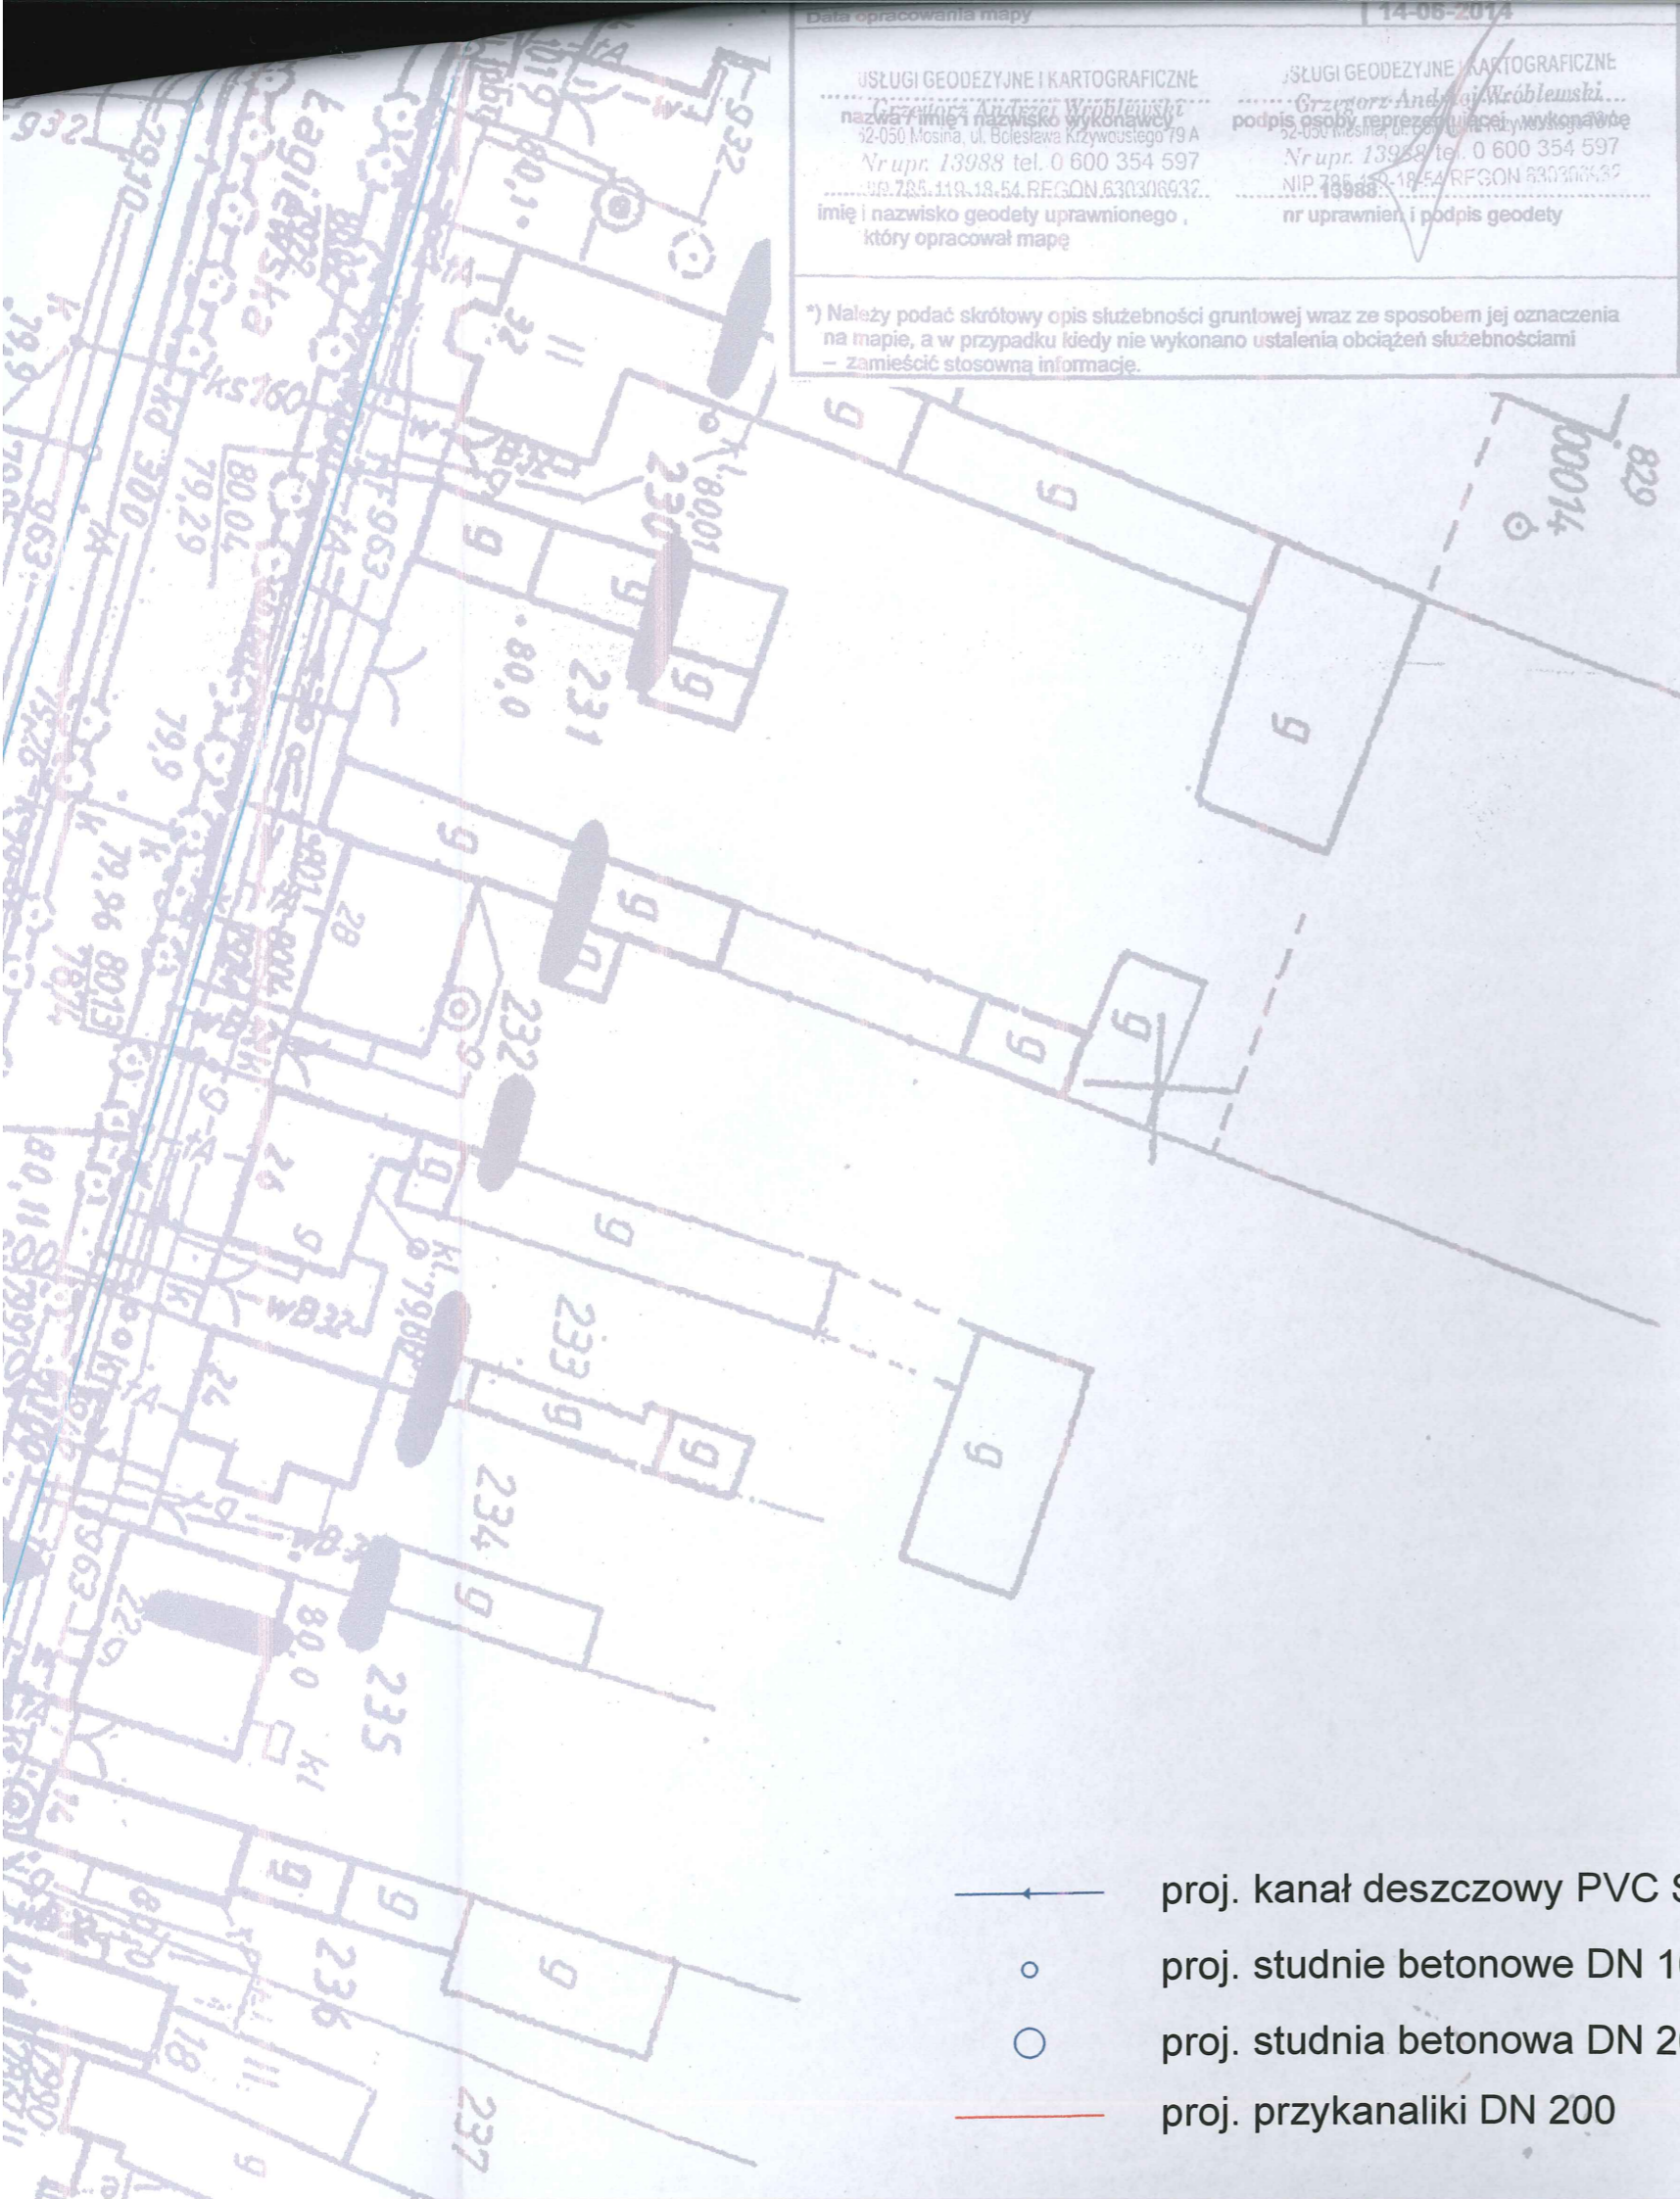

14-06-2014

USŁUGI GEODEZYJNE I KARTOGRAFICZNE
 Grzegorz Andrzej Wróblewski
 32-050 Mosina, ul. Bolesława Krzywoustego 19A
 Nr upr. 13988 tel. 0 600 354 597
 NIP 785 119 18 54 REGON 630306932

USŁUGI GEODEZYJNE I KARTOGRAFICZNE
 Grzegorz Andrzej Wróblewski
 32-050 Mosina, ul. Bolesława Krzywoustego 19A
 Nr upr. 13988 tel. 0 600 354 597
 NIP 785 119 18 54 REGON 630306932

imię i nazwisko geodety uprawnionego,
 który opracował mapę

nr uprawnień i podpis geodety

*) Należy podać skrótowy opis służebności gruntowej wraz ze sposobem jej oznaczenia na mapie, a w przypadku kiedy nie wykonano ustalenia obciążeń służebnościami – zamieścić stosowną informację.

2014-06-27

(Data wpisania operatu do ewidencji materialów zasobu)

Leszek Piłz
 p.o. Zastępcy Kierownika Wydziału
 Geodezji, Kartografii, Katastru
 i Gospodarki Nieruchomościami
 (nie nazwa geodezyjnego i kartograficznego)



STAROSTA NOWOTOMYSKI

Zgodnie z art. 28c ustawy z dnia 17 maja 1989 r. – Prawo geodezyjne i kartograficzne poświadczam, że niniejsza dokumentacja projektowa była przedmiotem narady koordynacyjnej przeprowadzonej w dniu

GN-6631 21 2014 2014-10-28
 (Data)

w Starostwie Powiatowym w Nowym Tomyszu, ul. Poznańska 33

GN.6630 452 20 14 Nowy Tomisz, 2014-10-28
 (Znak sprawy) (Miejscowość i data)

z up. Starosty

Hieronim Michałowicz
 INSPEKTOR
 Wydział Geodezji, Kartografii, Katastru
 i Gospodarki Nieruchomościami

mgr inż. Krzysztof Habiera
 Upr. bud. do projektowania i kierowania robotami bez ograniczeń w specjalności instalacyjnej w zakresie sieci instalacji i urządzeń ciepłowniczych, wodociągowych, gazowych, wodociągowych i kanalizacyjnych
 Nr ewid. LUKG/0014/POOS/05
 Nr ewid. LBS/0020/OWOS/06

PROJEKTANT

mgr inż. Barbara Kosmacz
 Upr. bud. do projektowania i kierowania robotami bud. bez ograniczeń w specjalności drogowej
 Nr ewid. WKP/0152/PWOD/07

- ← proj. kanał deszczowy PVC SN8 Lita DN 400
- proj. studnie betonowe DN 1000
- proj. studnia betonowa DN 2000
- proj. przykanaliki DN 200

UL. WODNA
Plan sytuacyjny
Skala 1:500