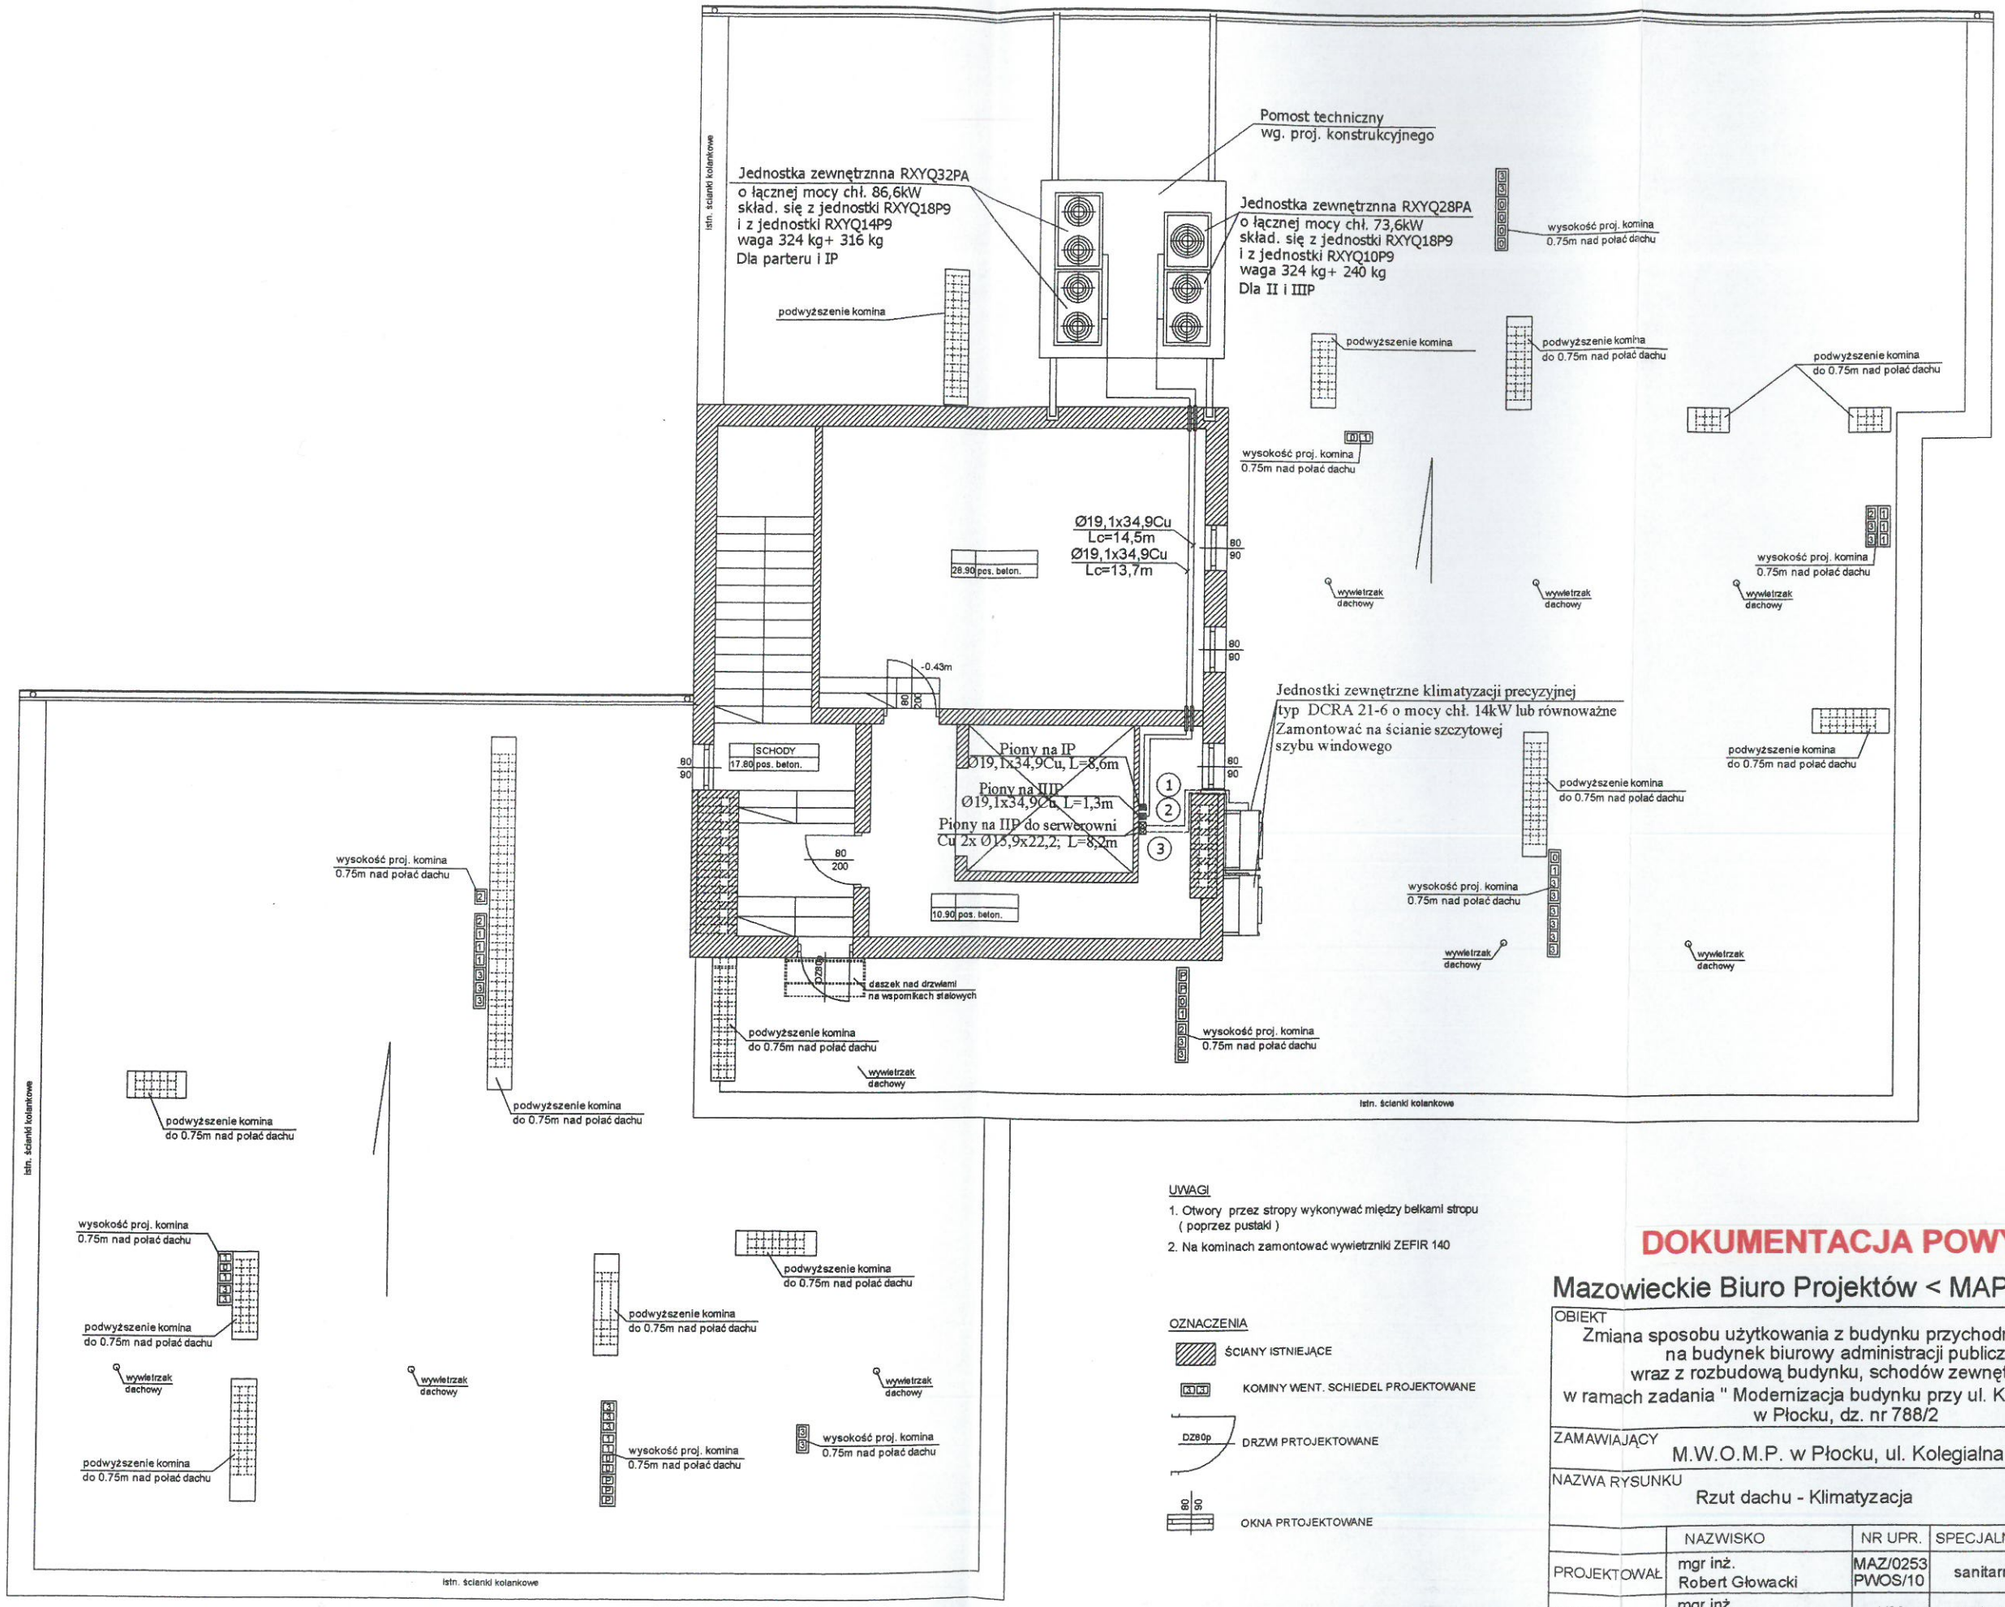

UWAGI

1. Otwory przez stropy wykonywać między belkami stropu (poprzez pustaki)
2. Na kominach zamontować wywietrzniki ZEFIR 140

OZNACZENIA

- ŚCIANY ISTNIEJĄCE
- KOMINY WENT. SCHIEDEL PROJEKTOWANE
- DZ80p — DRZWI PRTOJEKTOWANE
- 80/90 — OKNA PRTOJEKTOWANE

DOKUMENTACJA POWYKONAWCZA

Mazowieckie Biuro Projektów < MAPRO > w Płocku

OBIEKT Zmiana sposobu użytkowania z budynku przychodni lekarskiej na budynek biurowy administracji publicznej wraz z rozbudową budynku, schodów zewnętrznych w ramach zadania " Modernizacja budynku przy ul. Kolegialnej 19" w Płocku, dz. nr 788/2					NR UMOWY 9/11
ZAMAWIAJĄCY M.W.O.M.P. w Płocku, ul. Kolegialna 19					BRANŻA sanit.
NAZWA RYSUNKU Rzut dachu - Klimatyzacja					SKALA 1 : 100
	NAZWISKO	NR UPR.	SPECJALNOŚĆ	PODPIS	DATA 11.2011
PROJEKTOWAŁ	mgr inż. Robert Głowacki	MAZ/0253 PWOS/10	sanitarna		NR RYS. 5
SPRAWDZIŁ	mgr inż. Bogdan Tyburski	1/98	sanitarna		