Województwo:śląskie
Powiat:cieszyński
Jednostka ewidencyjna:240310_5_Skoczów
Obręb:0008_Ochaby Wielkie
ID zgł.6640.2633.2022
Nr zlec.4/06/2022

Mapa do celów projektowych

Kopia mapy zasadniczej

Skala 1:500
Sekcja 2000: 6.120.27.10.2.2, 6.120.27.10.2.4
Układ współrzędnych płaskich : 2000
Układ wysokości : PL - EVRF 2007 - NH

1.Nie wyklucza się istnienia na mapie innego uzbrojenia podziemnego, które nie było zgłoszone do inwentaryzacji.
2.Kolorem zielonym oznaczono granice działek
3.Kolorem brązowym oznaczono MPZP .

Wykonawca mapy: mgr inż. Marek Czapla

Kierownik prac geodezyjnych : mgr inż. Józef Śliż

Ustroń, 26.10.2022 r.

Jestem świadomy odpowiedzialności karnej za złożenie fałszywych oświadczeń. Oświadczam, że operat techniczny zawierający rezultaty prac geodezyjnych w wyniku których powstał niniejsze dokument uzyskał pozytywny wynik weryfikacji	
Identyfikator zgłoszenia prac geodezyjnych	6640.2633.2022
Organ służby geodezyjnej, który otrzymał zgłoszenie	PODGIK w Cieszynie
Wykonawca prac geodezyjnych	Usługi Geodezyjno Kartograficzne mgr inż. Józef Śliż ul.Jaśminowa 15 43-450 Ustroń
Nr oraz data sporządzenia dokumentu zawierającego wynik pozytywnej weryfikacji	OPN P.2403.2022.4926 04.11.2022 r.
Imię i nazwisko oraz nr uprawnień zawodowych kierownika prac	mgr inż.Józef Śliż; nr upr. 13578

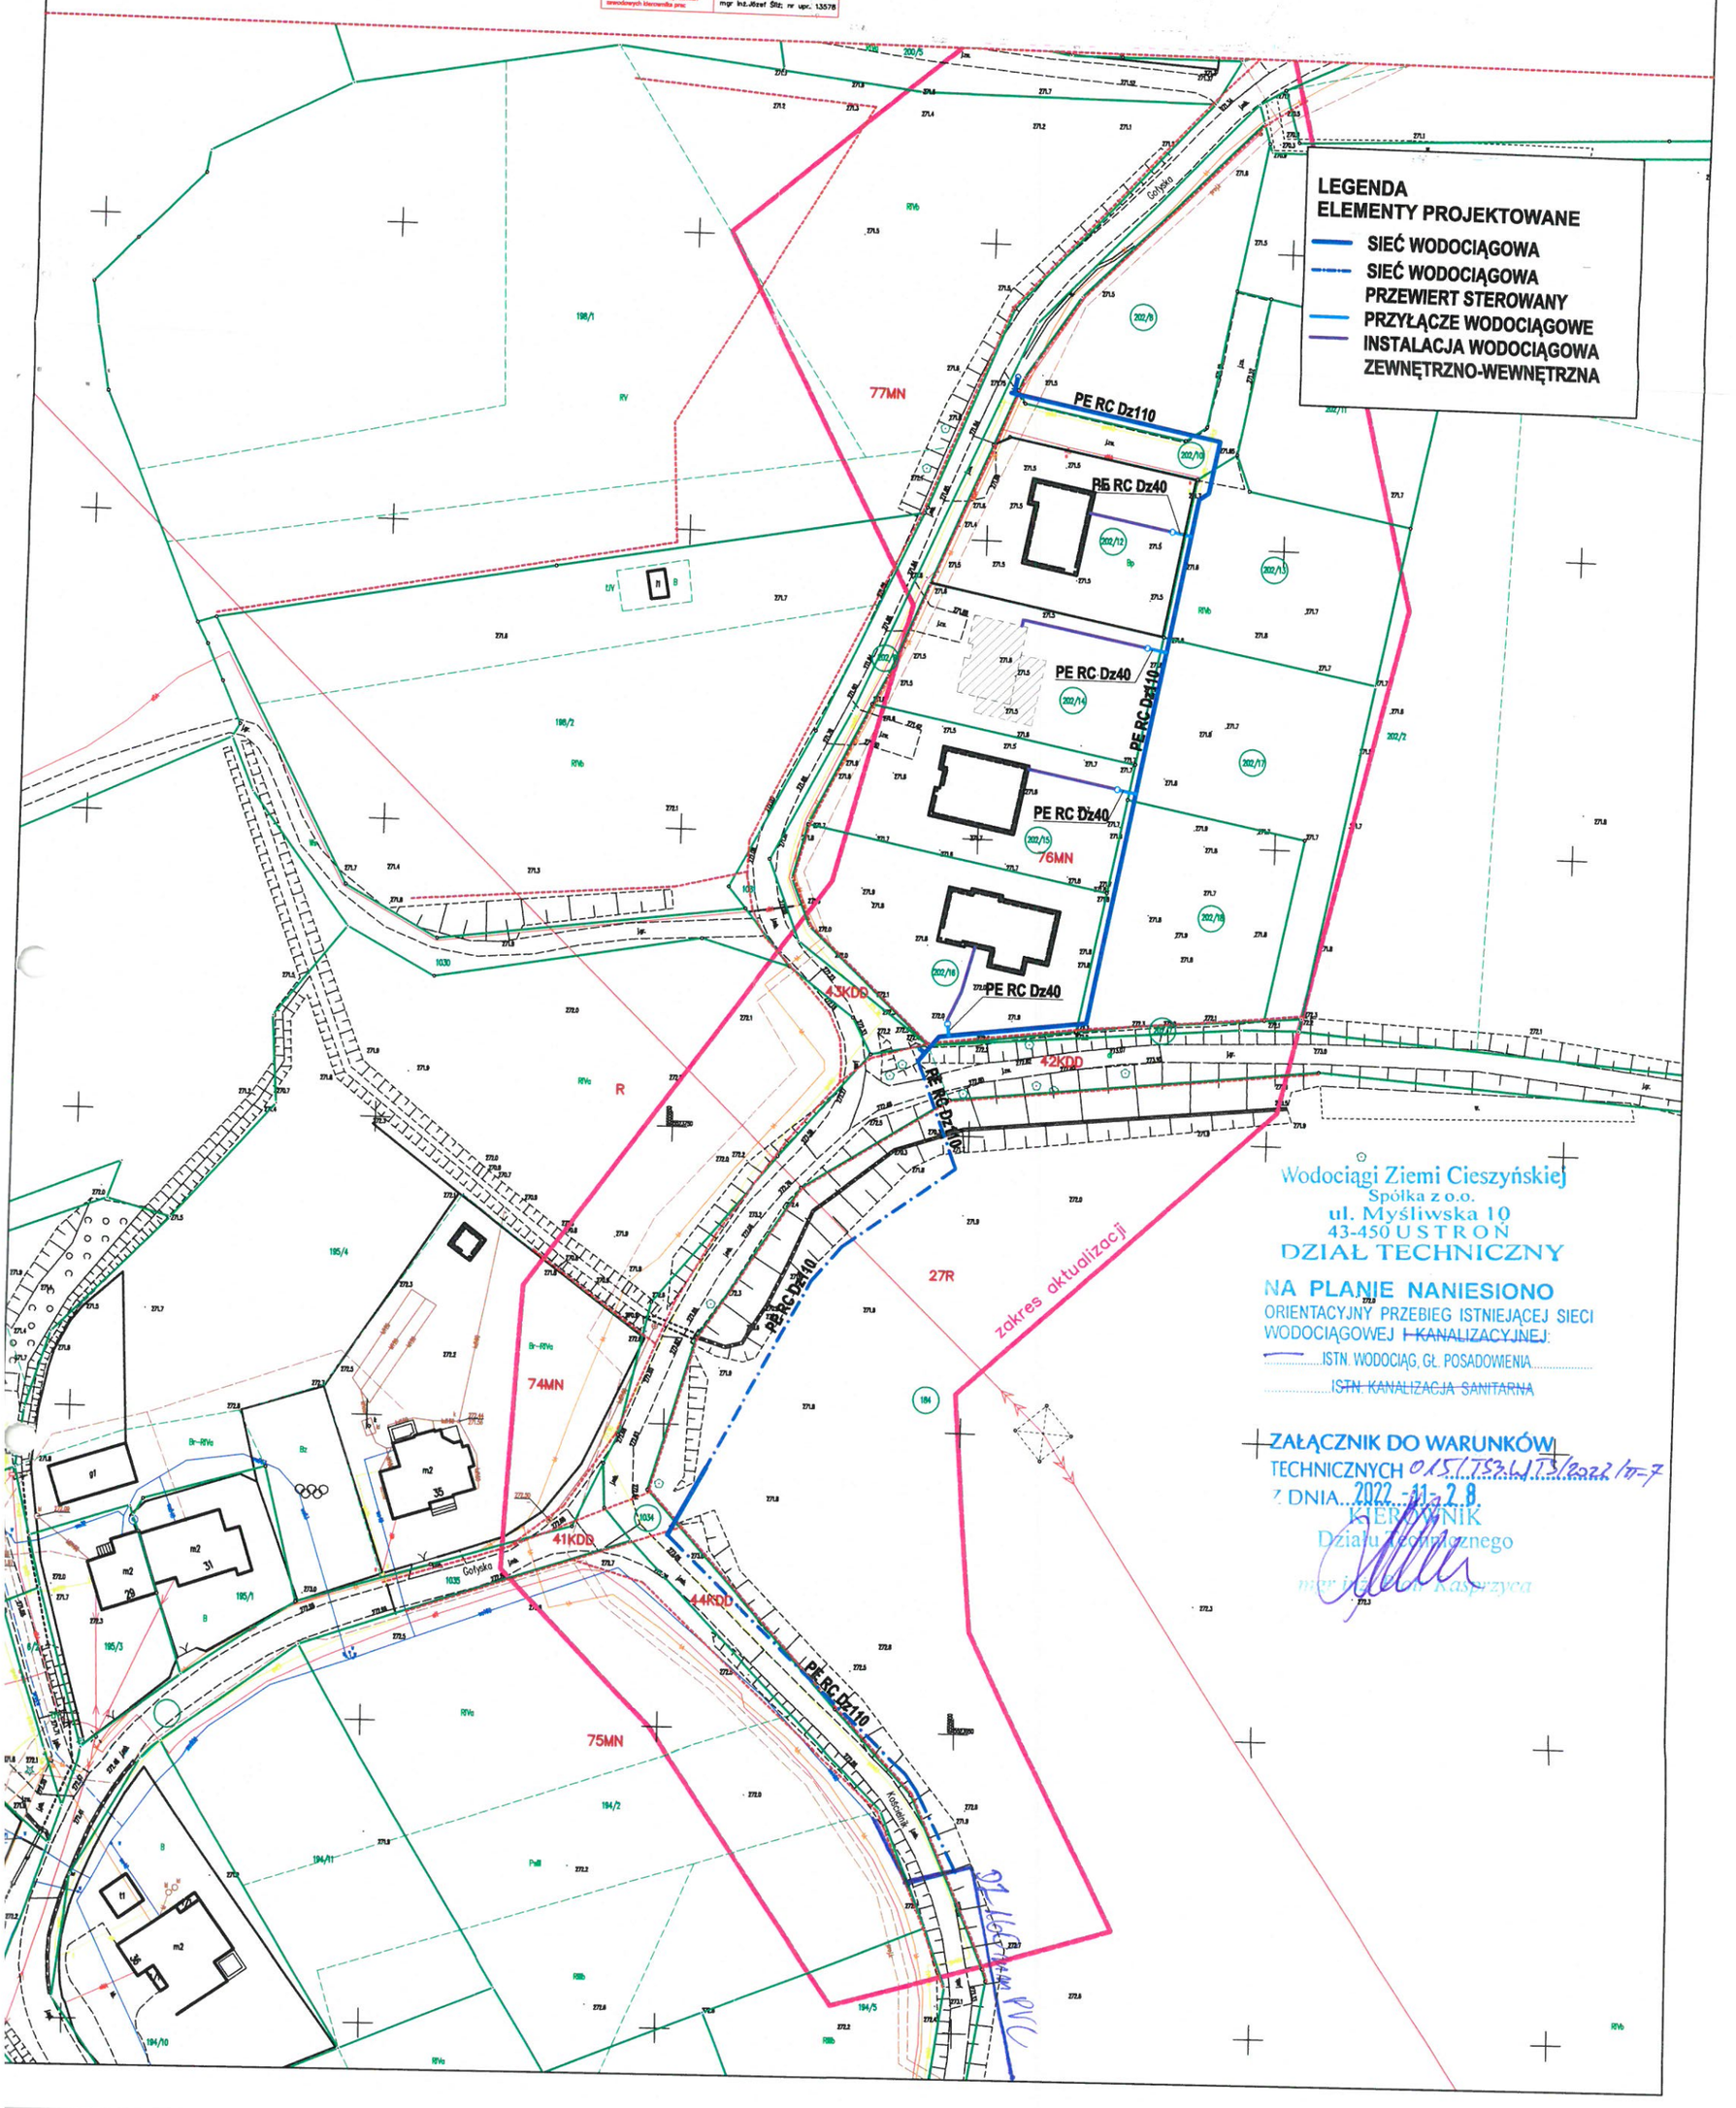

Wodociągi Ziemi Cieszyńskiej
Spółka z o.o.
ul. Myśliwska 10
43-450 USTROŃ
DZIAŁ TECHNICZNY

NA PLANIE NANIESIONO
ORIENTACYJNY PRZEBIEG ISTNIEJĄCEJ SIECI WODOCIĄGOWEJ ~~I KANALIZACYJNEJ~~:
ISTN. WODOCIĄG, GŁ. POSADOWIENIA
~~ISTN. KANALIZACJA SANITARNA~~

ZAŁĄCZNIK DO WARUNKÓW TECHNICZNYCH 015/TS3.WTS/2022/II-7
Z DNIA 2022-11-28
KIEROWNIK
Działu Technicznego
mgr inż. Stan. Kasprzyca