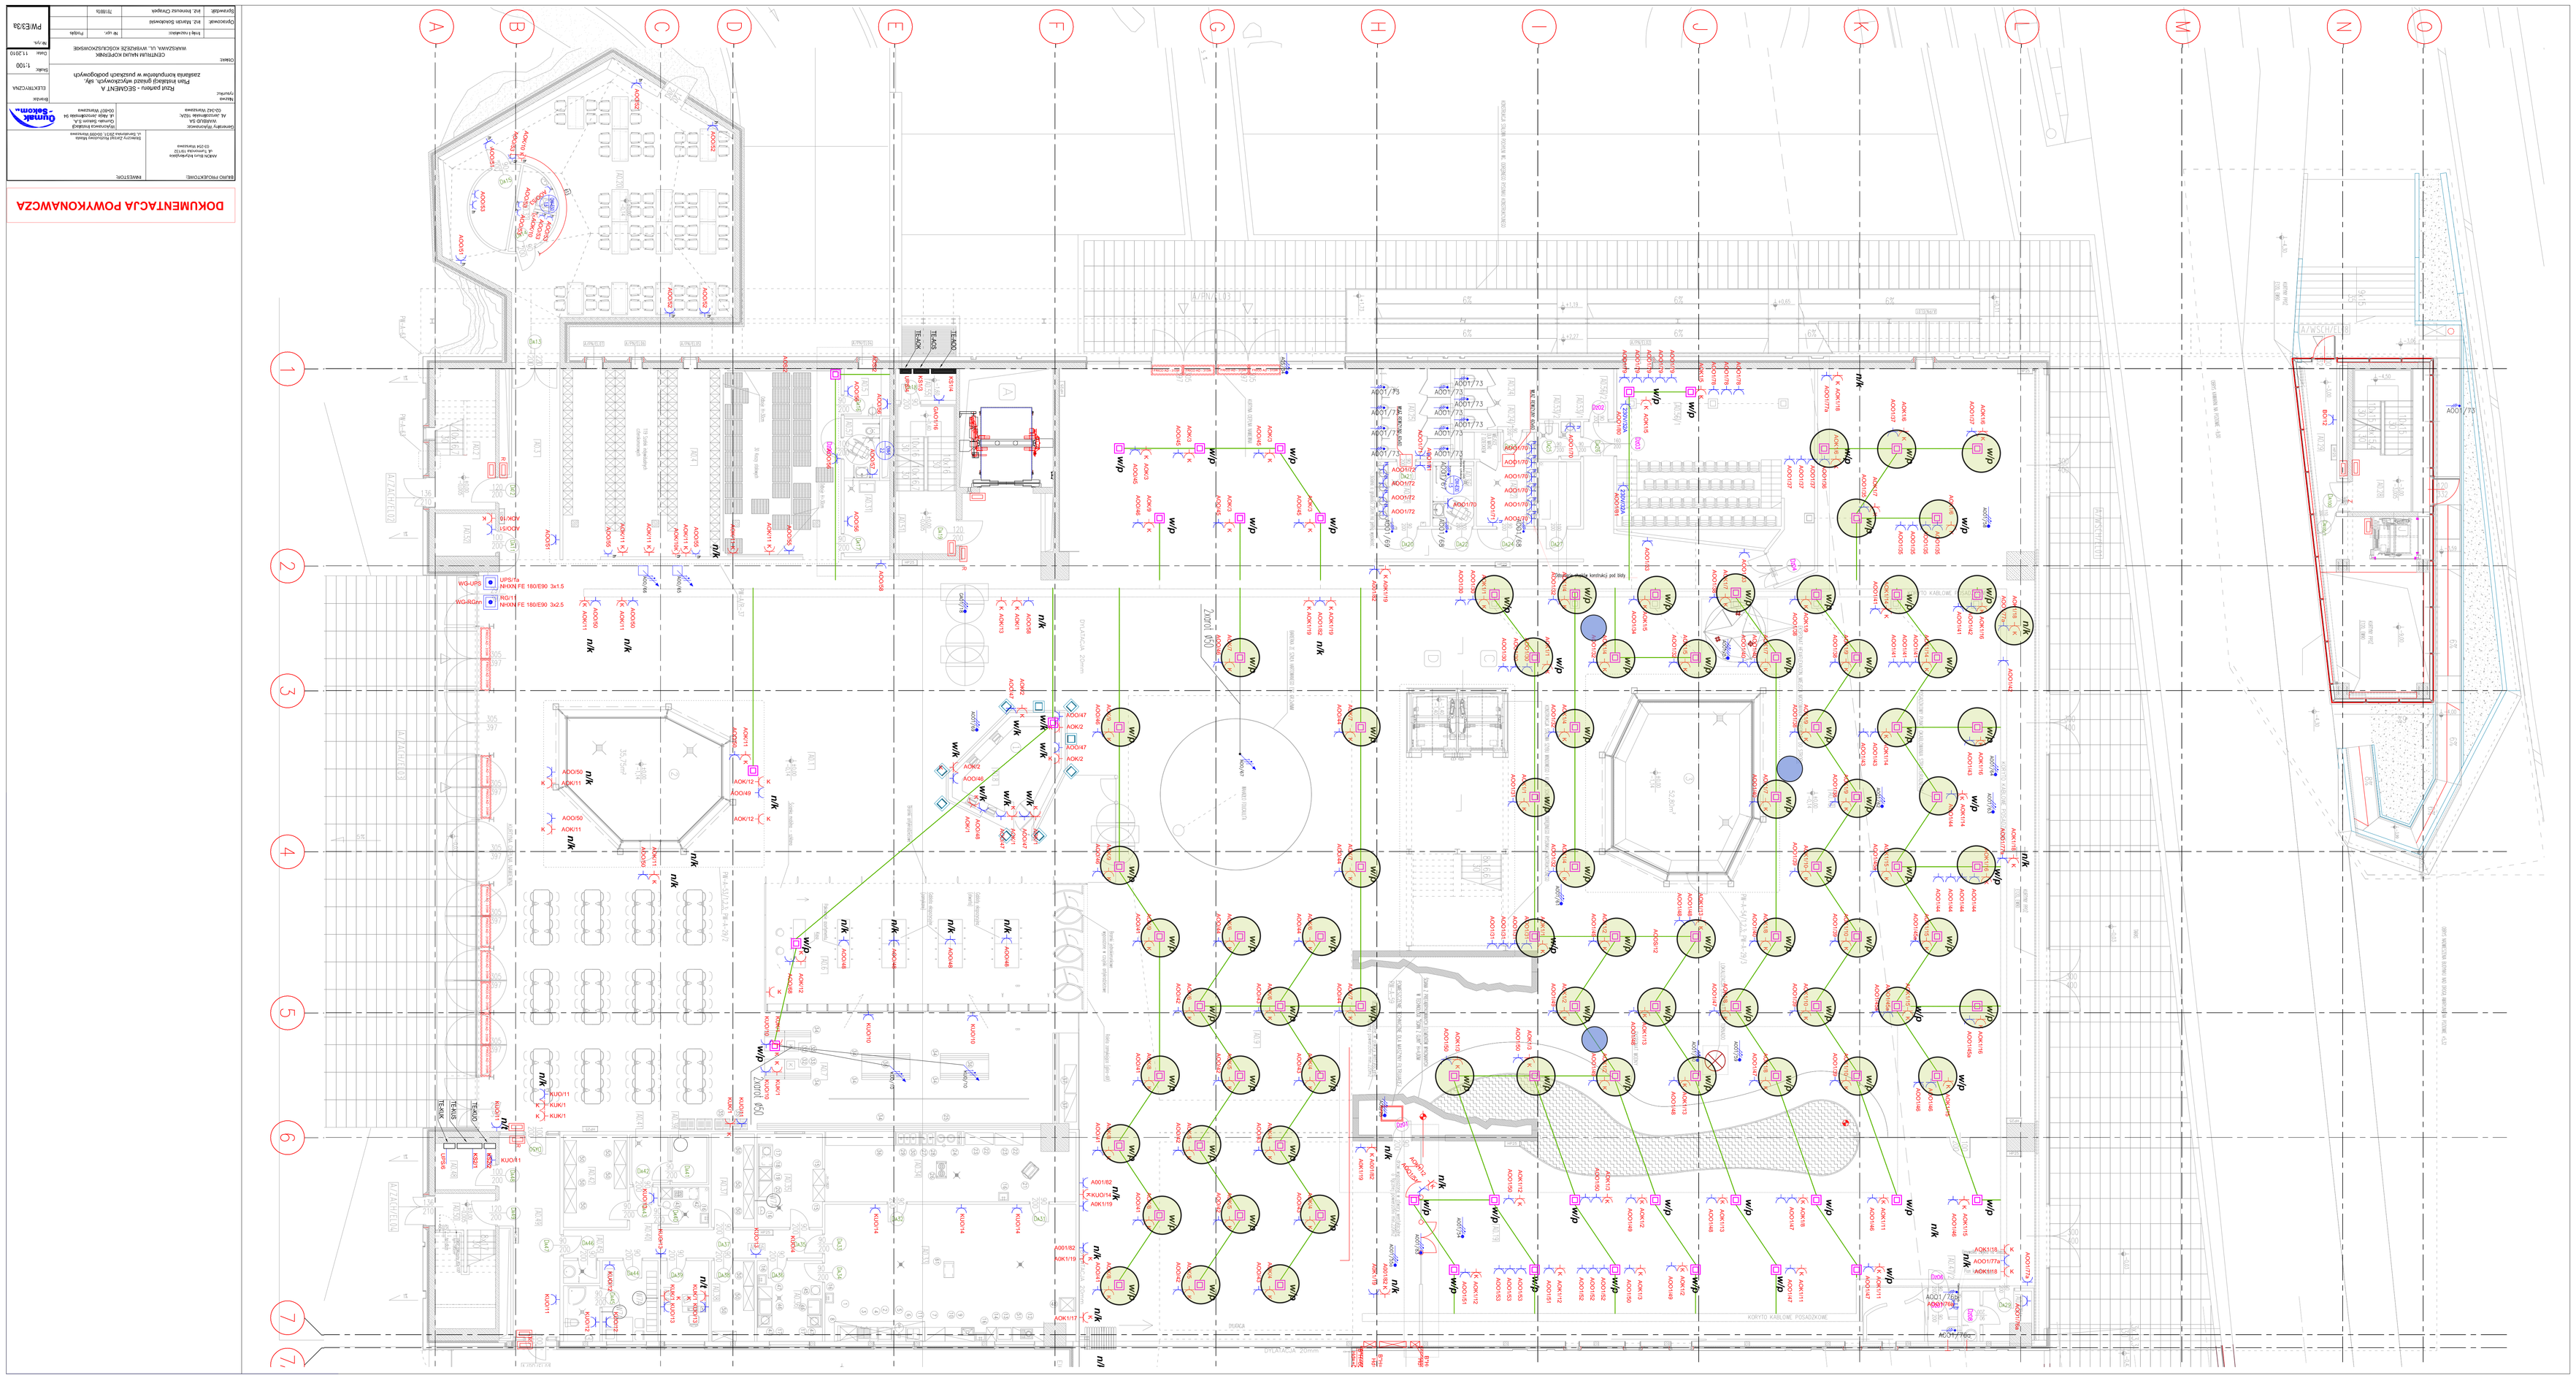

DOKUMENTACJA POWYKONAWCZA


Branża:	ELEKTRYCZNA		
Skala:	1:100		
Data:	11.2010		
