

Urząd Miasta Poznania
Biuro Miejskiego Konserwatora Zabytków
MIEJSKI KONSERWATOR ZABYTKÓW
61-841 Poznań, Pl. Kolegiacki 17

MKZ-V.4125.189.2023.PK

30082301958

List za potwierdzeniem odbioru

2. Inwestycji:
I. Preważnie P. Koczo
do służb wyznaczone

05 WRZ. 2023
ZASTĘPCA NACZELNIKA
WYDZIAŁU INWESTYCJI I REMONTÓW
Poznań, dnia 30.08.2023 r.
nadtom. Mariusza Golebiowska

**POZWOLENIE Nr 908 /2023
NA PODEJMOWANIE INNYCH DZIAŁAŃ NA TERENIE
ZESPOŁÓW URBANISTYCZNO-ARCHITEKTONICZNYCH
WPISANYCH DO REJESTRU ZABYTKÓW**

Działając na podstawie art. 6 ust. 1 pkt 1 lit. b, art. 7 pkt 1, art. 36 ust. 1 pkt 11, art. 36 ust. 3, art. 89 pkt 2, art. 91 ust. 4 pkt 4, art. 96 ust 2 Ustawy z dnia 23 lipca 2003 r. o ochronie zabytków i opiece nad zabytkami (t.j. Dz.U. z 2022 r. poz. 840), §17 Rozporządzenia Ministra Kultury i Dziedzictwa Narodowego z dnia 2 sierpnia 2018 r. w sprawie prowadzenia prac konserwatorskich, prac restauratorskich i badań konserwatorskich przy zabytku wpisanym do rejestru zabytków albo na Listę Skarbów Dziedzictwa oraz robót budowlanych, badań architektonicznych i innych działań przy zabytku wpisanym do rejestru zabytków, a także badań archeologicznych i poszukiwań zabytków (Dz. U. z 22.08.2018 r., poz. 1609), porozumienia z 18 listopada 2003 r. zawartego pomiędzy Wojewodą Wielkopolskim i Prezydentem Miasta Poznania w sprawie powierzenia Miastu Poznań spraw z zakresu właściwości Wielkopolskiego Wojewódzkiego Konserwatora Zabytków (Dz. Urz. Woj. Wlkp. z 2003 r., nr 184, poz. 3434) i art. 104 ustawy z dnia 14 czerwca 1960 r. Kodeks postępowania administracyjnego (t.j. Dz.U. z 2023 r. poz. 775)

Miejski Konserwator Zabytków w Poznaniu, po rozpatrzeniu wniosku **Komendy Wojewódzkiej Policji**, z siedzibą w Poznaniu, ul. Kochanowskiego 2a, reprezentowanej przez naczelnika Wydziału Inwestycji i Remontów Jacka Jankowiaka, z dnia 21.08.2023 r. (data wpływu: 22.08.2023 r.) o udzielenie pozwolenia na podejmowanie działań przy budynku przy **ul. Rycerskiej 2 w Poznaniu**,

UDZIELA POZWOLENIA

na prowadzenie następujących działań: montaż stacji ładowania samochodów elektrycznych przy budynku przy ul. Rycerskiej 2 w Poznaniu (dz. ew. nr 86, ark. 15, obr. Łazarz) zgodnie z mapą zasadnicza dołączoną do wniosku.

Termin ważności pozwolenia: 31.12.2024 r.

Postępowanie w sprawie wydanego pozwolenia może zostać wznowione, a następnie pozwolenie może zostać cofnięte lub zmienione na podstawie art. 47 ustawy z dnia 23 lipca 2003r. o ochronie zabytków i opiece nad zabytkami, jeżeli w trakcie wykonywania badań, prac, robót lub innych działań określonych w pozwoleniu wystąpiły nowe fakty i okoliczności, mogące doprowadzić do uszkodzenia lub zniszczenia zabytku.

KOMENDA WOJEWÓDZKA POLICJA
w Poznaniu
WYDZIAŁ INWESTYCJI I REMONTÓW

dygota
dnia 05-09-2023

2578

Miejski Konserwator Zabytków uzależnia podjęcie działań określonych pozwoleniem od spełnienia poniższych warunków, pod rygorem wygaśnięcia niniejszego pozwolenia zgodnie z art. 162 § 1 Kodeksu postępowania administracyjnego:

- 1) niezwłocznego zawiadomienia miejskiego konserwatora zabytków o zagrożeniach lub nowych okolicznościach ujawnionych w trakcie prowadzenia wskazanych w pozwoleniu działań,
- 2) podjęcia innych działań, które zapobiegą uszkodzeniu lub zniszczeniu zabytku.

Miejski Konserwator Zabytków zastrzega sobie prawo komisyjnego odbioru wykonanych prac oraz przeglądu prac w trakcie ich trwania.

UZASADNIENIE

Budynek przy ul. Rycerskiej 2 w Poznaniu jest elementem zespołów urbanistyczno-architektonicznych kolebki miasta, najstarszego przedmieścia i najstarszych dzielnic XIX-wiecznego Poznania wpisanych do rejestru zabytków pod nr A 239 decyzją z dnia 6.10.1982 r. i dlatego wszelkie prace na tym obszarze wymagają uzyskania pozwolenia konserwatorskiego. Lokalizacja stacji ładowania pojazdów elektrycznych, ich wielkość i forma nie narusza walorów zabytkowych chronionego terenu. Po analizie akt sprawy, w związku z brakiem przeciwwskazań orzeczono jak w sentencji.

POUCZENIE

Pozwolenie niniejsze nie zwalnia od obowiązku uzyskania pozwolenia na budowę lub zgłoszenia w przypadkach określonych przepisami Prawa budowlanego (art. 36 ust. 8 Ustawy z dnia 23 lipca 2003 r. o ochronie zabytków i opiece nad zabytkami).

Wniosek o ewentualne przedłużenie ważności pozwolenia, powinien zostać złożony w terminie 30 dni przed jego upływem, mając na względzie art. 35 ustawy z dnia 14 czerwca 1960 r. Kodeks postępowania administracyjnego.

Od decyzji niniejszej służy stronie odwołanie do Ministra Kultury i Dziedzictwa Narodowego złożone w terminie 14 dni od daty jej otrzymania, za pośrednictwem Miejskiego Konserwatora Zabytków w Poznaniu.

Zgodnie z art. 127 k.p.a. strona może zrzec się prawa do wniesienia odwołania, w wyniku czego, z dniem doręczenia organowi wydającemu decyzję oświadczenia o zrzeczeniu się tego prawa, wydana decyzja staje się ostateczna i prawomocna.

Załączniki:
Mapa zasadnicza (dla Wnioskodawcy)

Otrzymuje:


Komenda Wojewódzka Policji
Ul. Kochanowskiego 2a
60-844 Poznań

Miejski Konserwator Zabytków
w Poznaniu
Joanna Bielańska-Pałczyńska

MAPA ZASADNICZA
 Mapa dla celów projektowych
 Skala 1:500

UZGODNIONO 05
 Z MIEJSKIM KONSERWATOREM ZABYTKÓW
 W POZNANIU
 Załącznik do

opinii / decyzji / postanowienia / pozwolenia
 Poznań, dnia podpis.....

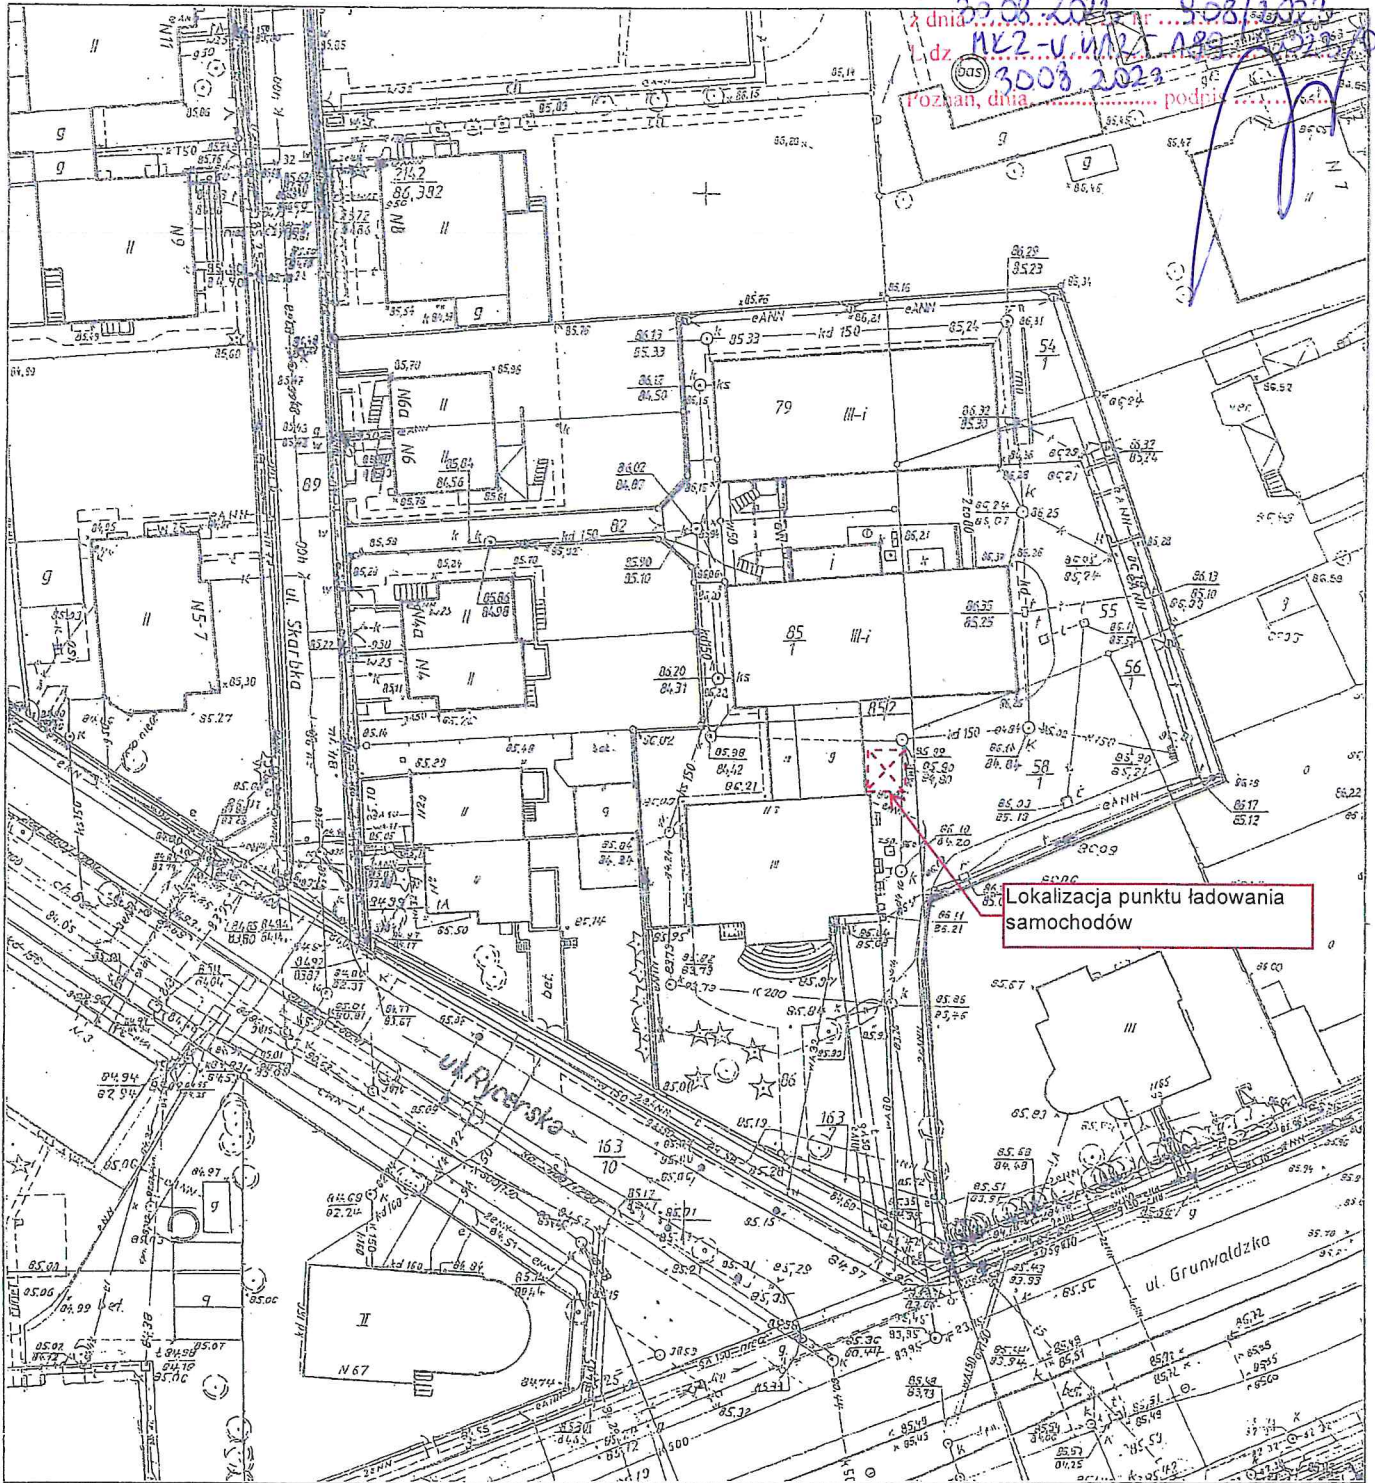

Lokalizacja punktu ładowania samochodów

Reprodukcja zabroniona

WYKONAWCA
[Signature]

Ob. 3342-1/2004. KERG 0520-332/2004...
 Godło mapy X-55b., 85d., 56a., 66c.....

MIASTO POZNAŃ

Obwód ..kazarz.....

Ark. ..15.....	Dz. 86	54/1	55/1	56/1	58/1	79	82	85/1	85/2
Powierzchnia	1156 m ²	244 m ²	570 m ²	92 m ²	377 m ²	400 m ²	147 m ²	386 m ²	10 m ²

Ks. wiecz.19282.....
 Właściciel SKARB PAŃSTWA
 ..Wojewódzki..Urząd..Spraw..Wewnętrznych
 w Poznaniu

Stan aktualny na dzień 21.06.2004..... r.
 w zasięgu zlecenia

Nie wyklucza się istnienia w terenie innych nie wykazanych na niniejszej mapie urządzeń podziemnych, które nie były zgłoszone do inwentaryzacji lub o których brak jest informacji w instytucjach branżowych.

ul. Rycerska – działki: 163/7 i 163/10 właśc. Skarb Państwa – KW 11571 i 13192
 ul. Skarbka – działka 89- właśc. Miasto Poznań – KW 124297

PREZYDENT MIASTA-POZNANIA
 ZARZĄD GEODEZJI I KATASTRU MIEJSKIEGO-GEOPZ
 w Poznaniu
 Miejski Ośrodek Dokumentacji Geodezyjnej i Kartograficznej
 W obszarze oznaczonym błąd... dokonano aktualizacji treści mapy zasadniczej. Dokumenty z poznamu uzupelniajacego przyjele do zasobu w uniu...
 i zawiadczonowana pod nr... 0520-332/2004...
 Niniejsza mapa może służyć do celów projektowych.
 Projektowane obiekty budowlane wymagające pozwolenia na budowę podlegają wycenieniu i inwentaryzacji powykonawczej przez jednostki uprawnione do wykonywania prac geodezyjnych.
 Poznań, dnia

POZNAŃ*

Jm

Urząd Miasta Poznania
plac Kolegiacki 17, 61-841 POZNAŃ

POLECONA-E



00459007730435689714



MKZ-V.4125.189.2023

30082301958



KOMENDA WOJEWÓDZKA POLICJI
UL. JANA KOCHANOWSKIEGO 2A
60-844 POZNAŃ

OPŁATA PORRANA 06
TAXE PERÇUE - POLOGNE
Umowa z Poczta Polska S.A.
ID nr 496378/P

