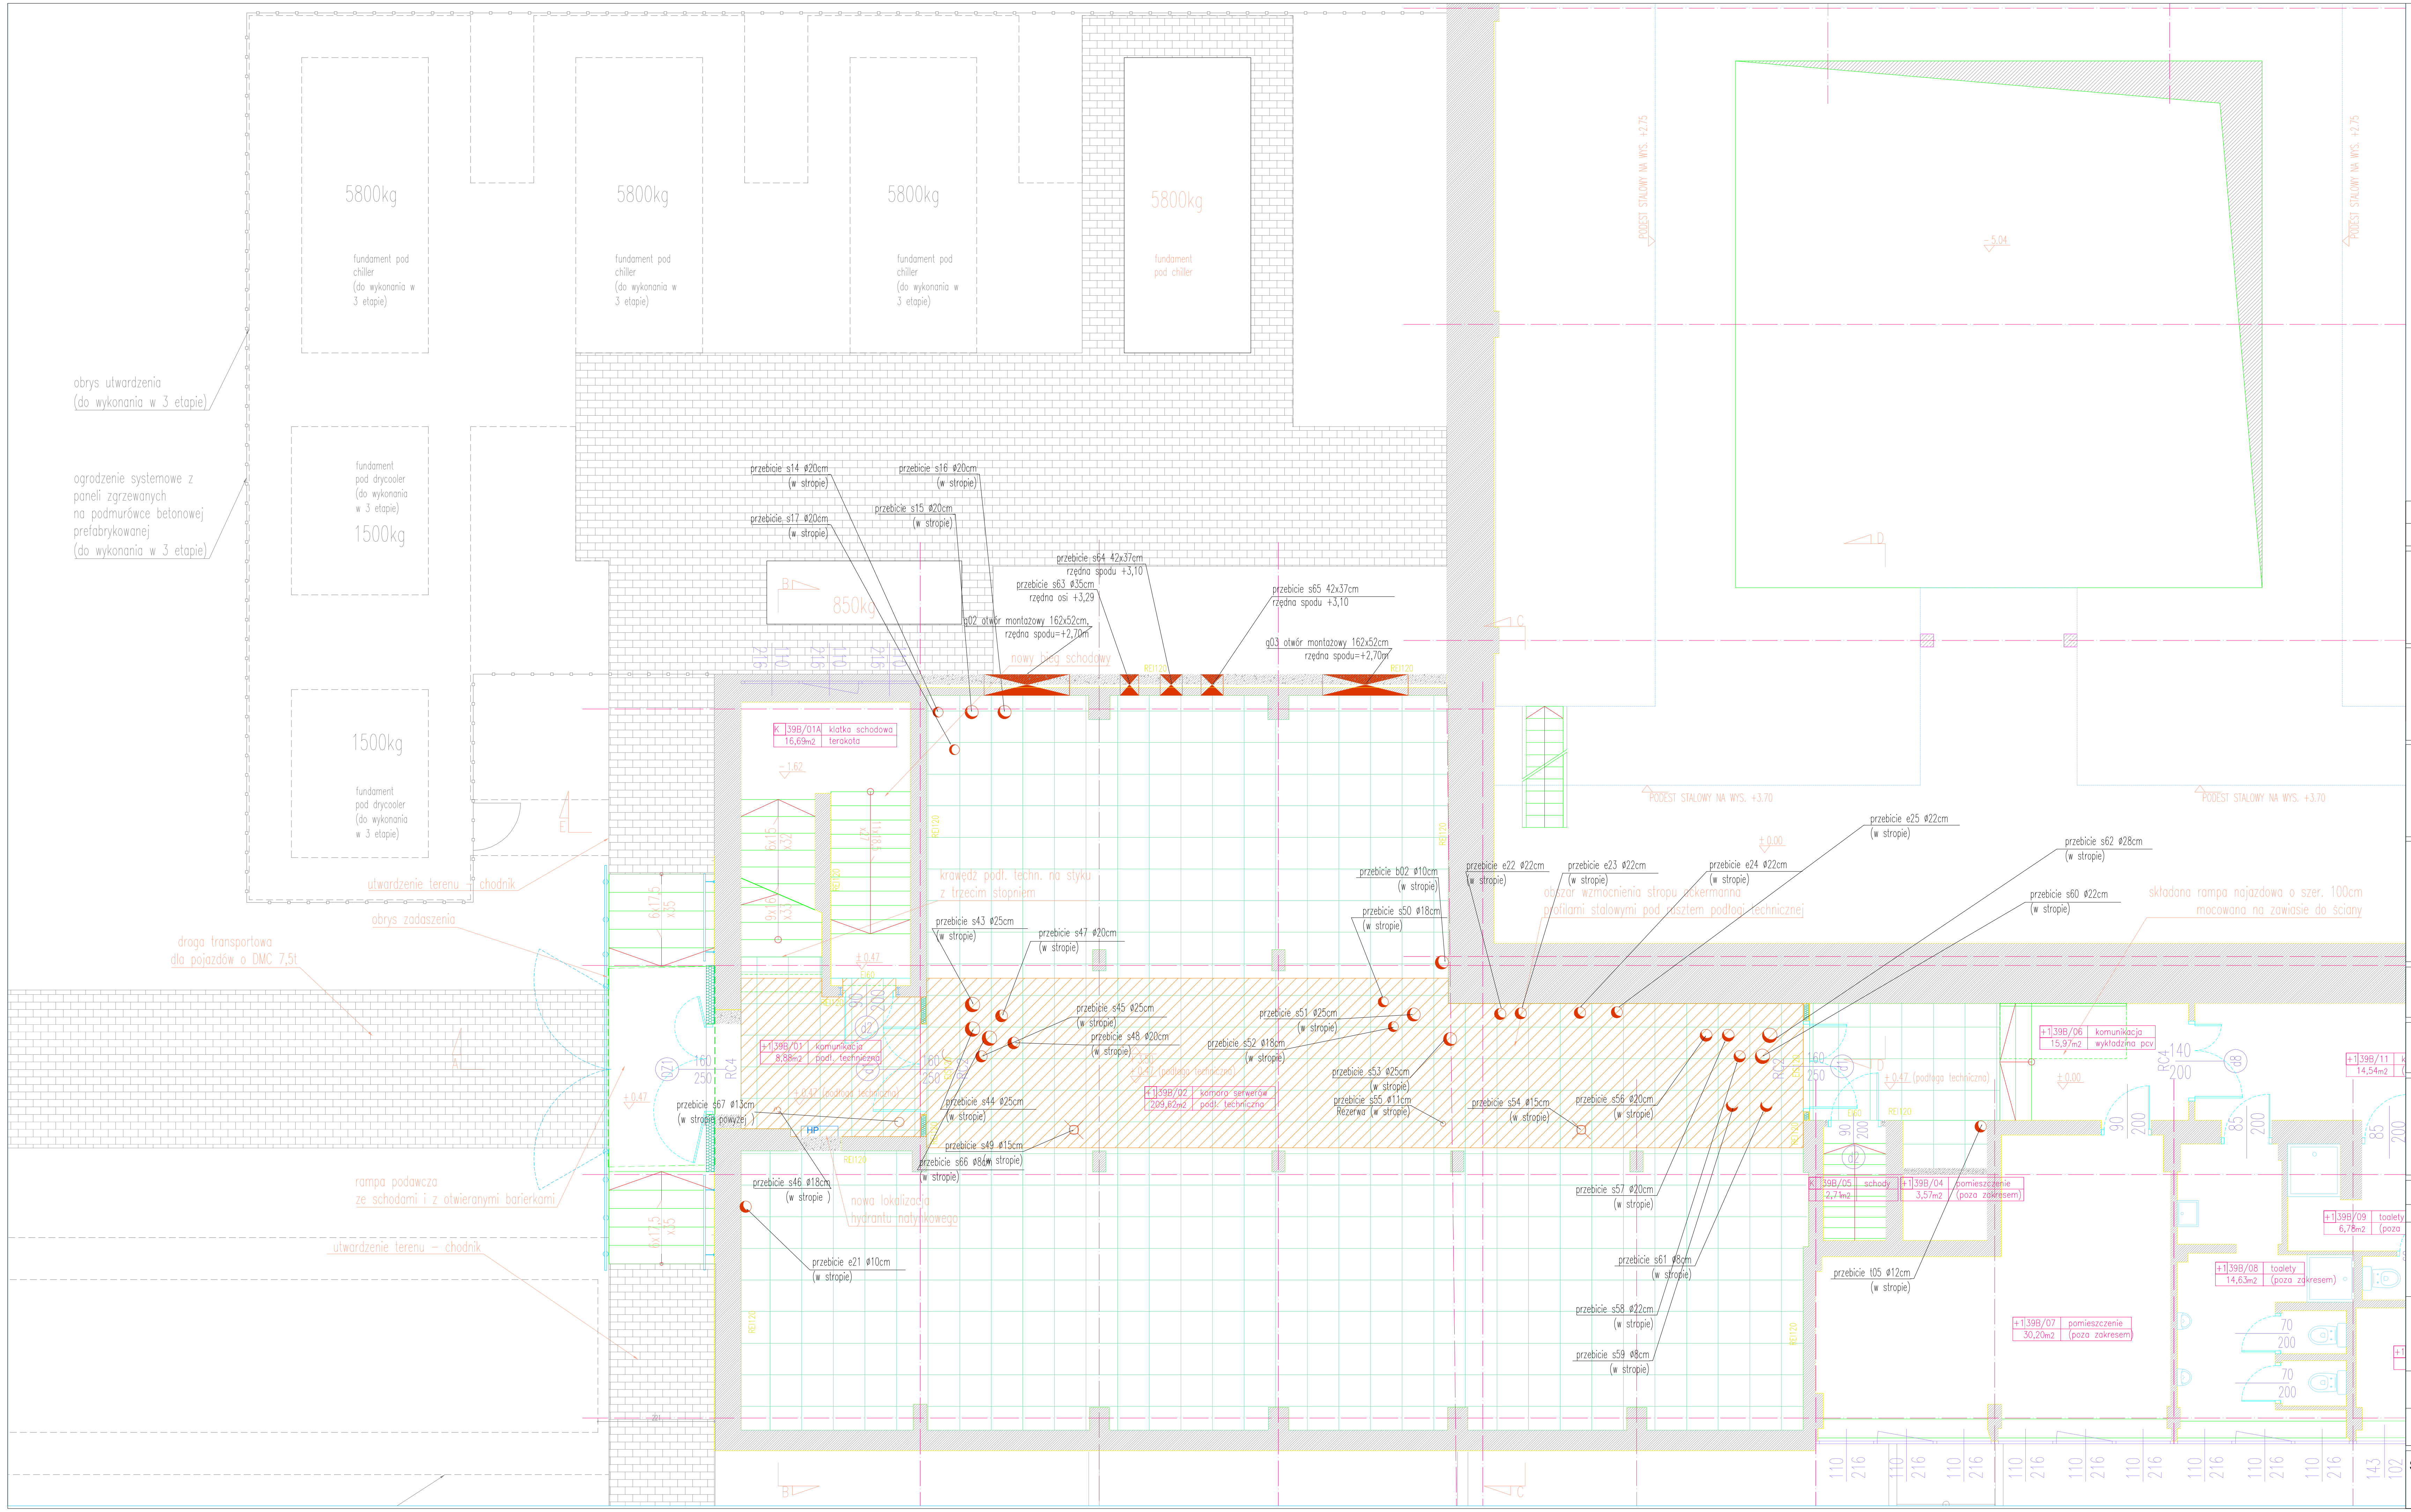

Dokumentacja Powykonawcza

REWIZJA	DATA	ZMIANY I UWAGI
-	-	-

INWESTOR:
Narodowe Centrum Badań Jądrowych
ul. Andrzeja Sołtana 7
05-400 Otwock

ZAMAWIAJĄCY:
Narodowe Centrum Badań Jądrowych
ul. Andrzeja Sołtana 7
05-400 Otwock

BIURO PROJEKTOWE:
AODC Sp. z o.o.
ul. Szyszkowa 56
02-285 Warszawa

INWESTYCJA:
Przebudowa fragmentu budynku nr 39 na terenie ośrodka NCBJ oraz budowa płyt fundamentowych pod towarzyszące urządzenia techniczne
ul. Andrzeja Sołtana 7; 05-400 Otwock
dz. ew. nr 17 (fragment) z obrębu 0257

FAZA PROJEKTU:
DOKUMENTACJA POWYKONAWCZA

BRANŻA:
ARCHITEKTURA

RYSUNEK:
RZUT PARTERU

ZESPÓŁ PROJEKTOWY

FUNKCJA	IMIĘ I NAZWISKO	UPRAWNIENIA	PODPIS
PROJEKTANT:	Wojciech Wierzbowski do projektowania bez ograniczeń w specjalności architektonicznej	MA/104/21	
SPRAWDZAJĄCY:	Roman Popielawski do projektowania bez ograniczeń w specjalności architektonicznej	MA/081/09	
OPRACOWUJĄCY:			
OPRACOWUJĄCY:			

SKALA:	DATA:	OBIEKT	FAZA	SYSTEM	POZIOM	RYSUNEK	REW
1:100	30.06.2023	CIŚ II	DP	A	0	03	R00