

## WARUNKI TECHNICZNE ODPROWADZENIA ŚCIEKÓW – ZMIANA

Inwestor: Gmina Zebrzydowice, ul. Ks. A. Janusza 6, 43-410 Zebrzydowice

Adres obiektu: 43-410 Kończyce Małe, rejon ul. Folwarcznej

1. Odprowadzenie ścieków bytowo-gospodarczych z około 50 budynków mieszkalnych

do istniejącej studzienki na kanalizacji sanitarnej Ø 200 mm jak pokazano na załączonym planie

### 2. Warunki

- Kanalizację sanitarną należy wykonać z rur PVC o ścianie litej klasy S (SDR 34: SN 8), łączonych na uszczelki gumowe .
- Studnie rewizyjne należy wykonać z PE lub PP nim. Ø 600 mm. W przypadku występowania trudnych warunków gruntowo-wodnych oraz w przypadku załamania trasy na znacznych głębokościach studnie należy zaprojektować jako betonowe prefabrykowane wykonane z betonu C35/45 o średnicy wewnętrznej min. 800 mm. Stopnie złączowe wykonać w wersji antypoślizgowej zgodnie z wymaganiami PN-EN-13101.
- Na odpływie kanalizacji sanitarnej z miejsc zagrożonych zalaniem na skutek przepływu zwrotnego sugerujemy zabudowę urządzenia przeciwwzalewowego zgodnie z normą PN-EN 13564.
- Zaleca się również, aby wewnętrzna instalacja kanalizacji sanitarnej posiadała rurę wentylacyjną wyprowadzoną ponad połac dachu.
- Informacje ogólne dotyczące warunków i zasad budowy przyłączy kanalizacji sanitarnej dostępne są w siedzibie Zakładu oraz na stronie internetowej pod adresem: [www.gzwik.zebrzydowice.pl](http://www.gzwik.zebrzydowice.pl).
- W przypadku przejścia pod drogą rozwiązanie uzgodnić z administratorem.
- W przypadku niewystarczającego przykrycia rurociągu przewidzieć ocieplenie.
- W przypadku skrzyżowania z liniowym podziemnym uzbrojeniem terenu kolizje rozwiązać zgodnie z obowiązującymi normami .
- Wszystkie zastosowane materiały muszą posiadać odpowiednie certyfikaty i dopuszczenia do stosowania na rynku polskim.
- Oznaczenia graficzne planu sytuacyjnego winny być zgodne z PN-B-01027:2002
- Warunki odbioru ścieków z przyłączonej nieruchomości określi umowa, która zostanie zawarta po odbiorze przyłącza.
- Zabrania się wprowadzania do kanalizacji sanitarnej wód opadowych, drenażowych i przemysłowych.
- Przed rozpoczęciem wykopu pod przyłącze kanalizacyjne należy wykonać wykop kontrolny w miejscu włączenia do sieci oraz w miejscach kolizji z innym uzbrojeniem.
- Trasa przyłącza na uzgodnieniu z obcymi gestorami sieci winna być zgodna z trasą przyłącza w załączniku mapowym do warunków technicznych**
- Geodezyjna inwentaryzacja powykonawcza winna być dostarczona w wersji papierowej i cyfrowej w formie pliku n.dxf przesłana na adres elektroniczny [ds@gzwik.zebrzydowice.pl](mailto:ds@gzwik.zebrzydowice.pl).
- W przypadku wykonania przyłącza przez działki nie będące własnością Inwestora **należy uzyskać pisemną zgodę ich właścicieli na posadowienie, włączenie i późniejszą eksploatację przyłącza.**
- Zamontować przepływomierz ultradźwiękowy z dostosowaniem do istniejącego systemu GZWiK Zebrzydowice.
- Przeliczyć wydajność przepompowni „ZAMEK” i „MOST” przy ul. Staropolskiej w Kończycach Małych, które z uwagi na dodatkowy zrzut ścieków mogą wymagać modernizacji.**

3. Pozostałe uregulowania określa “ REGULAMIN DOSTARCZANIA WODY I ODPROWADZANIA  
ŚCIEKÓW NA TERENIE GMINY ZEBRZYDOWICE ”

Niniejsze warunki techniczne są ważne 2 lata.


KIEROWNIK DS. ADM-TECH  
GZWiK Zebrzydowice  
17. 02. 2023 mgr inż. Karina Kończyszyn-Gandzel  
.....  
/data podpis/





Gmina Zebrzydowice  
ul. Ks. Antoniego Janusza 6  
43-410 Zebrzydowice  
NIP 548-24-30-901  
GZWiK Zebrzydowice  
tel./fax 32/469-36-54

Zebrzydowice - System Informacji Przestrzennej  
skala 1 : 2000

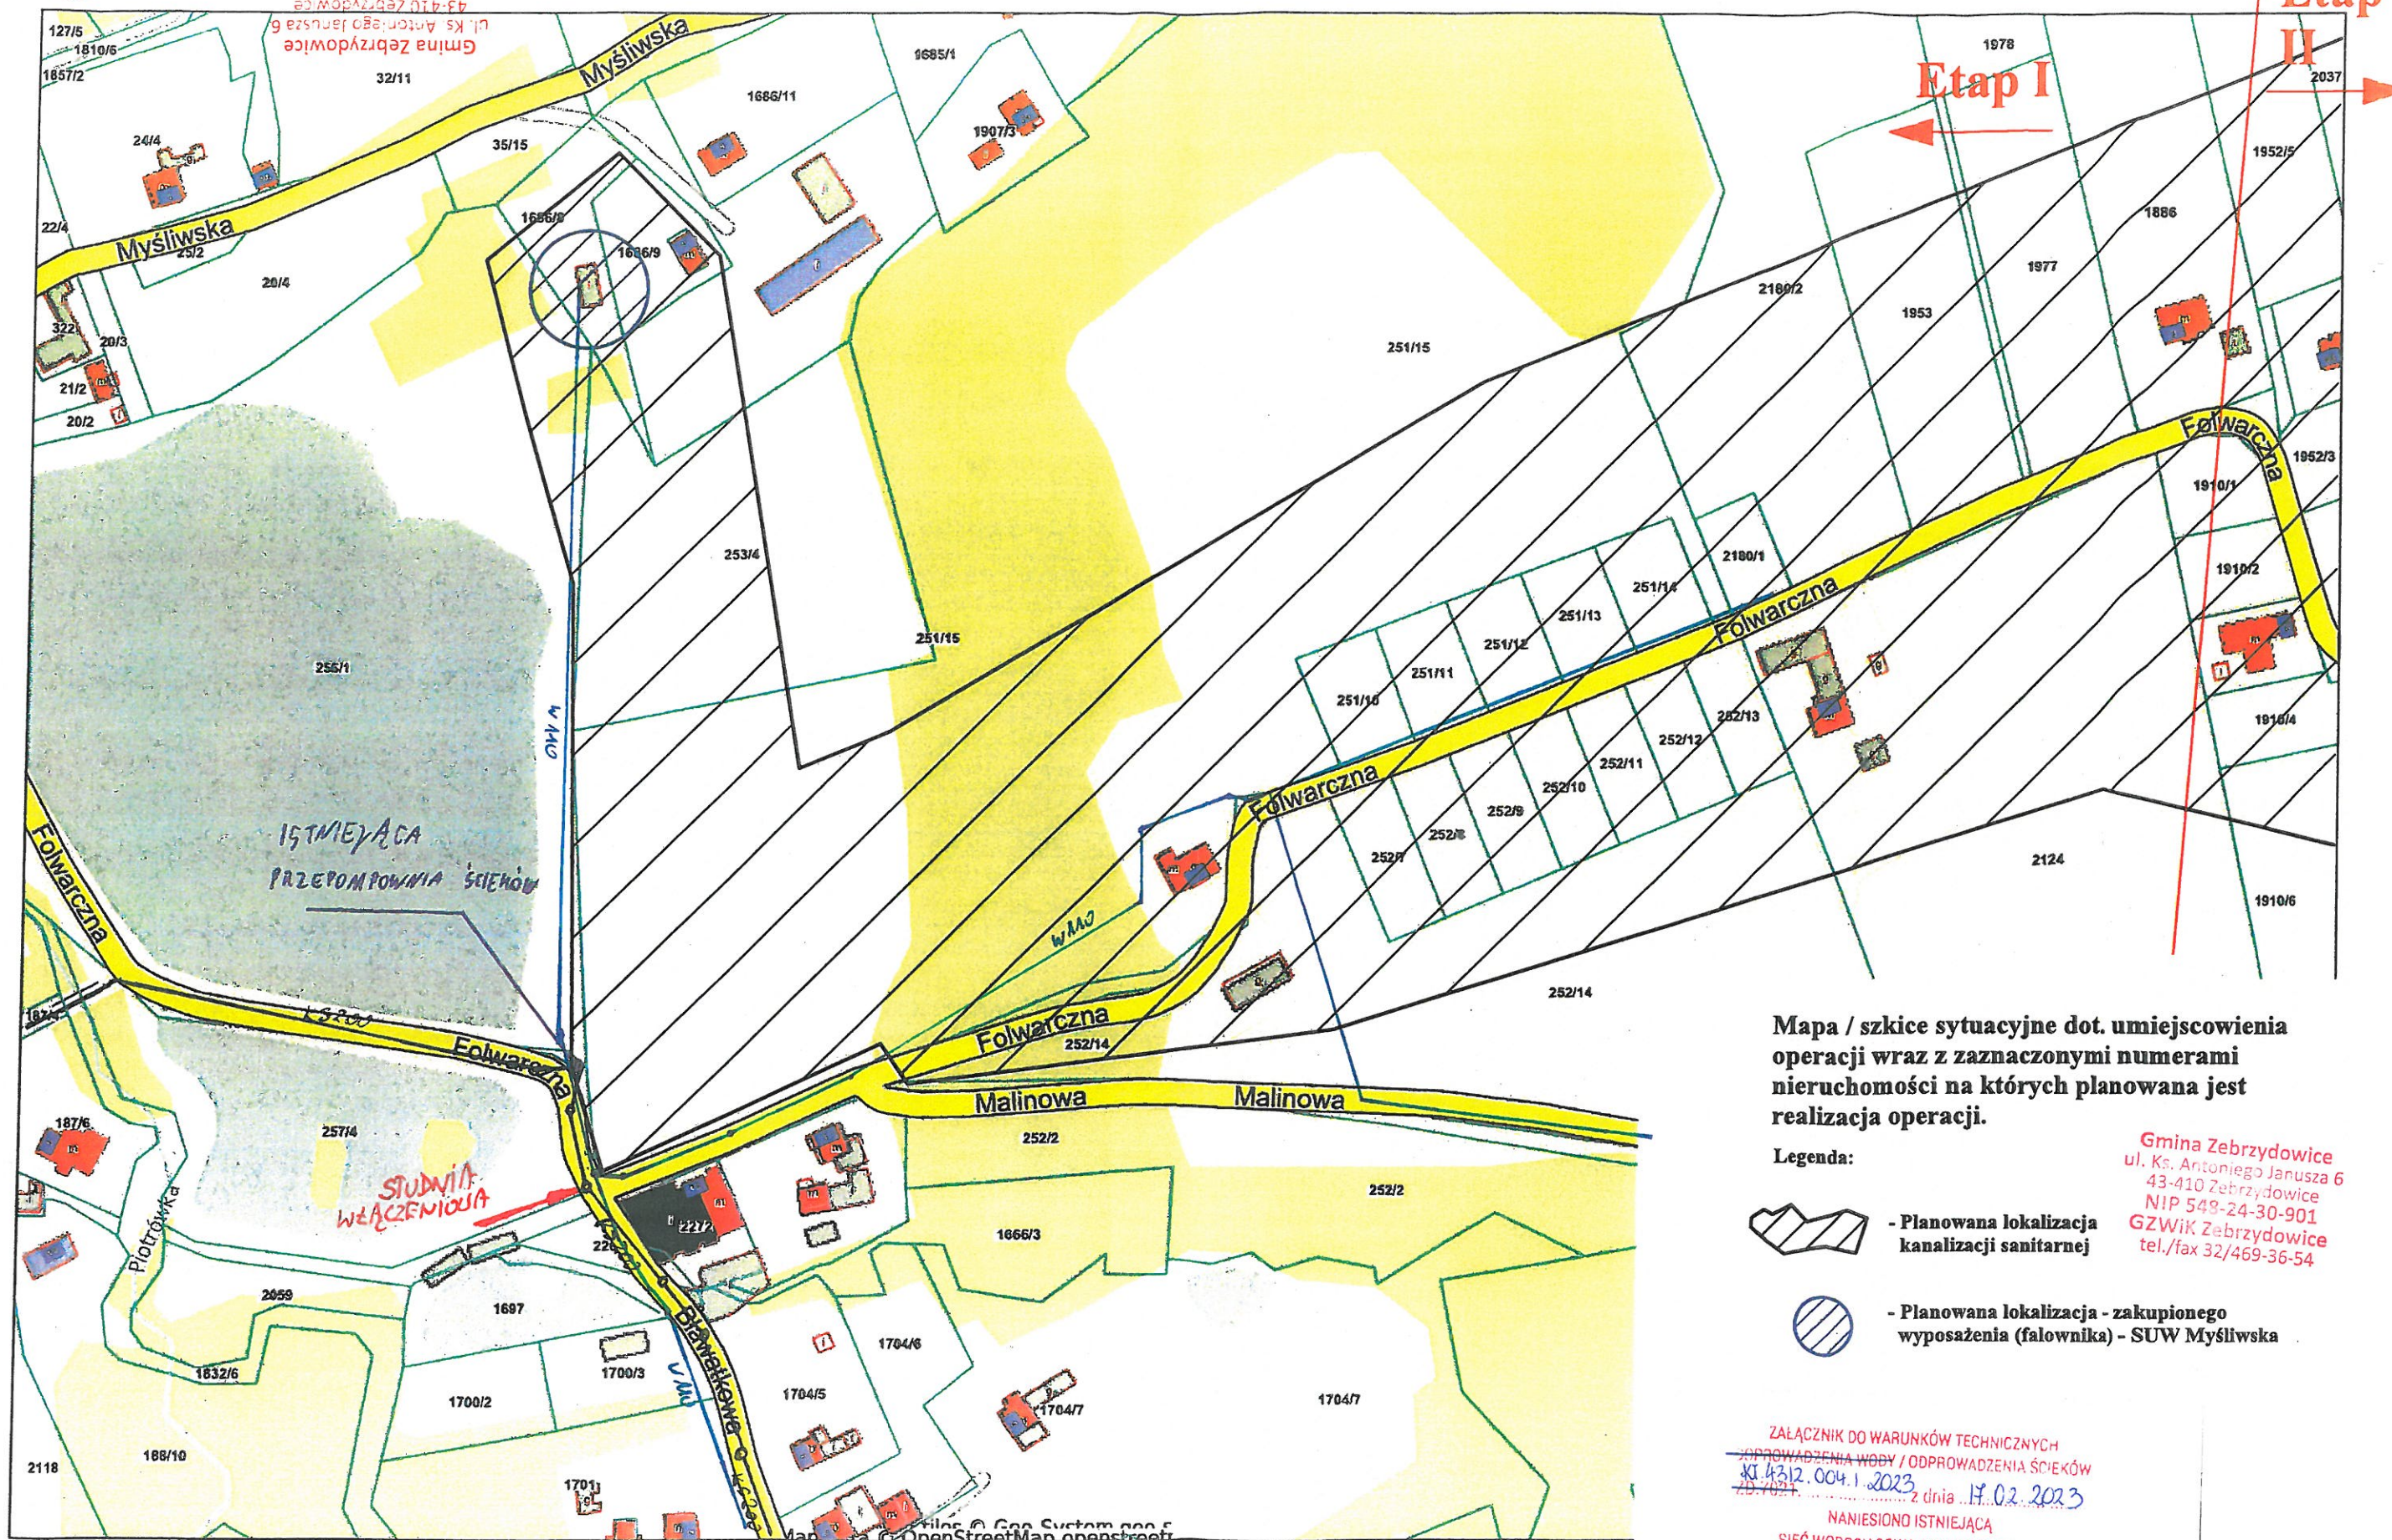

Mapa / szkice sytuacyjne dot. umiejscowienia  
operacji wraz z zaznaczonymi numerami  
nieruchomości na których planowana jest  
realizacja operacji.

Legenda:



- Planowana lokalizacja  
kanalizacji sanitarnej



- Planowana lokalizacja - zakupionego  
wypożyczenia (falownika) - SUW Mysliwska

Gmina Zebrzydowice  
ul. Ks. Antoniego Janusza 6  
43-410 Zebrzydowice  
NIP 548-24-30-901  
GZWiK Zebrzydowice  
tel./fax 32/469-36-54

Załącznik do warunków technicznych  
oprowadzenia wody / odprowadzenia ścieków  
KI.4212.004.1.2023  
z dnia 17.02.2023  
NANIESIONO ISTNIEJĄCĄ  
SIĘĆ WODOCIĄGOWĄ / KANALIZACYJNĄ