


# MAPA DO CELÓW PROJEKTOWYCH

Obręb: 0001, Wrzosowo, dz. nr 252/49 Gmina: 03_5, Kamień Pomorski Powiat: 07, Kamieński Województwo: 32, zachodniopomorskie	USŁUGI GEODEZYJNE Łukasz Jakubowski 72-400 Kamień Pomorski, ul. Dworcowa 3 tel./fax 091 38 21 221
SKALA: 1:500 Układ współrzędnych: 1965 strefa 3 Poziom odniesienia: Kronsztadt 86	(nazwa jednostki wykonawstwa geodezyjnego)
Kierownik roboty: Barbara Jakubowska Uprawnienia zaw.: 9653	Wykonano w ramach roboty geodezyjnej: <b>GIK.6640.1065.2018</b>
Mapę do celów projektowych sporządzono przy wykorzystaniu: 1. Mapy zasadniczej w skali 1:500, sekcja: 321.342.0433 2. Danych branżowych części uzbrojenia podziemnego 3. Pomiaru zieleni wysokiej i pomników przyrody oraz pomiaru innych obiektów wskazanych przez projektanta 4. Opracowanych geodezyjnie elementów planu zagospodarowania przestrzennego (linie rozgraniczające, linie regulacyjne, osie ulic),	W zakresie opracowania znajdują się punkty osnowy geodezyjnej numer:  <b>brak</b>
Na mapie do celów projektowych wykazano następujące uzgodnione przez ZUDP projekty sieci uzbrojenia terenu: <b>brak</b>	Rejestracja:
Mapa do celów projektowych została wykonana bez ustalania obciążeń służebnościami gruntowymi	Podlegające ochronie na podstawie art. 15. art. 48 ust. 1 pkt. 3 ustawy Prawo Geodezyjne i Kartograficzne
Informacje dodatkowe: 1. Zakres pomiaru, 2. Redakcja znaków zgodna z instrukcją techniczną K-1 (1979) / K1 (Podstawowa Mapa Kraju z 1998 r.), 3. Mapa nadaje się do celów projektowych w zakresie pomiaru, 4. Stopień kartometryczności mapy do celów projektowych jest zgodny z przepisami instrukcji technicznej K-1 (1979) / K1 (Podstawowa Mapa Kraju z 1998 r.), 5. Wszystkie trwałe obiekty budowlane podlegają wytyczeniu przez jednostkę wykonawstwa geodezyjnego, 6. Nie wyklucza się istnienia w terenie również uzbrojenia, o którym brak było informacji branżowych i nie zostało odnalezione w czasie inwentaryzacji geodezyjnej.	
Uzbrojenie opracowano na podstawie: 1. Danych branżowych – z literą B, 2. Pośredniego ustalenia przebiegu aparaturą elektroniczną – z literą A, 3. Bezpośrednich pomiarów powykonawczych – bez litery W związku z tym w częściach 1 i 2 nie gwarantuje się kompletności, a dokładność położenia uzbrojenia na mapie może być niższa od dokładności kartometrycznej mapy.	Kierownik jednostki wykonawstwa geodezyjnego:
Aktualność mapy do celów projektowych na dzień: <b>14.10.2018r.</b>	Kamień Pomorski 16.10.2018r.

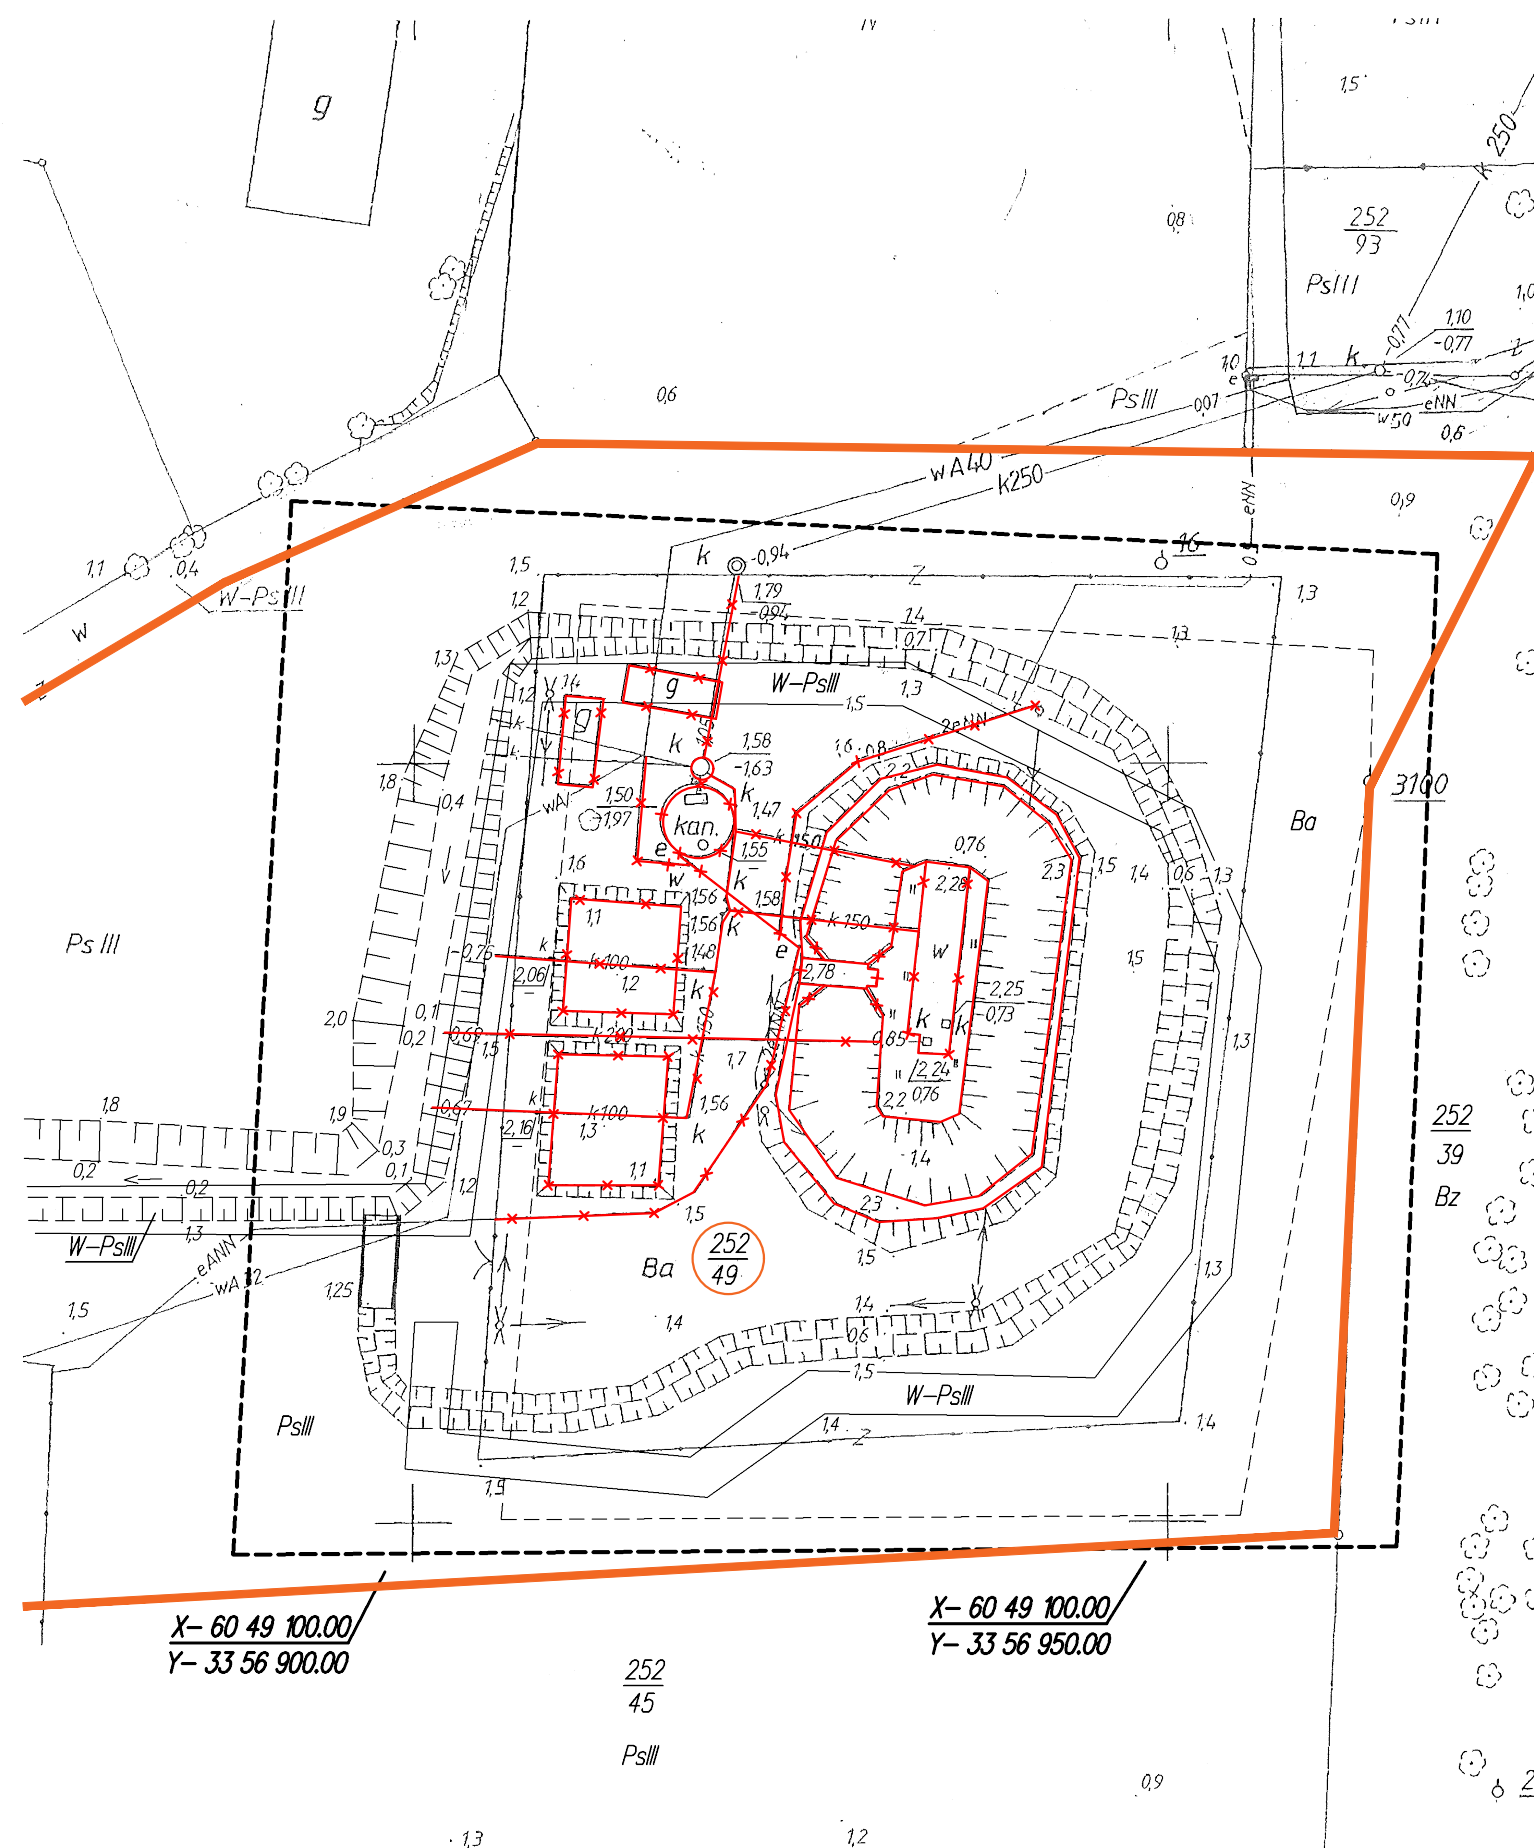

\*\*\* ELEMENTY DO ROZBIÓRKI

**mxl4**

MXL4 Sp. z o.o. Al. Bohaterów Warszawy 40/3A2A 70-342 Szczecin tel/fax 91 488 43 64 mxl4@mxl4.com www.mxl4.com	
PRZEDMIOT OPRACOWANIA	Gmina Kamień Pomorski ul. Stary rynek 1, Kamień Pomorski
PRZEDMIOT OPRACOWANIA	BUDOWA OCZYSZCZALNI ŚCIEKÓW WE WRZOSOWIE DZ. NR 252/49 OBRĘB WRZOSOWO
BRANŻA	ZAGOSPODAROWANIE TERENU
PROJEKTOWAŁ mgr inż. arch. Tomasz Maksymiuk upr. Nr 19/ZPOIA/2005	PODPIS
SPRAWDZIŁ mgr inż. arch. Iga Gonfarsz upr. Nr 11/ZPOIA/OKK/2013	PODPIS
KREŚLIŁA mgr inż. arch. Aleksandra Lisowska	PODPIS
STADIUM PROJEKTU PROJEKT BUDOWLANY	DATA II.2022
TYTUŁ RYSUNKU ZAGOSPODAROWANIE TERENU PLAN ROZBIÓREK	
NR RYSUNKU PTW_ZT.01a	SKALA 1:500