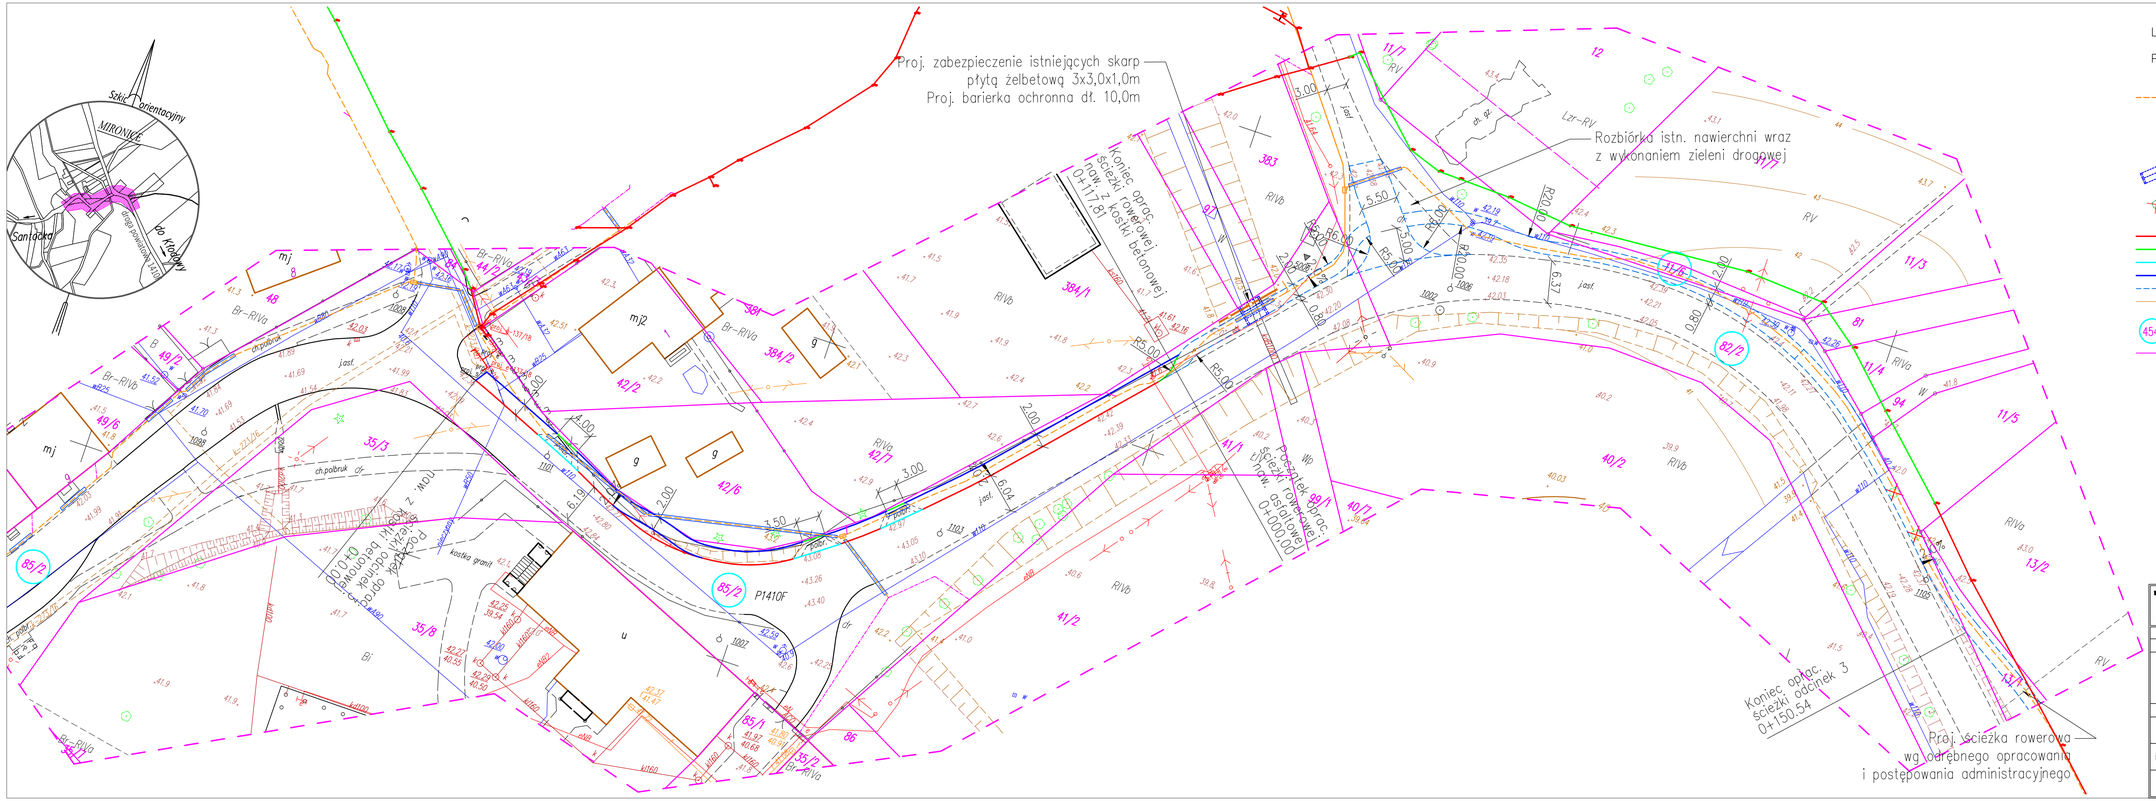

LEGENDA:

Przebieg światłowodu – powykonawczy

- Proj. krawężnik betonowy uliczny 15x30cm
- Proj. zabezpieczenie istniejących skarp płytą żelbetową
- Drzewa przeznaczone pod wycinkę wg odrębnego postępowania
- Proj. krawężnik betonowy uliczny 15x30cm
- Proj. opornik betonowy wtopiony 12x25cm
- Proj. krawężnik betonowy najazdowy 15x22cm
- Proj. obrzeże chodnikowe 8x30cm
- Proj. krawędź ścieżki
- Proj. barierka ochronna
- 454 Numer ewidencyjny działki, na której przeprowadzana jest inwestycja
- Granica działki

TRIAKTRISA Biuro inżynierii drogowej	Robert Paciorek Biuro: ul. Mieszka I 39/46 66–400 Gorzów Wlkp. tel. 503 77 55 00 robert.paciorek@o2.pl			
projekt budowlany	Skala 1:500	Rys. nr 1		
Treść:	Projekt zagospodarowania terenu			
Obiekt:	Budowa ścieżki rowerowej w m. Mironice w zadaniu: "Budowa odcinka ścieżki rowerowej w ramach przebudowy drogi powiatowej nr 1410F na odcinku Kłodawa – Santocko do granicy Gminy Kłodawa"			
Autorzy opracowania		Podpis	Nr upr.	Data
Opracował	mgr inż. M. Tarko			15.01.2020
Projektował	mgr inż. R. Paciorek		LBS/0065/PWOD/08 upr. bud. do projektowania bez ogr. w spec. drogowej	15.01.2020
Sprawdził	mgr inż. W. Przyfucki		LBS/0019/PWOD/07 upr. bud. do projektowania bez ogr. w spec. drogowej	15.01.2020