

GK.IV.6630.1.624.2019

Odpis PROTOKOŁU

***z narady koordynacyjnej przeprowadzonej w siedzibie Starostwa Powiatowego w Dębicy,
Wydział Geodezji, Kartografii i Katastru - Biuro Koordynacji Projektów w dniu 2019-10-08***

*na podstawie art. 7d, 28b oraz 28e ustawy z dnia 17 maja 1989 r. Prawo Geodezyjne i Kartograficzne
(Dz.U. 2019 r., poz. 725 t.j.)*

dotyczy: koordynacji dokumentacji projektowej wniosek z dnia: 2019-10-04 znak :.....
Data wpływu wniosku : 2019-10-04

Wnioskodawca : **Projektowanie, Przygotowanie i Prowadzenie Inwestycji Budowlanych**
Gabriel Sowa
ul. Strumskiego 8/43 , 39-200 Dębica

Przedmiot koordynacji / narady : **instalacja elektryczna /oświetlenie boiska/**

Lokalizacja : **gm. Miasto Dębica, obr. 4 dz 866 ul. Wyróbka**

Stanowiska zawiadomionych uczestników narady :

- Wnioskodawca : Gabriel Sowa
Nieobecny.

- Zarząd Dróg Powiatowych w Dębicy - Anna Cich
Trasa bez uwag.

- MPEC Sp. z o.o. - Marek Brzostowski
Przed rozpoczęciem robót zgłosić się do MPEC Sp. z o.o. w Dębicy, celem ustalenia sposobu zabezpieczenia ciepłociągu do Szkoły Podstawowej nr 4.

- TAURON Dystrybucja S.A., Oddział w Tarnowie - Stanisław Woźniak
Uzgadnia się bez uwag.

- Polska Spółka Gazownictwa Sp. z o.o. - Danuta Tokarczyk
Bez uwag.

- Urząd Miejski w Dębicy - Wydział Infrastruktury Miejskiej - Marek Kurzawa
Wydział Inwestycji i Zamówień Publicznych - Marian Jodłowski
Bez uwag.

- Multimedia Polska S.A. - Tomasz Podraza
Uzgadnia się z uwagami :

1. W miejscu skrzyżowania prace wykonywać ręcznie.
2. Miejsce skrzyżowania z istniejącą siecią teletechniczną zabezpieczyć poprzez założenie na sieć teletechniczną rury ochronnej o długości tak dobranej aby, zabezpieczała miejsce

skrzyżowania plus po 1 metrze poza jego obręb.

3. W przypadku zmiany rzędnych terenu należy uwzględnić regulację poziomu istniejącej infrastruktury telekomunikacyjnej doziemnej z zachowaniem normatywnego przykrycia, w stosunku do projektowanej niwelety.

4. Zachować normatywną odległość min 0,5m od Infrastruktury Multimedia Polska.

5. Uzyskać pisemny protokół odbioru.

6. Prace prowadzić pod nadzorem Multimedia Polska S.A.

7. Zawiadomienie o terminie rozpoczęcia prac należy kierować na adres : Multimedia Polska S.A Departament Utrzymania i Eksploatacji sieci Oddział Dębica ul. Rzeszowska 135 .

8. Ponadto informujemy, że na obszarze objętym przedmiotowym zadaniem inwestycyjnym istnieje prawdopodobieństwo występowania niezainwentaryzowanych urządzeń teletechnicznych. Jeżeli w trakcie wizji lokalnej zostaną wykryte jakiekolwiek obiekty teletechniczne należące do Multimedia Polska S.A. należy niezwłocznie poinformować dział Eksploatacji sieci oraz ująć w projekcie przebudowy.

9. Zakończone prace związane z przebudową lub zabezpieczeniem infrastruktury Multimedia Polska S.A. należy zgłosić do odbioru zgodnie z ustawą Prawo Budowlane z dnia 07.07.1994 r, art.3, pkt 14, co najmniej na 14 dni przed planowanym odbiorem.

10. Za wszelkie uszkodzenia sieci oraz nieplanowane przerwy w transmisji usług odpowiada inwestor i wykonawca.

- Wodociągi Dębickie Sp. z o.o. - Monika Stec

Uzgodniono z uwagami :

1. Należy zachować normatywne odległości od sieci wod.-kan.,

2. Skrzyżowania z siecią wod.-kan wykonać zgodnie z obowiązującą normą,

3. Rozpoczęcie robót zgłosić pisemnie do Wodociągów Dębickich,

4. Roboty ziemne w rejonie istniejącej sieci wod.-kan. wykonać ręcznie i pod nadzorem pracownika Wodociągów Dębickich,

5. Wszelkie zmiany należy uzgodnić przed ich realizacją,

6. Inwentaryzację powykonawczą należy uzgodnić w Wodociągach Dębickich,

7. Za uszkodzenia odpowiada Wykonawca i Inwestor.

Przewodniczący narady - Kierownik w Wydziale GKiK mgr inż. Anna Maciuba

* przypomina się o obowiązku ochrony znaków geodezyjnych podczas prowadzonych prac ziemnych,

* roboty ziemne w pobliżu istniejących urządzeń wykonywać ręcznie i pod nadzorem,

Na oryginale własnoręczne podpisy uczestników narady.

Integralną część protokołu stanowi załącznik graficzny mapa - 1x1 plansza skala 1:500

Z up. STAROSTY

mgr inż. Anna Maciuba
Przewodniczący narady koordynacyjnej


Otrzymują :

1. Wnioskodawca - 2 egz.


2. a/a

PROJEKT ZAGOSPODAROWANIA
skala 1 : 500

ORIENTACJA
Skala 1:10000

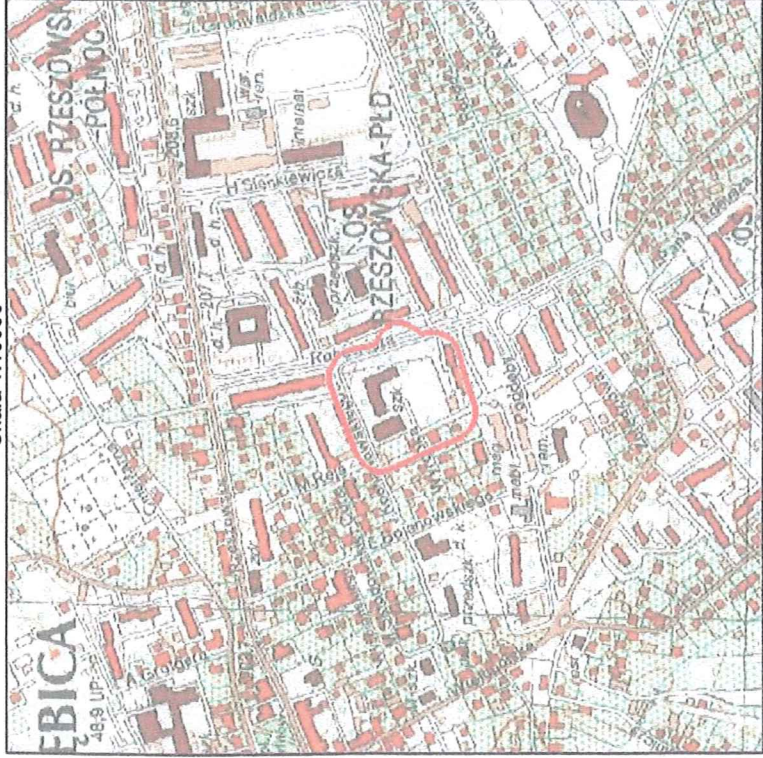

TA POWIATU DĘBICKIEGO
OORDYNACJI PROJEKTÓW
umentacja była przedmiotem
koordynacyjnej w dniu 0.8 PAŹ. 2019
e Geodezji, Kartografii i Katastru
iska pozytywnie / **negatywne**
30.1.2020
ancelaryjny
Z up. STAROSTY
mgr inż. **Arta Maciuba**
Przewodniczący Zarządu koordynacyjnej

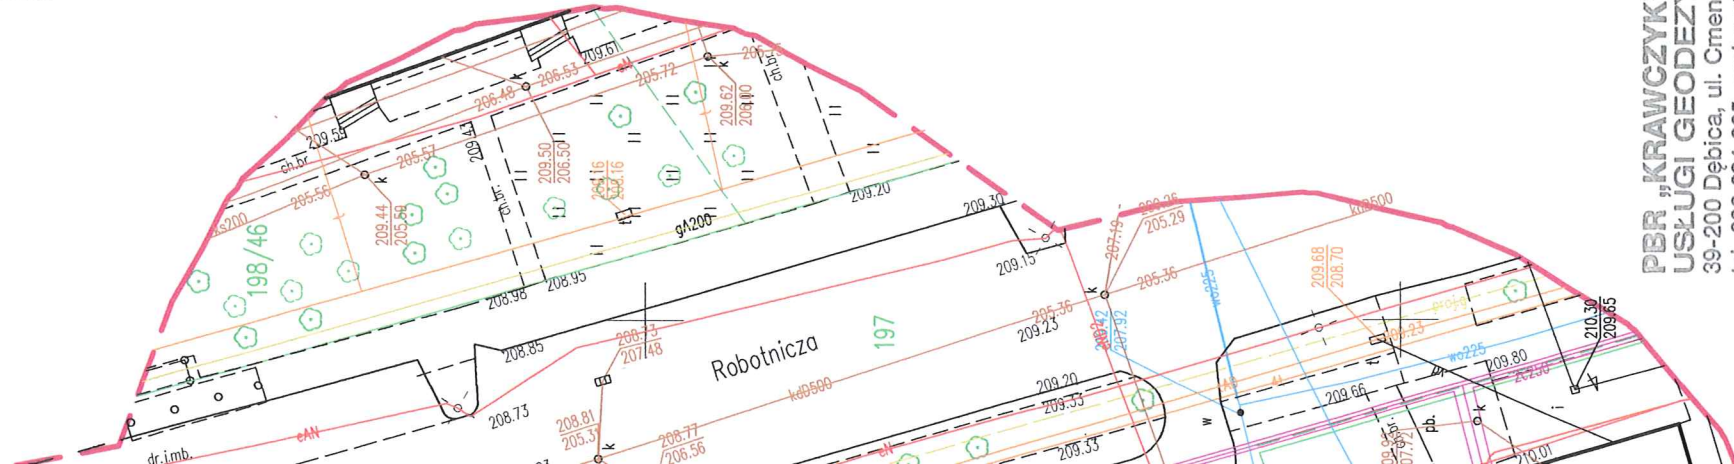

PBR „KRAWCZYK” S.C.
USŁUGI GEODEZYJNE
39-200 Dębica, ul. Cmentarna 3
tel. 602 684 935, andgeo@tlen.pl
NIP 872-21-19-051, REGON 691576346

mgr inż. **ANDRZEJ KRAWCZYK**
GEODETA UPRAWNIONY
Nr upr. 18568
39-200 Dębica, ul. Cisowa 47
tel. 602 684 935

BIURO KOORDYNACJI PROJEKTÓW

Wniezione uzgodnione lokalizacje
sieci uzbrojenia terenu - szt. **2+PR3**.....

GK.IV.6630.3. **388**..... **2019**, dn. **15.03.2019**

STAROSTA
DEBICA
STAROSTA
DEBICA

Poswiadcza się, że niniejszy dokument został opracowany w wyniku prac geodezyjnych i kartograficznych, których rezultaty zawiera operat techniczny wpisany do ewidencji materiałów państwowego zasobu geodezyjnego i kartograficznego	
Organ prowadzący państwowy zasób geodezyjny i kartograficzny	STAROSTA DĘBICKI
Identyfikator ewidencyjny materiału zasobu - operatu technicznego	0180320191319
Data wpisania operatu technicznego do ewidencji materiałów zasobu	09.KWL 2019
Imię, nazwisko i podpis osoby reprezentującej organ	Z up. STAROSTY

Mapa do celów projektowych

Skala 1 : 500

Powstała z pomiaru bezpośredniego oraz
mapy zasadniczej i ewidencyjnej w skali 1:500.

Nr licencji: GK.6640.743.2019. 1803_K05
Sektora mapy zasadniczej: 7.125.24.19.4.2, 7.125.24.19.4.4
Numer roboczy arkusza mapy: 171D, 187D
Województwo: podkarpackie
Powiat: dębicki

Jednostka ew.: 180301_1 Dębica m.
Obręb: 0004
Działka: 866

Układ współrzędnych płaskich: 2000, strefa: 7
Układ wysokościowy: Kronsztadt 60
Granice działek wykazano na mapie
na podstawie danych ewidencyjnych.
Brak służebności gruntowych w obrębie
projektowanej inwestycji budowlanej.
Stan na dzień: 12.03.2019 r.

LEGENDA:

- linia rozgraniczająca teren inwestycji oraz obszar oddziaływania inwestycji - granice dz. nr ewid. 866.
- ① - proj. boisko wielofunkcyjne - nawierzchnia polipropylenowa
- ② - proj. piłkochwyty za bramkami boiska
- ③ - proj. ogrodzenie boiska
- ④ - proj. furtka w ogrodzeniu boiska
- ⑤ - proj. brama w ogrodzeniu boiska
- ⑥ - proj. utwardzenie terenu - dojsčia i dojazdy z kostki betonowej
- proj. rzędne i spadki boiska

BRANŻA ELEKTRYCZNA - instalacja oświetlenia

- ZK-1 - złącze kablowe
- SO - szafa sterowania oświetleniem boiska
- e1 - proj. kabel zasilający zalicznikowy YAKXS 4*35 (ZK-1 - SO)
- e2 - proj. kabel oświetleniowy YKYżo 5*10
- rura ochronna DVK 50

1 - naświetlacz sportowy LED 200W mocowany na maszcie wys. 12m.

2 - naświetlacz sportowy LED 240W mocowany na maszcie wys. 12m.

UWAGI: pomiędzy masztami oświetleniowymi w rowie kablowym prowadzić płaskownik FeZn 30x4-płaskownik doprowadzić do szafy sterowania oświetleniem SO.

SOWA PROJEKT PROJEKTOWANIE, PRZYGOTOWANIE I PROWADZENIE INWESTYCJI BUDOWLANYCH ul. Gawrysia 6; 39-200 Dębica; tel/fax. 014 676 30 95; e-mail: biuro@sowaprojekt.pl	
Projekt: Budowa boiska wielofunkcyjnego wraz z ogrodzeniem, piłkochwytem, utwardzeniami terenu i instalacją oświetlenia w Dębicy.	
Inwestor:	Gmina Miasta Dębica, ul. Ratuszowa 2, 39-200 Dębica
Lokalizacja:	dz. nr ewid.: 866 obr. 0004 Dębica, gmina Miasta Dębica, powiat dębicki
Przedmiot rysunku: Plansza uzgodnień	
Skala: 1:500	
data: 09.2019r.	
nr proj. 08/19	
Nr rys. Z1	

