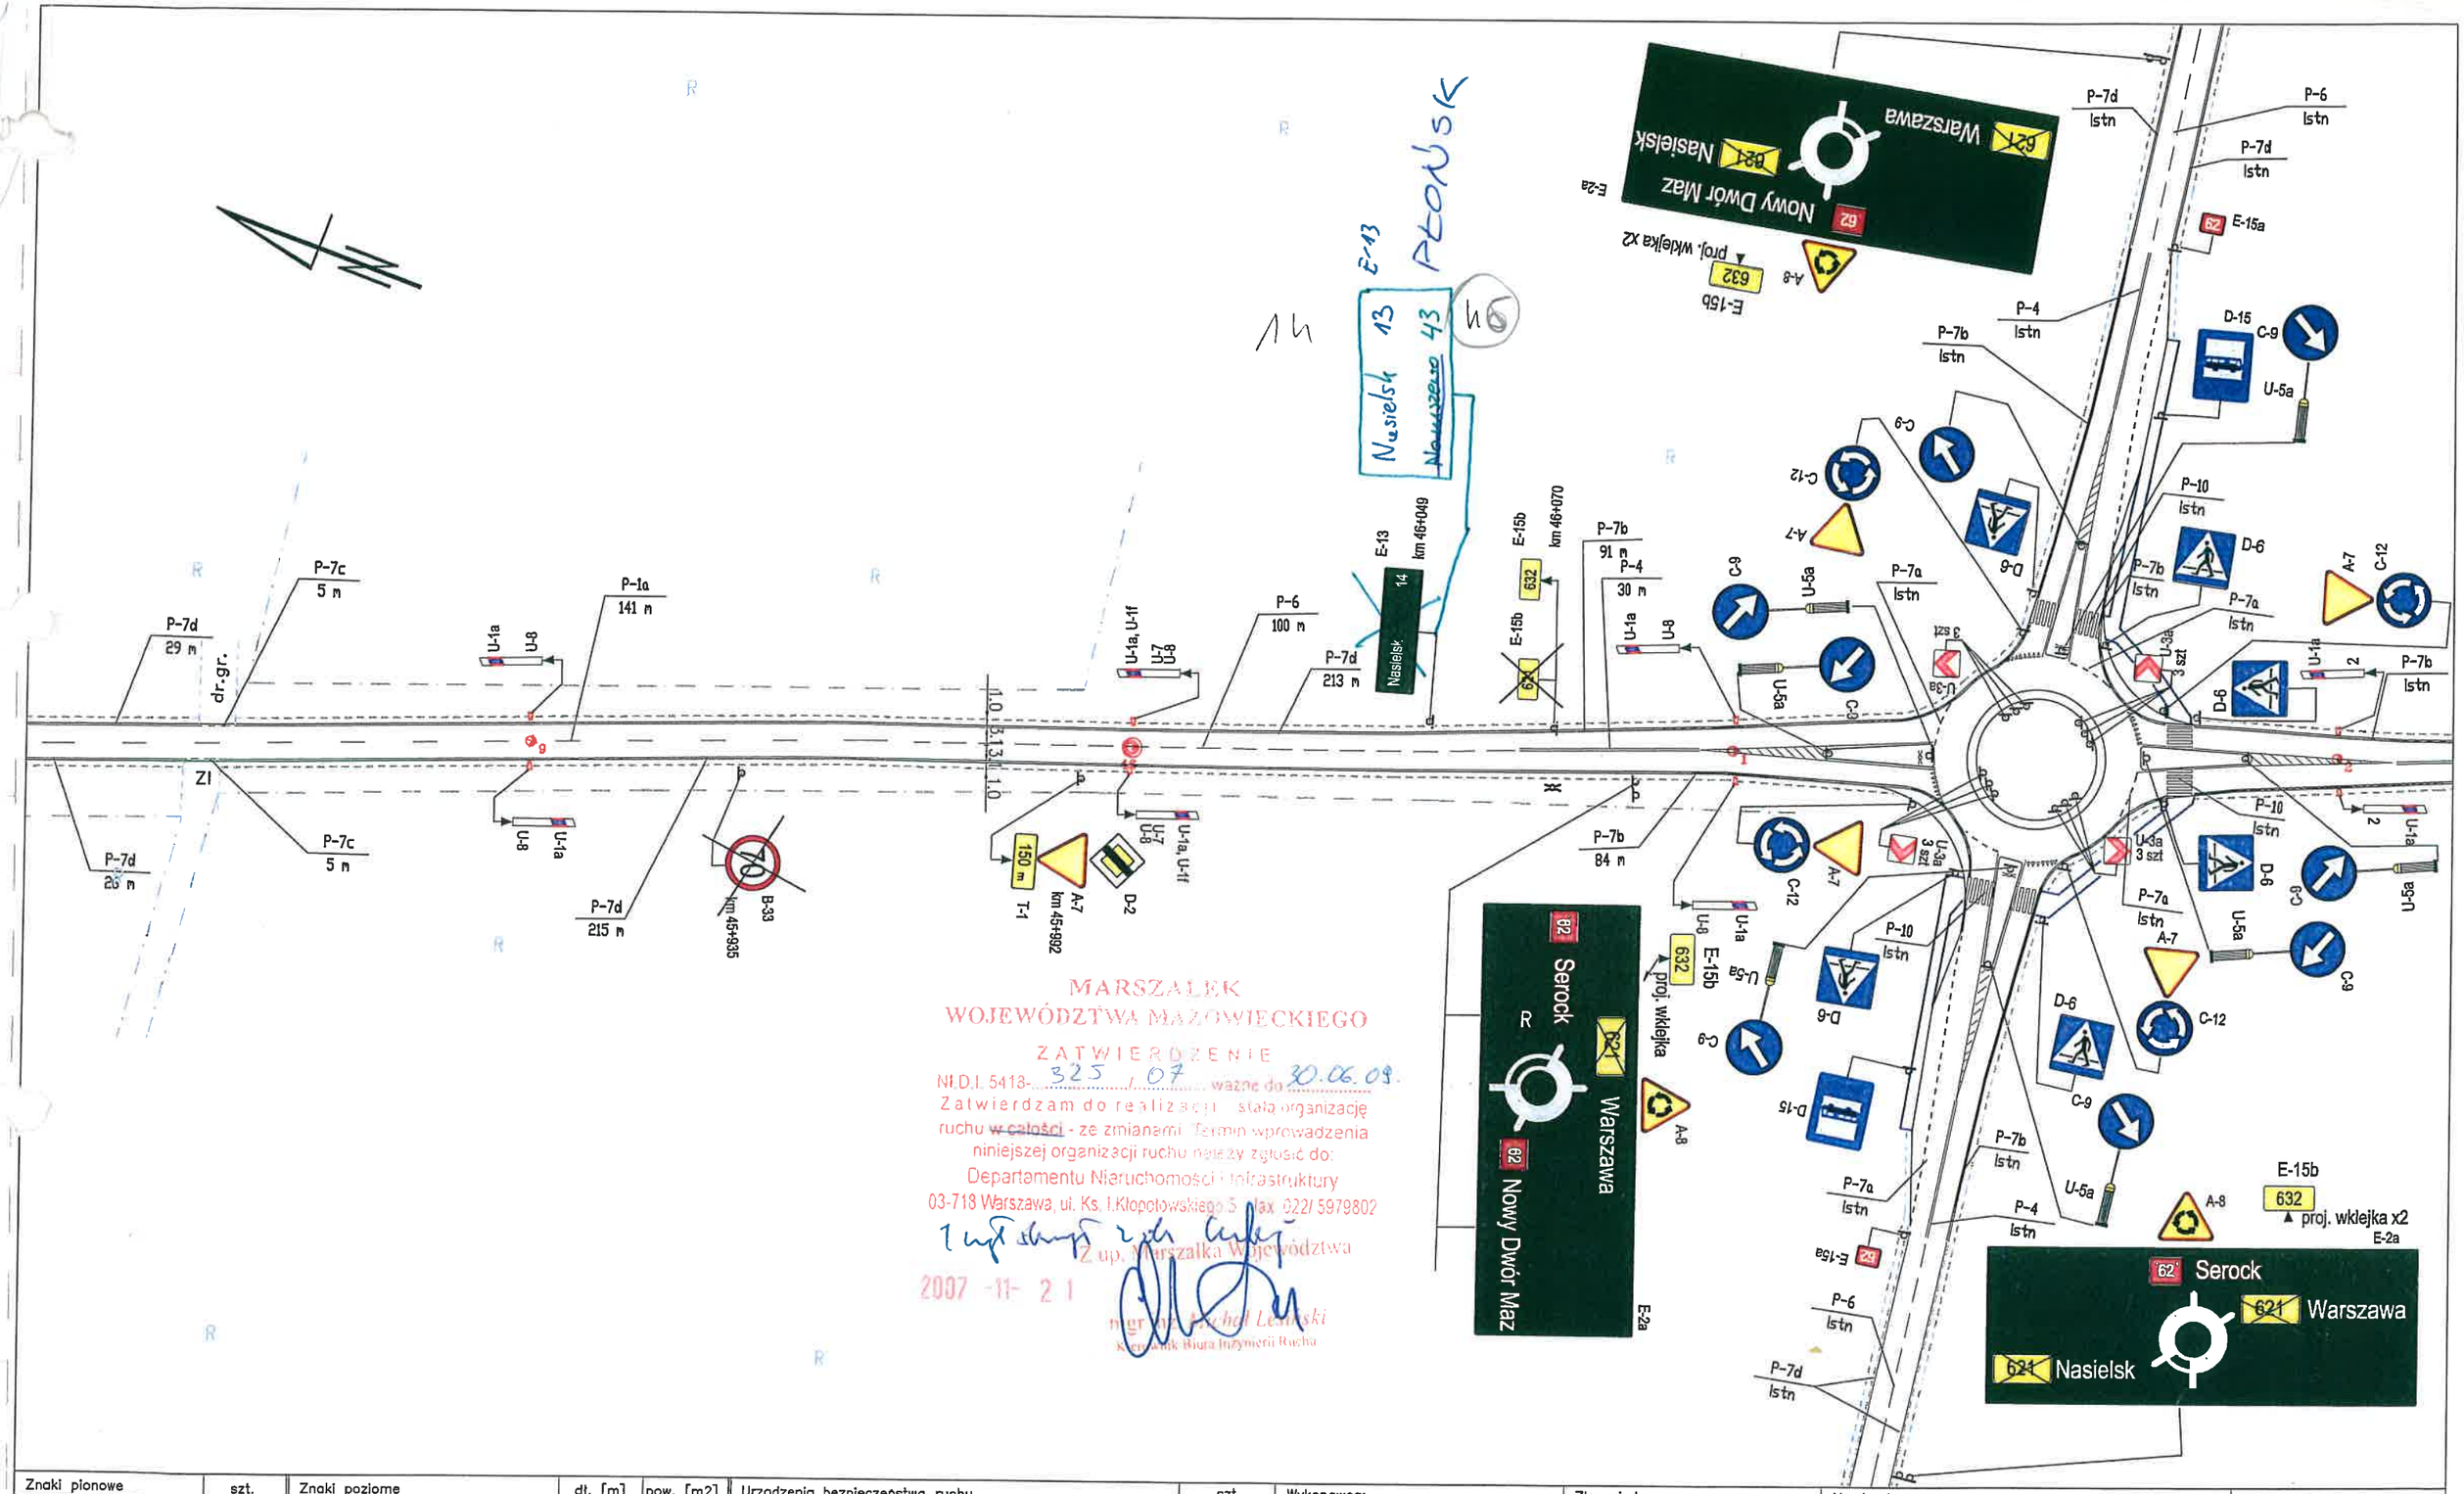

MARSZAŁEK
WOJEWÓDZTWA MAZOWIECKIEGO
ZATWIERDZENIE
NI.D.I. 5418- 325 / 07 ważne do 30.06.09.
Zatwierdzam do realizacji stałą organizację ruchu ~~w całości~~ - ze zmianami. Termin wprowadzenia niniejszej organizacji ruchu należy zgłosić do:
Departamentu Nieruchomości i Infrastruktury
03-718 Warszawa, ul. Ks. I.Kłopotowskiego 5 fax 022/ 5979802
Z up. Marszałka Województwa
2007 -11- 21
inż. Michał Leśniski
Kierownik Biura Inżynierii Ruchu

Znaki pionowe	szt.
Typ A	1
Typ B	0
Typ C	0
Typ D	1
Typ E	2
Typ F	0
Typ G	0
Typ T	1
Inne (nietypowe)	0

Znaki poziome	dł. [m]	pow. [m2]
Linie krawędziowe	493	57
Linie segregacyjne przerywane	241	14
Linie segregacyjne ciągłe	30	7
Przejścia dla pieszych	0	0
Pow. wyłączone z ruchu	0	0
Strzałki	0	0
Linie zatrzymań	0	0
Inne	0	0
Łącznie znaki poziome	724	96

Urządzenia bezpieczeństwa ruchu	szt.
U-1a U-1f U-7 U-8	0
U-1a U-8	6
U-1a	0
U-1b	0
U-2	0
U-3	0
U-9	0
Bariery ochronne betonowe do wymiany na stalowe	0
Stalowe bariery ochronne U-14	0

Wykonawca:
sp. z o.o. ekkom
BIURO EKSPERTYZ I PROJEKTÓW BUDOWNICTWA KOMUNIKACYJNEGO
EKKOM Sp. z o.o.
ul. Wadowicka 8l, 30-415 Kraków,
tel./fax (*12) 267-23-33, 269-65-40,
e-mail: biuro@ek-kom.pl

Zleceniodawca:
MAZOWIECKI ZARZĄD DRÓG WOJEWÓDZKICH W WARSZAWIE
ul. Kruczkowskiego 3, 00-380 Warszawa
www.mzdw.pl

Nr drogi: DW Nr 632

Numer arkusza: 30

Pikietaż arkusza: od km 45+816 do km 46+

Skala: 1:1000

Kraków 2007 r.

Droga wojewódzka nr 632
odc. od km 46+300 do km 46+450

MARSZAŁEK
WOJEWÓDZTWA MAZOWIECKIEGO

ZATWIERDZENIE Nr NI-D-I.8022.1.[illegible].2020.AS

Zatwierdzam do realizacji stałą organizację ruchu
w ciągu [illegible]
Numer organizacji ruchu należy wprowadzić do [illegible] dnia 30.08.2020 r.

Termin wprowadzenia [illegible] należy zgłosić co najmniej na
7 dni przed wprowadzeniem [illegible]
Departamento Nadzoru [illegible]
03-472 Warszawa, ul. [illegible]

[illegible] należy zastosować znaki:
[illegible]: wielkość: średnie
typ i dni: -
[illegible]: dost. do istniejącego

05 MAJ 2020
z up. Marszałka Województwa

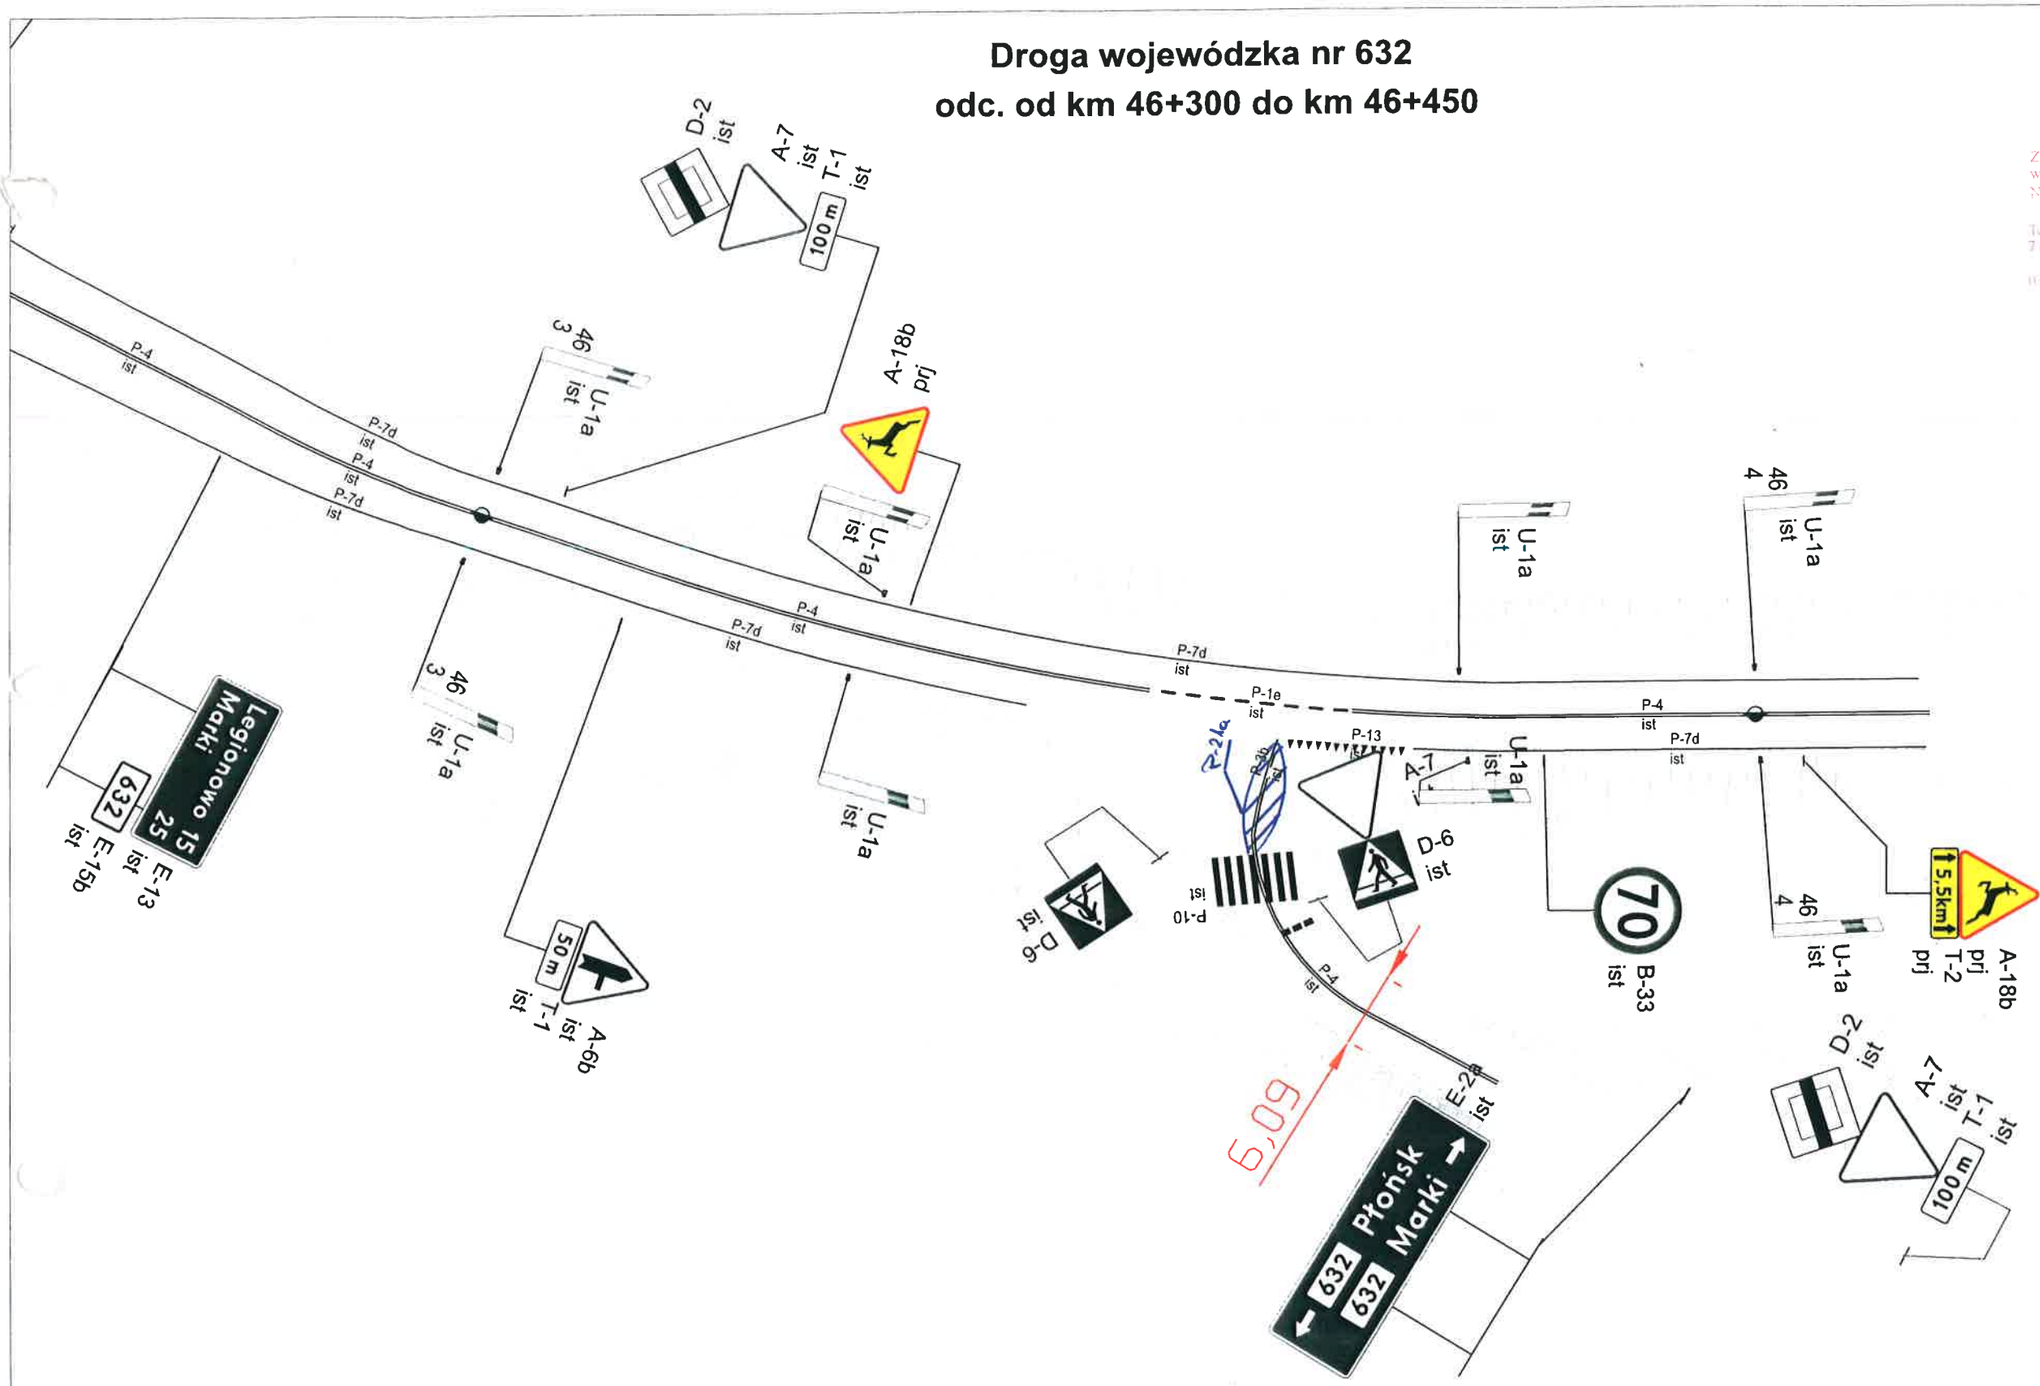

OZNACZENIA:

A-6b prj	Projektowane znaki pionowe
A-6a lkw	Istniejące znaki pionowe do likwidacji
A-18b ist, T-3 ist (Koniec)	Istniejące znaki pionowe do adaptacji
A-6c do przen.	Istniejące znaki pionowe do przeniesienia
A-6c przen.	Istniejące znaki pionowe z przeniesienia
P-7d ist	Istniejące znaki poziome do adaptacji
P-6 prj	Projektowane znaki poziome

Nazwa inwestora:	Nazwa jednostki projektowania:	Nazwa i adres inwestycji:	Opracował:	Podpis:	Branża:
Mazowiecki Zarząd Dróg Wojewódzkich w Warszawie ul. Mazowiecka 14 00-048 Warszawa	BRD Consulting ul. 11 Listopada 36/38 lok. 60 03-436 Warszawa Tel. kom.: 579 049 049	Aktualizacja stałej organizacji ruchu w ciągu drogi wojewódzkiej nr 632 od km 25+400 do km 54+900	Paweł Babkiewicz	Paweł Babkiewicz	Inżynieria ruchu
		Nazwa rysunku:	*Data:*	*Skala:*	*Numer rysunku:*
		Projekt stałej organizacji ruchu: odcinek od km 46+300 do km 46+450	Grudzień 2019	1:500	2.20

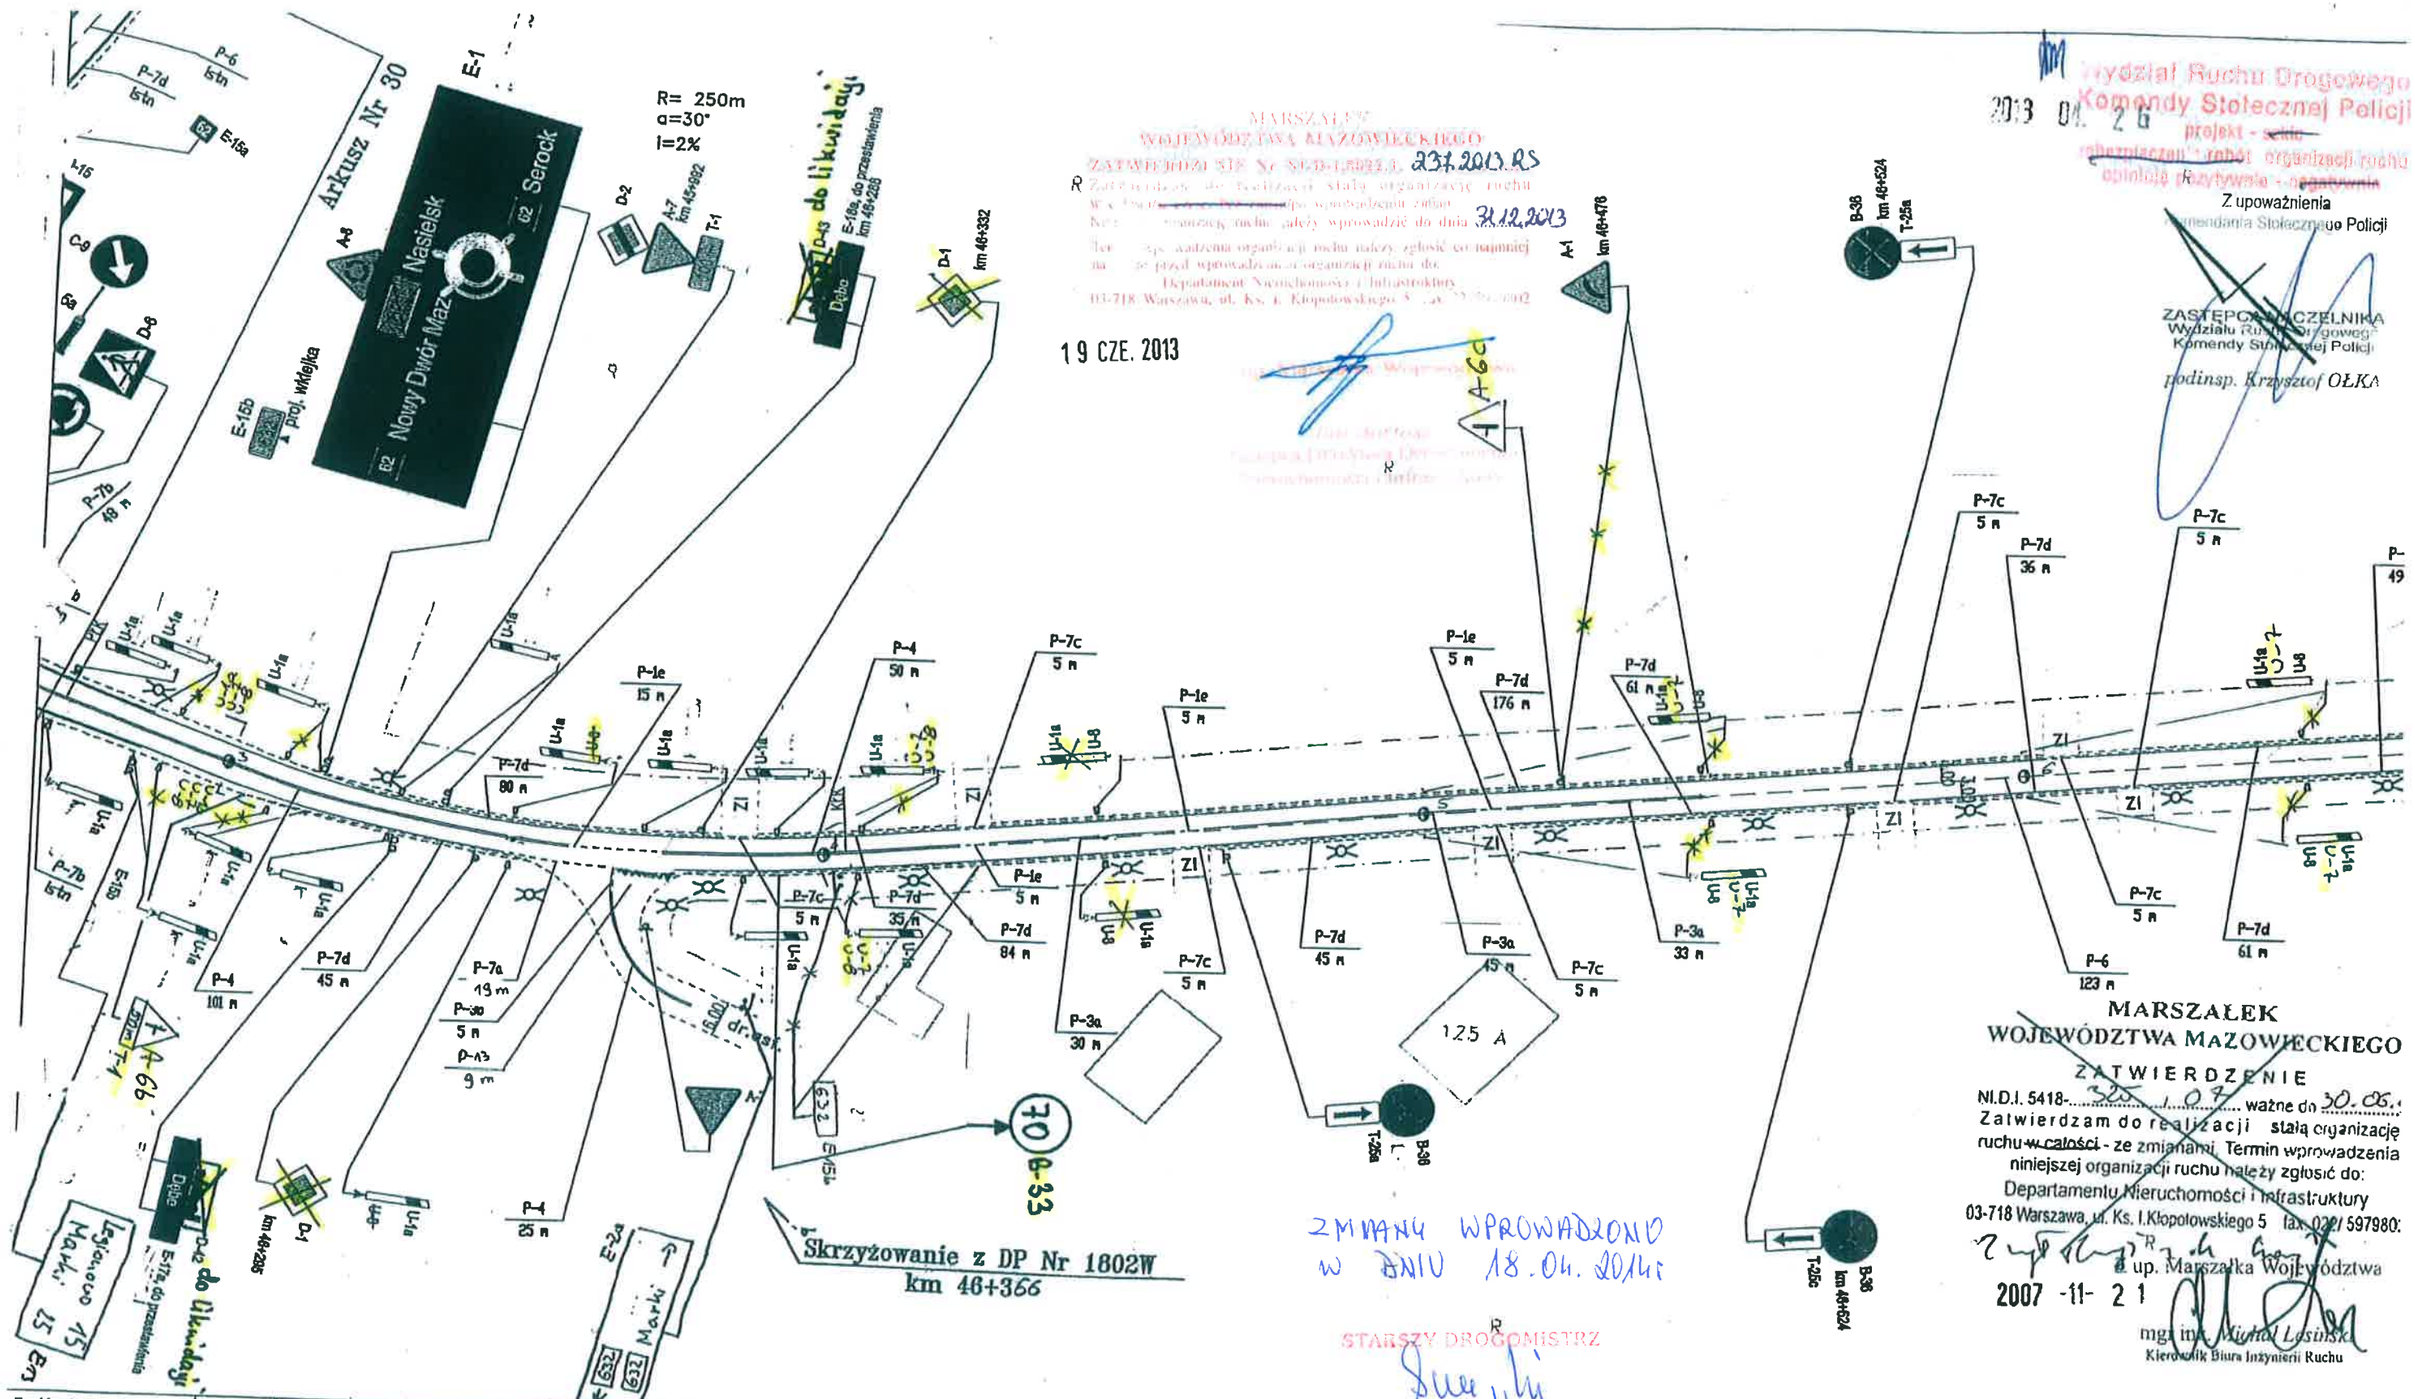

Wydział Ruchu Drogowego
Komendy Stołecznej Policji
2013 04. 26
projekt - ~~stałe~~
zabezpieczenie robót organizacji ruchu
opinia pozytywna - ~~negatywna~~
Z upoważnienia
Komendanta Stołecznego Policji
ZASTĘPCA NACZELNIKA
Wydziału Ruchu Drogowego
Komendy Stołecznej Policji
podinsp. Krzysztof OŁKA

MARSZAŁEK
WOJEWÓDZTWA MAZOWIECKIEGO
ZATWIERDZENIE Nr 5418-237.2013.RS
Zatwierdzam do realizacji stałą organizację ruchu
Termin wprowadzenia niniejszej organizacji ruchu należy zgłosić co najmniej na 7 dni przed wprowadzeniem organizacji ruchu do:
Departamentu Nieruchomości i Infrastruktury
03-718 Warszawa, ul. Ks. I. Kłopotowskiego 5 tel. 022/ 597980
z up. Marszałka Województwa
mgr inż. Michał Lesiński
Kierownik Biura Inżynierii Ruchu
ważne do 31.12.2013
19 CZE. 2013

MARSZAŁEK
WOJEWÓDZTWA MAZOWIECKIEGO
ZATWIERDZENIE
NI.D.I. 5418-325.1.07.2007 ważne do 30.06.2008
Zatwierdzam do realizacji stałą organizację ruchu ~~w całości~~ - ze zmianami. Termin wprowadzenia niniejszej organizacji ruchu należy zgłosić do:
Departamentu Nieruchomości i Infrastruktury
03-718 Warszawa, ul. Ks. I.Kłopotowskiego 5 fax. 022/ 597980
z up. Marszałka Województwa
2007 -11- 21
mgr inż. Michał Lesiński
Kierownik Biura Inżynierii Ruchu

Znaki pionowe	szt.
Typ A	4
Typ B	4
Typ C	0
D	5
E	2
F	0
Typ G	0
Typ T	3
Inne (nietypowe)	0

Znaki poziome	dł. [m]	pow. [m2]
Linie krawędziowe	726	85
Linie segregacyjne przerywane	266	36
Linie segregacyjne ciągłe	176	42
Przejścia dla pieszych	0	0
Pow. wyłączone z ruchu	0	0
Strzałki	0	0
Linie zatrzymań	9	2
Inne	0	0
Łącznie znaki poziome	1168	166

Urządzenia bezpieczeństwa ruchu	szt.
U-1a U-7 U-8	0
U-1a U-8	8
U-1a	13
U-1b	0
U-2	0
U-3	0
U-9	0
–	0
Stalowe bariery stalowej U-14a (SP-09) ochronne U-14	0

Wykonawca:

Zleceniodawca:
MAZOWIECKI ZARZĄD DRÓG WOJEWÓDZKICH W WARSZAWIE
ul. Kruczkowskiego 3, 00-380 Warszawa
www.mzdw.pl

Nr drogi: DW Nr 632

Numer arkusza: 31

Piketaż arkusza:

Skala: 1:1000

Kraków 2007 r.

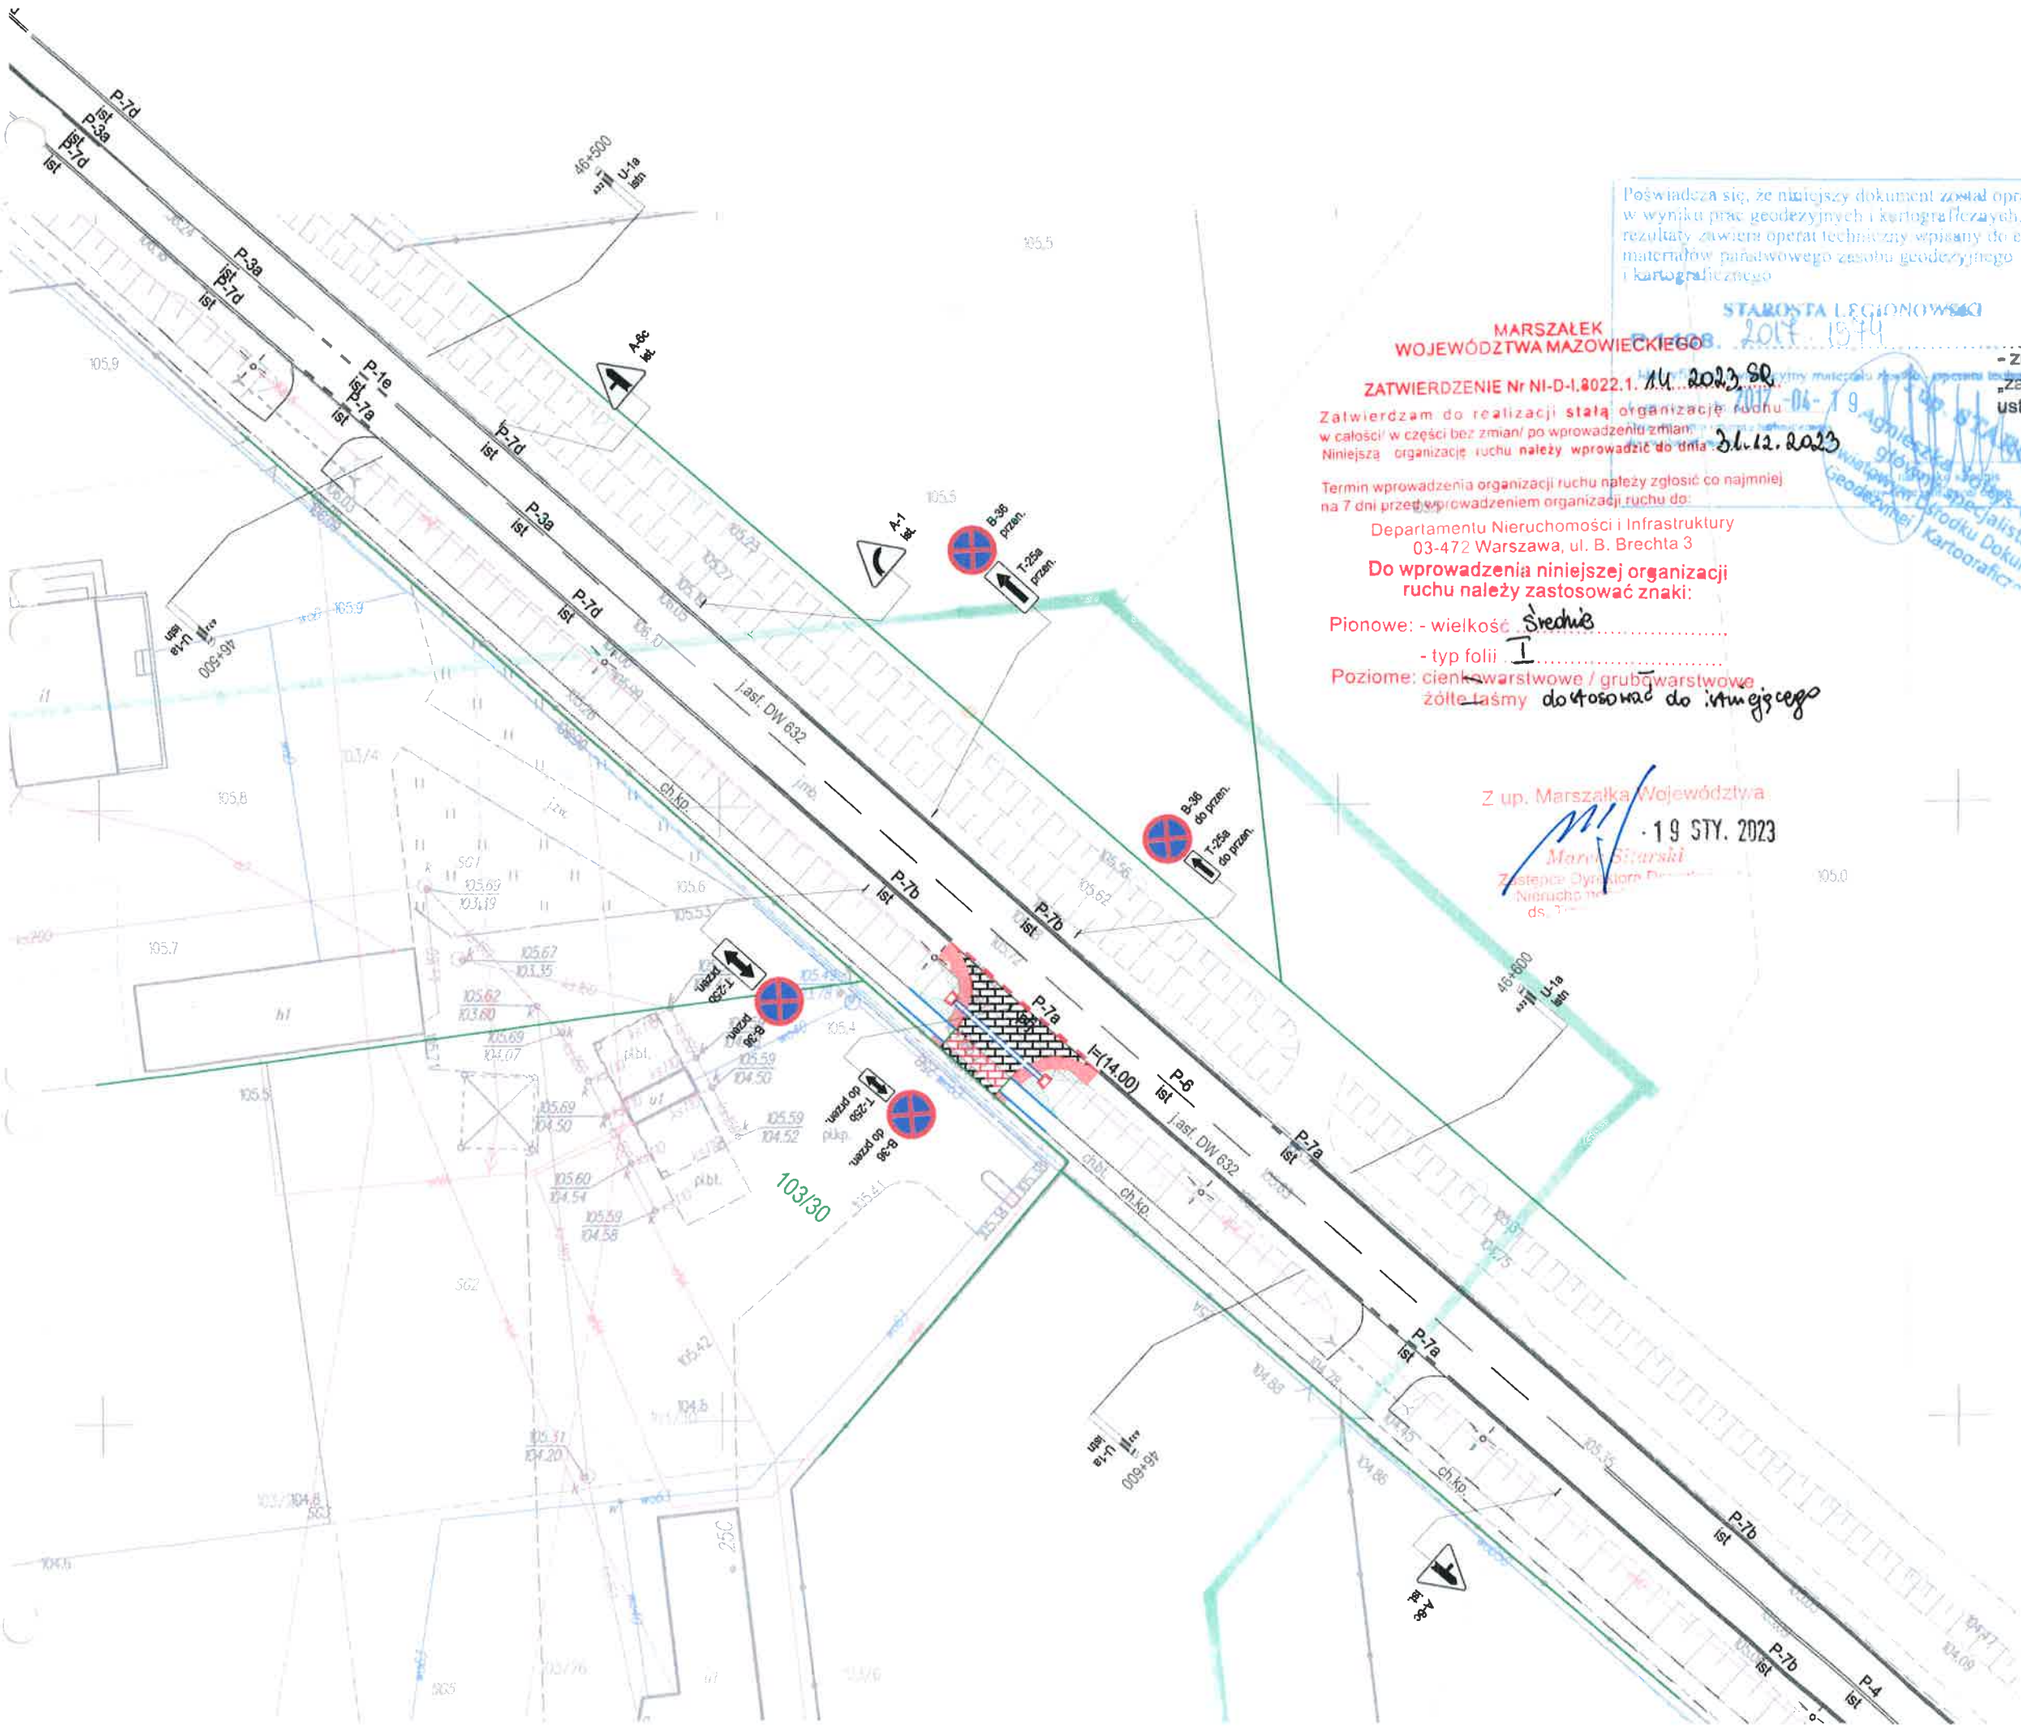

Wydział Ruchu Drogowego
Komendy Stołecznej Policji
2022 -12- 14 projekt - zakłada
zabezpieczenia robót - organizacji ruchu
opiniuje pozytywnie ~~negatywnie~~

- Wykonawca robót zobowiązany jest dbać o [illegible] planowych, [illegible] drogowych i urządzeń [illegible] ruchu drogowego,

Z upoważnienia
Komendanta Stołecznego Policji

SPECJALISTA
Sekcji Postępowań Administracyjnych
Wydziału Ruchu Drogowego KSP
asp. szt. Marek KOWALSKI

Poświadcza się, że niniejszy dokument został opracowany w wyniku prac geodezyjnych i kartograficznych, których rezultaty zawiera operat techniczny wpisany do ewidencji materiałów państwowego zasobu geodezyjnego i kartograficznego

STAROSTA LEGIONOWSKI
Agnieszka Wołos-Czech
Stanowisko specjalista
Stanowisko Ośrodka Dokumentacji Geodezyjnej i Kartograficznej

MARSZAŁEK
WOJEWÓDZTWA MAZOWIECKIEGO

ZATWIERDZENIE Nr NI-D-I.8022.1. 14. 2023.80

Zatwierdzam do realizacji stałą organizację ruchu w całości/ w części bez zmian/ po wprowadzeniu zmian. Niniejszą organizację ruchu należy wprowadzić do dnia 31.12.2023

Termin wprowadzenia organizacji ruchu należy zgłosić co najmniej na 7 dni przed wprowadzeniem organizacji ruchu do:

Departamentu Nieruchomości i Infrastruktury
03-472 Warszawa, ul. B. Brechta 3

Do wprowadzenia niniejszej organizacji ruchu należy zastosować znaki:

Pionowe: - wielkość średnie
- typ folii I
Poziome: cienkowarstwowe / grubowarstwowe
żółte taśmy dostosować do istniejącego

- znak B-36 „zakaz zatrzymywania się" ustawić na 5 dni wcześniej

Z up. Marszałka Województwa
19 STY. 2023
Marek Starski
Zastępca Dyrektora Departamentu Nieruchomości ds. [illegible]

LEGENDA

	-znaki pionowe do przeniesienia
	-znaki pionowe istniejące
	-znaki poziome istniejące
	-znaki poziome projektowane

JEDNOSTKA PROJEKTOWA: AB PROJEKT
05-120 LEGIONOWO, UL. KRÓLOWEJ JADWIGI 2/24, tel. 501-613-420

TEMAT: PROJEKT STAŁEJ ORGANIZACJI RUCHU

TREŚĆ OPRACOWANIA: Budowa zjazdu publicznego w pasie drogowym drogi wojewódzkiej nr 632 (km 46+570) na teren działki o nr ew. 103/30 w m.Dębe gmina Serock — SKALA: 1:500

TREŚĆ RYSUNKU: OZNAKOWANIE DOCELOWE — NR RYSUNKU: 2

PROJEKTANT: Michał Bąbolski — PODPIS:

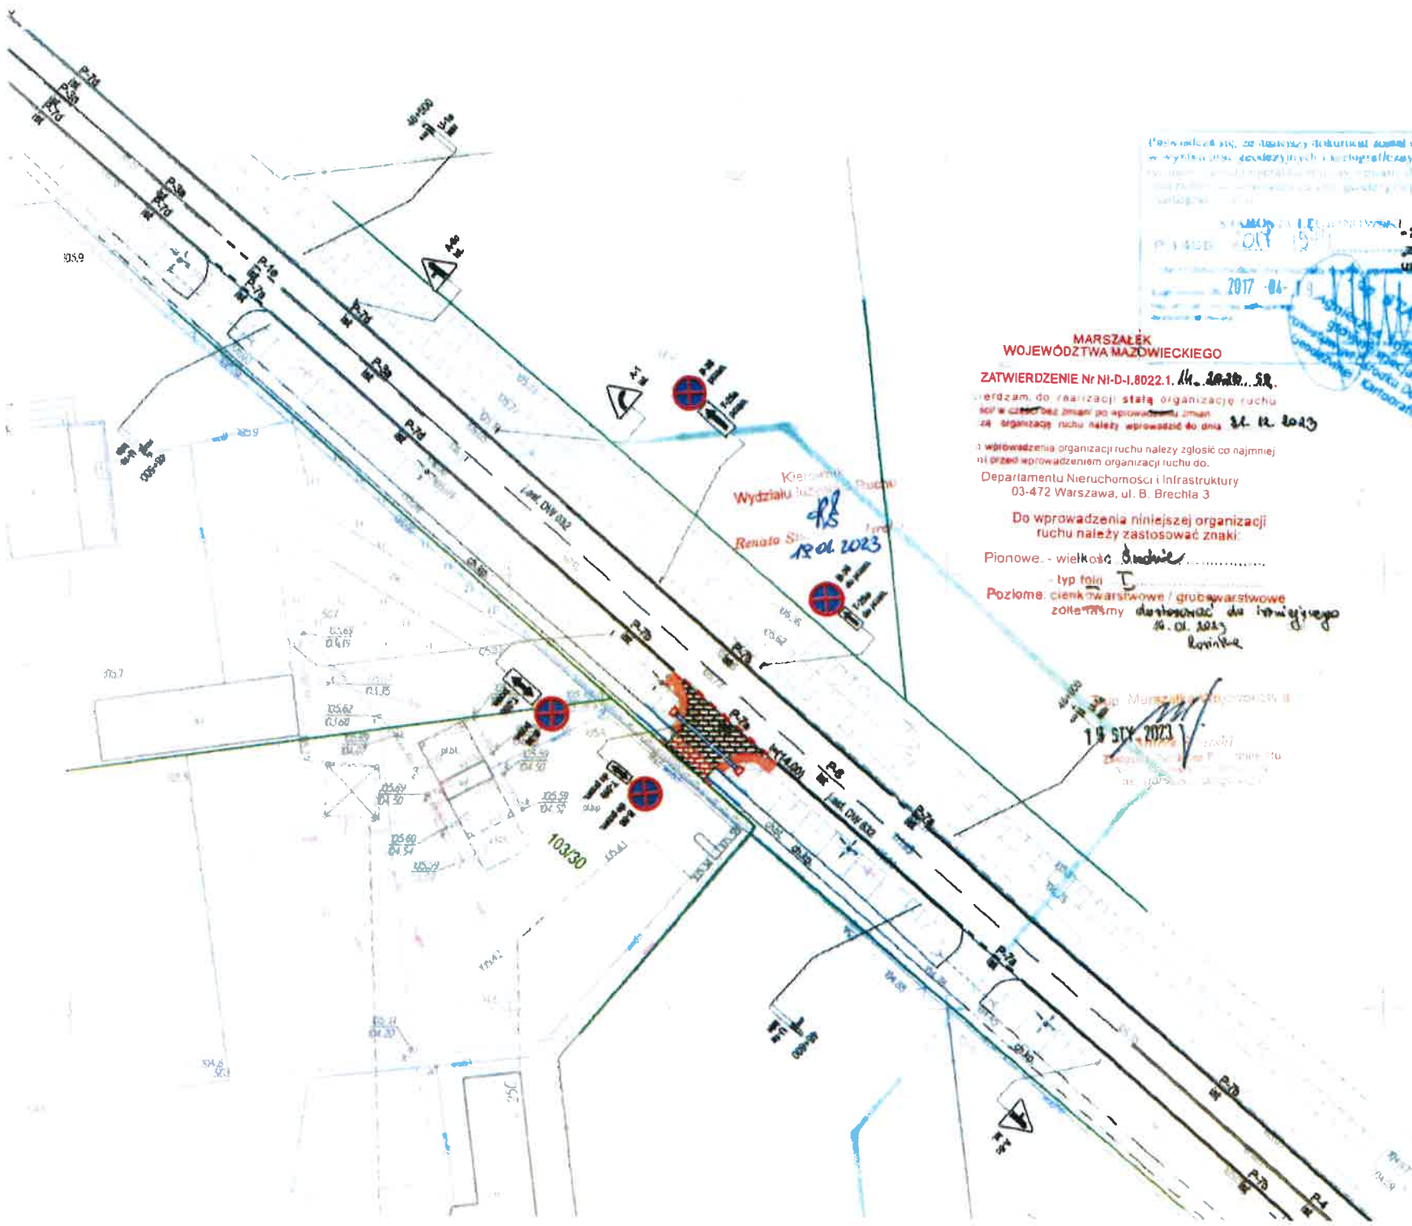

Wydział Ruchu Drogowego
Komendy Stołecznej Policji
projekt - zatw.
zasięg oddziaływania robót - organizacji ruchu
opinia pozytywna - negatywna

2022 -12- 14

- znak B-36 „zakaz zatrzymywania się" ustawić na 5 dni wcześniej

2017 -06-

Komendant
Komendanta Stołecznego Policji

SPECJALISTA
Sekcji Postępowań Administracyjnych
Wydziału Ruchu Drogowego KSP
insp. Marcin KOWALSKI

MARSZAŁEK
WOJEWÓDZTWA MAZOWIECKIEGO

ZATWIERDZENIE Nr NI-D-I.8022.1. 14. 2022. SR.

Zatwierdzam do realizacji stałą organizację ruchu
która w części bez zmian po wprowadzeniu zmian
za organizację ruchu należy wprowadzić do dnia 31. 12. 2023

o wprowadzenia organizacji ruchu należy zgłosić co najmniej
ni przed wprowadzeniem organizacji ruchu do.

Departamentu Nieruchomości i Infrastruktury
03-472 Warszawa, ul. B. Brechta 3

Do wprowadzenia niniejszej organizacji
ruchu należy zastosować znaki:

Pionowe - wielkość Średnie

14. 01. 2023
Kowalski

Renata Sz... 19 01. 2023

19 STY. 2023

Kierownik
Wydziału Ruchu Drogowego

LEGENDA	
	-znaki pionowe do przeniesienia
	-znaki pionowe istniejące
	-znaki poziome istniejące
	-znaki poziome projektowane

AB PROJEKT
06-120 LEGIONOWO, UL. KRÓLOWEJ JADWIGI 2/24, tel. 601-613-420

PROJEKT STAŁEJ ORGANIZACJI RUCHU

Budowa zjazdu publicznego w pasie drogowym drogi wojewódzkiej nr 632 (km 46+670) na teren działki o nr ew. 103/30 w m.Dębe gmina Serock

	1:500
OZNAKOWANIE DOCELOWE	

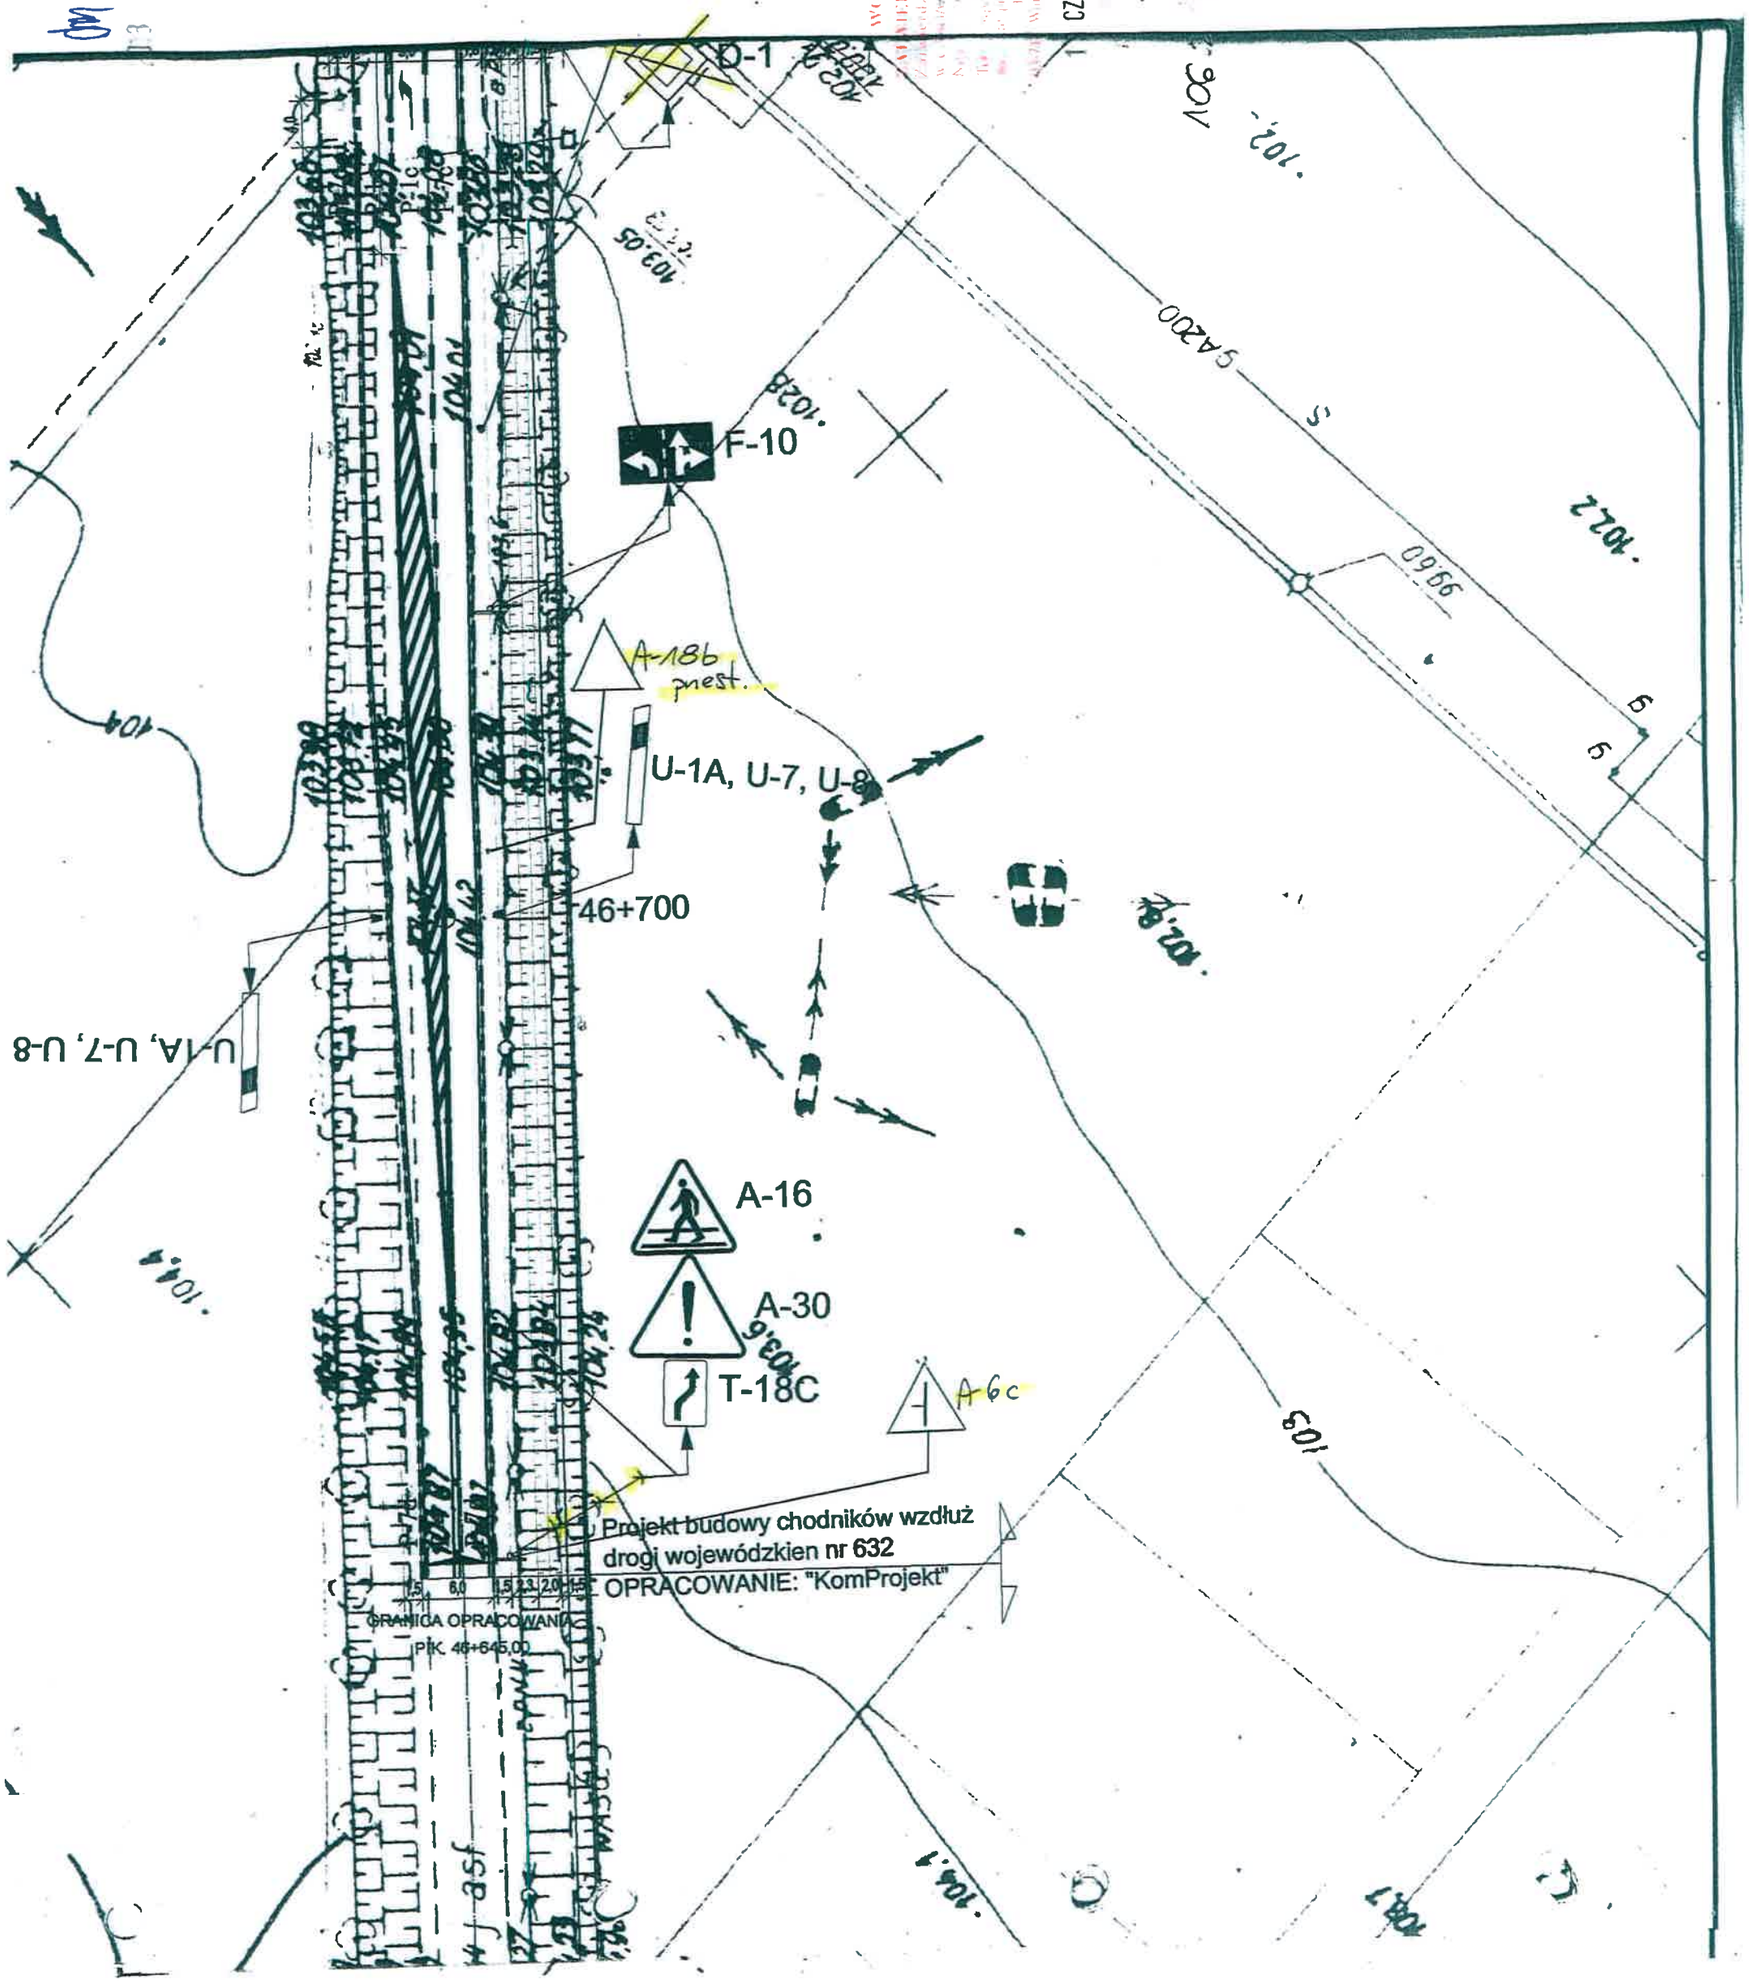

Wydział Ruchu Drogowego
Komendy Stołecznej Policji
2013 04 26 projekt - ~~szkic~~
~~bezpieczeństwo~~ organizacji ruchu
opinia pozytywna - ~~negatywna~~

Z upoważnienia
Komendanta Stołecznego Policji

ZASTĘPCA NACZELNIKA
Wydziału Ruchu Drogowego
Komendy Stołecznej Policji

podinsp. Krzysztof OŁKA

MARSZAŁEK
WOJEWÓDZTWA MAZOWIECKIEGO
ZATWIERDZIŁ Nr NI-D-1.8022.1.233.2013.R.S.
Zatwierdzam ... realizacji stałej organizacji ruchu
w ... wprowadzenia zmian
Nr ... Ogłoszenie ruchu należy wprowadzić do dnia 31.12.2013
Na ... wydania organizacji ruchu należy zgłosić się do ...
... przed wprowadzeniem organizacji ruchu do ...
Departament Nieruchomości i Infrastruktury
Warszawa, ul. Ks. Ks. Kłopotowskiego 5 ... 02

CZE. 2013

Droga wojewódzka nr 632
odc. od km 46+750 do km 46+900

MARSZAŁEK
WOJEWÓDZTWA MAZOWIECKIEGO
ZATWIERDZENIE Nr NI-D-I.8022.1.[illegible].29.2020.PS
Zatwierdzam do realizacji stałą organizację ruchu
w całości / [illegible]
Niniejszą organizację ruchu należy wprowadzić od dnia 30.06.2021
Termin wprowadzenia organizacji ruchu należy zgłosić co najmniej do
7 dni przed wprowadzeniem organizacji ruchu do:
05 MAJ 2020
z up. Marszałka Województwa

ruchu należy zastosować znaki:
Pionowe: - wielkość: średnie
- typ folii: [illegible]
Poziome: [illegible]
dost. do istniejącego

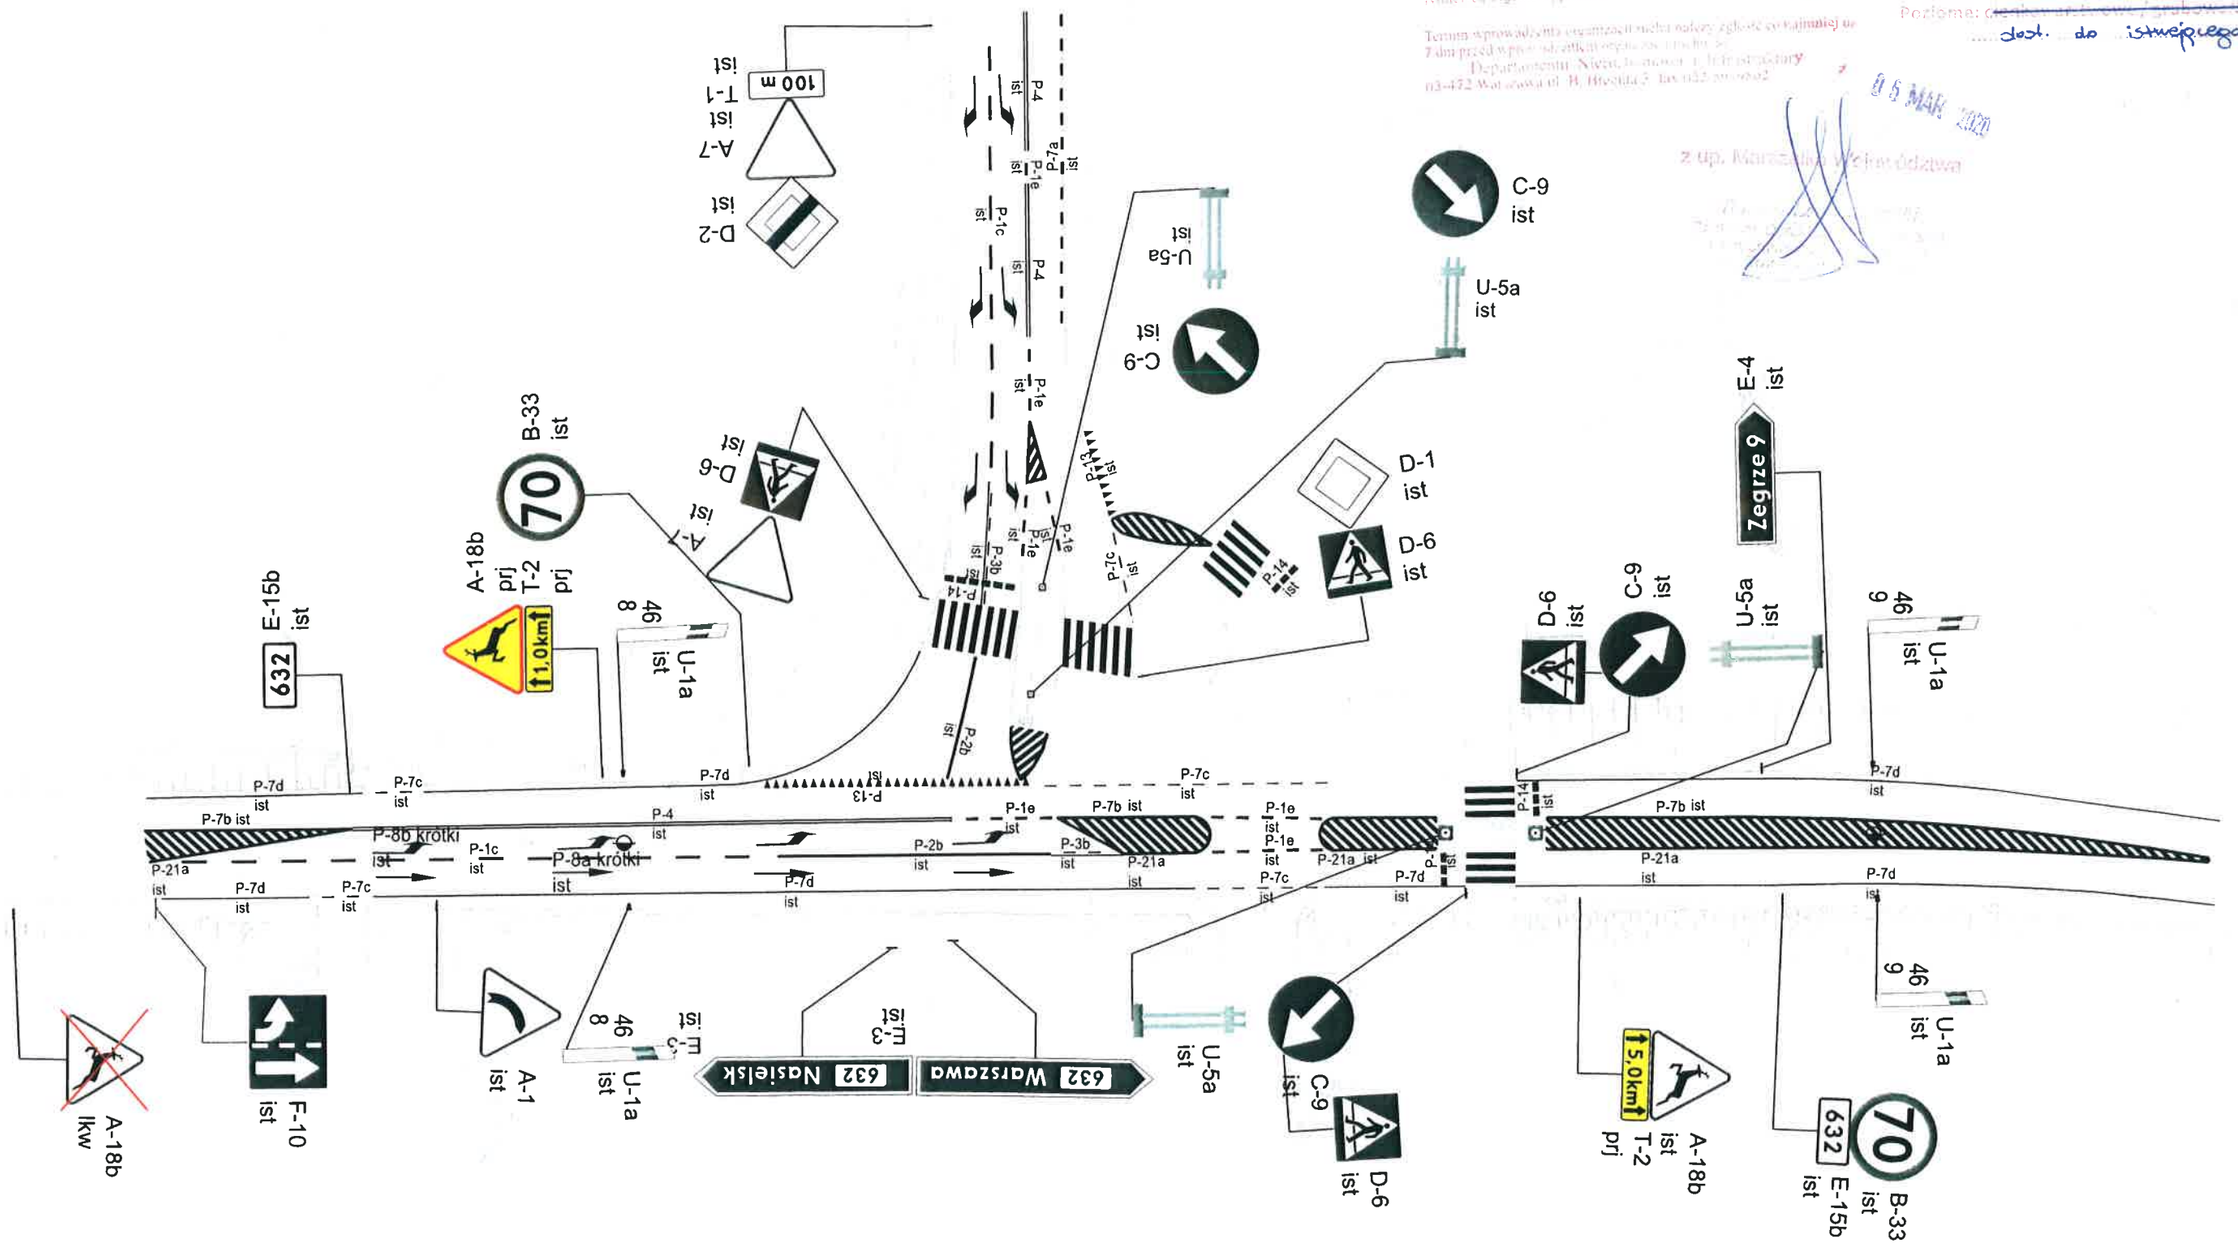

OZNACZENIA:

- A-6b prj — Projektowane znaki pionowe
- A-6a lkw — Istniejące znaki pionowe do likwidacji
- A-18b ist / T-3 ist (Koniec) — Istniejące znaki pionowe do adaptacji
- A-6c do przen. — Istniejące znaki pionowe do przeniesienia
- A-6c przen. — Istniejące znaki pionowe z przeniesienia
- P-7d ist — Istniejące znaki poziome do adaptacji
- P-6 prj — Projektowane znaki poziome

Nazwa inwestora:	Nazwa jednostki projektowania:	Nazwa i adres inwestycji:	Opracował:	Podpis:	Branża:
Mazowiecki Zarząd Dróg Wojewódzkich w Warszawie ul. Mazowiecka 14 00-048 Warszawa Mazowiecki Zarząd Dróg Wojewódzkich w Warszawie	BRD Consulting ul. 11 Listopada 36/38 lok. 60 03-436 Warszawa Tel. kom.: 579 049 049 brd consulting	Aktualizacja stałej organizacji ruchu w ciągu drogi wojewódzkiej nr 632 od km 25+400 do km 54+900	Paweł Babkiewicz	Paweł Babkiewicz	Inżynieria ruchu
		Nazwa rysunku:	*Data:*	*Skala:*	*Numer rysunku:*
		Projekt stałej organizacji ruchu: odcinek od km 46+750 do km 46+900	Grudzień 2019	1:500	2.21

ARKUSZ 32 A
SKALA 1 :500

Projekt przebudowy drogi powiatowej nr 1802W
OPRACOWANIE: "AKonsult"

MARSZAŁEK WOJEWÓDZTWA MAZOWIECKIEGO
ZATWIERDZENIE Nr ZUD-I.8022.1.237.2012 z dnia 27.12.2012
Zatwierdzam do realizacji stałą organizację ruchu w całości / w części bez zmian / po wprowadzeniu zmian.
Niniejszą organizację ruchu należy wprowadzić do dnia 31 GRU. 2012
Termin wprowadzenia organizacji ruchu należy zgłosić co najmniej na 7 dni przed wprowadzeniem organizacji ruchu do Departamentu Nieruchomości i Infrastruktury 03-718 Warszawa, ul. Ks. I. Kłopotowskiego 51, fax. 22/5979802
27 LUT. 2012
Z up. Marszałka Województwa
Katarzyna Wędzonek
Dyrektor Departamentu Nieruchomości i Infrastruktury

Wydział Ruchu Drogowego
Komendy Stołecznej Policji
2013 04 26 projekt - 9
zakładany cel, roboty, organizacji ruchu
opinię pozytywną / negatywną
Z upoważnienia
Komendanta Stołecznego Policji
ZASTĘPCA NACZELNIKA
Wydziału Ruchu Drogowego
Komendy Stołecznej Policji
podinsp. Krzysztof [illegible]

OPRACOWAŁ: Marek Sendymorski

Projekt budowy chodników wzdłuż drogi wojewódzkiej nr 632
OPRACOWANIE: "Komprojekt"

Skrzyżowanie z DP Nr 1802W
km 46+787

NI-7-1.8022.1.237.2013.RS
zgodnie z zatwierdzeniem

ZMIANY WPROWADZONO
W DNIU 29.12.2014

STARSZY DROGOMISTRZ
Marek Szczypiorski
zgłoszenie wykonawcy
z dnia 23.12.2014r.

MARSZAŁEK WOJEWÓDZTWA MAZOWIECKIEGO
ZATWIERDZENIE Nr NI-D-I.8922.1.569.2012.RS
30.06.2013
31 GRU. 2012

MARSZAŁEK WOJEWÓDZTWA MAZOWIECKIEGO
ZATWIERDZENIE Nr NI-D-I.8922.1.63.2014.RS
z dnia 31.12.2014
Krzysztof Rzeźniewicz
Zastępca Dyrektora Departamentu Infrastruktury

MARSZAŁEK WOJEWÓDZTWA MAZOWIECKIEGO
ZATWIERDZENIE 325/07 ważne do 30.06.09
Zatwierdzam do uzgodnień stałą organizację ruchu ~~czasową~~ z terminem wprowadzenia tymczasowej organizacji ruchu należy zgłosić do Departamentu Nieruchomości i Infrastruktury
03-718 Warszawa, ul. ks. A. Kłopotowskiego 5 fax 022 5979802
Z up. Marszałka Województwa
2007 . 7

X - OZNAKOWANIE DO USUNIĘCIA

Znaki pionowe	szt.	Znaki poziome	dł. [m]	pow. [m2]	Urządzenia bezpieczeństwa ruchu	s.
Typ A	3	Linie krawędziowe	924	123	U-1a U-1f U-7 U-8	
Typ B	1	Linie segregacyjne przerywane	144	24	U-1a U-8	
Typ C	2	Linie segregacyjne ciągłe	287	69	U-1a	
	4	Przejścia dla pieszych	12	12	U-1b	
Typ E	3	Pow. wyłączone z ruchu	0	0	U-2	
Typ F	0	Strzałki	0	0	U-3	
Typ G	0	Linie zatrzymań	14	4	U-9	
Typ T	0	Inne	0	0	-	
Inne (nietypowe)	0	Łączne znaki poziome	1355	232	Słupowe bariery stalowej U-16a (SP-09) ochronne U-14	

Wykonawca:
ekkom sp. z o.o.
BIURO EKSPERTYZ I PROJEKTÓW BUDOWNICTWA KOMUNIKACYJNEGO
EKKOM Sp. z o.o.
ul. Wadowicka 8L, 30-415 Kraków,
tel./fax (+12) 267-23-33, 269-65-40,
e-mail: biuro@ek-kom.pl

Zleceniodawca:
MAZOWIECKI ZARZĄD DRÓG WOJEWÓDZKICH W WARSZAWIE
ul. Kruczkowskiego 3, 00-380 Warszawa
www.mzdw.pl

Nr drogi: DW Nr 632

Numer arkusza: 32

Pikietaż arkusza: od km 46+622 do km 47+026

Skala: 1:1000

Kraków 2007 r.

Droga wojewódzka nr 632
odc. od km 47+400 do km 47+460

MARSZAŁEK
WOJEWÓDZTWA MAZOWIECKIEGO
ZATWIERDZENIE Nr NI-D-LS022.1.[illegible].29.2020.AJ
Zatwierdzam do realizacji stałą organizację ruchu
w ciągu [illegible]
Niniejszą organizację należy wprowadzić w dniu 30.06.2021
Termin wprowadzenia organizacji ruchu zgłosić co najmniej na
7 dni przed wprowadzeniem
Departamentu [illegible]
03-472 Warszawa ul. [illegible]
Na użytek [illegible]
ruchu należy zastosować znaki:
Pionowe: - wielkość: średnie
- typ [illegible]: 1
Poziome: [illegible]
dost. do istniejącego
6 h MAR 2020
z up. Marszałka Województwa

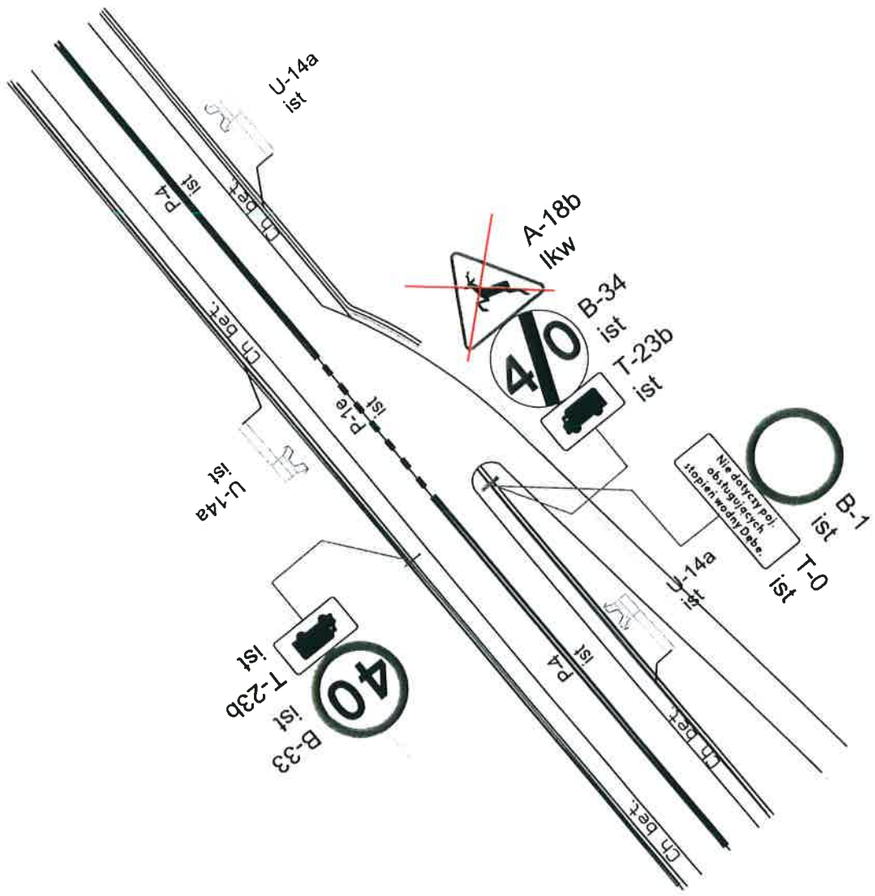

OZNACZENIA:

A-6b prj	Projektowane znaki pionowe	A-6c do przen.	Istniejące znaki pionowe do przeniesienia
A-6a lkw	Istniejące znaki pionowe do likwidacji	A-6c przen.	Istniejące znaki pionowe z przeniesienia
A-18b ist / T-3 ist (Koniec)	Istniejące znaki pionowe do adaptacji	P-7d ist	Istniejące znaki poziome do adaptacji
		P-6 prj	Projektowane znaki poziome

Nazwa inwestora:	Nazwa jednostki projektowania:	Nazwa i adres inwestycji:	Opracował:	Podpis:	Branża:
Mazowiecki Zarząd Dróg Wojewódzkich w Warszawie ul. Mazowiecka 14 00-048 Warszawa Mazowiecki Zarząd Dróg Wojewódzkich w Warszawie	BRD Consulting ul. 11 Listopada 36/38 lok. 60 03-436 Warszawa Tel. kom.: 579 049 049 brd consulting	Aktualizacja stałej organizacji ruchu w ciągu drogi wojewódzkiej nr 632 od km 25+400 do km 54+900	Paweł Babkiewicz	Paweł Babkiewicz	Inżynieria ruchu
		Nazwa rysunku:	*Data:*	*Skala:*	*Numer rysunku:*
		Projekt stałej organizacji ruchu: odcinek od km 46+750 do km 46+900	Grudzień 2019	1:500	2.21

NI-D-I 8022.1 – 237.2013.RS

MARSZAŁEK
WOJEWÓDZTWA MAZOWIECKIEGO
ZATWIERDZENIE
NI.D.I. 5418- 154 / 08 ważne do 31.12.08
Zatwierdzam do realizacji stałą organizację ruchu w całości - ze zmianami. Termin wprowadzenia niniejszej organizacji ruchu należy zgłosić do: Departamentu Nieruchomości i Infrastruktury 03-718 Warszawa, ul. Ks. I. Kłopotowskiego 5, fax 022 5079803
2009 -04- 29
z up. Marszałka Województwa
Jan Bartosz
Zastępca Dyrektora Departamentu
Nieruchomości i Infrastruktury

MARSZAŁEK
WOJEWÓDZTWA MAZOWIECKIEGO
ZATWIERDZENIE Nr NI-D-I.8022.1.569.2012.RS
Zatwierdzam do realizacji stałą organizację ruchu
w
Niniejszy termin wprowadzenia zmian
Termin należy wprowadzić do dnia 31.12.2014
Termin wprowadzenia organizacji ruchu należy zgłosić co najmniej
na 3 dni przed wprowadzeniem organizacji ruchu do:
Departamentu Nieruchomości i Infrastruktury
03-718 Warszawa, ul. Ks. I. Kłopotowskiego 5, fax 22 5079803
Z up. Marszałka Województwa
24 LUT. 2014
Krzysztof Rzeźnicki
Zastępca Dyrektora Departamentu
Nieruchomości i Infrastruktury

MARSZAŁEK
WOJEWÓDZTWA MAZOWIECKIEGO
ZATWIERDZENIE
NI.D.I. 5418- 154 / 08 ważne do 31.12.08
Zatwierdzam do realizacji stałą organizację ruchu w całości - ze zmianami. Termin wprowadzenia niniejszej organizacji ruchu należy zgłosić do: Departamentu Nieruchomości i Infrastruktury 03-718 Warszawa, ul. Ks. I. Kłopotowskiego 5, fax 022 5079803
2009 -04- 29
z up. Marszałka Województwa
Jan Bartosz
Zastępca Dyrektora Departamentu
Nieruchomości i Infrastruktury

569.2012.RS
30.06.2013
31.08.2012

X - OZNAKOWANIE DO USUNIĘCIA

	szt.	Znaki poziome	dł. [m]	pow. [m2]	Urządzenia bezpieczeństwa ruchu	szt.
	2	Linie krawędziowe	492	48	U–1a U–7 U–8	0
	2	Linie segregacyjne przerywane	311	50	U–1a U–8	2
	0	Linie segregacyjne ciągłe	88	21	U–1a	8
	0	Przejścia dla pieszych	0	0	U–1b U–8	2
	1	Pow. wyłączone z ruchu	0	0	U–2	0
	0	Strzałki	0	0	U–3	0
	0	Linie zatrzymań	0	0	U–9	0
	0	Inne	0	0	–	0
	0	Łącznie znaki poz.				

Wykonawca: ekkom sp. z o.o. BIURO EKSPERTYZ I PROJEKTÓW BUDOWNICTWA KOMUNIKACYJNEGO EKKOM Sp. z o.o. ul. Wadowicka 8, 30-415 Kraków

Zleceniodawca: MAZOWIECKI ZARZĄD DRÓG WOJEWÓDZKICH W WARSZAWIE

Nr drogi: DW Nr 632

Numer arkusza: 33

Pikietaż arkusza:

Skala: