



**GENERALNY DYREKTOR
DRÓG KRAJOWYCH
i AUTOSTRAD**

O.PO.Z-3.4341.181.2019.3.jp

Poznań, 19 06.2019 r.

DECYZJA

Na podstawie art. 39 ust. 3 i 3a ustawy z dnia 21 marca 1985 roku o drogach publicznych (t.j. Dz. U. z 2018 r., poz. 2068 ze zm.), oraz art. 104 ustawy z dnia 14 czerwca 1960 roku - Kodeks Postępowania Administracyjnego (t.j. Dz. U. z 2018 r., poz. 2096 ze zm.) po rozpatrzeniu wniosku z dnia 28.03.2019 r., uzupełnionego w dniu 24.05.2019 r. Biura Projektów KANRYS Ryszard Owsianowski, Joanna Felska 61-695 Poznań ul. Żołnierzy Narwiku 23 - Pełnomocnika Przedsiębiorstwa Wodociągów i Kanalizacji w Nowym Tomysłu Sp. z o.o.

zezwalam

na przejście rurociągiem tłocznym ścieków sanitarnych na terenie działek nr 483 i 484, obręb Wytomyśl, położonych w pasie drogowym autostrady A2, przy zachowaniu następujących warunków:

1. Przejście pod jezdniami należy wykonać przewiertem sterowanym lub przeciskiem w rurze ochronnej na gł. min. 2,0 m licząc od rzędnej niwelety nawierzchni do górnej krawędzi rury ochronnej. Należy przyjąć długość rury osłonowej po min. 1,0 m od krawędzi jezdni z każdej strony.
2. Prace wykonać bez zajmowania jezdni i powodowania utrudnień w ruchu na drodze.
3. Inwestor zobowiązany jest do sporządzenia dokumentacji powykonawczej i dostarczenia jej w formie elektronicznej do tut. Oddziału w terminie 30 dni od zakończenia robót.
4. Po zakończeniu prac pas drogowy należy przywrócić do stanu poprzedniego.
5. W przypadku gdy prace będą prowadzone na terenach gdzie występują nasadzenia roślinności wykonawca zobowiązany jest do ich zabezpieczenia w trakcie prac.
W przypadku stwierdzenia zniszczeń nasadzeń wykonawca robót zobligowany jest do uzyskania stosownych decyzji administracyjnych oraz poniesienia wynikających z nich opłat za odtworzenie nasadzeń.
6. Inwestor – Przedsiębiorstwo Wodociągów i Kanalizacji w Nowym Tomysłu Sp. z o.o. jako podmiot odpowiedzialny za eksploatację ww. urządzenia zobligowany będzie do wystąpienia do firmy Autostrada Wielkopolska S.A. o sporządzenie umowy dotyczącej udostępnienia nieruchomości położonych w liniach rozgraniczających autostrady w celu eksploatacji, konserwacji i usuwania awarii.
7. Należy zachować zgodne z przepisami głębokości i odległości od innych obiektów.
8. O przewidywanym terminie robót należy powiadomić firmę Autostrada Wielkopolska S.A. z dwutygodniowym wyprzedzeniem oraz uzyskać odrębną zgodę na wejście w pas drogowy autostrady od spółki Autostrada Eksploatacja (Poznań ul. Głogowska 431 tel. 061- 8383113).
9. Jednocześnie informuje się, że po uzyskaniu ww. decyzji administracyjnej tut. Oddziału inwestor winien wypełnić warunki określone w ustawie z dnia 7 lipca 1994 r. „Prawo Budowlane” (t.j. Dz. U. z 2018 r., poz. 1202 ze zm.).
10. Projekt organizacji ruchu na czas prowadzenia robót należy przedłożyć do zaopiniowania w Komendzie Wojewódzkiej Policji w Poznaniu i do zatwierdzenia w tut. Oddziale, zgodnie z Rozporządzeniem Ministra Infrastruktury z dnia 23.09.2003 roku w sprawie szczegółowych warunków zarządzania ruchem na drogach oraz wykonywania nadzoru nad tym zarządzeniem (Dz.U. Nr 177 poz. 1729).
11. Jeżeli budowa, przebudowa lub remont drogi wymaga przełożenia urządzenia, koszt tego przełożenia ponosi jego właściciel, zgodnie z art. 39 ust. 5 cyt. powyżej ustawy o drogach publicznych.

12. O pozwolenie na prowadzenie robót w pasie drogowym, podanie szczegółowych warunków realizacji robót, związanych z wyrażoną w niniejszej decyzji zgodą oraz pobranie opłat za zajęcie pasa drogowego na czas wykonywania robót oraz z tytułu umieszczenia w pasie drogowym infrastruktury technicznej należy zwrócić się do tut. Oddziału zgodnie z § 1 i 2 Rozporządzenia Rady Ministrów z dnia 1 czerwca 2004 roku w sprawie określenia warunków udzielania zezwoleń na zajęcie pasa drogowego (Dz. U. z 2016 r., poz. 1264); Wniosek należy złożyć na co najmniej 30 dni przed terminem rozpoczęcia robót.
13. Do wniosku należy dołączyć:
- dokumenty wymagane przepisami ustawy z dnia 7 lipca 1994 r. „Prawo Budowlane” (t.j. Dz. U. z 2018 r., poz. 1202 ze zm.),
 - szczegółowy plan sytuacyjny w skali 1:1000 lub 1:500, z zaznaczeniem granic i podaniem wymiarów planowanej powierzchni zajęcia pasa drogowego oraz wymiary zewnętrzne rzutu poziomego lokalizowanej w pasie drogowym infrastruktury,
 - zatwierdzony projekt tymczasowej organizacji ruchu, zgodnie z pkt. 10 decyzji.
14. Opłaty za umieszczenie w pasie drogowym infrastruktury technicznej zostaną naliczone na podstawie art. 40 ust. 3 i 7 cyt. powyżej ustawy o drogach publicznych oraz na podstawie przepisów wykonawczych do ustawy – Rozporządzenia Ministra Infrastruktury z dnia 18 lipca 2011 r. w sprawie wysokości stawek opłat za zajęcie pasa drogowego dróg, których zarządcą jest Generalny Dyrektor Dróg Krajowych i Autostrad (Dz. U. z 2014 r., poz. 1608).
15. Niniejsza decyzja jest równoznaczna z użyczeniem pasa drogowego autostrady A2 (działki nr 483 i 484) na czas wykonywania robót, przy spełnieniu ww. warunków, co oznacza zgodę zarządcy drogi na dysponowaniem gruntem ww. działek na cele budowlane, o których mowa w niniejszej decyzji.

Zgodnie z art. 107 § 4 KPA odstąpiono od uzasadnienia decyzji gdyż w całości uwzględnia ona żądanie strony.

Wydana decyzja nie podlega opłacie skarbowej na podstawie przepisów ustawy z dnia 16 listopada 2006 roku o opłacie skarbowej (t.j. Dz. U. z 2018 r., poz. 1044).


POUCZENIE

Od niniejszej decyzji nie służy odwołanie, jednakże strona niezadowolona z decyzji może na podstawie art. 127 § 3 ustawy z dnia 14 czerwca 1960 r. Kodeks postępowania administracyjnego zwrócić się do Generalnego Dyrektora Dróg Krajowych i Autostrad w Warszawie, poprzez Dyrektora Oddziału w Poznaniu ul. Siemiradzkiego 5a, z wnioskiem o ponowne rozpatrzenie sprawy, w terminie 14 dni od dnia doręczenia niniejszej decyzji. Jeżeli strona nie chce skorzystać z prawa do zwrócenia się z wnioskiem o ponowne rozpatrzenie sprawy, może wnieść na podstawie art. 52 § 3 ustawy z dnia 30 sierpnia 2002 r. - Prawo o postępowaniu przed sądami administracyjnymi (Dz. U. z 2017 r. poz. 1369) do Wojewódzkiego Sądu Administracyjnego w Warszawie skargę na decyzję w terminie 30 dni od dnia doręczenia decyzji stronie. Wniosek o ponowne rozpatrzenie sprawy lub skargę na decyzję należy wnieść za pośrednictwem Oddziału w Poznaniu Generalnej Dyrekcji Dróg Krajowych i Autostrad (adres: 60-763 Poznań, ul. Siemiradzkiego 5a). Zgodnie z rozporządzeniem Rady Ministrów z dnia 16 grudnia 2003 r. w sprawie wysokości oraz szczegółowych zasad pobierania wpisu w postępowaniu przed sądami administracyjnymi (Dz. U. z 2003 r. Nr 221, poz. 2193 ze zm.) wpis od skargi na niniejszą decyzję do WSA w Warszawie wynosi 200 złotych. Jednocześnie organ informuje, że strona postępowania ma możliwość ubiegania się o zwolnienie od kosztów ww. wpisu albo przyznanie prawa pomocy.

Dodatkowo zgodnie z art. 127a k.p.a. w trakcie biegu terminu do wniesienia odwołania strona może, w formie oświadczenia przesłanego do GDDKiA Oddział w Poznaniu, zrzec się prawa do wniesienia odwołania od wydanej decyzji. Z dniem doręczenia organowi administracji publicznej oświadczenia o zrzeczeniu się prawa do wniesienia odwołania przez ostatnią ze stron postępowania, decyzja staje się ostateczna i prawomocna.

Otrzymuje:

Biuro Projektów KANRYS
Ryszard Owsianowski, Joanna Felska
61-695 Poznań
ul. Żołnierzy Narwiku 23
Pełnomocnik Przedsiębiorstwa
Wodociągów i Kanalizacji w Nowym Tomysłu Sp. z o.o.

GENERALNY DYREKTOR
DRÓG KRAJOWYCH I AUTOSTRAD
z up. Z-ca DYREKTORA ODDZIAŁU

mgr inż. Tadeusz Łuka

Do wiadomości:

- 1/ Autostrada Wielkopolska S.A.
ul. Stanisława Zwierzchowskiego 1
61-248 Poznań
- 2/ GDDKiA O/Poznań
Z-2 wm.
- 3/ GDDKiA O/Poznań
Rejon Nowy Tomyśl
- 4/ aa

Sprawę prowadzi:
Jarosław Prussak
tel. (061) 864-63-50
e-mail: jprussak@gddkia.gov.pl

Administratorem danych osobowych wnioskodawcy jest Generalny Dyrektor Dróg Krajowych i Autostrad, ul. Wronia 53, 00-874 Warszawa, tel.: (022) 375 8888; e-mail: kancelaria@gddkia.gov.pl. W sprawach związanych z przetwarzaniem danych osobowych, można kontaktować się z Inspektorem Ochrony Danych, za pośrednictwem adresu e-mail: iod@gddkia.gov.pl. Dane osobowe będą przetwarzane w celu przeprowadzenia postępowania administracyjnego i rozpatrzenia wniosku jak również w celu archiwizacji. Podstawę prawną przetwarzania danych osobowych stanowią przepisy ustawy z dnia 14 czerwca 1960 r. Kodeks postępowania administracyjnego (Dz.U. z 2018 r. poz. 2096 ze zm.) oraz ustawy z dnia 21 marca 1985 r. o drogach publicznych (Dz. U. z 2018 r., poz. 2068 ze zm.), ustawy z dnia 14 lipca 1983 r. o narodowym zasobie archiwalnym i archiwach (Dz.U. z 2018 r. poz. 217) oraz art. 6 ust. 1 lit. c rozporządzenia Parlamentu Europejskiego i Rady (UE) 2016/679 z dnia 27 kwietnia 2016 r. w sprawie ochrony osób fizycznych w związku z przetwarzaniem danych osobowych i w sprawie swobodnego przepływu takich danych oraz uchylenia dyrektywy 95/46/WE. Dane osobowe będą ujawniane innym stronom postępowania ich pełnomocnikom oraz podmiotom przetwarzającym dane na podstawie zawartych umów.

Dane osobowe będą przechowywane przez okres rozpatrywania sprawy oraz przez okres archiwizacji zgodnie z obowiązującymi przepisami prawa. Wnioskodawcy przysługuje prawo dostępu do swoich danych, ich sprostowania, ograniczenia przetwarzania oraz usuwania danych, na warunkach określonych w rozporządzeniu Parlamentu Europejskiego i Rady (UE) 2016/679 z dnia 27 kwietnia 2016 r. w sprawie ochrony osób fizycznych w związku z przetwarzaniem danych osobowych i w sprawie swobodnego przepływu takich danych oraz uchylenia dyrektywy 95/46/WE. Wnioskodawca ma prawo w dowolnym momencie wycofać zgodę na przetwarzanie danych kontaktowych tj. numeru telefonu oraz adresu poczty elektronicznej. Wycofanie zgody nie wpływa na zgodność z prawem przetwarzania danych, którego dokonano na podstawie zgody przed jej wycofaniem. Osobie, której dane dotyczą, przysługuje prawo wniesienia skargi do Prezesa Urzędu Ochrony Danych Osobowych. Podanie danych jest wymogiem ustawowym. Brak podania danych osobowych może skutkować pozostawieniem podania (wniosku) bez rozpoznania na warunkach określonych w kodeksie postępowania administracyjnego. Podanie danych kontaktowych tj. numeru telefonu oraz adresu poczty elektronicznej jest dobrowolne.


S0dp.

Wydano w dniu 11.06.2019
 STARSZY SPECJALISTA
 w Wydziale Urządzania i Zagospodarowania Przestrzennego
 mgr Jarosław Pruski

LEGENDA

- proj. kanalizacja grawitacyjna
- proj. rurociąg tłoczny
- oznaczenie granic działek
- proj. studnie kanalizacyjne
- proj. przepompownie ścieków
- proj. ogrodzenie przepompowni ścieków z bramą wjazdową
- zakres aktualizacji planu

NINIEJSZA MAPA JEST WYDRUKIEM Z MAPY PRZYJĘTEJ DO ZASOBU GEODEZYJNEGO POWIATOWEGO OŚRODKA DOKUMENTACJI GEODEZYJNEJ I KARTOGRAFICZNEJ W NOWYM TOMYŚLU Z NUMEREM P.3015.2017.2179 Z DNIA 27.11.2017.
 ZA ZGODNOŚĆ Z ORYGINAŁEM

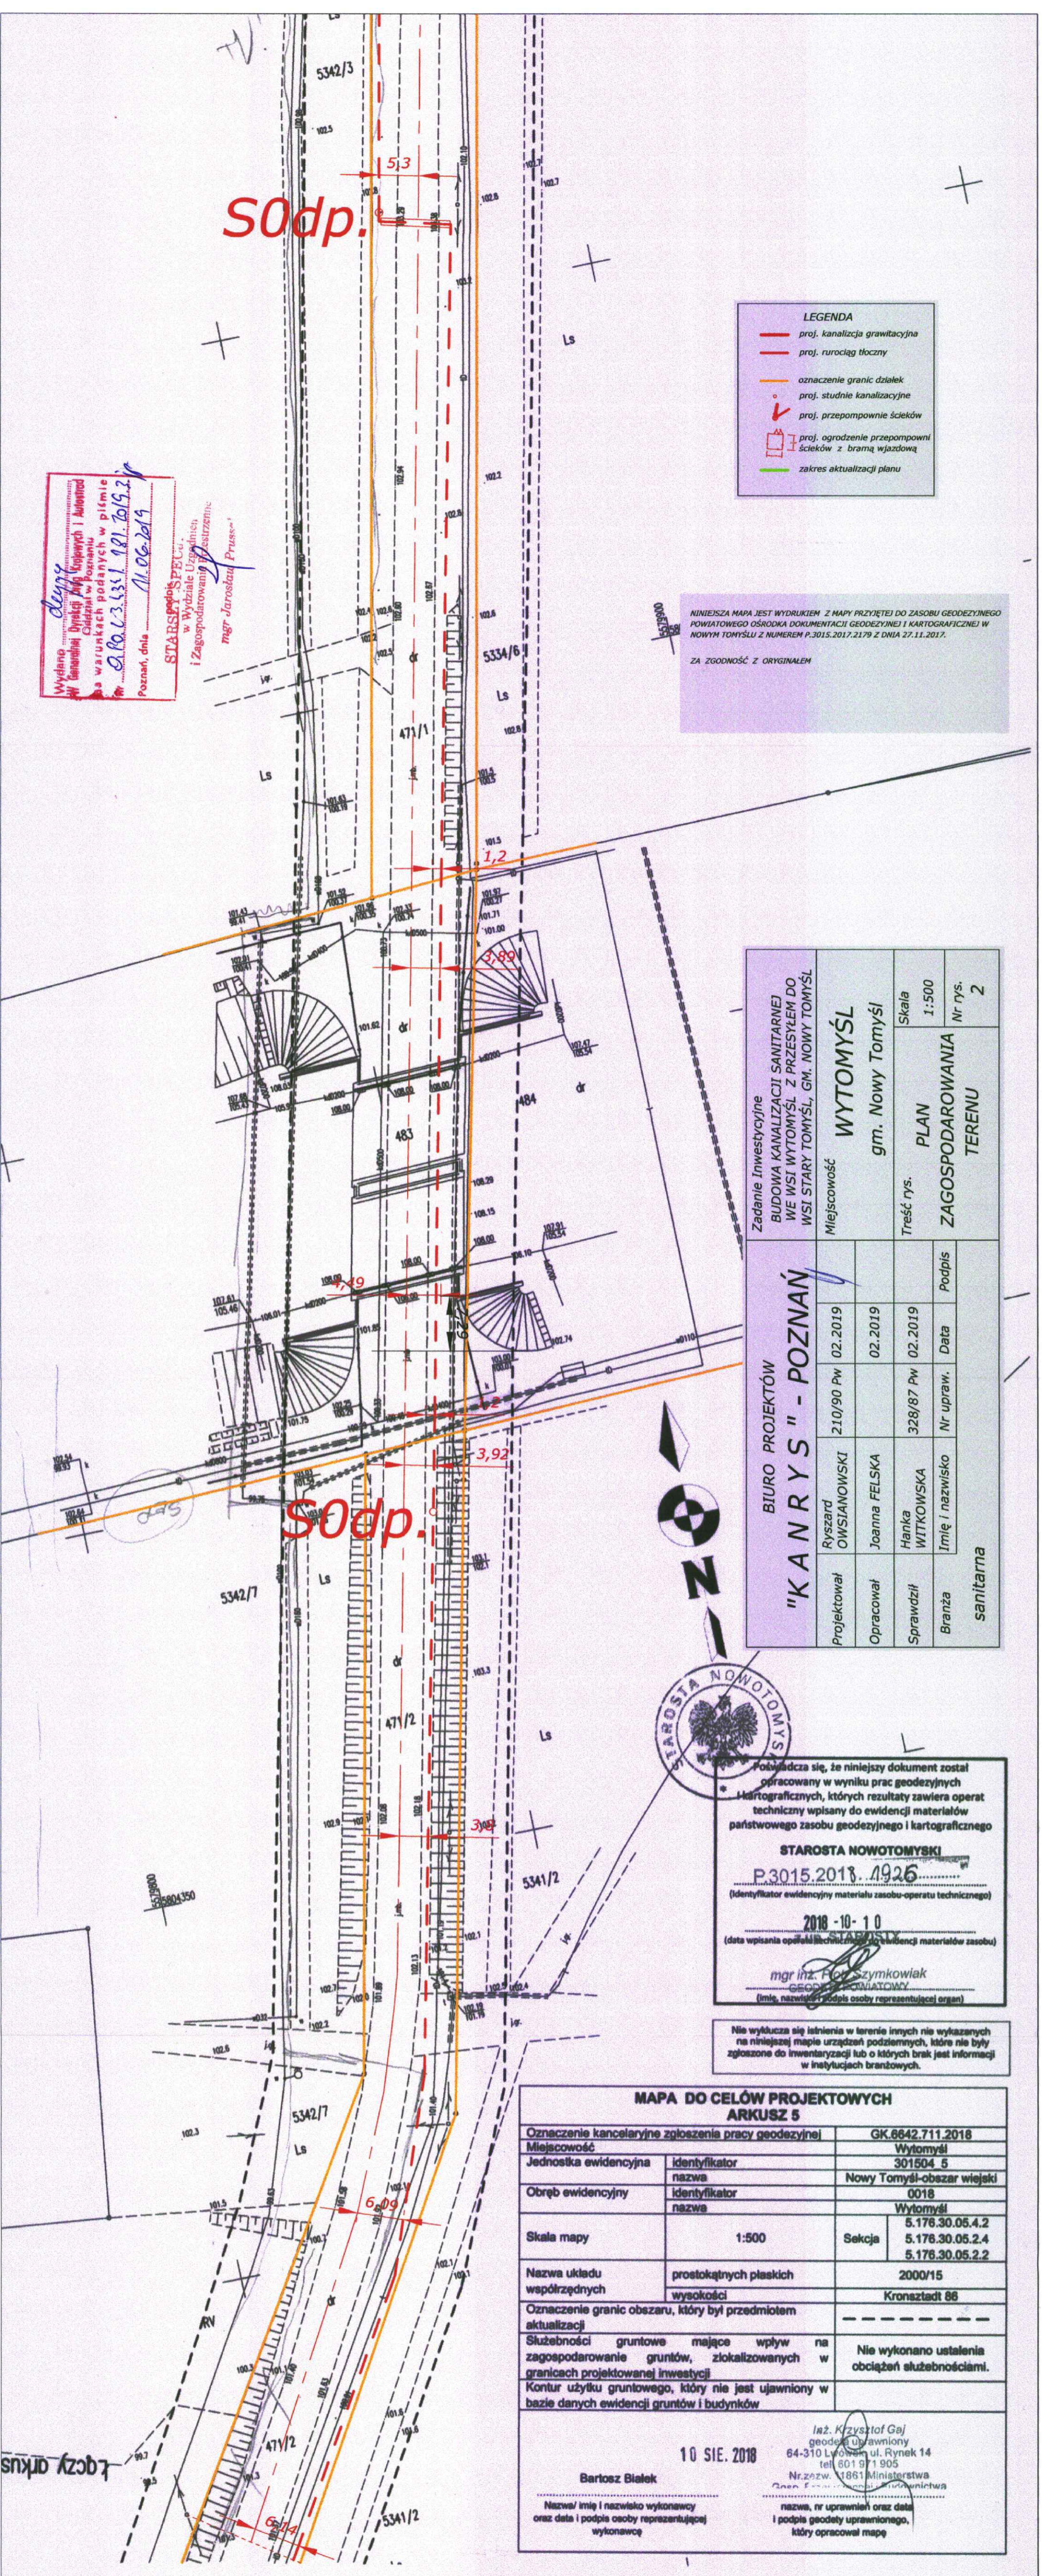

| | | | | | |
|--|---------|---|----------------------------|-------------------------------|--|
| Zadanie Inwestycyjne BUDOWA KANALIZACJI SANITARNEJ WE WSI WYTOMYŚL Z PRZESYŁEM DO WSI STARY TOMYŚL, GM. NOWY TOMYŚL | | Miejscowość WYTOMYŚL gm. Nowy Tomyśl | | Skala 1:500 | Nr rys. 2 |
| BIURO PROJEKTÓW "KANARYS" - POZNAŃ | | Projektował Ryszard OWSIANOWSKI | Opracował Joanna FELSKA | Sprawił Hanka WITKOWSKA | Podpis Imię i nazwisko Branża sanitarna |
| 210/90 PW | 02.2019 | 328/87 PW | 02.2019 | Nr upraw. | Data |



Powinno się, że niniejszy dokument został opracowany w wyniku prac geodezyjnych i kartograficznych, których rezultaty zawiera operat techniczny wpisany do ewidencji materiałów państwowego zasobu geodezyjnego i kartograficznego

STAROSTA NOWOTOMYSKI
 P.3015.2018.1926
 (identyfikator ewidencyjny materiału zasobu-operatu technicznego)

2018-10-10
 (data wpisania operatu technicznego do ewidencji materiałów zasobu)

mgr inż. Piotr Szymkowiak
 GEODEZJA
 (imię, nazwisko i podpis osoby reprezentującej organ)

Nie wyklucza się istnienia w terenie innych nie wykazanych na niniejszej mapie urządzeń podziemnych, które nie były zgłoszone do inwentaryzacji lub o których brak jest informacji w instytucjach branżowych.

**MAPA DO CELÓW PROJEKTOWYCH
 ARKUSZ 5**

| | | |
|---|---|---------------------------|
| Oznaczenie kancelaryjne zgłoszenia pracy geodezyjnej | GK.6642.711.2018 | |
| Miejscowość | Wytomyśl | |
| Jednostka ewidencyjna | identyfikator | 301504 5 |
| | nazwa | Nowy Tomyśl-obzar wiejski |
| Obwód ewidencyjny | identyfikator | 0018 |
| | nazwa | Wytomyśl |
| Skala mapy | 1:500 | Sekcja 5.176.30.05.4.2 |
| | | 5.176.30.05.2.4 |
| | | 5.176.30.05.2.2 |
| Nazwa układu współrzędnych | prostokątnych płaskich | 2000/15 |
| | wysokości | Kronstadt 86 |
| Oznaczenie granic obszaru, który był przedmiotem aktualizacji | ----- | |
| Służebności gruntowe mające wpływ na zagospodarowanie gruntów, zlokalizowanych w granicach projektowanej inwestycji | Nie wykonano ustalenia obciążeń służebnościami. | |
| Kontur użytku gruntowego, który nie jest ujawniony w bazie danych ewidencji gruntów i budynków | ----- | |

10 SIE. 2018

Bartosz Białek

Nazwa/ imię i nazwisko wykonawcy oraz data i podpis osoby reprezentującej wykonawcę

mgr inż. Krzysztof Gaj
 geodeta uprawniony
 64-310 Lwówek ul. Rynek 14
 tel. 601 971 905
 Nr.zozw. 1861 Ministerstwa
 Geod. i Kartografii

nazwa, nr uprawnień oraz data i podpis geodety uprawnionego, który opracował mapę