MAPA DO CELÓW PROJEKTOWYCH

nieruchomości położonej
przy ul. Bydgoskiej i Skowronowej
działki nr 4,14,22/1,38 (obr. 120) i 1 (obr.122) i inne

Oznaczenie kancelaryjne zgłoszenia pracy geodezyjnej		GR-I.6640.1.262.2020
Miejscowość:		Grudziądz
Jednostka ewidencyjna	identyfikator	046301_1
	nazwa	M. Grudziądz
Obręb ewidencyjny	identyfikator	046301_1.0120 046301_1.0122
	nazwa	120,122
Skala mapy:		1:500
Wersja układu współrzędnych	poziomych płaskich	2000
	wysokości	Amsterdam
Oznaczenie granic obszaru, który był przedmiotem aktualizacji		
Oznaczenie i zaznaczenie o składowiskach granicznych mających wpływ na zagospodarowanie granic, składzie/zasięgach w granicach projektowych inwestycji		nie badano składowiści granicznych
Nie wykluczca się istnienia w terenie różnej innych urządzeń podziemnych, które ale zostały zgłoszone do inwentaryzacji jednostce wykonawstwa geodezyjnego		
Mapa aktualna na dzień		16 marca 2020 r.

BIMForum.pl GEODETA

Michał Szeetyl
ul Tuwima 49/110 00-Grudziądz
Tel. kontaktowy 783 130 130
Mszet@geodezja-grudziadz.pl
www.geodezja-grudziadz.pl

mr. Stefan Sereda
Świadectwo MGPiB Nr 0495

2023 339

ZM-M-6.3

INS

Grudziądz

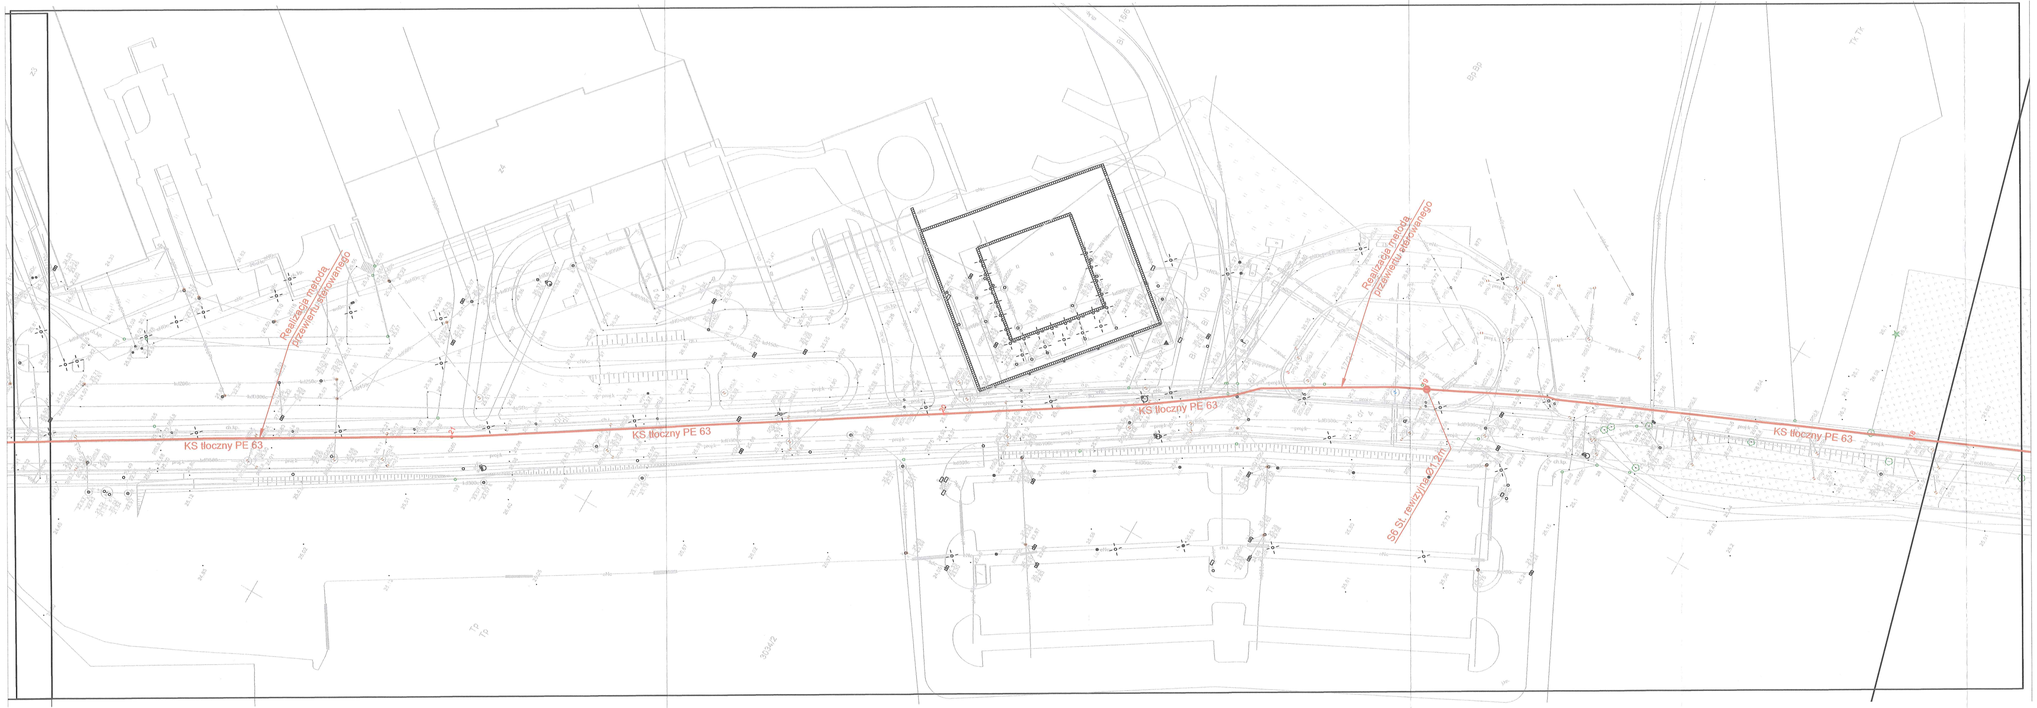

OZNACZENIA
- proj. KS tłoczny PE63
- oznaczenie hektometrów
- proj. studnie rewizyjne

SG St. rewizyjna Ø1,2m

Ark. 2

WIELOBRANŻOWE PRZEDSIĘBIORSTWO USŁUGOWO-PRODUKCYJNE
„MELBUD" s.c. 87-100 Toruń ul. Tramwajowa 12

Inwestor: **CCGT Grudziądz sp. z o.o. ul. Dworcowa 47 86-300 Grudziądz**
Przedsięwzięcie: **„Budowa nowego źródła wytwórczego energii, zasilanego paliwem gazowym o mocy elektrycznej do 1200 MWe wraz z infrastrukturą towarzyszącą" zlokalizowanego w Grudziądzu**
Zadanie: **Budowa kanalizacji sanitarnej tłoczonej**
Treść rysunku: **Projekt zagospodarowania terenu**
Stadium: Dokumentacja powykonawcza

Projektant: inż. Piotr Szeffer	*Specjalność:* instalacyjna KUP/0158/ZOOS/06
Sprawdzający: mgr inż. Marcin Grzelczyk	*Specjalność:* instalacyjna KUP/0047/POOS/05

Nr rewizji:	Data rewizji:	Skala:	Nr rysunku:
1	10.01.2023r	1:500	2