MAPA DO CELÓW PROJEKTOWYCH

nieruchomości położonej
przy ul. Rydygiera i Skowronkowej
działki nr 4,14,22/1,38 (obr. 120) i 1 (obr.122) i inne

Oznaczenie kancelaryjne zgłoszenia pracy geodezyjnej		GN-I.6640.1.262.2020
Miejscowość:		Grudziądz
Jednostka ewidencyjna	identyfikator	046201_1
	nazwa	M. Grudziądz
Obręb ewidencyjny	identyfikator	046201_1.0120 046201_1.0122
	nazwa	120,122
Skala mapy:		1:500
Nazwa układu współrzędnych	prostokątnych płaskich	2000
	wysokości	Amsterdam
Oznaczenie granic obszaru, który był przedmiotem aktualizacji		
Oznaczenie i informacje o służebnościach gruntowych mających wpływ na zagospodarowanie gruntów, zlokalizowanych w granicach projektowych inwestycji		nie badano służebności gruntowych
Nie wyklucza się istnienia w terenie również innych urządzeń podziemnych, które nie zostały zgłoszone do inwentaryzacji jednostce wykonawstwa geodezyjnego		
Mapa aktualna na dzień		16 marca 2020 r.

Michał Sereda
ul. Marona 46/2 86-300 Grudziądz
NIP: 876-219-52-66 | tel. 884 995 116
biuro@geodezja-grudziadz.pl
www.geodezja-grudziadz.pl

inż. Stefan Sereda
Świadectwo MGPiB Nr 6495

2020.339

2020-04-06

INSP

Wyjaśnienia

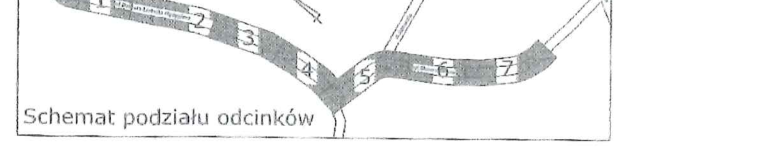

OZNACZENIA
- proj. KS tłoczny PE63
○14 - oznaczenie hektometrów
- proj. studnie rewizyjne
S6 St. rewizyjna Ø1,2m

Ark. 1

WIELOBRANŻOWE PRZEDSIĘBIORSTWO USŁUGOWO-PRODUKCYJNE „MELBUD" s.c. 87-100 Toruń ul. Tramwajowa 12			
Inwestor: CCGT Grudziądz sp. z o.o. ul. Dworcowa 47 86-300 Grudziądz			
Przedsięwzięcie: „Budowa nowego źródła wytwórczego energii, zasilanego paliwem gazowym o mocy elektrycznej do 1200 MWe wraz z infrastrukturą towarzyszącą" zlokalizowanego w Grudziądzu			
Zadanie: Budowa kanalizacji sanitarnej tłocznej			
Treść rysunku: Projekt zagospodarowania terenu			
Stadium: Dokumentacja powykonawcza			
Projektant: inż. Piotr Szefler	*Specjalność:* instalacyjna KUP/0158/ZOOS/06		
Sprawdzający: mgr inż. Marcin Grzelczyk	Specjalność: instalacyjna KUP/0047/POOS/05		
Nr rewizji: 1	Data rewizji: 10.01.2023r	*Skala:* 1:500	*Nr rysunku:* 2