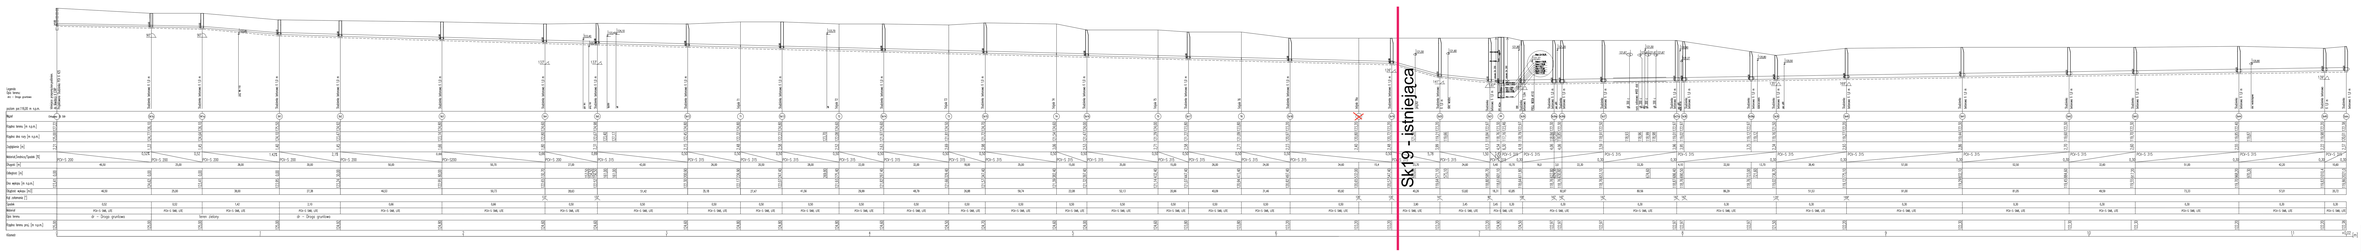

SMOLEC ULSŁONECZNA – PARKOWA
PROFILE SIECI KANALIZACJI SANITARNEJ
Skala 1:100/500

Wartości rzędnej zmian głębokości są obniżające rzędnej (np. 211.19/6,10 oznacza 205.81 posadzka w projektowanej...

WZ1 zatopienie w piasku

ŻBGI
Żelbetowe studzienki WZ1 wykonać zgodnie z katalogiem żelbetowych studzienek włazowych i dostarczyć wraz z dokumentacją powykonawczą.

Projektował	mgr inż. Tomasz Kłosiński
Sprawdził	mgr inż. Magdalena Kula
OBIEKT	SIEĆ KANALIZACJI SANITARNEJ SMOLEC UL.SŁONECZNA-PARKOWA
TEMAT	PROFILE SI-1/PY-SMOLSŁ-lamel, UL.CHABROWA1
Data	02.2017
Skala	1:100/500
Nr klauzu.	
	S-2

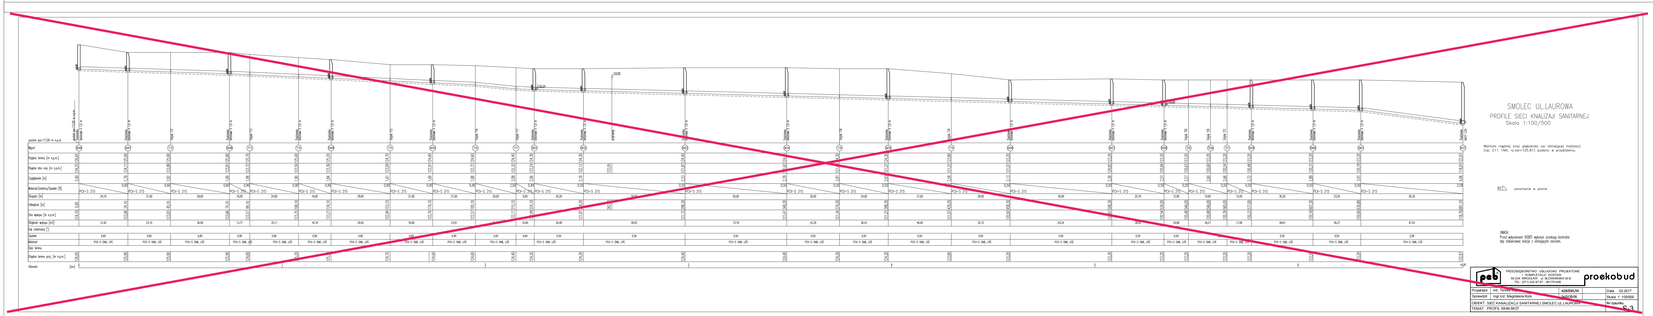

SMOLEC UL.LAUROWA
PROFILE SIECI KANALIZACJI SANITARNEJ
Skala 1:100/500

Wartości rzędnej zmian głębokości są obniżające rzędnej (np. 211.19/6,10 oznacza 205.81 posadzka w projektowanej...

WZ1 zatopienie w piasku

ŻBGI

Projektował	mgr inż. Tomasz Kłosiński
Sprawdził	mgr inż. Magdalena Kula
OBIEKT	SIEĆ KANALIZACJI SANITARNEJ SMOLEC UL.LAUROWA
Data	02.2017
Skala	1:100/500
Nr klauzu.	
	S-3

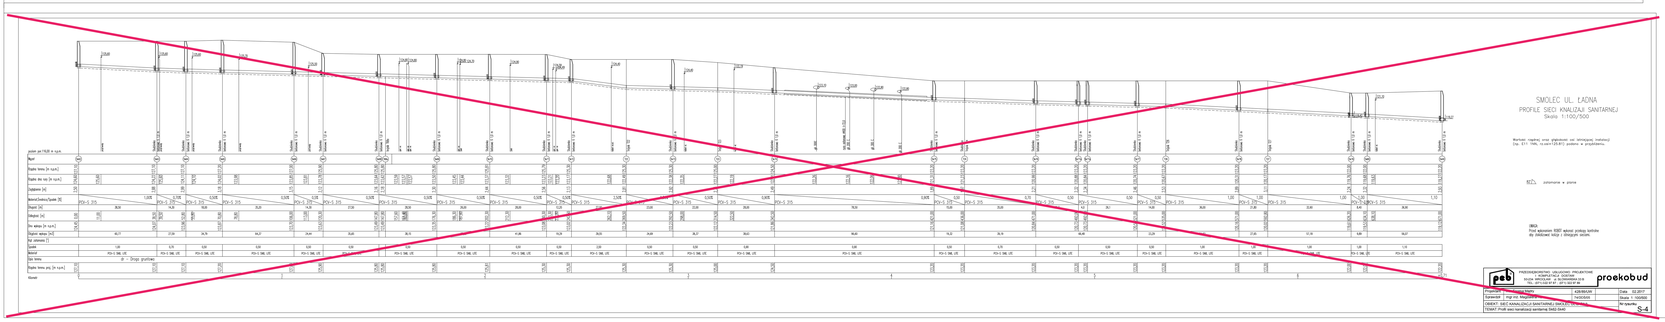

PROFILE SIECI KANALIZACJI SANITARNEJ
Skala 1:100/500

Wartości rzędnej zmian głębokości są obniżające rzędnej (np. 211.19/6,10 oznacza 205.81 posadzka w projektowanej...

WZ1 zatopienie w piasku

ŻBGI

Projektował	mgr inż. Tomasz Kłosiński
Sprawdził	mgr inż. Magdalena Kula
Data	02.2017
Skala	1:100/500
Nr klauzu.	
	S-4