



Zarząd Dróg Powiatowych w Krośnie Odrzańskim
ul. F. Chopina 5, 66-600 Krosno Odrzańskie
tel. 068 383 60 90, fax. 68 383 60 98
e-mail : sekretariat@zdp.powiatkrosnienski.pl

Krosno Odrzańskie, dnia 12 marca 2024r.

ZDP/IV.5131.19.2024

URZĄD GMINY
w Bobrowicach

Wpłynęło dnia

13. 03. 2024

Przydziel do

L.dz.

1. 119
1680/24

Urząd Gminy
Bobrowice 131
66-627 Bobrowice

W odpowiedzi na wniosek z dnia 4 marca 2024 roku złożony przez Wójta Gminy Bobrowice w sprawie uzgodnienia koncepcji przebiegu sieci kanalizacji tłocznej w pasie drogowym drogi powiatowej nr 1429F w m. Bobrowice w związku opracowywaniem Programu Funkcjonalno - Użytkowego dla przedmiotowego zadania, Zarząd Dróg Powiatowych w Krośnie Odrzańskim wstępnie opiniuje koncepcję przebiegu sieci kanalizacji tłocznej w pasie drogowym drogi powiatowej nr 1429F w m. Bobrowice (dz. nr 725/15 obręb 0002 Bobrowice), jednakże wykonanie przedmiotowej sieci będzie możliwa dopiero po uzyskaniu od zarządu drogi zgody na jej lokalizację oraz prowadzenie prac, wyrażonych w formie decyzji administracyjnych.

Z-ca Dyrektora
Zarządu Dróg Powiatowych
w Krośnie Odrzańskim
Mariusz Pożniak
Mariusz Pożniak

W załączeniu:

1. Plan sytuacyjny z zaznaczoną koncepcją sieci kanalizacji tłocznej w pasie drogowym drogi powiatowej nr 1429F w m. Bobrowice - 2 szt.
2. Druk wniosku o uzgodnienie lokalizacji w pasie drogowym drogi powiatowej obiektów budowlanych lub urządzeń niezwiązanych z potrzebami zarządzania drogami lub potrzebami ruchu drogowego.

Mapa do celów projektowych

woj. : lubuskie
powiat : krośnieński
wieś Bobrowice
obręb : Bobrowice
skala 1:500

Układ współrzędnych płaskich - "1965"
Układ wysokościowy - Kronsztadt

Mapę wykonano przez kalibrację mapy syl-wys w skali 1: 1000 (do kalibracji użyto współrzędnych punktów osnowy przeliczonych do układu "1965"), oraz przez jej wektoryzację do skali 1: 500. Uzupełniono o wyniki pomiaru w terenie wykonanego w 2006 r. Granice wniesiono metodą graficzną z mapy ewidencyjnej w skali 1: 5000.

Nie wyklucza się istnienia niezinventaryzowanych urządzeń podziemnych nie zgłoszonych do pomiaru powykonawczego. Brak projektowanych śledz uzgodnionych przez ZUD.

ARKUSZ NR 4

OZNACZENIA:

PROJEKTOWANA KANALIZ. GRAWITAC.


PROJEKTOWANA KANALIZ. TŁOCZNA RURA PE

PRZEWIERT STEROWANY RURA PR - PRC

OTWORY GEOTECHNICZNE

powiat krośnieński - Zarząd Dróg Powiatowych
ul. Fryderyka Chopina 5
66-600 Krosno Odrzańskie
tel./fax 068 383 60 90, 068 383 60 98

 12 marca 2024 r.
 Dyrektor
 Zarządu Łóg Powiatowych
 w Krośnie Odrzańskim
 Mariusz Pożniak

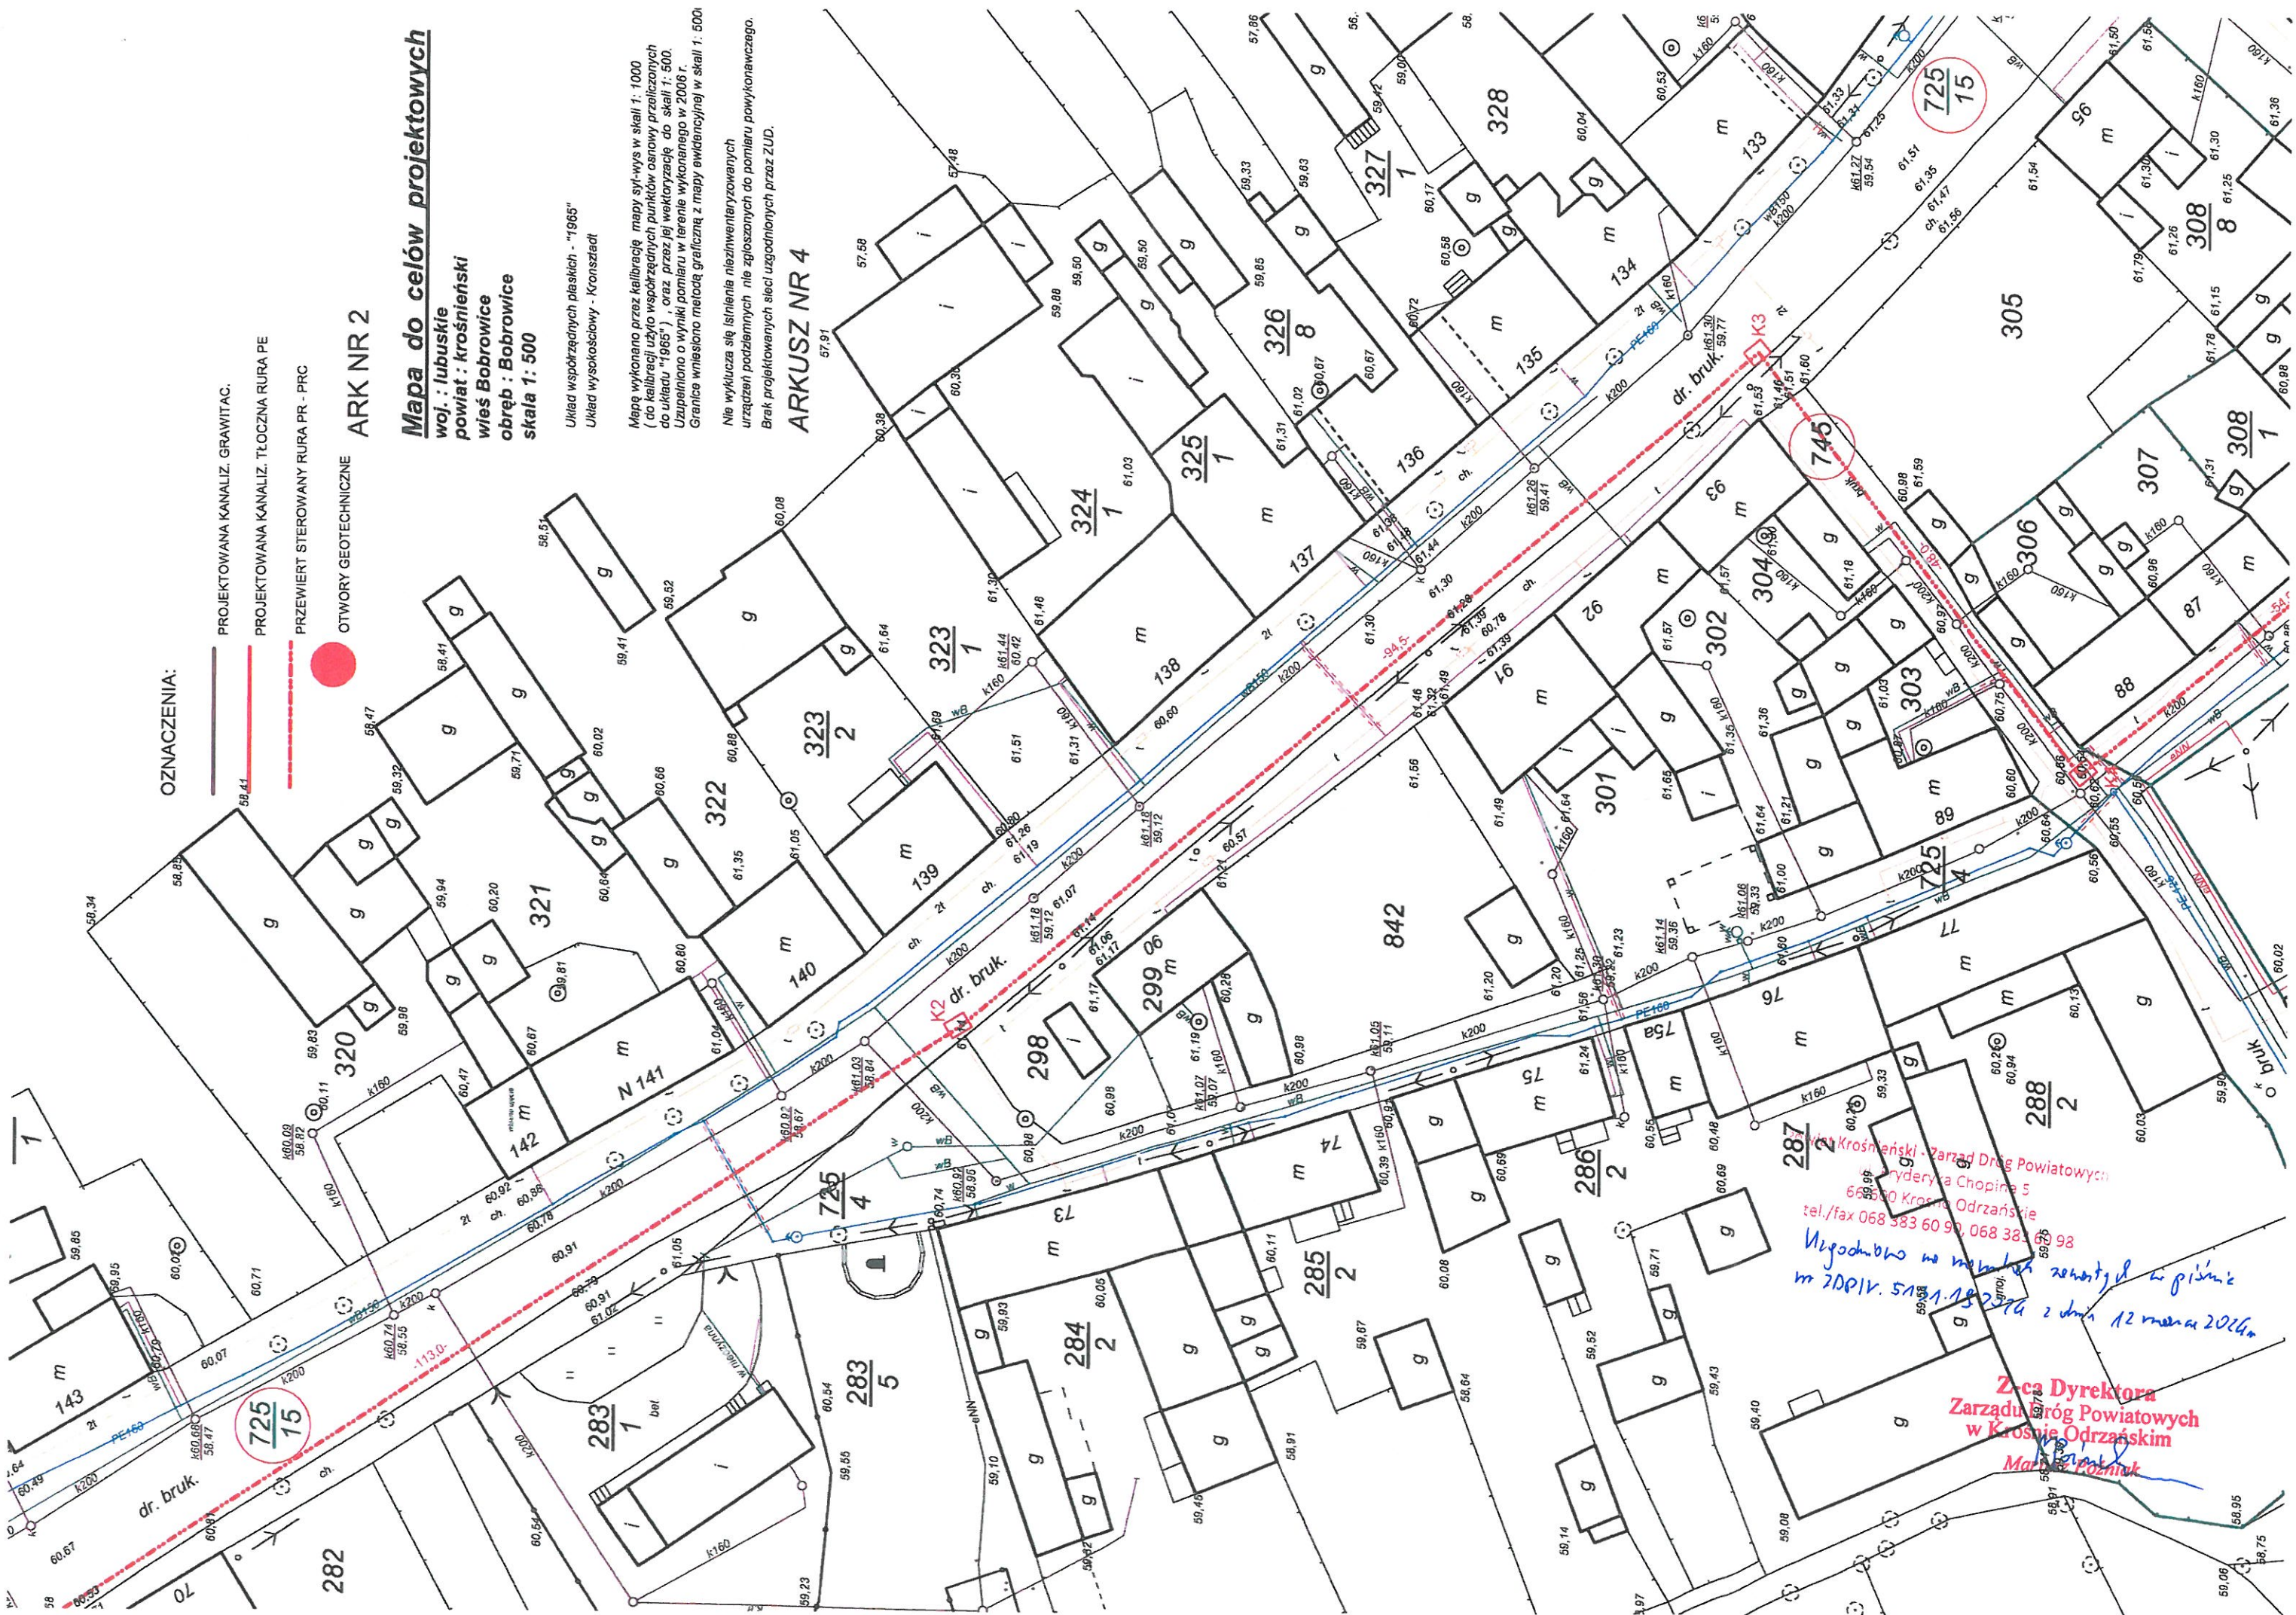

OZNACZENIA:

- PROJEKTOWANA KANALIZ. GRAWITAC.
- PROJEKTOWANA KANALIZ. TŁOCZNA RURA PE
- PRZEWIERT STEROWANY RURA PR - PRC
- OTWORY GEOTECHNICZNE

ARK NR 2

Mapa do celów projektowych

woj. : lubuskie
powiat : krośnieński
wieś Bobrowice
obręb : Bobrowice
skala 1: 500

Układ współrzędnych płaskich - "1965"

Mapa wykonana przez kalibrację mapy syl-wys w skali 1: 1000
(do kalibracji użyto współrzędnych punktów osnowy przeliczonych
do układu "1965"), oraz przez jej wektoryzację do skali 1: 500.
Uzupełniono o wyniki pomiaru w terenie wykonanego w 2006 r.
Granice wniesiono metodą graficzną z mapy ewidencyjnej w skali 1: 500

Nie wyklucza się istnienia niezidentyfikowanych
urządzeń podziemnych nie zgłoszonych do pomiaru powykonawczego.
Brak projektowanych ściek uzgodnionych przez ZUD.

ARKUSZ NR 4


Z-ca Dyrektora
Zarządu Dróg Powiatowych
w Krosnie Odrzańskim
