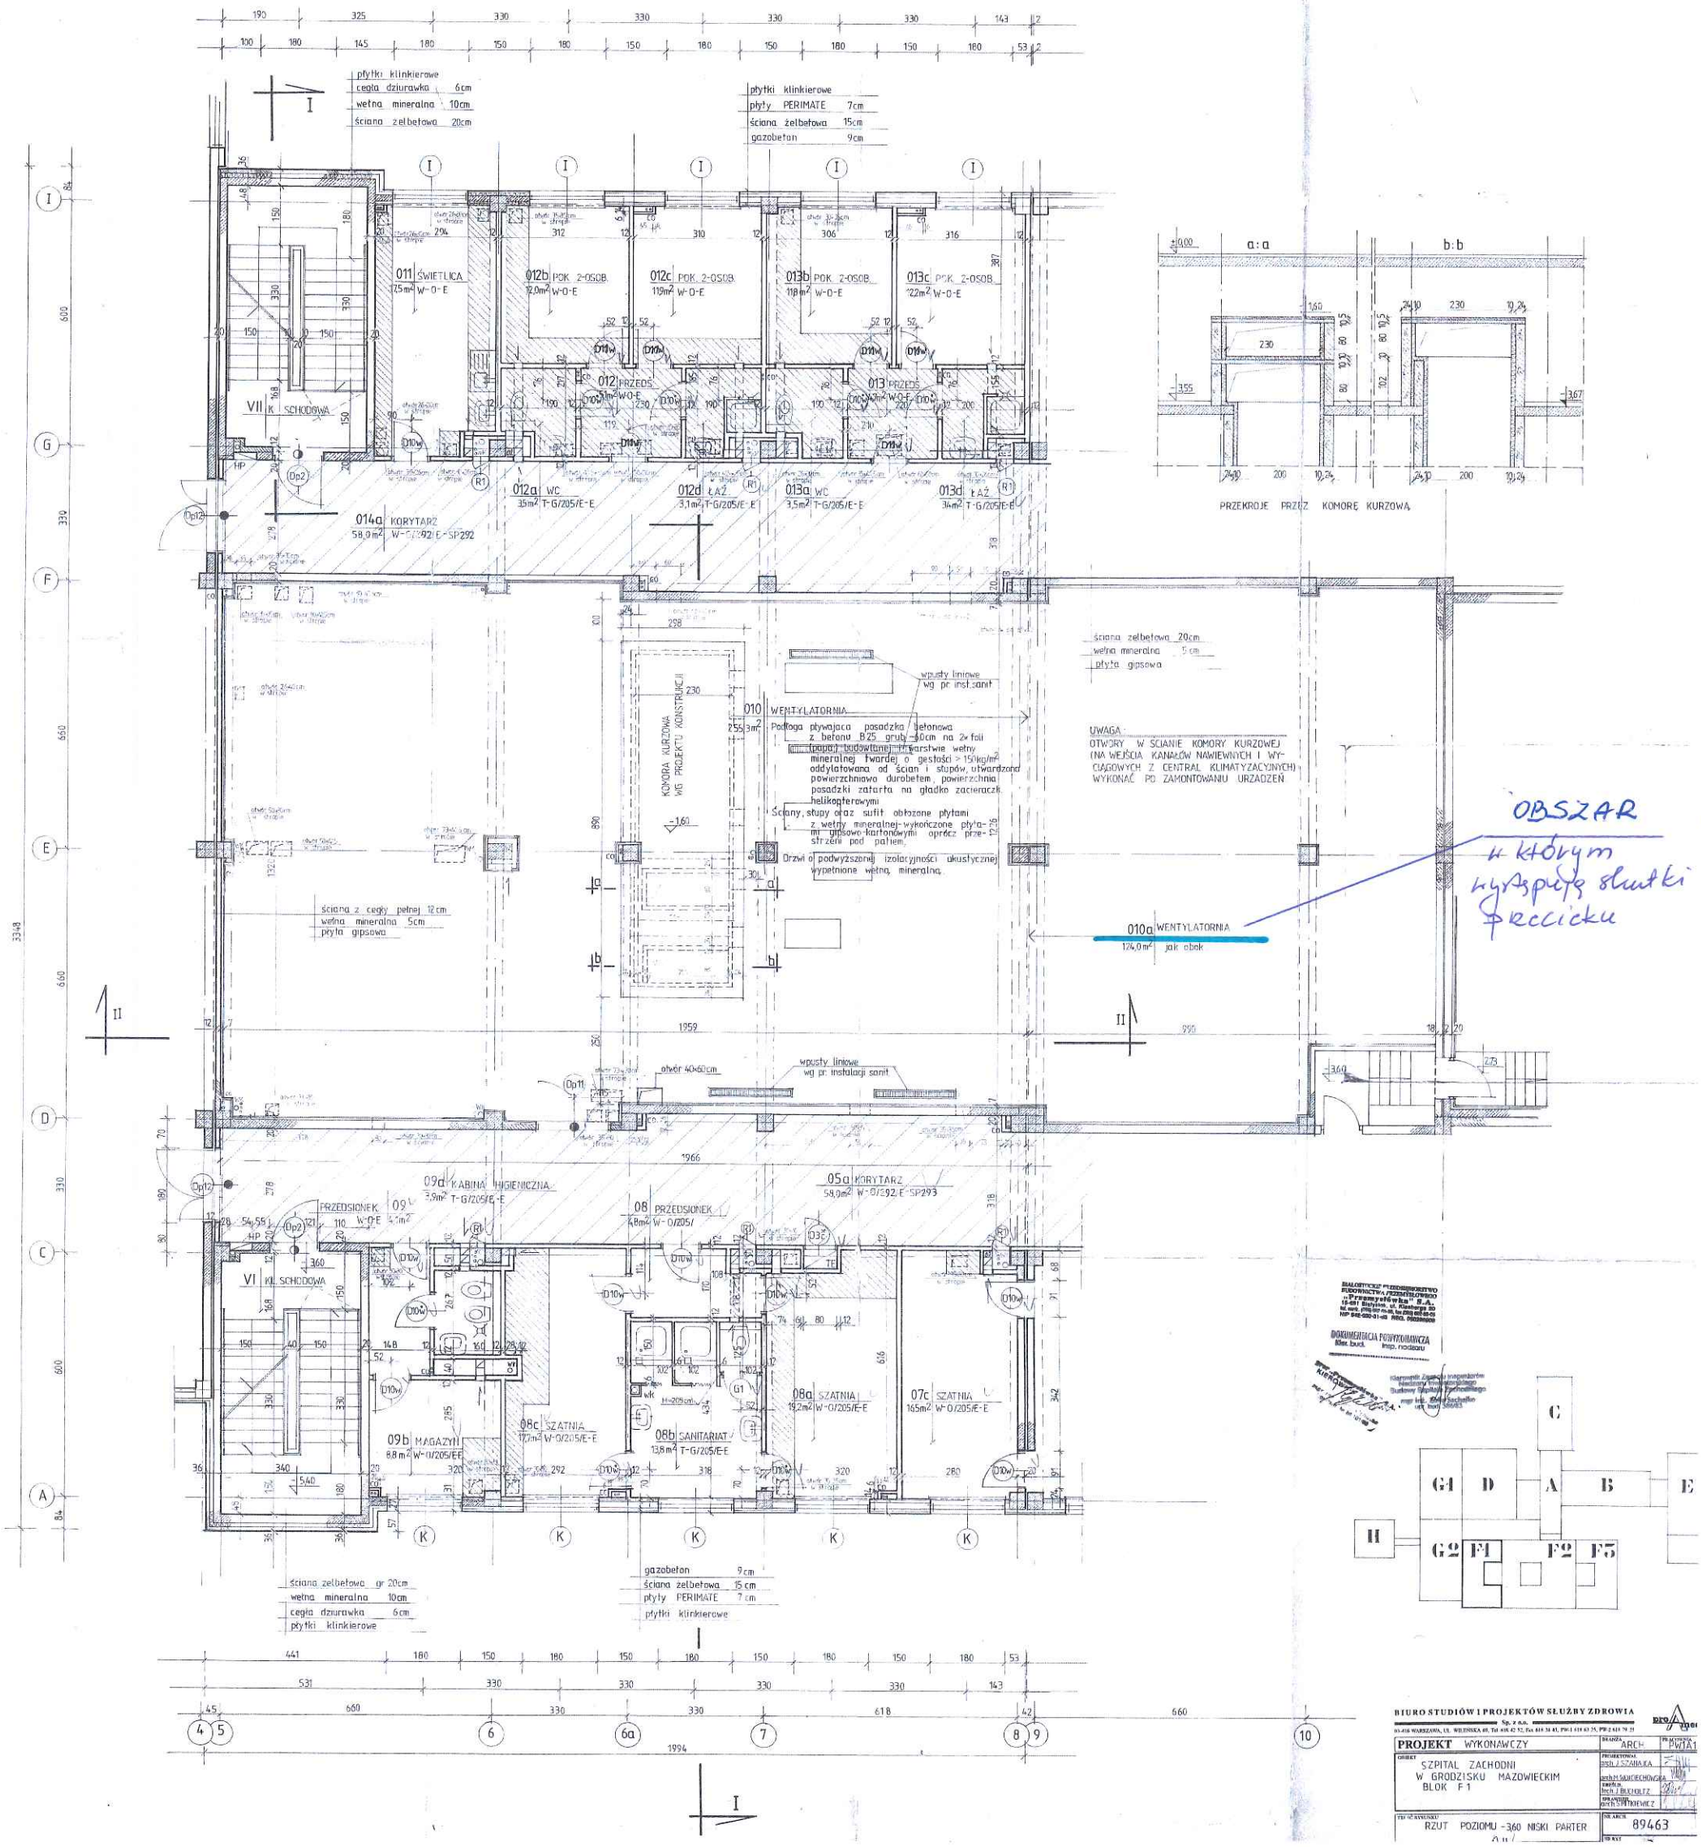

płytki klinkierowe
cegła dziurawka 6cm
wełna mineralna 10cm
ściana żelbetowa 20cm
płytki klinkierowe
płyty PERIMATE 7cm
ściana żelbetowa 15cm
gazobeton 9cm
011 ŚWIETLICA
012b POK. 2-OSOB.
012c POK. 2-OSOB.
013b POK. 2-OSOB.
013c POK. 2-OSOB.
012 PRZEDS.
013 PRZEDS.
VII K. SCHODOWA
012a WC
012d ŁAŹ
013a WC
013d ŁAŹ
014a KORYTARZ
010 WENTYLATORNIA
KOMORA KURZOWA WG PROJEKTU KONSTRUKCJI
ściana żelbetowa 20cm
wełna mineralna 5cm
płyta gipsowa
UWAGA:
OTWORY W ŚCIANIE KOMORY KURZOWEJ (NA WEJŚCIA KANAŁÓW NAWIEWNYCH I WYCIĄGOWYCH Z CENTRAL KLIMATYZACYJNYCH) WYKONAĆ PO ZAMONTOWANIU URZĄDZEŃ
ściana z cegły pełnej 12cm
wełna mineralna 5cm
płyta gipsowa
010a WENTYLATORNIA
jak obok
wpusty liniowe wg pr. instalacji sanit.
otwór 40×60cm
09d KABINA HIGIENICZNA
05a KORYTARZ
08 PRZEDSIONEK
VI KL. SCHODOWA
09b MAGAZYN
08c SZATNIA
08b SANITARIAT
08a SZATNIA
07c SZATNIA
ściana żelbetowa gr 20cm
wełna mineralna 10cm
cegła dziurawka 6cm
płytki klinkierowe
gazobeton 9cm
ściana żelbetowa 15cm
płyty PERIMATE 7cm
płytki klinkierowe
a:a
b:b
PRZEKROJE PRZEZ KOMORĘ KURZOWĄ
OBSZAR
w którym wystąpią skutki przecieku
DOKUMENTACJA POWYKONAWCZA
BIURO STUDIÓW I PROJEKTÓW SŁUŻBY ZDROWIA
PROJEKT WYKONAWCZY
SZPITAL ZACHODNI W GRODZISKU MAZOWIECKIM BLOK F1
RZUT POZIOMU -360 NISKI PARTER
89463